
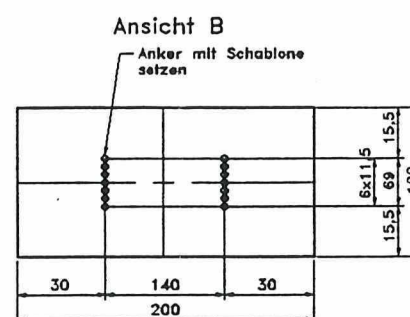
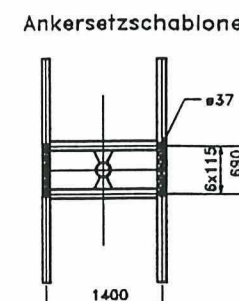
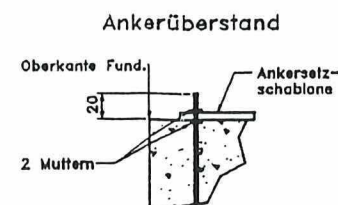
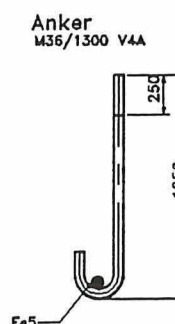
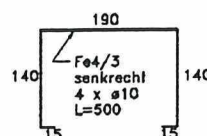
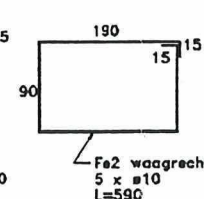
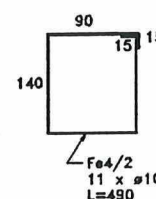
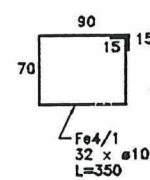
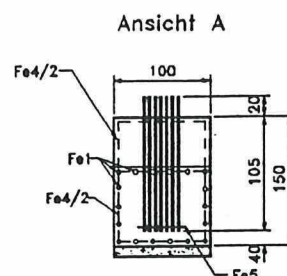
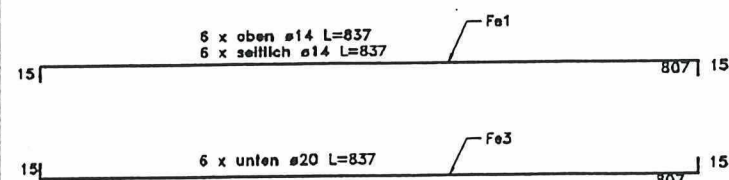
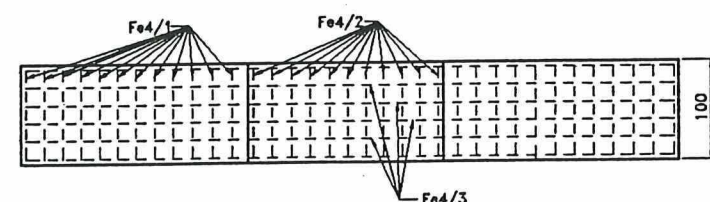


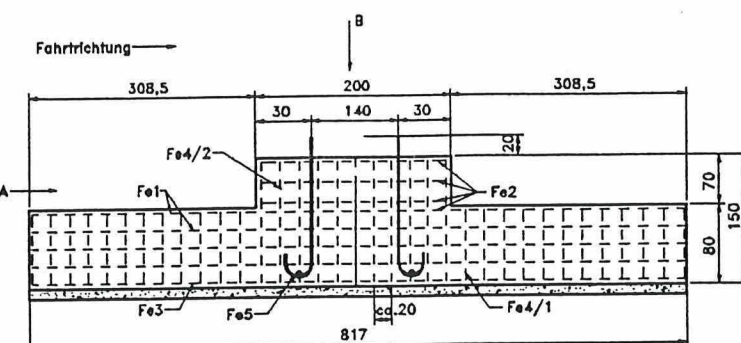

Betongüte: B25 frost- und
tausalzbeständig
Bewehrung: B-St 500 S
Bodenpressung: $\sigma_B = 0,01 \text{ kN/cm}$
Reibungswinkel: $\rho = 25^\circ$
Betondeckung: 5cm
Kanten 2cm abschrägen

Ä.-Nr.	Änderung	Datum	Name
ABA Thütingen			
Verkehrszeichenbrücke Typ: Br-Al 4,75/18,60m			
Für die Richtigkeit der Ausführungsunterlagen verantwortlich,		Blatt-Nr.	
Ingenieur Büro	Baufirma	Zeichnungs-Nr.	
	Wirth & Lederle GmbH Schilderfabrik 68204 Mannheim	22225-10-F-re	
	Mannheim, den 22.10.1997	Datum	Name
		bearb.	Baal
		gez.	Baal
		gepr.	
Bauvorhaben			
BAB A4 FR DD-E AS Gotha km 237+991 Pos.10			
1 Fundament (rechts)			Bauw.-Nr.
In bautechnischer Hinsicht geprüft nach DIN 1072 Karlsruhe, den 27.08.99 Prüf. Nr. P 907 1999			
Prüfingenieur für Baustatik gem. Anerkennungsurkunde d. Ingenieurkammer Baden-Württemberg vom 17. Januar 1993 für die Fachrichtung Stahlbau (1), Stein-, Beton- und Stahlbetonbau (2) Dr.-Ing. K. Stiglat Hauptstr. 21, Tel. (07 21) 82 99-0			
Stempel ABA			
Die Darstellung stimmt mit der Ausführung überein.			
Unterschrift			

Stahlliste für 1 Fundament (rechts)

Bez.	Stück	ø	Länge	kg/m	kg
Fe1	12	14	8,37	1,210	121,53
Fe2	5	10	5,90	0,617	18,20
Fe3	6	20	8,37	2,470	124,04
Fe4/1	32	10	3,50	0,617	69,10
Fe4/2	11	10	4,90	0,617	33,26
Fe4/3	4	10	5,00	0,617	12,34
Fe5	2	20	0,85	2,470	4,20
					382,68
Anker	14	M36	1,50	7,990	167,79