


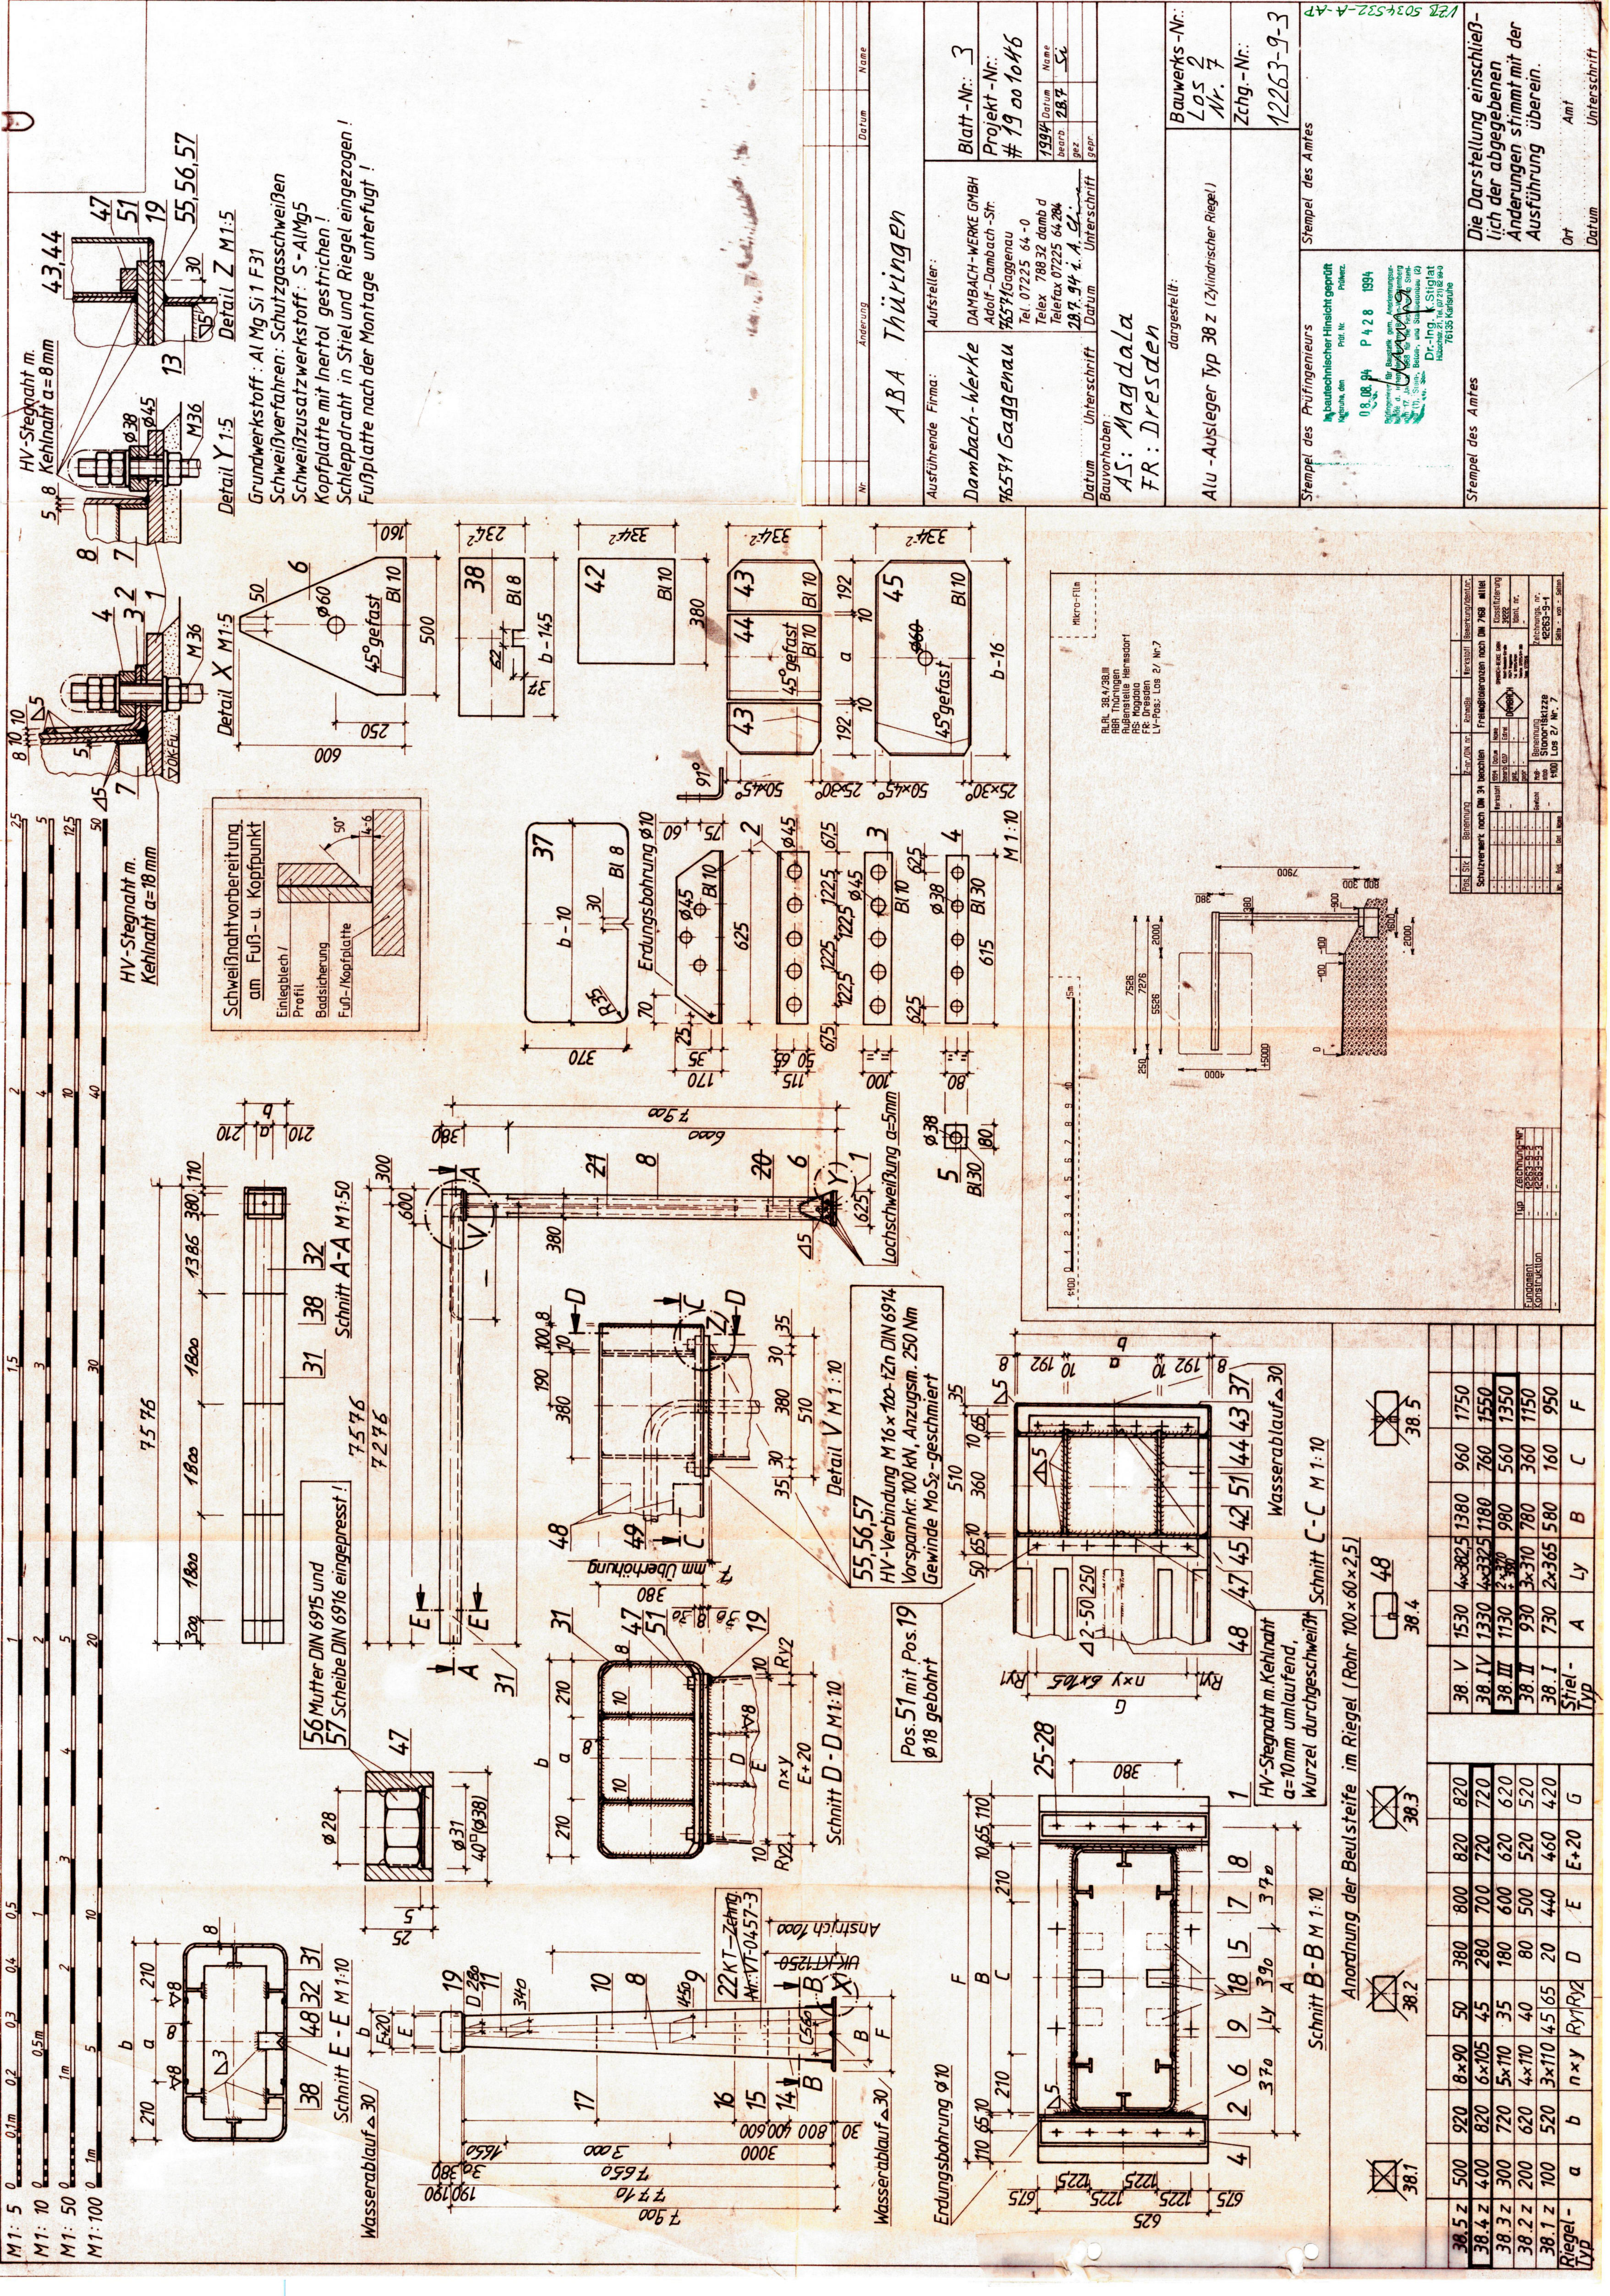

M1: 5 0 0,1m 0,2 0,3 0,4 0,5
M1: 10 0 0,5m 1 2 3
M1: 50 0 1m 2 3 4 5
M1: 100 0 1m 5 10 20 30 40 50

HV-Stegnaht m.
Kehlnaht a=8mm

HV-Stegnaht m.
Kehlnaht a=18mm

Grundwerkstoff: Al Mg Si 1 F31
Schweißverfahren: Schutzgasschweißen
Kopfleiste mit Inertol gestrichen!
Schleppdraht in Stiel und Riegel eingezogen!
Fußplatte nach der Montage unterfugt!

Detail X M1:5
Detail Y M1:5
Detail Z M1:5

Schnitt A-A M1:50
Schnitt B-B M1:10
Schnitt C-C M1:10
Schnitt D-D M1:10
Schnitt E-E M1:10

Wasserablauf Δ30
Anstrich 7000

Table with 10 columns: Riegel-Typ, a, b, n x y, Ryl/Ry2, D, E, F, G, Typ. Rows include 38.5 Z, 38.4 Z, 38.3 Z, 38.2 Z, 38.1 Z.


ABA Thüringen
Ausführende Firma: Dambach-Werke
Aufsteller: Dambach-Werke GmbH
Blatt-Nr.: 3
Projekt-Nr.: 19 00 1046
Datum: 1994
Unterschrift: AS: Magdala
FR: Dresden
Bauwerks-Nr.: Los 2
Zchg.-Nr.: 12263-9-3
Stempel des Amtes
Stempel des Prüfingenieurs
Stempel des Amtes
Die Darstellung einschließlich der abgegebenen Änderungen stimmt mit der Ausführung überein.