

15+827


ABA Thüringen
 Alu-Ausleger (vorhanden siehe Dambach Ausleger Los. Nr.7)
 BAB A4 A5 Magdala (Rauswerler)
 FR Eisenach-Dresden km 184+673
 Pos.: 06

Bau- km 15+852

Auftrags-Nr.: 9900042
 Stahl u. Konstruktion nicht ZTV-VZB
 Windlast $w=1,5\text{KN/qm}$ nach Altstatik
 Schürfschutzfläche nach Altstatik
 Ausleger nicht begehbar
 mit KEV-Kasten und Leerrohr
 Beton: B35 LP Irsil- u. tausalzbeständig
 Anker: M36 V4A

17.09.1999
 1. Änderung: 24.08.1999
 2. Änderung: 27.08.1999

90

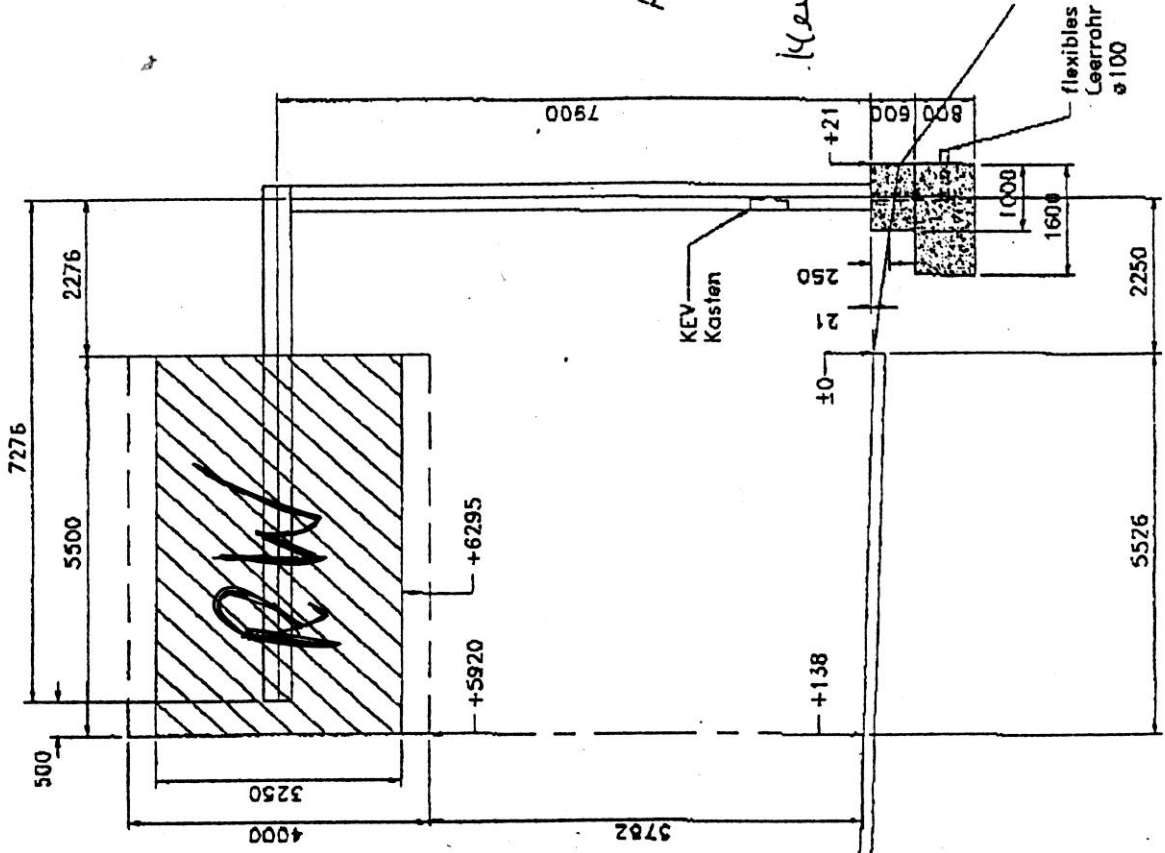

besichtigt
 Autobahnamt Thüringen
 Außenstelle Hermsdorf
 Am Rasthof
 07629 Hermsdorf
 Herrmann, den 11.11.99

GEPRÜFT
 Dipl.-Ing. Dietzel

VZB 5034532-A-S