


ABA Thüringen
 Alu-Ausleger
 BAB A4 AS Magdala (1000m)
 FR Eisenach-Dresden km 185+673
 Pos.: I
 Auftrags-Nr.: 9900042
 Statik u. Konstruktion nach ZTV-VZB
 Windlast $w = 1,2 \text{ kN/qm}$
 Ausleger begehbar mit Aufstiegsleiter hinten
 mit KEY-Kasten und Leerrohr
 Beton: B35 LP frost- u. tausalzbeständig
 Anker: M36 V4A

17.09.1999

1. Änderung: 27.09.1999

Bau - km 14 + 825

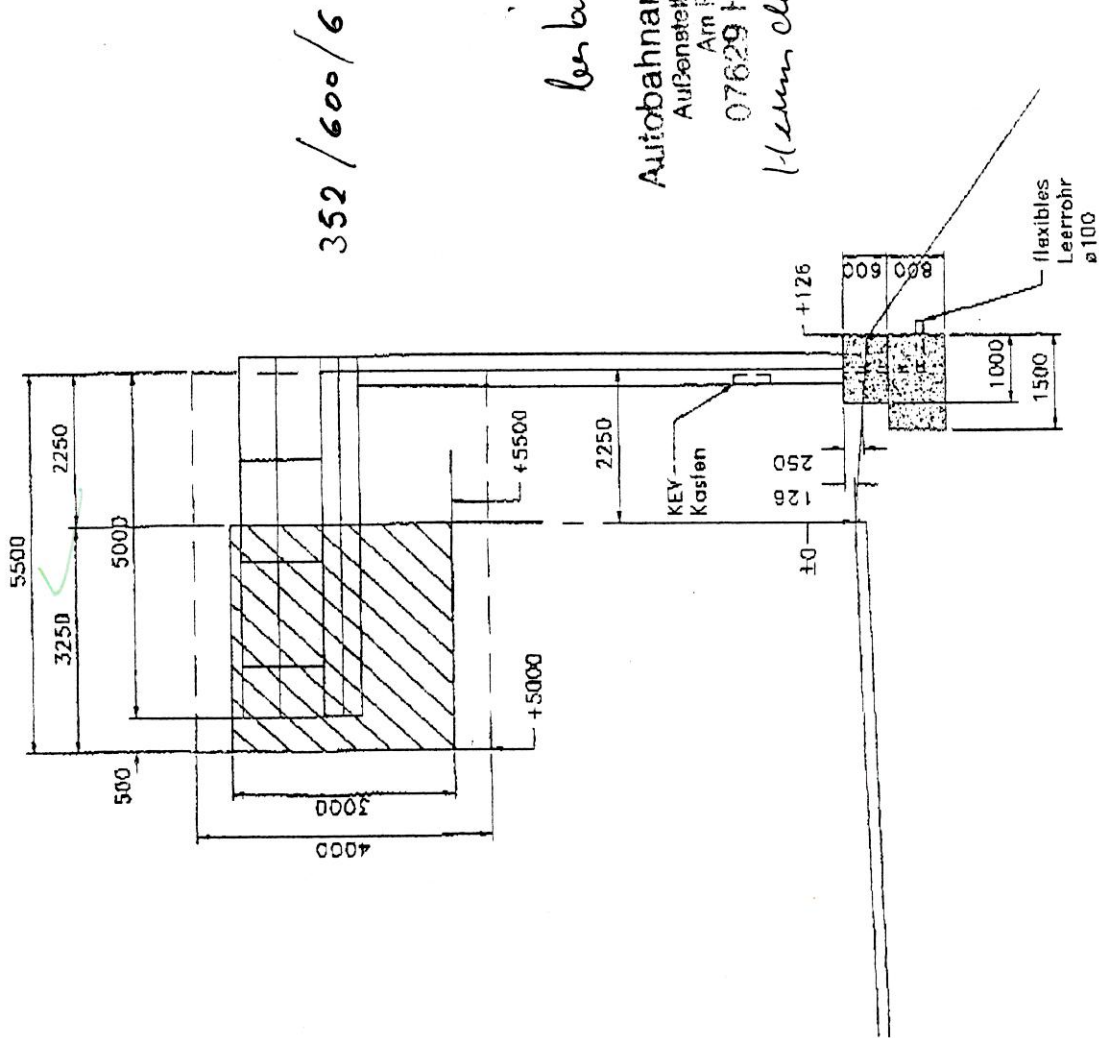

ben. begehrt

Autobahnamt Thüringen
 Außenstelle Heiligenstadt
 Am Rasthof
 07629 Heiligenstadt

Klemm clauf, oben 12.11.99



V2B 5034532-C-5