


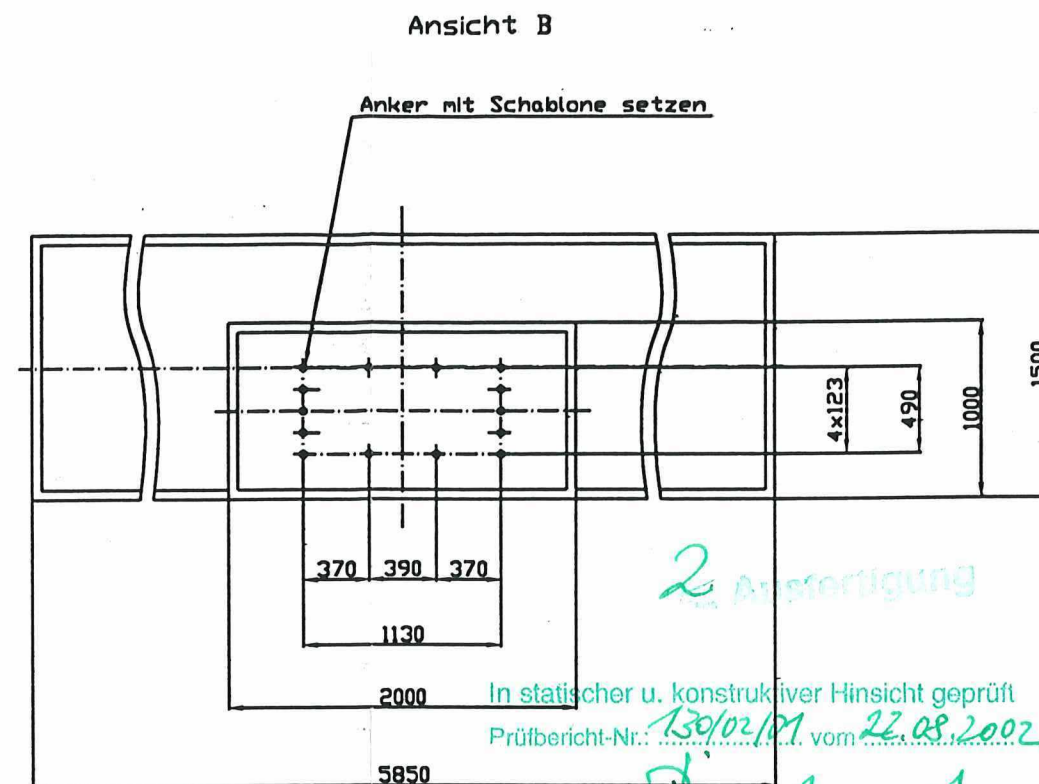
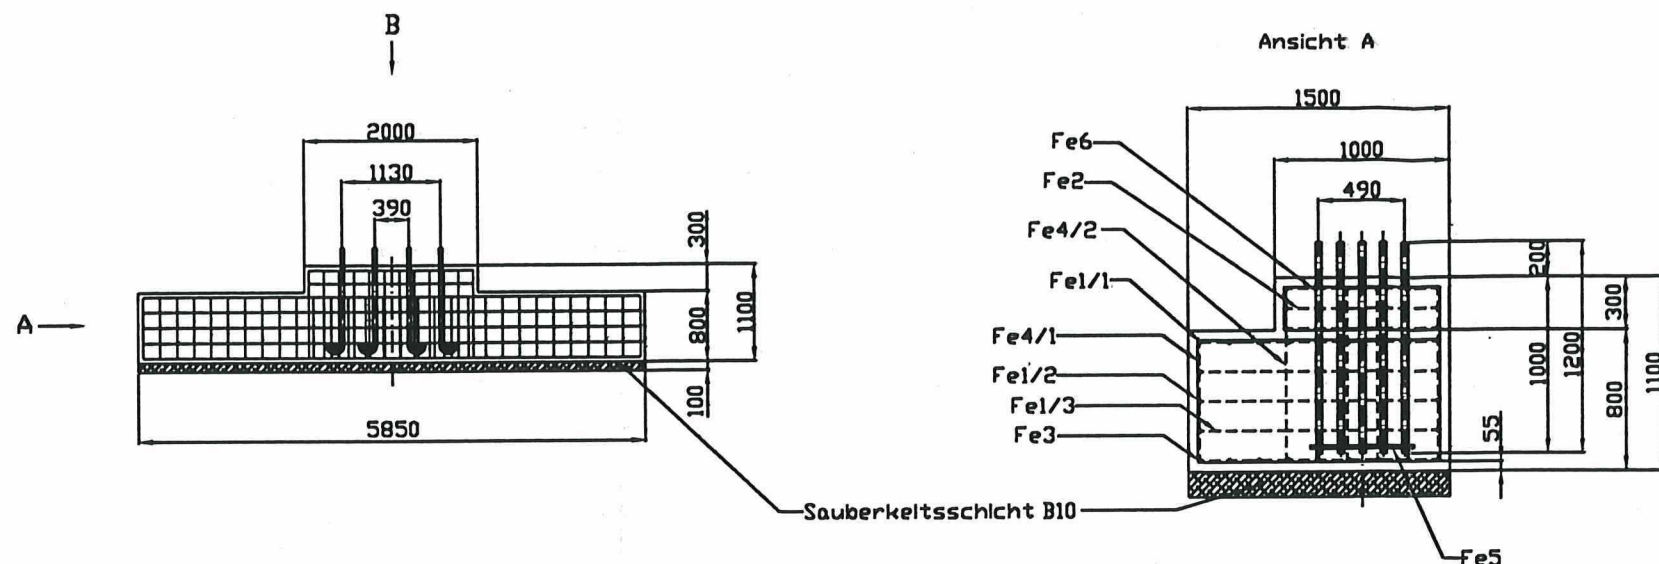
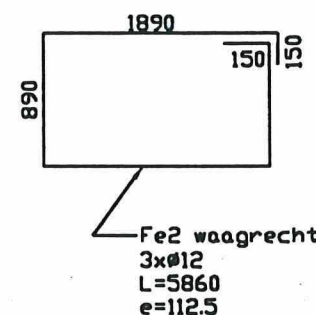
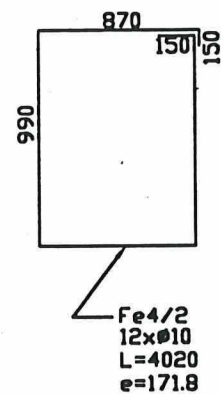


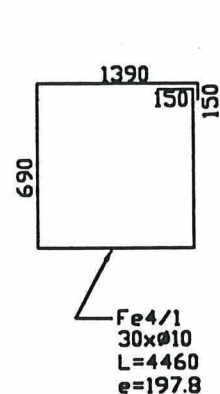

In statischer u. konstruktiver Hinsicht geprüft
 Prüfbericht-Nr.: 130/02/01 vom 22.08.2002
 Dipl.-Ing. Dietzel, Prüfenieur f. Baustatik
 98617 Meiningen, Helenenstraße 8

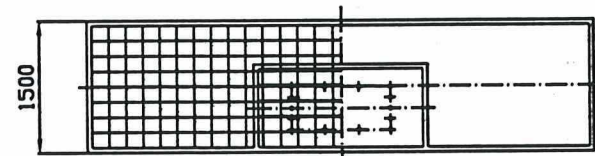

14 Anker
 M36x1200 A4
 gestreckte Länge 1450

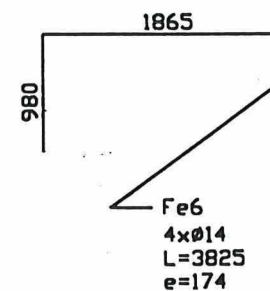

Fundament

Bez.	Stück	Ø	Länge	kg/m	kg
Anker	14	M36	1.45	7.990	162.19
Fe1/1	9	12	6.04	0.888	48.27
Fe1/2	6	10	6.04	0.617	22.36
Fe1/3	6	10	1.67	0.617	6.18
Fe3	9	14	6.04	1.21	65.77
Fe4/1	30	10	4.46	0.617	82.55
Fe4/2	12	10	4.02	0.617	29.76
Fe2	3	12	5.86	0.888	15.61
Fe5	4	20	0.75	2.470	7.41
Fe6	4	14	3.825	1.21	18.51

In geotechnischer und vortragslicher Hinsicht geprüft <i>Jan</i>	In statischer und konstruktiver Hinsicht geprüft Prüfbericht-Nr.: 130/02/01
Ort: ... Zur Ausführung freigegeben <i>1.1.11</i>	Ort: ... Zur Ausführung genehmigt <i>12. SEP. 2002</i>
Die Darstellung dieses Planes ist dem Prüfenieur des Bauwerks nach der Berücksichtigung der Änderungen des AG und bestätigt.	Als Bestätigung anerkannt. Die Überwachung der Bauausführung ist bestätigt. AN BU
Ausführungsunterlagen aufgestellt: Wirth und Ledertor GmbH Vogelsang Bauwerkstatt Meiningen 98617 68219 Meiningen Ausführungs- Zeichnung	Ausführende Baufirma: Wirth und Ledertor GmbH Vogelsang Bauwerkstatt Meiningen 98617 Ausführungs- Zeichnung
Unterschrift: <i>H. Platz</i>	Unterschrift: <i>Teichmann</i>

ABA Thüringen BAB A4 AK Hermsdorf Bau-km 2+710 FR Dresden-Eisenach		Bauwerks-Nr.: KR Pos.13
Verkehrsschuldenausleger KR-St 4.00/6.00m		Datum: 03.06.2002 PL
Bemerkung: Schalplan und Bewehrung Fundament		ABE Nr.: 9920377-13/F Plan Nr.:

Beton B10=0.87m³
 Beton B35=7.62m³
 Frost und Tausalzbeständig

Änderung	Datum	Name
4		
3		
2		
1		