


In statischer u. konstruktiver Hinsicht geprüft
 Prüfbericht-Nr. 130/02/01 vom 22.08.2002
 Dipl.-Ing. Dietzel, Pfingstenstr. 1 Baustatik
 98617 Meiningen, Holzerstraße 5

2 Ausfertigung

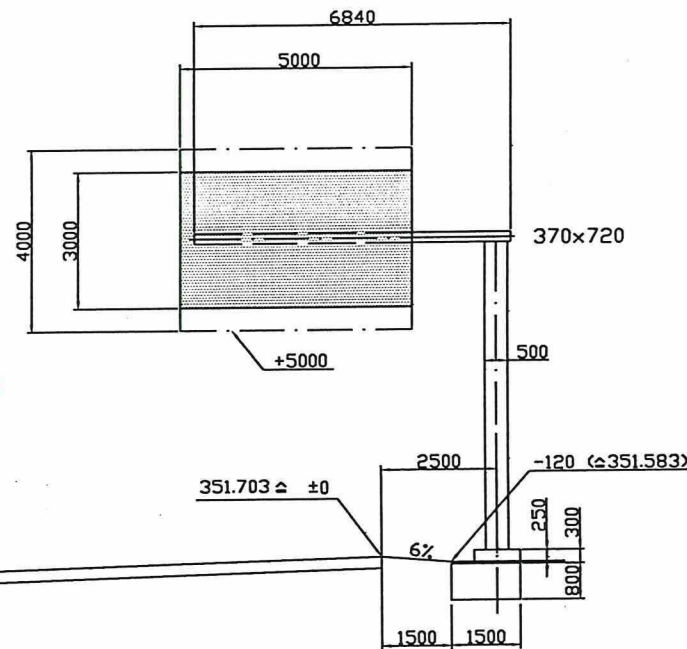


ABA Thüringen, BAB A4 Hermsdorf -Kraftsdorf-Oberndorf Pos.13
 Dresden-Eisenach Bau-Km 2+620 (Rauswerfer)
 vorhanden. Dambach Kragarm AlMgMn4,5
 Anker 14 Stück M36x1200, A4
 Windlast 1,2 KN/m2
 Beton B35 - Frost- und Tausalzbeständig
 Anprall nach ZTV, rechts VZB 1
 Halter als U-Profil mit Elastomer Einlagen
 (EPDM 60 ohne Einlage, 60 shore, Alterung Klasse 1)

Änderung am 17.06.02 Abstand von ±0 bis Mitte Riegel von 2300 auf 2500 (Bankett 1500)
 Änderung am 26.06.02 Bankett auf -120

Ausführungsunterlagen Aufgestellt: Wirth+ Lederle GmbH Marie-Curie-Straße 11 68219 Mannheim Telefon 0621 - 890099 Fax 0621 - 8900989 eMail: Wirth+Lederle@t-online.de		Bauausführende Firma: Wirth+ Lederle GmbH Ernst-Thälmann-Straße 36-38 06179 Halleben - Halle/Saale Telefon 0345 - 6136616 Fax 0345 - 6130323 eMail: Wirth+Lederle@t-online.de	
Unterschrift: <i>H. Kretz</i>		Unterschrift: <i>U. Kretz</i>	
Straßenbauverwaltung DEGES Deutsche Einheit Fernstraßenplanungs- und -bau GmbH Zimmerstraße 54, 10 117 Berlin In Auftrag von Freistaat Thüringen Verkehrsprojekt Deutsche Einheit Bundesautobahn A4 Dresden-Eisenach Verkehrseinheit 551/1, km 2+620 Objekt-Nr.:		Unterlagen: Plan-Nr.: 9920577-13 Projekt-Nr.:	
Bauwerk: Kragarm - Hermsdorf/Kraftsdorf/Oberndorf		Datum: bearbeitet: gezeichnet: gezeichnet:	Name: PL
Plandarstellung: Standortskeizze 9920577-13		ASB-Nr.: ASB-Nr.: Maßstab: 1:75	
geprüft in techn. geogr. und vertraglicher Hinsicht: <i>[Signature]</i>		geprüft in statischer und konstruktiver Hinsicht: <i>[Signature]</i>	
Bauüberleitung / Bauüberwachung Zur Bauausführung Freigegeben, vorbehaltlich der Genehmigung DEGES Berlin, den <i>12. SEP. 2002</i>		Zur Ausführung genehmigt, Thüringer Landesamt für Straßenbau iA. Abt. Ltr. Brückenbau Erfurt, den <i>12. SEP. 2002</i>	
Die Gleichstellung dieses Planes mit den Prüfplan wird bestätigt: Koordinator: <i>[Signature]</i>			
Datum, Ort		Datum, Unterschrift	
Die Gleichstellung des Planes mit der Bauausführung wird bestätigt: Bauüberleitung / Bauüberwachung		Ausführende Baufirma	
Datum, Unterschrift		Datum, Unterschrift	

13

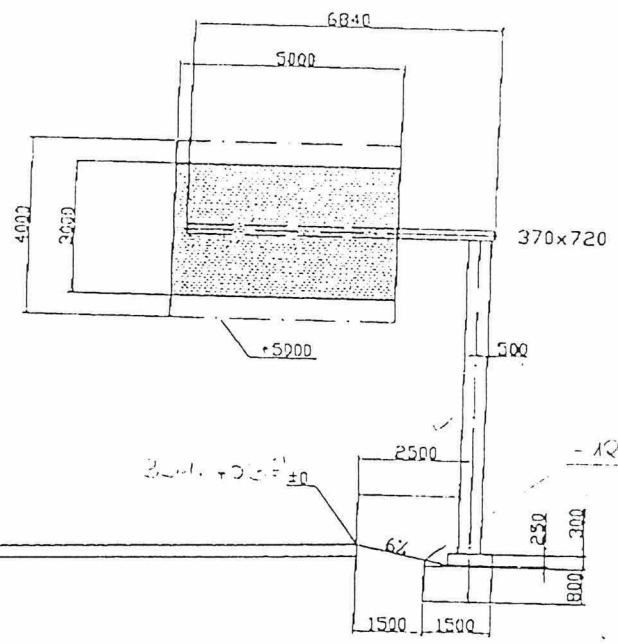

In statischer u. konstruktiver Hinsicht geprüft
 Prüfbericht-Nr. 130/02/101 vom 22.08.2002
 Dipl.-Ing. Dietzel, Prüfingenieur f. Baustatik
 98617 Meiningen, Heidenstraße 8

Ausfertigung

ABA Thüringen, BAB A4 Hermsdorf -Kraftsdorf-Oberndorf Pos.13
 Dresden-Eisenach Bau-Km 2+620 (Rauswerfer)
 vorhanden: Danbach Kragarm AlMgMn4,5
 Anker 14 Stück M36x1200, A4
 Windlast 1,2 KN/m2
 Beton B35 - Frost- und Tausalzbeständig
 Anprall nach ZTV, rechts VZB 1
 Halter als U-Profil mit Elastomer Einlagen
 (EPDM 60 ohne Einlage, 60 shore, Alterung Klasse 1)

Freistaat Thüringen
 Aufzeichnung
 07620 Hermsdorf
 Hermsdorf, den 28.6.02

Änderung am 17.06.02 Abstand von 10 bis Mitte Riegel von 2300 auf 2500 (Bankett 1500)

Unterschrift: <i>H. Rege</i>		Unterschrift: <i>Heide</i>	
