


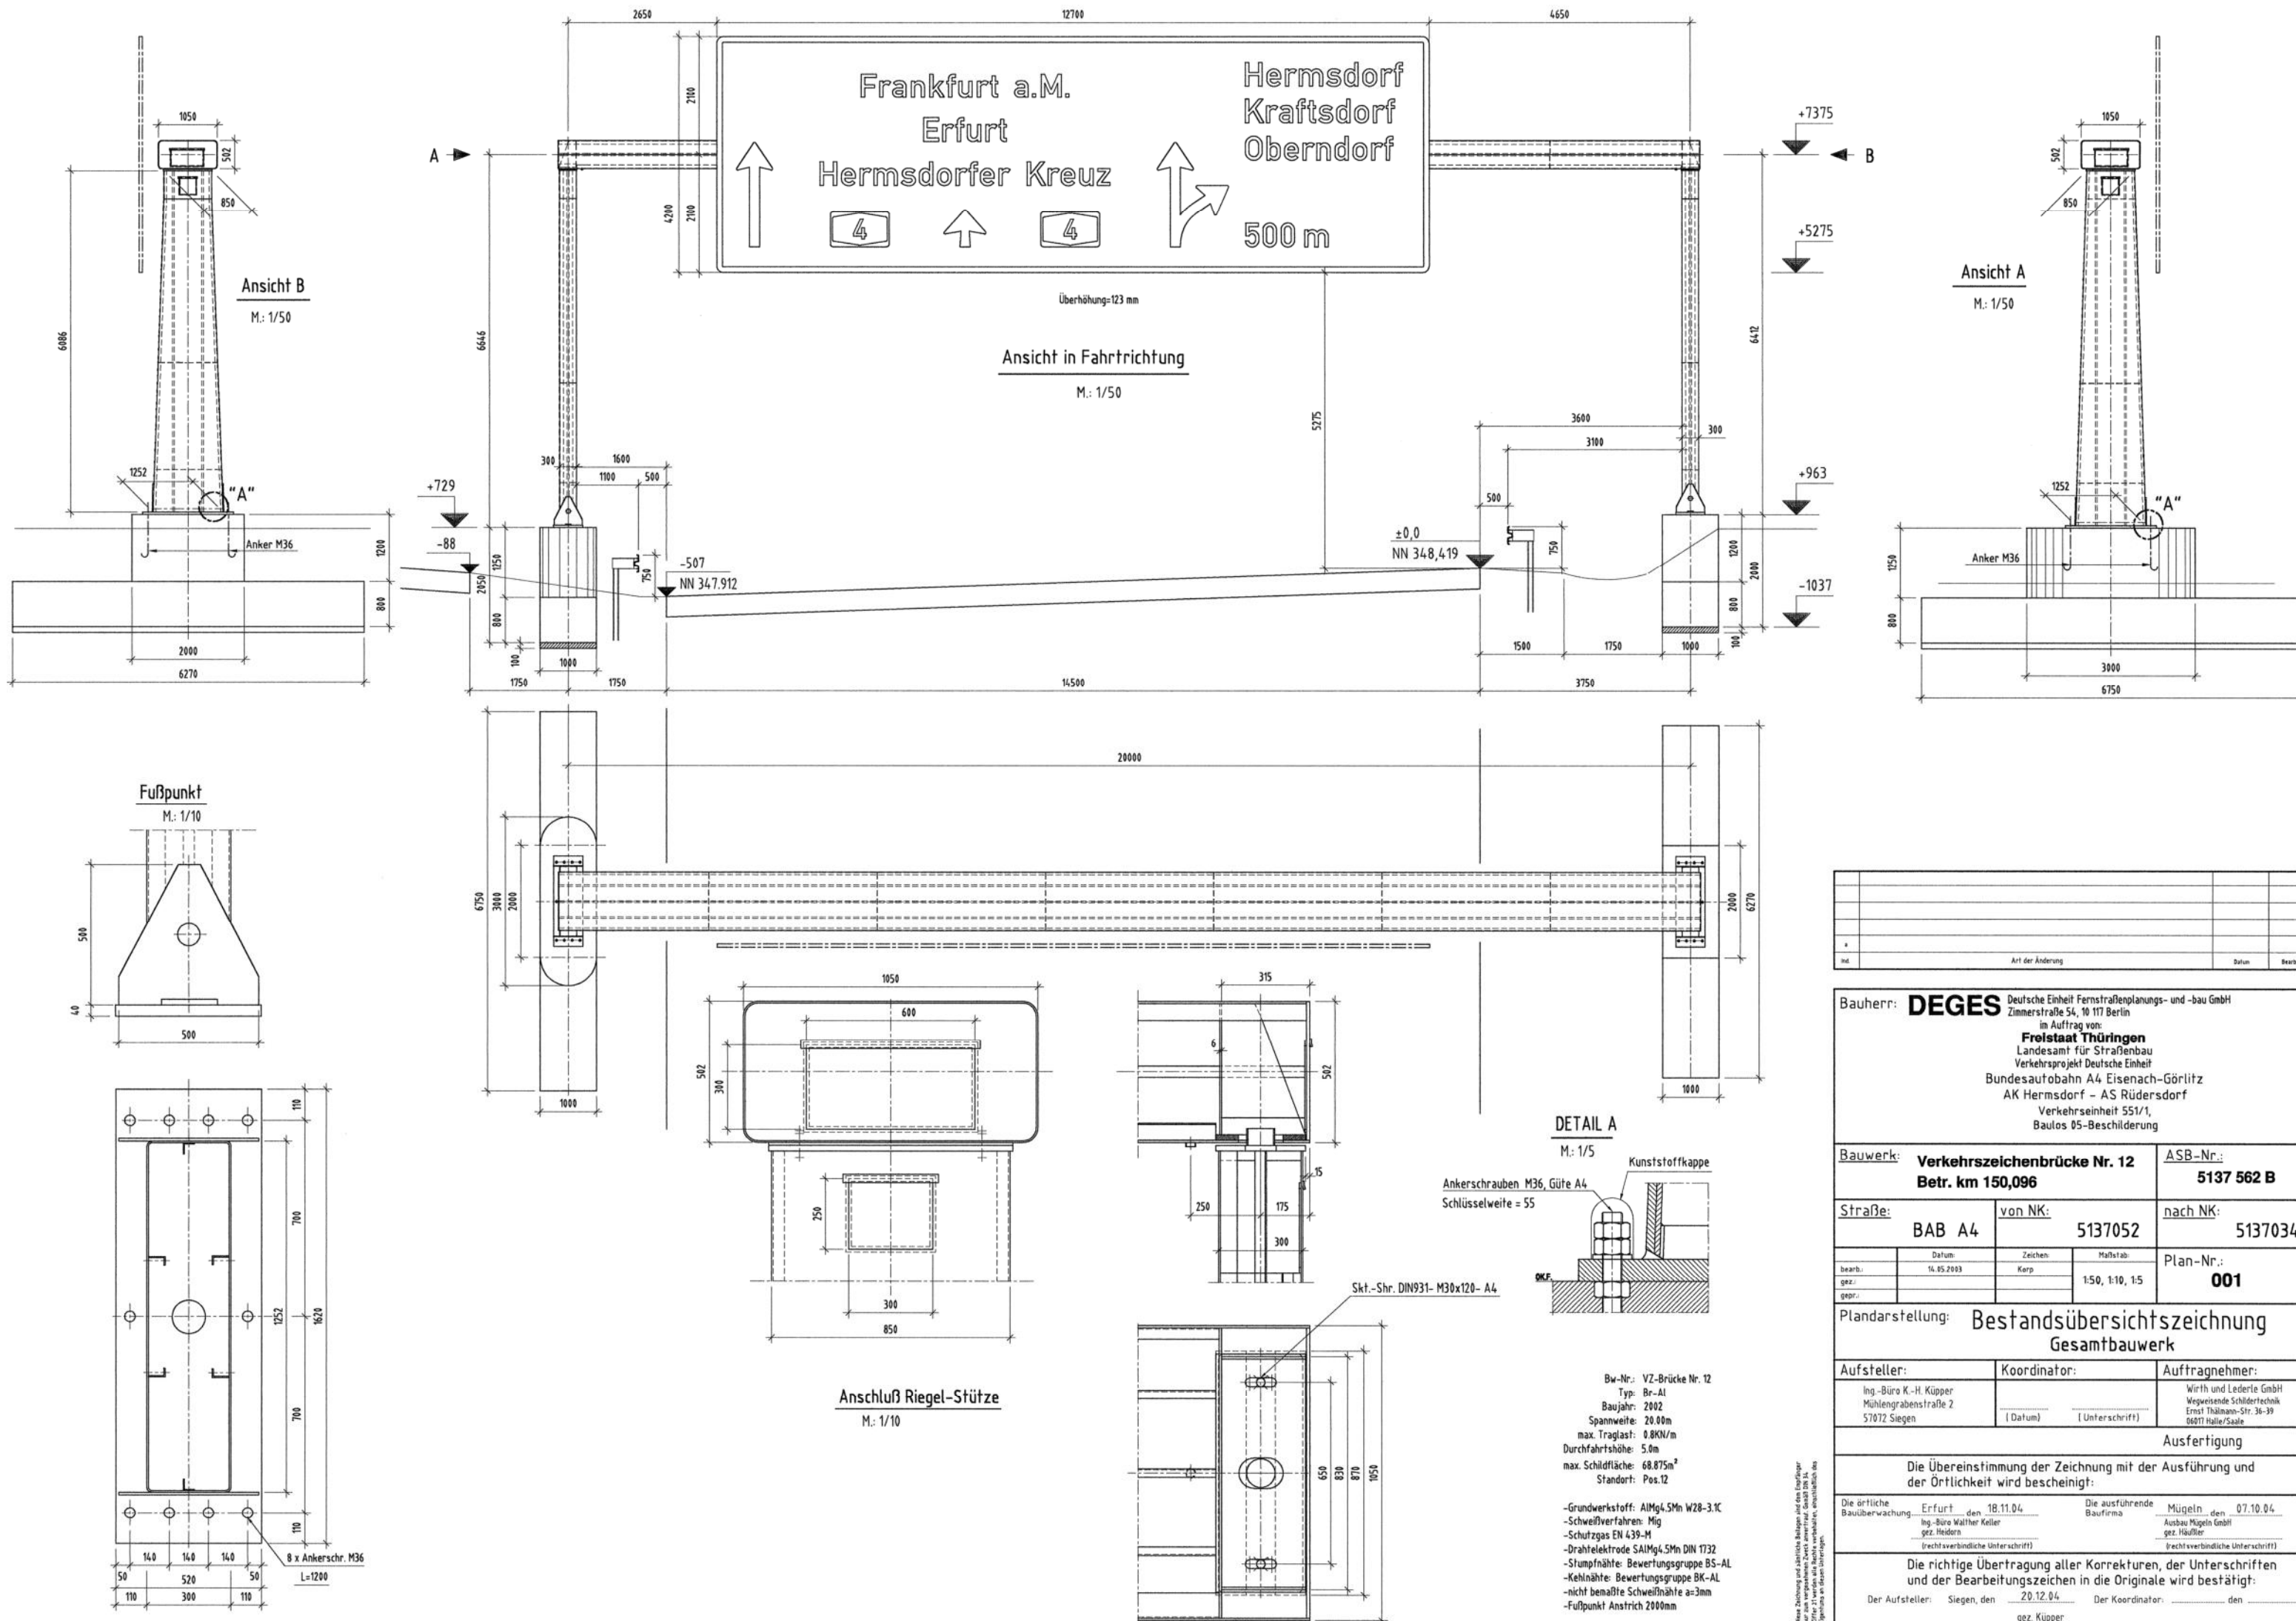

Änderungsprotokoll		
Nr.	Art der Änderung	Bem.

Bauherr: **DEGES** Deutsche Einheit Fernstraßenplanungs- und -bau GmbH
Zimmerstraße 54, 10 117 Berlin
im Auftrag von:
Freistaat Thüringen
Landesamt für Straßenbau
Verkehrsprojekt Deutsche Einheit
Bundesautobahn A4 Eisenach-Görlitz
AK Hermsdorf - AS Rüdersdorf
Verkehrseinheit 551/1,
Baulos 05-Beschilderung

Bauwerk:	Verkehrszeichenbrücke Nr. 12	ASB-Nr.:	5137 562 B
Betr. km	150,096	nach NK:	5137034
Straße:	BAB A4	von NK:	5137052
Plan-Nr.:	001	Zeichen:	1:50, 1:10, 1:5
Datum:	14.05.2003	gezeichnet:	Karp
geprüft:		gezeichnet:	

Plandarstellung: **Bestandsübersichtszeichnung**
Gesamtbauwerk

Aufsteller:	Koordinator:	Auftragnehmer:
Ing.-Büro K.-H. Küpper Mühlengrabenstraße 2 57072 Siegen	(Datum) (Unterschrift)	Wirth und Lederle GmbH Wegweisende Schildertechnik Ernst Thälmann-Str. 36-39 06017 Halle/Saale

Ausfertigung		
Die Übereinstimmung der Zeichnung mit der Ausführung und der Örtlichkeit wird bescheinigt:		
Die örtliche Bauüberwachung:	Erfurt, den 18.11.04	Die ausführende Baufirma:
Ing.-Büro Wölfler Keller gezeichnet: Heiden (rechtsverbindliche Unterschrift)		Mügel, den 07.10.04 Ausbau Mügel GmbH gezeichnet: Häußler (rechtsverbindliche Unterschrift)
Die richtige Übertragung aller Korrekturen, der Unterschriften und der Bearbeitungszeichen in die Originale wird bestätigt:		
Der Aufsteller:	Siegen, den 20.12.04	Der Koordinator:
	gezeichnet: Küpper	