


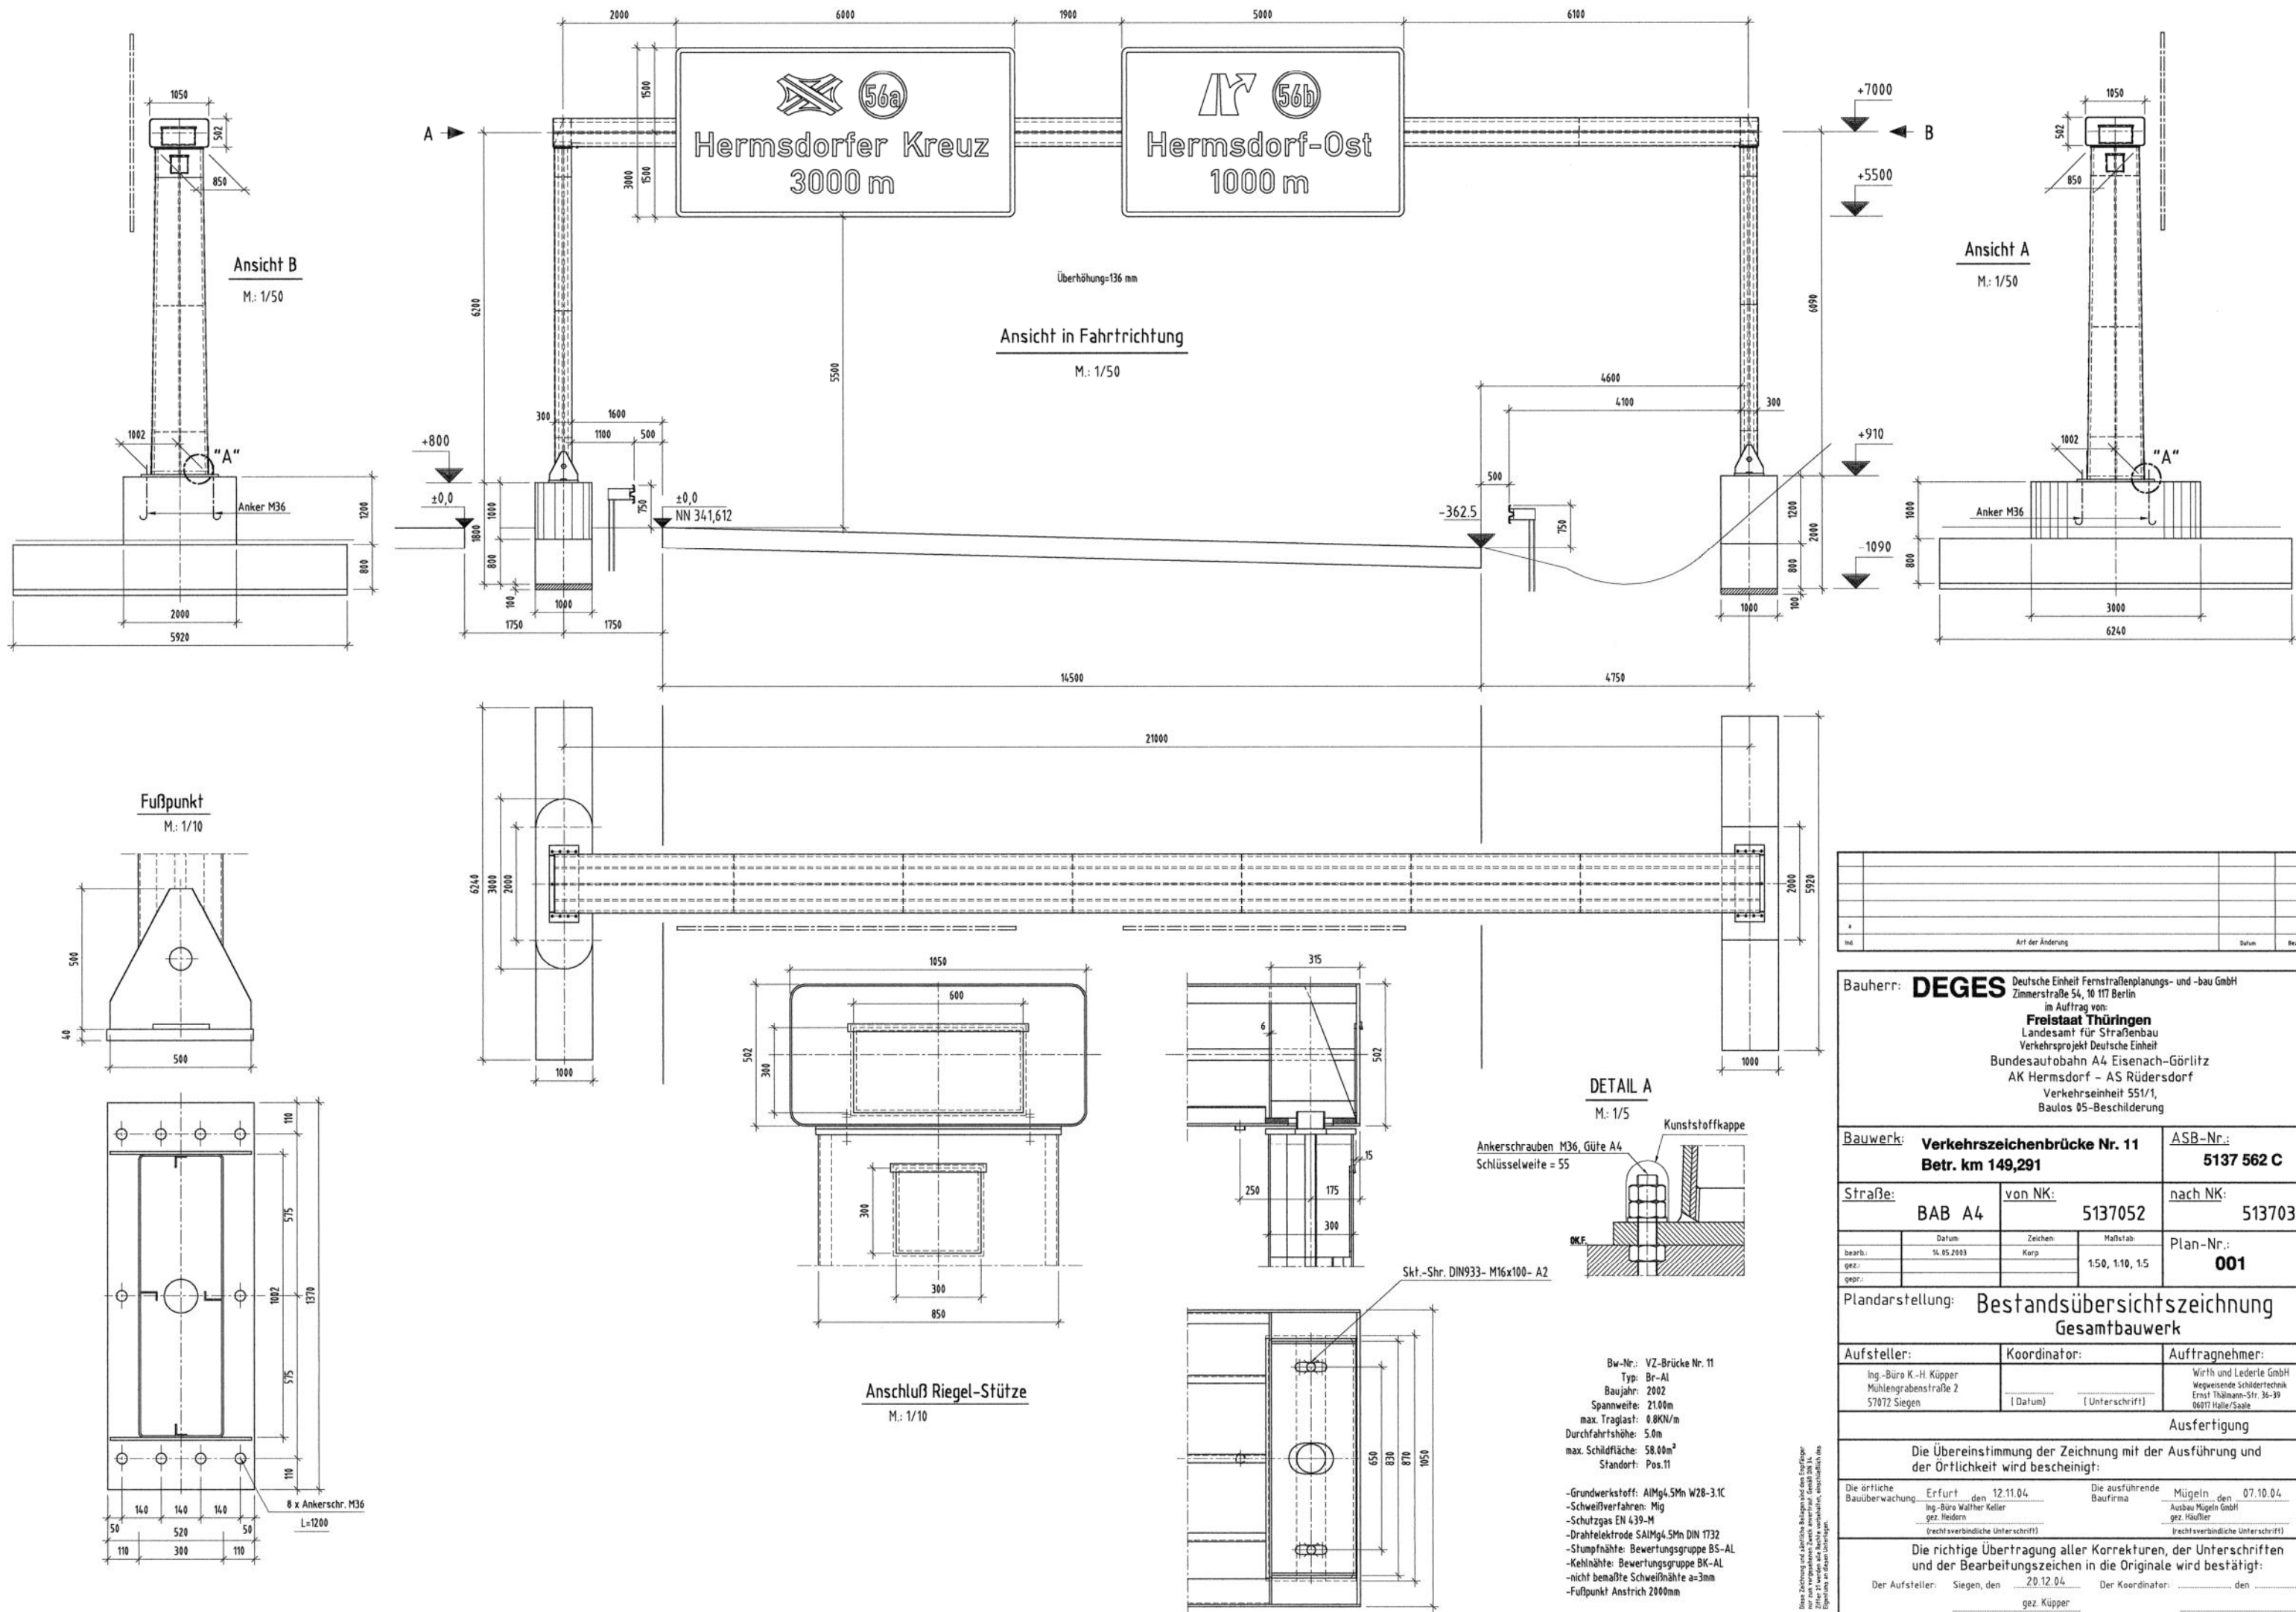

Art der Änderung	Datum	Bearb.

Bauherr: **DEGES** Deutsche Einheit Fernstraßenplanungs- und -bau GmbH
Zimmerstraße 54, 10 117 Berlin
im Auftrag von:
Freistaat Thüringen
Landesamt für Straßenbau
Verkehrsprojekt Deutsche Einheit
Bundesautobahn A4 Eisenach-Görlitz
AK Hermsdorf - AS Rüdersdorf
Verkehrseinheit 551/1,
Baulos 05-Beschilderung

Bauwerk: Verkehrszeichenbrücke Nr. 11 Betr. km 149,291	ASB-Nr.: 5137 562 C
Straße: BAB A4	von NK: 5137052 nach NK: 5137034
bearb.: Datum: 14.05.2003 gez.: Korp gepr.: 1:50, 1:10, 1:5	Plan-Nr.: 001

Plandarstellung: **Bestandsübersichtszeichnung Gesamtbauwerk**

Aufsteller: Ing.-Büro K.-H. Küpper Mühlengrabenstraße 2 57072 Siegen	Koordinator: (Datum) (Unterschrift)	Auftragnehmer: Wirth und Lederle GmbH Wegweisende Schildertechnik Ernst Thälmann-Str. 36-39 06017 Halle/Saale
--	-------------------------------------	--

Ausfertigung

Die Übereinstimmung der Zeichnung mit der Ausführung und der Örtlichkeit wird bescheinigt:

Die örtliche Bauüberwachung: Erfurt, den 12.11.04
Ing.-Büro Walther Keller
gez. Heidorn
(rechtsverbindliche Unterschrift)

Die ausführende Baufirma: Mügeln, den 07.10.04
Ausbau Mügeln GmbH
gez. Häußler
(rechtsverbindliche Unterschrift)

Die richtige Übertragung aller Korrekturen, der Unterschriften und der Bearbeitungszeichen in die Originale wird bestätigt:

Der Aufsteller: Siegen, den 20.12.04
gez. Küpper

Der Koordinator: _____ den _____