
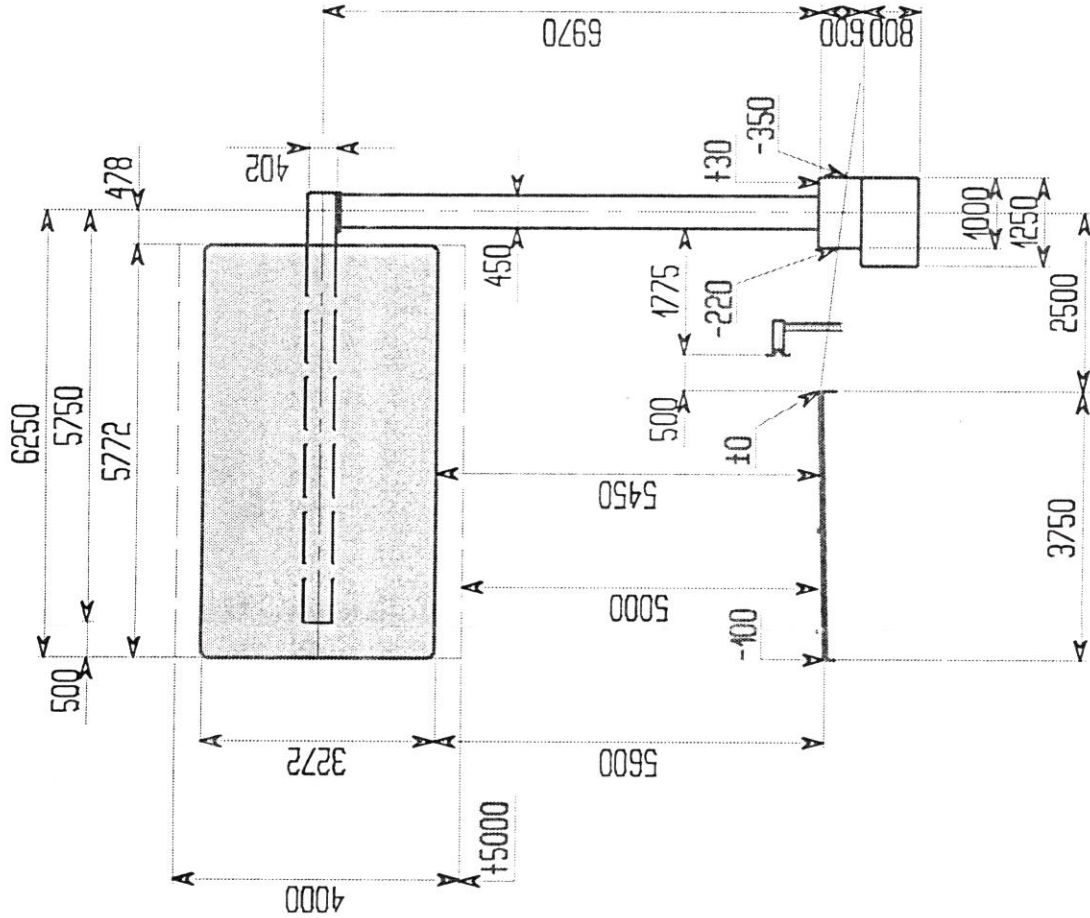


Ersatzfläche: 4,00 x 5,772 qm
Ersatzgewicht: 0,2kN/qm
Windlast: 1,2 kN/qm

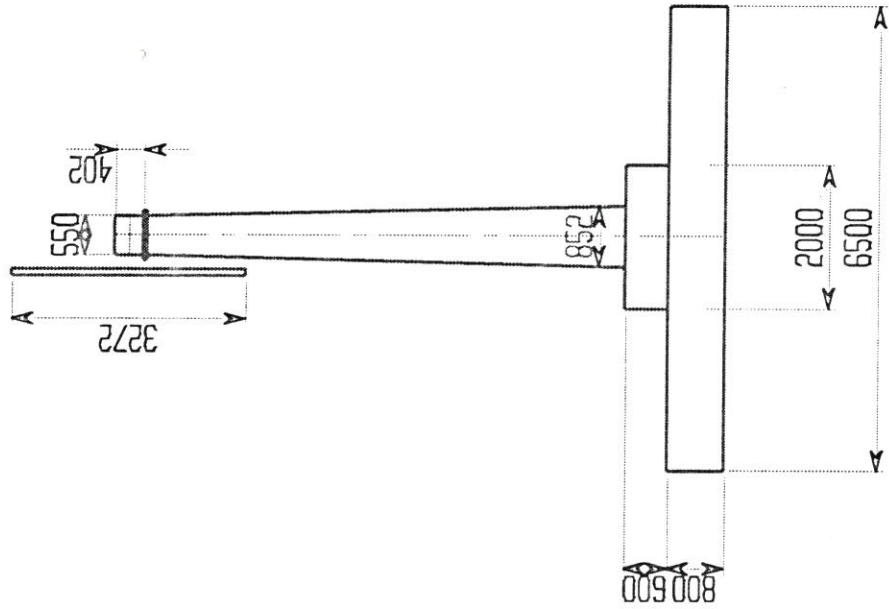

DEGES
ABA Thüringen
BAB A71 AS Oberhof
FR Schweinfurt
km 122+811
Pos. 5

ASB 5330584

2	1	VZ-Träger	20440-9-3	-	-	-
1	1	Fundament	20440-9-2	-	-	-
Pos.	Stk	Benennung	Z-nr./DIN nr.	Rohmaße	Werkstoff	Bemerkung/Ident.nr.
Schutzvermerk nach DIN 34 beachten			Fretmaßtoleranzen nach DIN 7168 mittel			
-	-	-	2003	Datum	Name	DRAMBACH DRAMBACH-WERKE GmbH Fest-Beton-Service 76574 Eggenstein Tel. 0725/5411 Telefax 0725/541303 Tele 0725/541305 Klassifizierung 312221 Ident. nr. -
-	-	Werkstoff	beobt	08.05.	Fuchs	
-	-	Angabe	gez.	-	-	
-	-	-	gepr	-	-	
-	-	-	Maßstab	Benennung		Zeichnungs. nr. 20440-9-1
-	-	Bezeichnung	1:100	Bestandsübersicht Pos. 5		
-	-	-	-	-		
-	-	-	-	-		
Nr.	Änd.	Dat	Name	Seite - von -		Seiten