

BAB A4
BTB 157
Km 155,4



Allgemeine bauaufsichtliche Zulassung
Nr. Z-54.3-442 vom 14. Oktober 2013

MALE NeutraCom
NS 20/5000


Deutsches
Institut
für
Bautechnik

DIBt

Ausführung mit nachgeschaltetem Probenahmeschacht

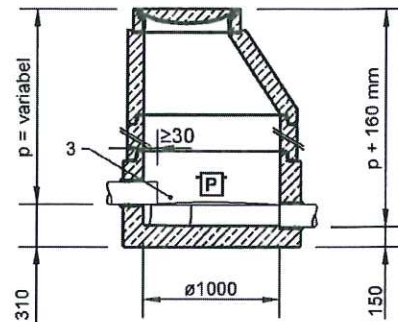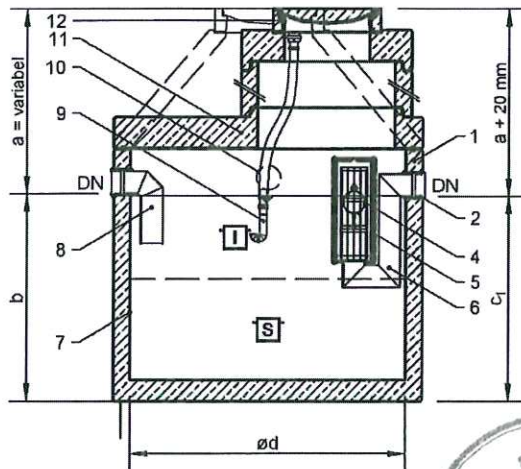

Ausführung mit integriertem Probenahmekasten

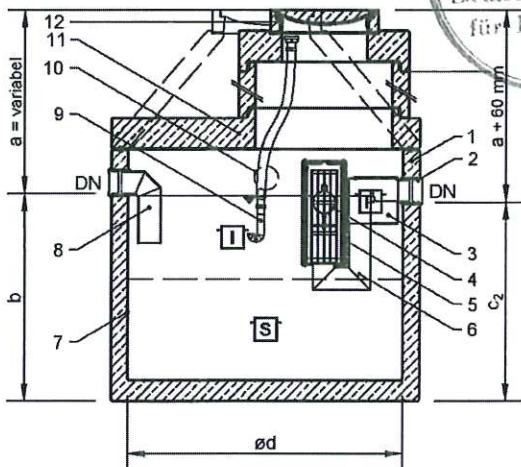

Typ NS-S	b	c ₁	c ₂	ød	DN
3-300	900	880	840	1.200	150
3-600	1.150	1.130	1.080	1.200	150
3-650	1.200	1.180	1.140	1.200	150
3-900	1.400	1.380	1.340	1.200	150
4-400	1.000	980	940	1.200	150
4-600	1.150	1.130	1.080	1.200	150
4-650	1.200	1.180	1.140	1.200	150
4-800	1.350	1.330	1.290	1.200	150
4-1200	1.700	1.680	1.640	1.200	150
6-600	950	930	890	1.500	150
6-650	1.000	980	940	1.500	150
6-1200	1.300	1.280	1.240	1.500	150
6-1800	1.650	1.630	1.590	1.500	150
6-2500	2.050	2.030	1.990	1.500	150
6-5000	2.290	2.270	2.230	2.000	150
8-800	1.100	1.080	1.040	1.500	150
8-1600	1.550	1.530	1.490	1.500	150
8-2500	2.050	2.030	1.990	1.500	150
8-5000	2.290	2.270	2.230	2.000	150
10-1000	1.200	1.180	1.140	1.500	150
10-2000	1.750	1.730	1.690	1.500	150
10-2500	2.050	2.030	1.990	1.500	150
10-3000	1.590	1.570	1.530	2.000	150
10-5000	2.290	2.270	2.230	2.000	150
15-1500	1.140	1.120	1.080	2.000	200
15-3000	1.640	1.620	1.580	2.000	200
15-5000	2.240	2.220	2.180	2.000	200
20-2000	1.290	1.270	1.230	2.000	200
20-4000	1.940	1.920	1.880	2.000	200
20-5000	2.240	2.220	2.180	2.000	200
20-6000	1.890	1.870	1.830	2.500	200

Pos.	Bezeichnung	Bemerkung
1	Becken	Stahlbeton nach DIN EN 206 / DIN 4281
2	Dichtelemente	Elastomer NBR
3	Probenahmestelle	Probenahmekasten bzw. -schacht
4	Schwimmer	Kunststoff oder Edelstahl
5	Koaleszenzeinsatz	PP-Gewebe
6	Ablaufteil	Edelstahl 1.4301
7	Beschichtung / Auskleidung	Epoxidbeschichtung oder Inliner
8	Zulaufteil	Edelstahl 1.4301
9	Option: Ölabsaugvorrichtung	PE-HD, Schlauch ölbeständig
10	Kabeldurchführung Warmanlage	optional
11	Schachtaufbau	Stahlbeton nach DIN V 4034-1, Typ 2
12	Abdeckung	DIN 1229 / EN 124

Abscheideranlage Klasse I mit integriertem Schlammfang und Probenahmestelle
NeutraCom

Übersicht

Anlage 1


Koaleszenzabscheider für Leichtflüssigkeiten
ARISTOS-C-S NG 65
mit selbsttätigem Abschluß

Buderus


Zeichn.-Nr.

56 4 6135


Ander

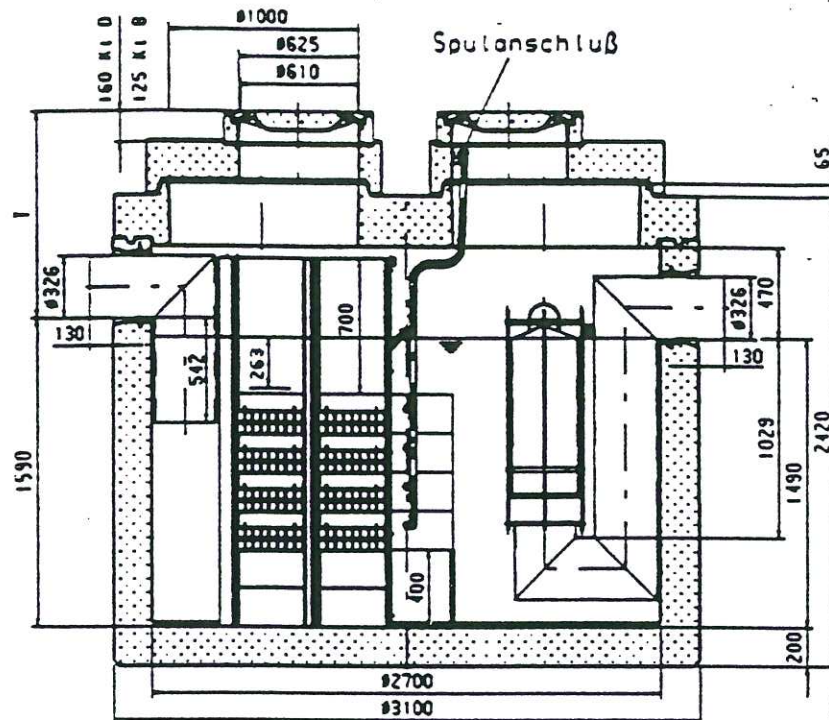

BAB 471
BTB 344
Km 78,75

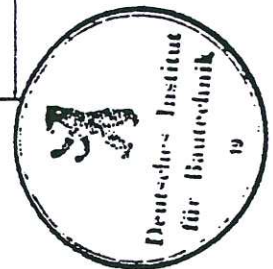

Koaleszenzeinrichtung

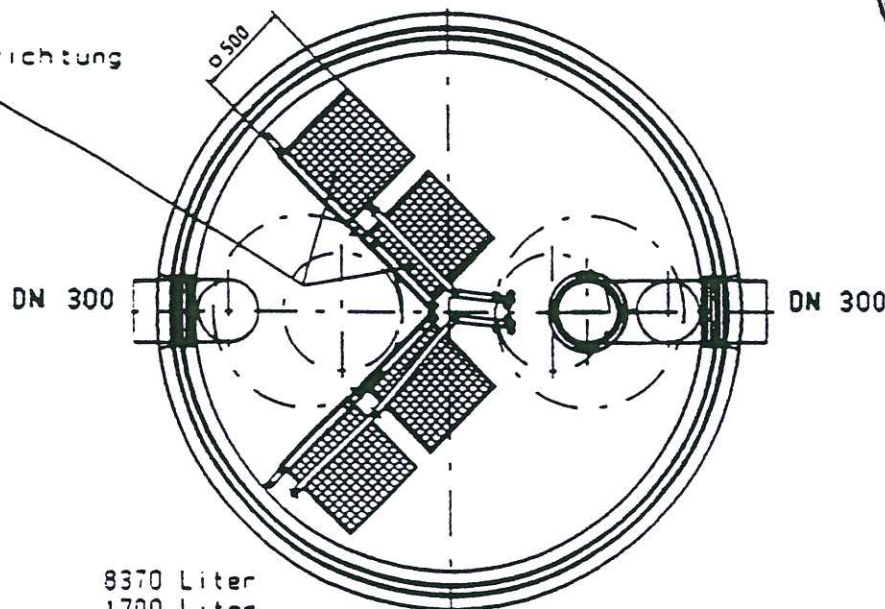

Inhalt
Speichermenge

8370 Liter
1700 Liter

Abdeckung

Klasse B 125, EN 124/ DIN 1229, Kennmaß 610
Klasse D 400, EN 124/ DIN 1229, Kennmaß 610

Schachtaufbauten

nach/in Anlehnung an DIN 4034 T1

Einbautiefe

T min Kl. B = 1025 mm
T min Kl. D = 1060 mm
T max = 4630 mm

Werkstoff

Gehäuse Beton B 45
Einbauteile Stahl feuerverzinkt bzw. nichtrostender Stahl
Koaleszenzeinrichtung Röhrengarnat und Gestrick
aus Polypropylen
Koaleszenzkästen und Wände aus Stahl feuerverzinkt bzw.
nichtrostender Stahl, oder PE-HD

Beschichtung

innen beständig gegen mineralische Leichtflüssigkeiten

Anschlüsse

für Rohre nach DIN 19522 geeignet

Anlage 10 zur allg. bauaufs. Zulassung
Z-54.8-2 vom 23. Februar 1996
Deutsches Institut für Bautechnik

Abscheideanlage mit Auffangbecken


M=1:50

Schacht	X-Koordinate	Y-Koordinate
Vorschacht	4416170,953	5620846,537
Ölschlammfang	4416174,074	5620846,795
Benzinabscheider	4416177,392	5620847,076
Probeschacht	4416180,347	5620847,326

Vorschacht
Schlammfang 9500I
COMPACT
Abscheider
PROTOS NG 20
Probeschacht

Buderus BETA - Sammelbecken: 105 000l

2,566% Gefälle

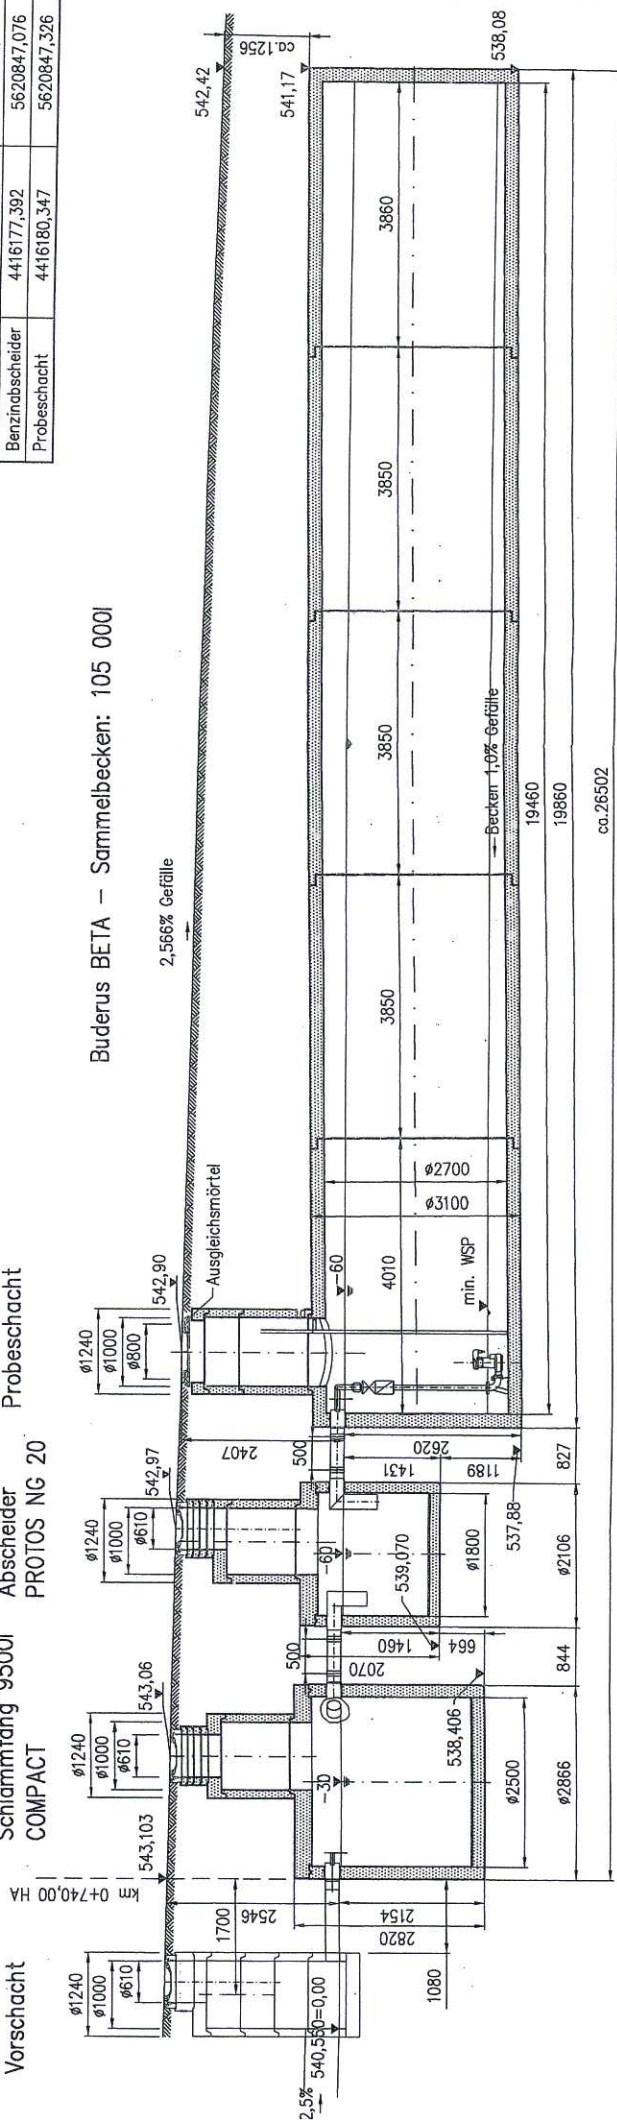

		Schachtbau Nordhausen GmbH Industrieweg 2a-PF 127 Nordhausen 99721	Planersteller: BERND GEBAUER Ingenieurbüro für Bauwesen D-30658 MÜNCHEN, Nymphenburger Str. 128 Tel. 089/236660-0, Fax 089/236660-55									
Über einst. Prof. Dr. LEOPOLD MÜLLER Dipl.-Ing. ADAM HERRETH Prof. Dr. LEOPOLD MÜLLER Dipl.-Ing. ADAM HERRETH Prof. Dr. LEOPOLD MÜLLER Dipl.-Ing. ADAM HERRETH		WAB 55315/03 Rainweg, Plan 71 99716 Geschwenda Postfach 11 23 99716 Geschwenda Telefon 0367/1 75 99 9-0 Telefax 0367/1 75 99 9-94										
Straßenbauverwaltung: DEGES Deutsche Einheit Fernstraßenplanungs- und -bau GmbH Zimmerstr. 54, 10117 Berlin Tel.030/202430 Fax030/20243291 Im Auftrag von: Freistaat Thüringen Verkehrsprojekt Deutsche Einheit Bundesautobahn A 71 Bauvorhaben: BAB A 71 Erfurt-Schweinfurt Verkehrseinheit 5315 A 71 Erfurt (A4) - AD Suhl (A73)		Plan Nr. A-D-500c <table border="1"> <tr> <th></th> <th>Datum</th> <th>Zeichen</th> </tr> <tr> <td>Bearbeitet</td> <td>14.12.00</td> <td>Kollmann</td> </tr> <tr> <td>Geprüft</td> <td>14.12.00</td> <td>Ighaut</td> </tr> </table> Projekt Nr. 16			Datum	Zeichen	Bearbeitet	14.12.00	Kollmann	Geprüft	14.12.00	Ighaut
	Datum	Zeichen										
Bearbeitet	14.12.00	Kollmann										
Geprüft	14.12.00	Ighaut										
Gemarkung: Bauwerk: BAB-BW 5315/03 Tunnel Alte Burg		Bestandsplan ASB-Nr. Maßstab: 1:50										
Bauteil: Abscheideanlage mit Auffangbecken												
Im Auftrag des Bauherrn in geometrischer und vertraglicher Hinsicht geprüft Prüfbericht Nr. G-V-A-36 Erfurt, den 18.02.2002 gez. Mühlen Bauherr: zur Bauausführung vorbehaltlich der Genehmigung freigegeben DEGES Deutsche Einheit Fernstraßenplanungs- und -bau GmbH Berlin, den 19.02.2002 gez. Schmidtman		Der Prüflingenieur in statischer und konstruktiver Hinsicht geprüft Prüfbericht Nr. S-K-A-13 vom 16.07.01 Ettlingen, den 26.11.2001 gez. Prof. Dr.-Ing. M. Baudendistel Freistaat Thüringen zur Ausführung gesehen/ genehmigt Thüringer Landesamt für Straßenbau Erfurt, den 05.08.2002 gez. Rupprecht										

BAB A71

BTB 570

Km 112,268

343 471


BTB 569

Ver 114,800

BETA - Sammelbecken: 105 000 l

COMPACT: NG 20

Schlammfang: 9500 l

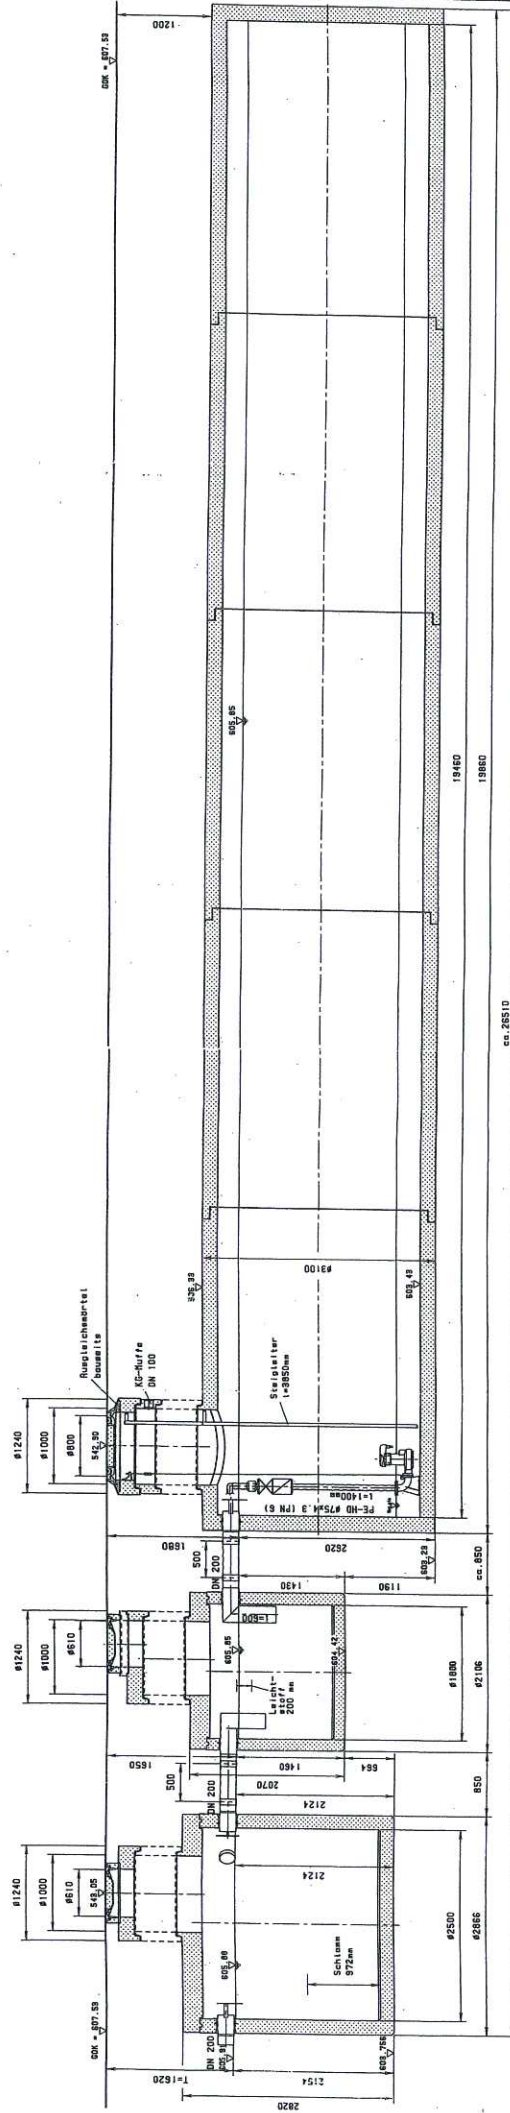


OBJEKT
AB: 22002750 / BAB A 71 / Rennsteigtunnel, Nordportal

Einzel- zahl	Benennungen u. Bezeichnungen	I	Zeichn.- Nr.	Teil	Materi- stoff	Mengen- Nr.	Bey- gezeichnet	Bauart	
								Material- Nr.	Zeichn.- Teil	Material- Nr.	Zeichn.- Teil	
	Abscheideanlage NC 20 Compact - Schlammfang: 9500l Compact: NC 20 BETA - Sammelbecken: 105 000l	


BETA - Sammelbecken: 105 000 l

BA3 A71
BTB 568
Km 122,726

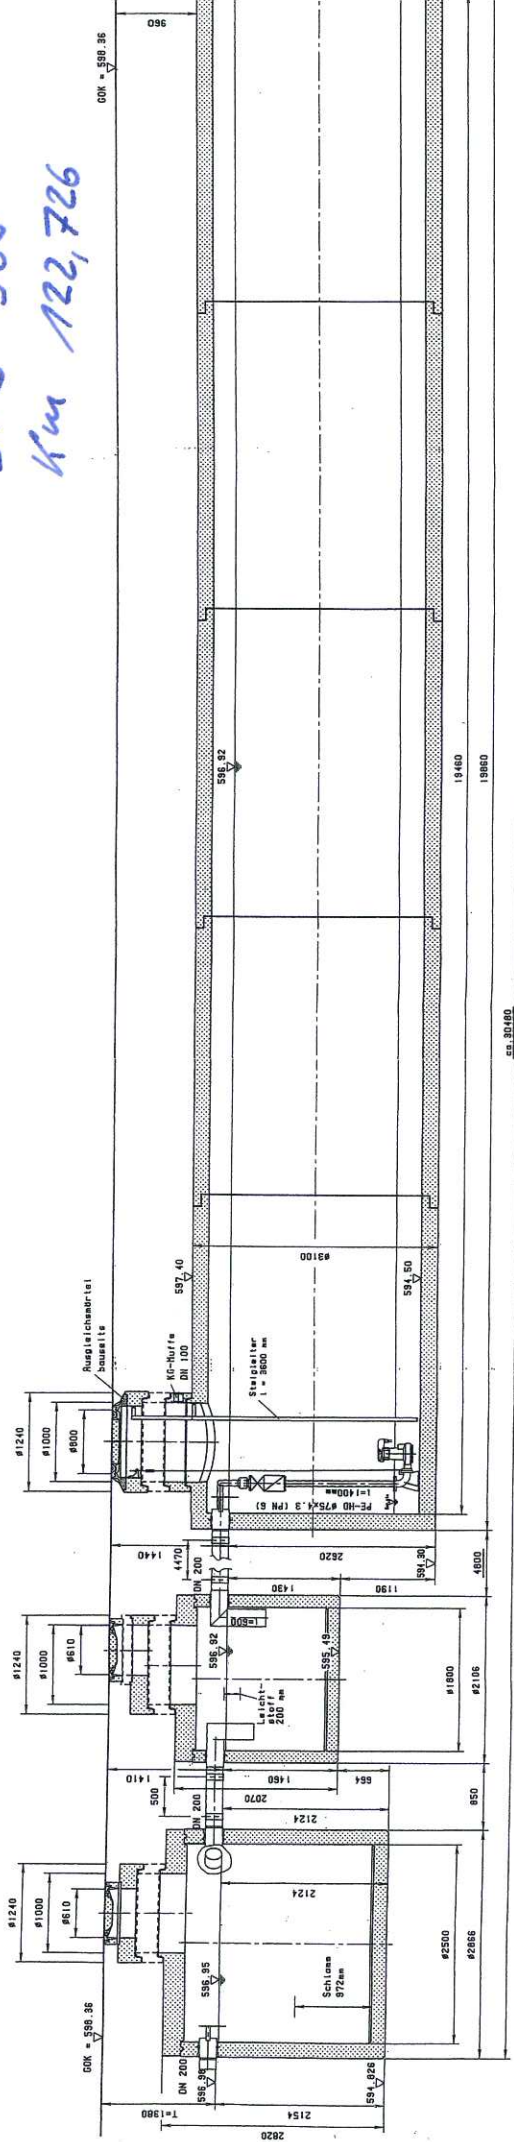[illegible]

Schlammfang: 9500 l


BAB AZ1
BTB 567
Km 124,500

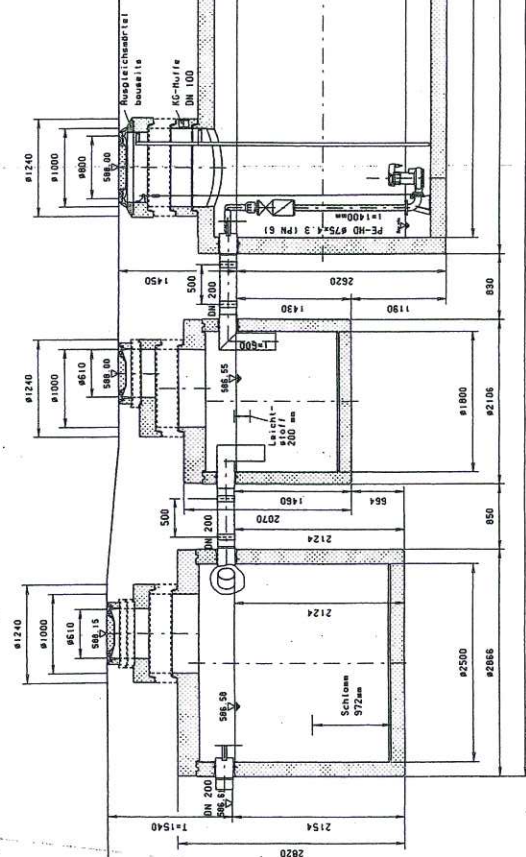

co. 26510


AB: 21000840 / BAB A 71, Hochwaldtunnel

	I	Zei- chnen Nr.	Merk- stoff nr.	Lorenz- nr.	Roh- geacht
Suk- zahl	Bearbeitungen u	Teil			
Abscheideanlage NG 20					
Compact - Schlammfang: 9500 l					
Compact: NG 20					
BETA - Sammelbecken: 105 000 l					
f	e	d	c	b	a
					Index
					19.03.12.03 Df
					Datum
					Forschungsbereich
					Name
					Nr.
					Erg durch
					Datum
					Gedr.
					Gepr.
56 1 8846 A					
Guss Boosterbehandlung Kettler					
Moßl:					
1.33/3					
Buderus					
lineareberechtigt NIM 34					

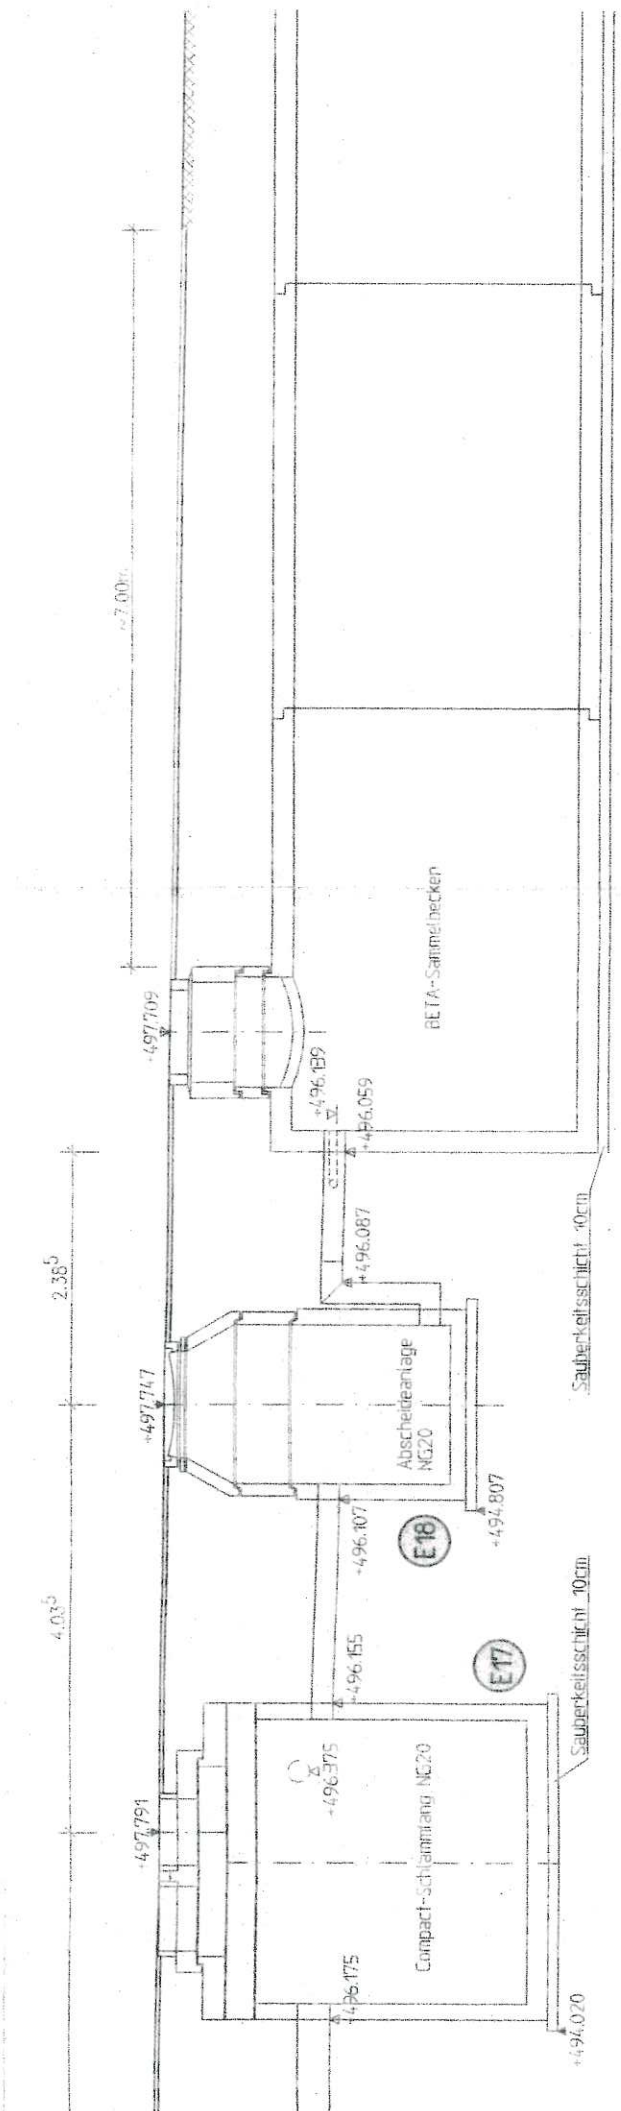


BAB A71
 BTB S66
 Km 129,254

		Arbeitsgemeinschaft Tunnel Berg Bock Aufsteller: PROFESSOR DR.-ING. W. WITT Beratende Ingenieure für GRUNDBAU UND FELSBAU Gm Herndstraße 50 52073 Aach Tel. 0241/88870 Fax 0241/88873 e-mail: wbi@wbi.de	
Walter Bau-AG Dyckhoffstr. 1, 85609 Aachern, Tel. 089/735-3116, Fax 089/735-2578		Koordinator: Dipl.-Ing. Bochtelhor, Walter Bau-AG, Niederlassung Unterföhring Dyckhoffstr. 1, 85609 Aachern, Tel. 089/735-3116, Fax 089/735-2578	
Plan gleichzeitig: Planentwurf: 08.01.2003 Koordinat.:		Plan Nr.: B-SP-011c	
DEGES Deutsche Einheit Fernstraßenbaugesellschaft mbH im Auftrag von: Freistaat Thüringen Verkehrsprojekt Deutsche Einheit Bundesautobahn A71 Bauverfahren: BAB A71 Erturt - Schweinfurt Verkehrsleistung: 5,37 Mio. t/Jahr A71 Erturt (A4) - AD Suhl (A73)		Projekt-Nr.: 99WA12 ASS-NR.: 533057f Maßstab: 1 : 25	
Bauwerk: BAB-BW 537/03 Tunnel Berg Bock			
Beitrag: Vorfeld Süd			
Schnitte Entwässerung und Schnitte Kabelziehschächte			

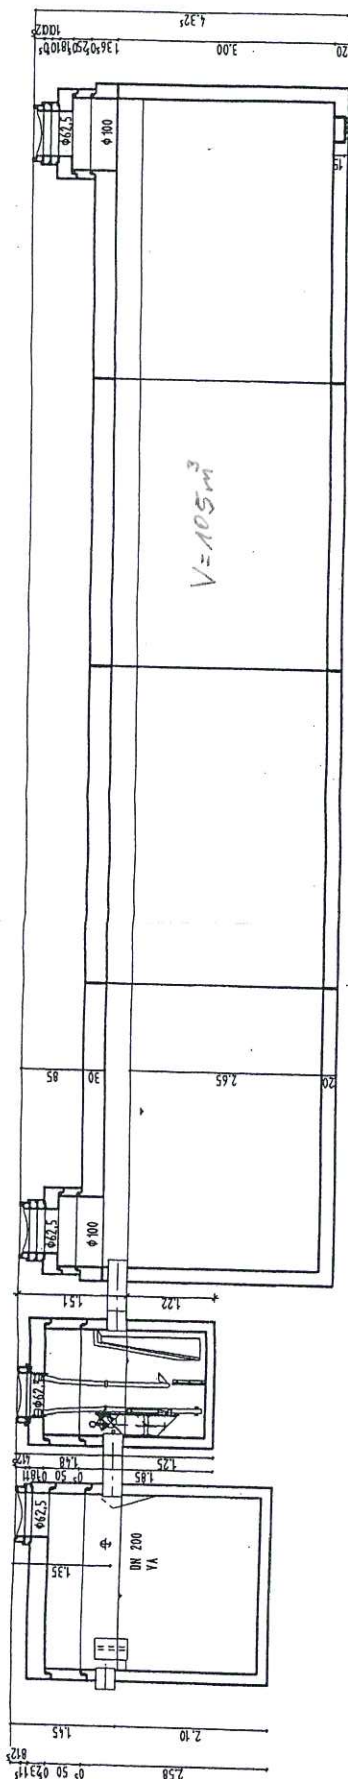Abdeckung
Klasse "B"

15	2.50	15	54	15	150	15	54	20	4.00	1	4.00	20
	2.00		54		1.00		54	20		46.53		20
									22.61			

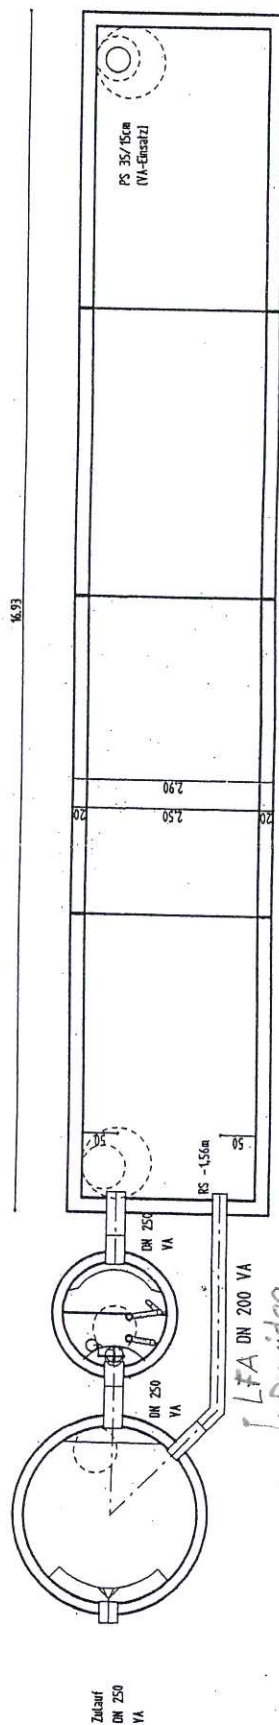SF 10m³

BAB A71
BTB 564
Km 152,300

- Havariebecken "Nord" analog , mit Zulaufhöhe 1,95m

[illegible]

WALTER - BAU - AG
vereinigt mit  **DYWIDAG**



Planersteller: **WALTER · BAU · AG**

Werk Zeithain

Am See 12
01619 Zeithain
Tel 03525/7665-4

Bauort: Tunnel Eichenberg
Objekt: Havariebehälter Süd
Darstellung: Ausführungsplan


Unter-

Name	
------	--

	Datum	
--	-------	--

[illegible]

1 000

