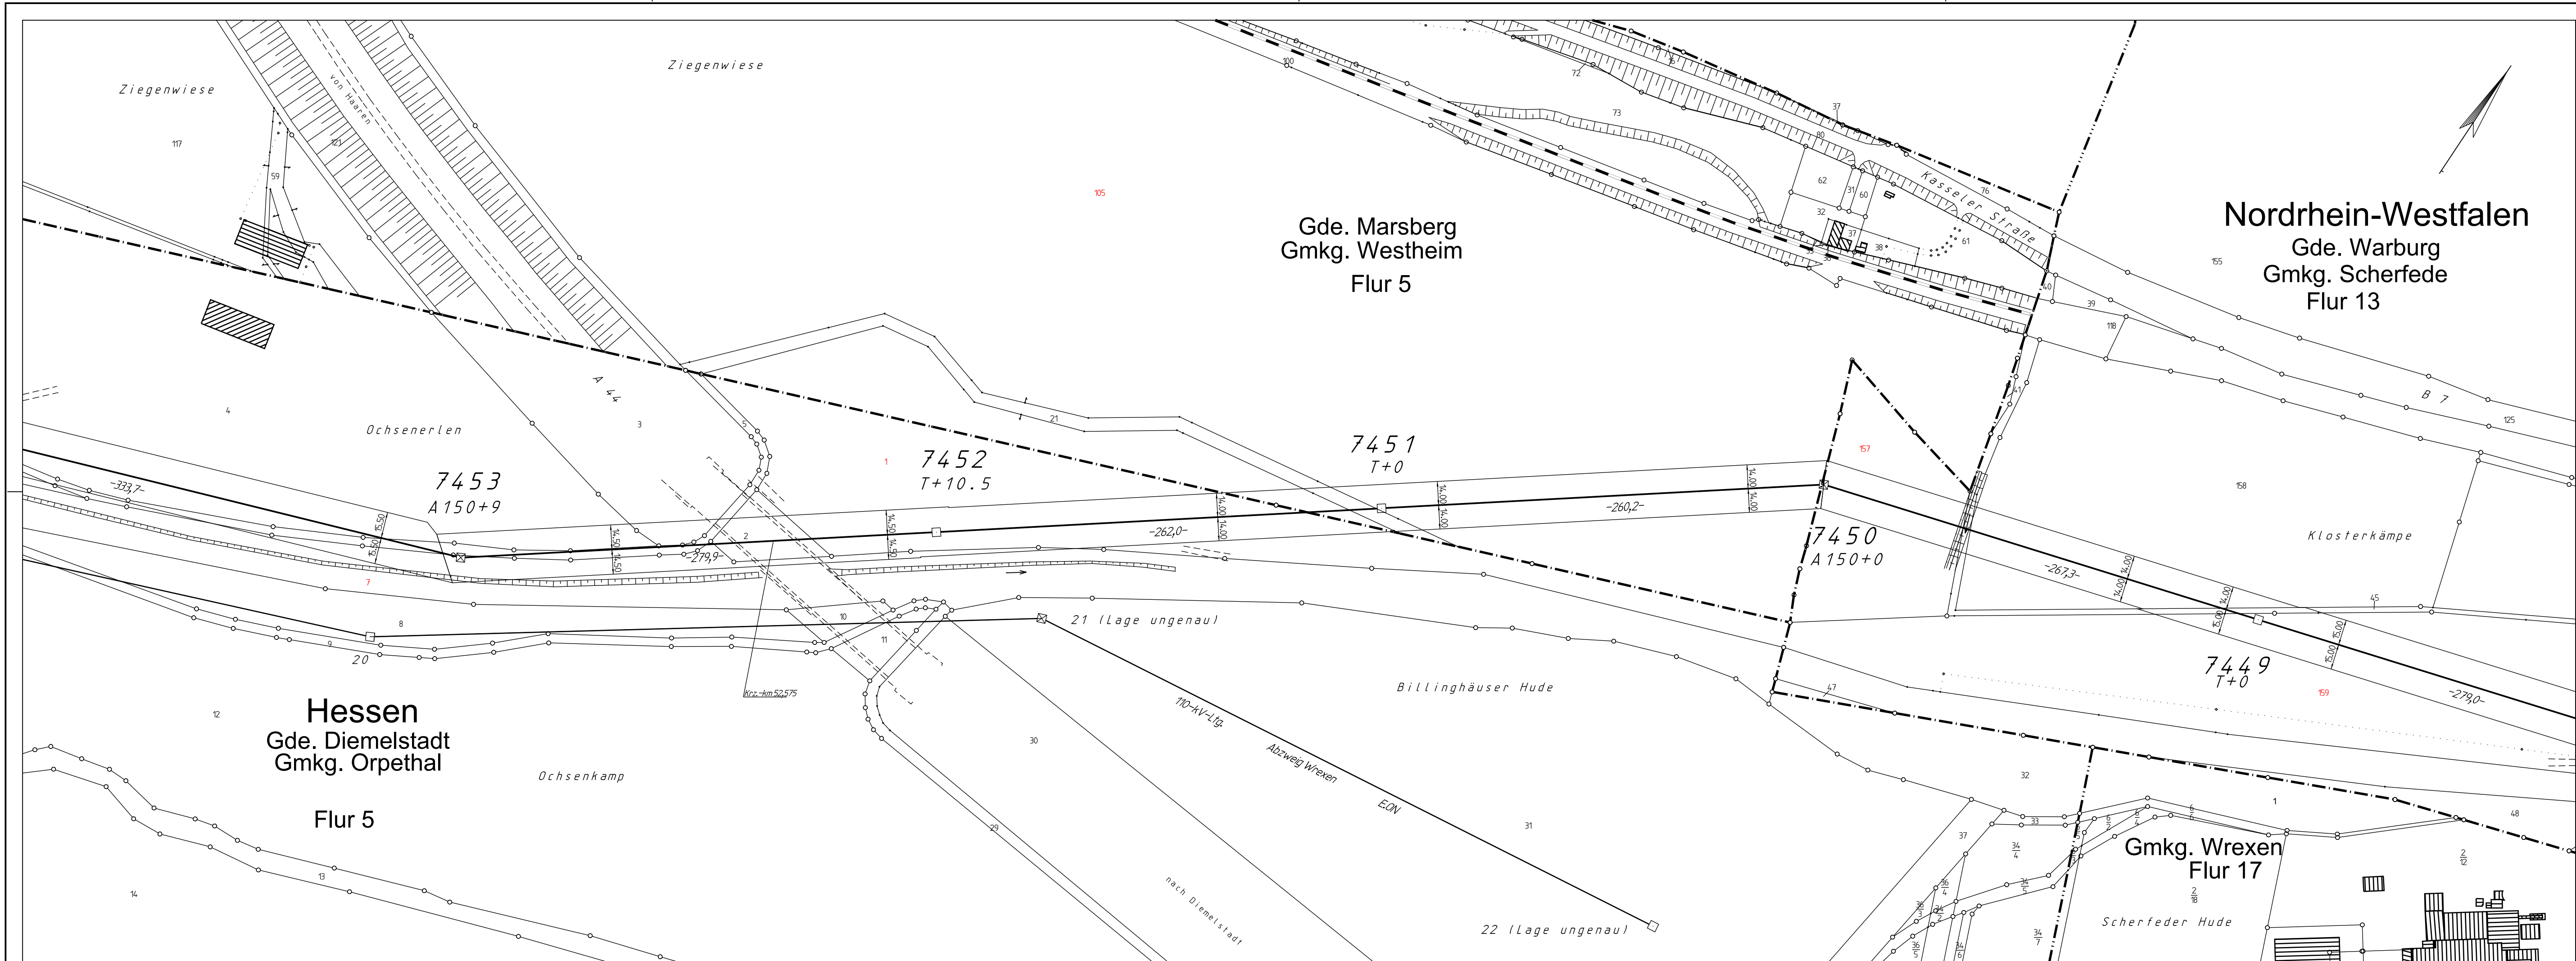


[illegible]

	Flurgrenze
	Gemarkungsgrenze
	Gemeindengrenze
	Kreis-, Landkreisgrenze
	Regierungsbezirksgrenze
	Landesgrenze
	Staatsgrenze

Datum	Änderung	Name	Firma

	Datum	Name	aufgestellt:	 LTB Leitungsbau GmbH Geoinformationssysteme
entworfen	01.03.2016	Mynarek	Dortmund, den	
geprüft	01.03.2016	Gutmann		
bearbeitet			DB Energie GmbH Energieversorgung West Standort Dortmund Dortmund den	
techn.gepr.				
Planprüfer				

Maßstab 1:2000	110-kV-Bahnstromleitung Nr. 477 Warburg - Ehringhausen Lageplan Bestandsplan Mast Nr. 7449 bis 7453 Gemarkung: Orpethal, Scherfede, Marsberg, Westheim	BL 477 02-12B
		Stand vom: 01.03.2016
		Blatt 12 von 55