
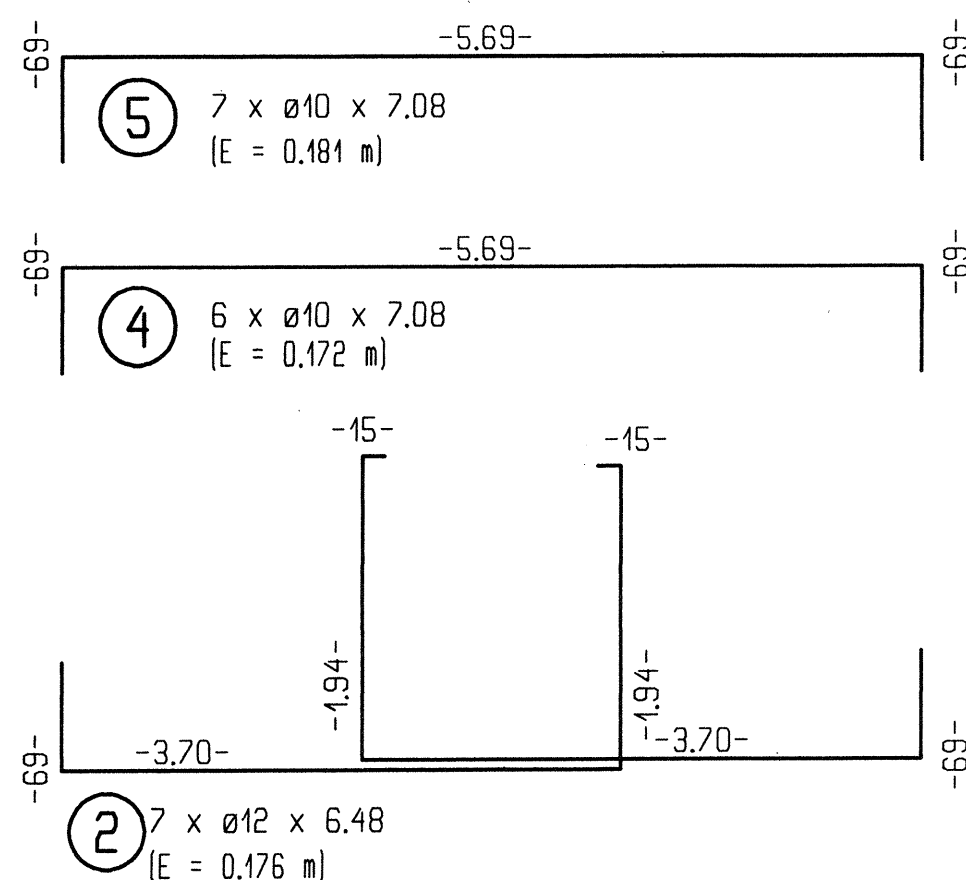
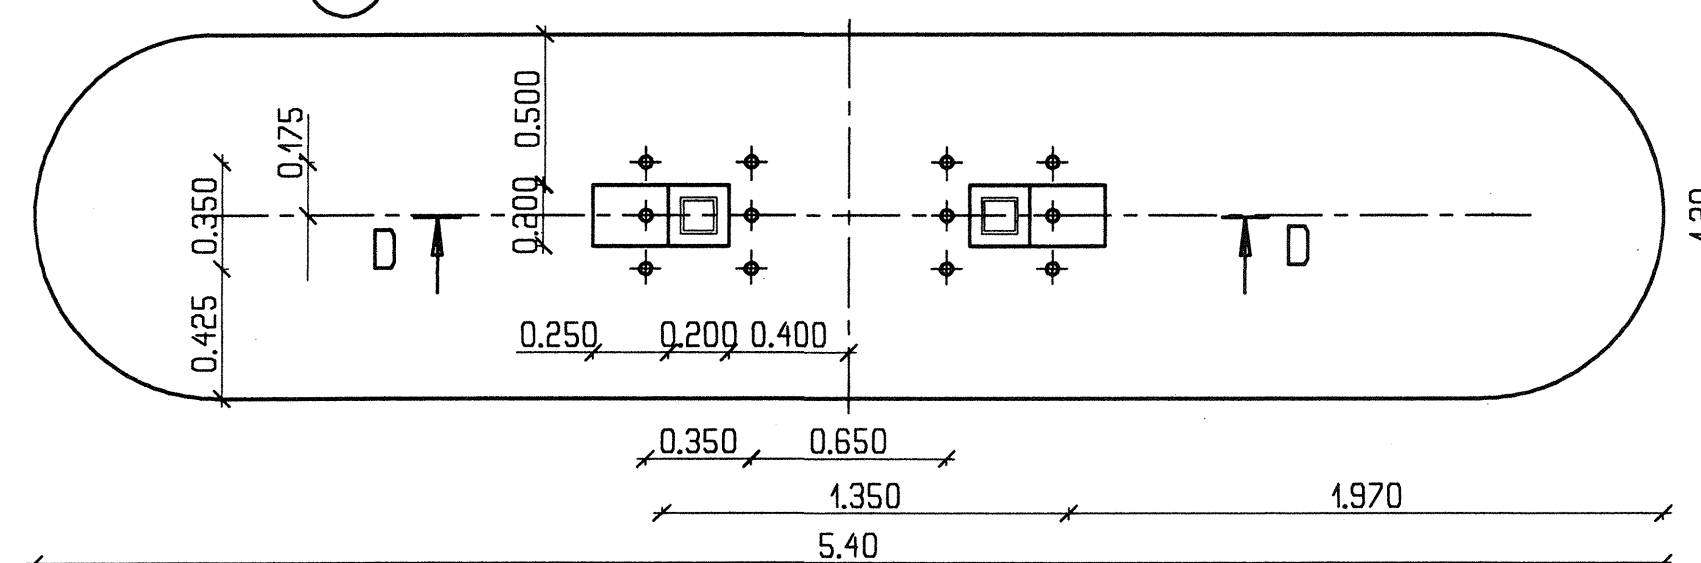


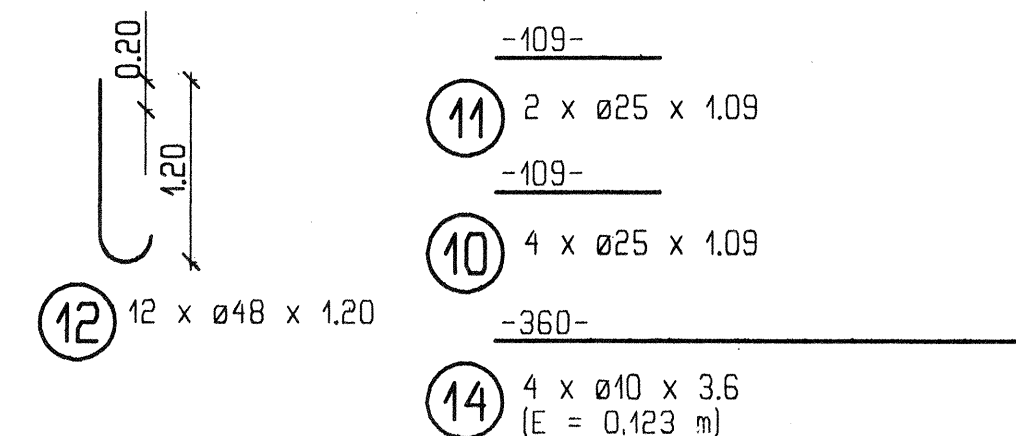

Gesamtvolumen Beton	:	13.590 + 0.696 cbm
Betongüte (N/qmm)	:	B 25 hohe Frost- und Tausalzbeständigkeit, LP-Bildner
Betonstahl	:	IV S
Betonkonsistenz	:	K P
Stieblintenbereich	:	A - B
Körnung bis (mm)	:	Ø32
Mehlkorn (kg)	:	≤430
Zement (kg)	:	300 - 370
W/Z	:	≤ 0.5
Betonüberdeckung	:	5.5 cm
Biegerolldurchm.	:	Tab. 18
Prüfkörper	:	Stück

Aus dem Erdreich herausragende Fundamentteile sind als sauberer geschlossener Sichtbeton herzustellen. Sichtkanten 3 cm gebrochen. Fußplatten unterfugen. Die Trittflächen der Betonsockel sind mit einem Längsgefälle von 2% auszubilden. Die Betonoberfläche der Trittflächen ist als 'Besenstrich' herzustellen.

14	4	BSt 500 S ø10	DIN 488	3600	IV S	9
13	4	BSt 500 S ø10	DIN 488	9430	IV S	24
12	12	Anker ø48x1200 (ohne Kappe)		Id.Nr.: 709032	5,6-tZn	216
11	2	BSt 500 S ø25	DIN 488	1090	IV S	8
10	4	BSt 500 S ø25	DIN 488	1090	IV S	16
9	8	BSt 500 S ø10	DIN 488	3860	IV S	19
8	18	BSt 500 S ø10	DIN 488	6460	IV S	71
7	12	BSt 500 S ø10	DIN 488	6712	IV S	49
6	8	BSt 500 S ø10	DIN 488	4500	IV S	25
5	7	BSt 500 S ø10	DIN 488	7080	IV S	30
4	6	BSt 500 S ø10	DIN 488	7080	IV S	26
3	7	BSt 500 S ø12	DIN 488	6485	IV S	40
2	7	BSt 500 S ø12	DIN 488	6485	IV S	40
1	24	BSt 500 S ø10	DIN 488	2710	IV S	38
Pos.	Stk	Benennung	Z-nr./DIN nr.	Rohmaße	Werkstoff	Masse (kg)

BESTANDSZEICHNUNG

ASB-Nr.:	Stroße:	BAB A10 Pos.: 8.6; 8.8; 9.2; 9.3; 9.6; 9.7	Betr.-km:
BW-Nr.: 31010274			Nächster Ort:
Zeichnungsinhalt:		Brückenklasse nach DIN 1072	
Fundament im Mittelstreifen		Zusatzlast nach STANAG 2021	
Maßstab: 1:50; 1:25	Blatt-Nr.: 1	Z.-Nr.: 19390-9-2	
Geprüft:		Die Übereinstimmung mit der Ausführung bescheinigt (Auftraggeber): DAMBACH-WERKE GMBH Erich-Dieckhoff-Straße 54-60 Tel. (03301) 8221-3 • Fax (03301) 8221-40 Stempel, Unterschrift	
Datum:		Datum: 20.05.2005	
Anderung (Maßnahme, Datum):			