
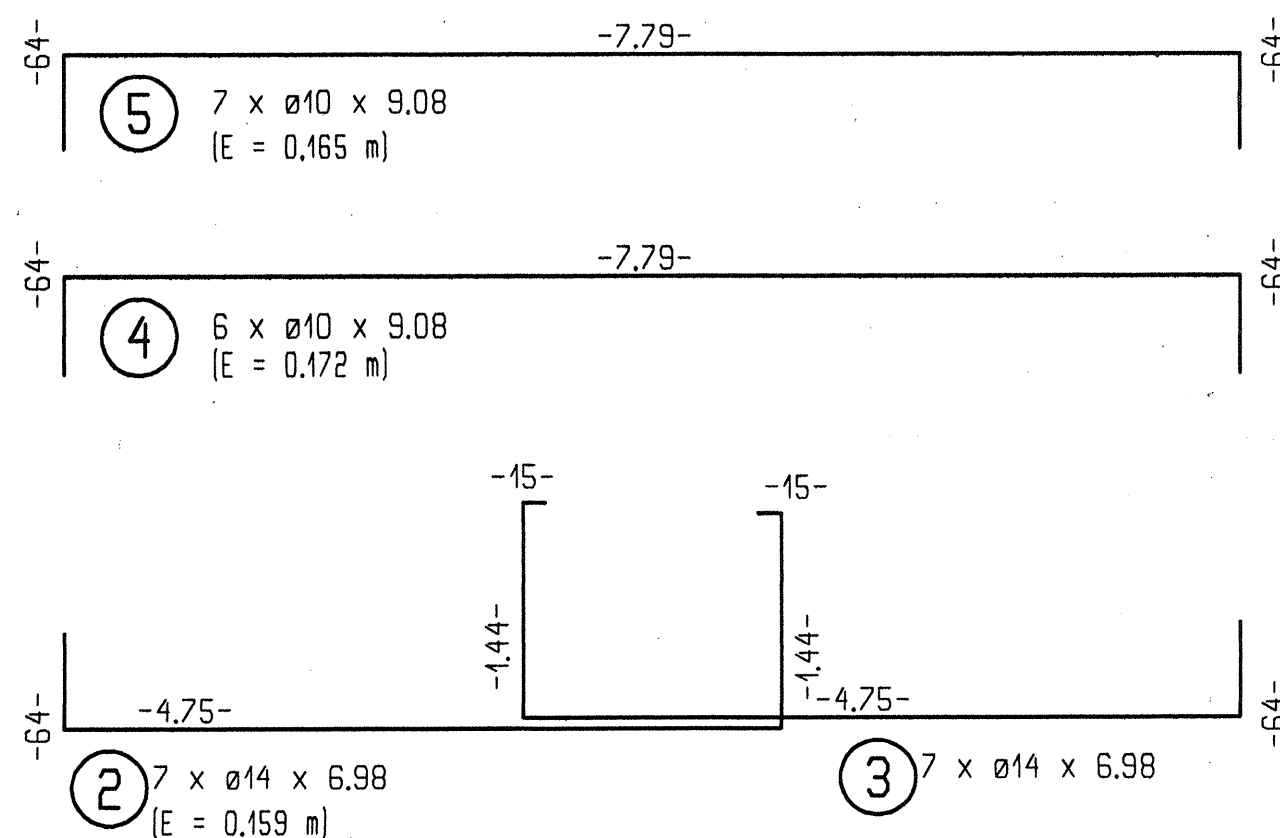
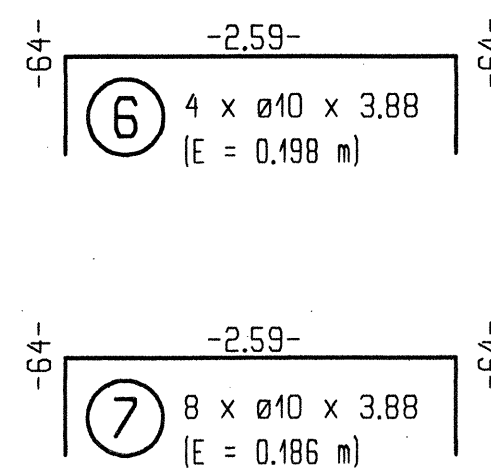
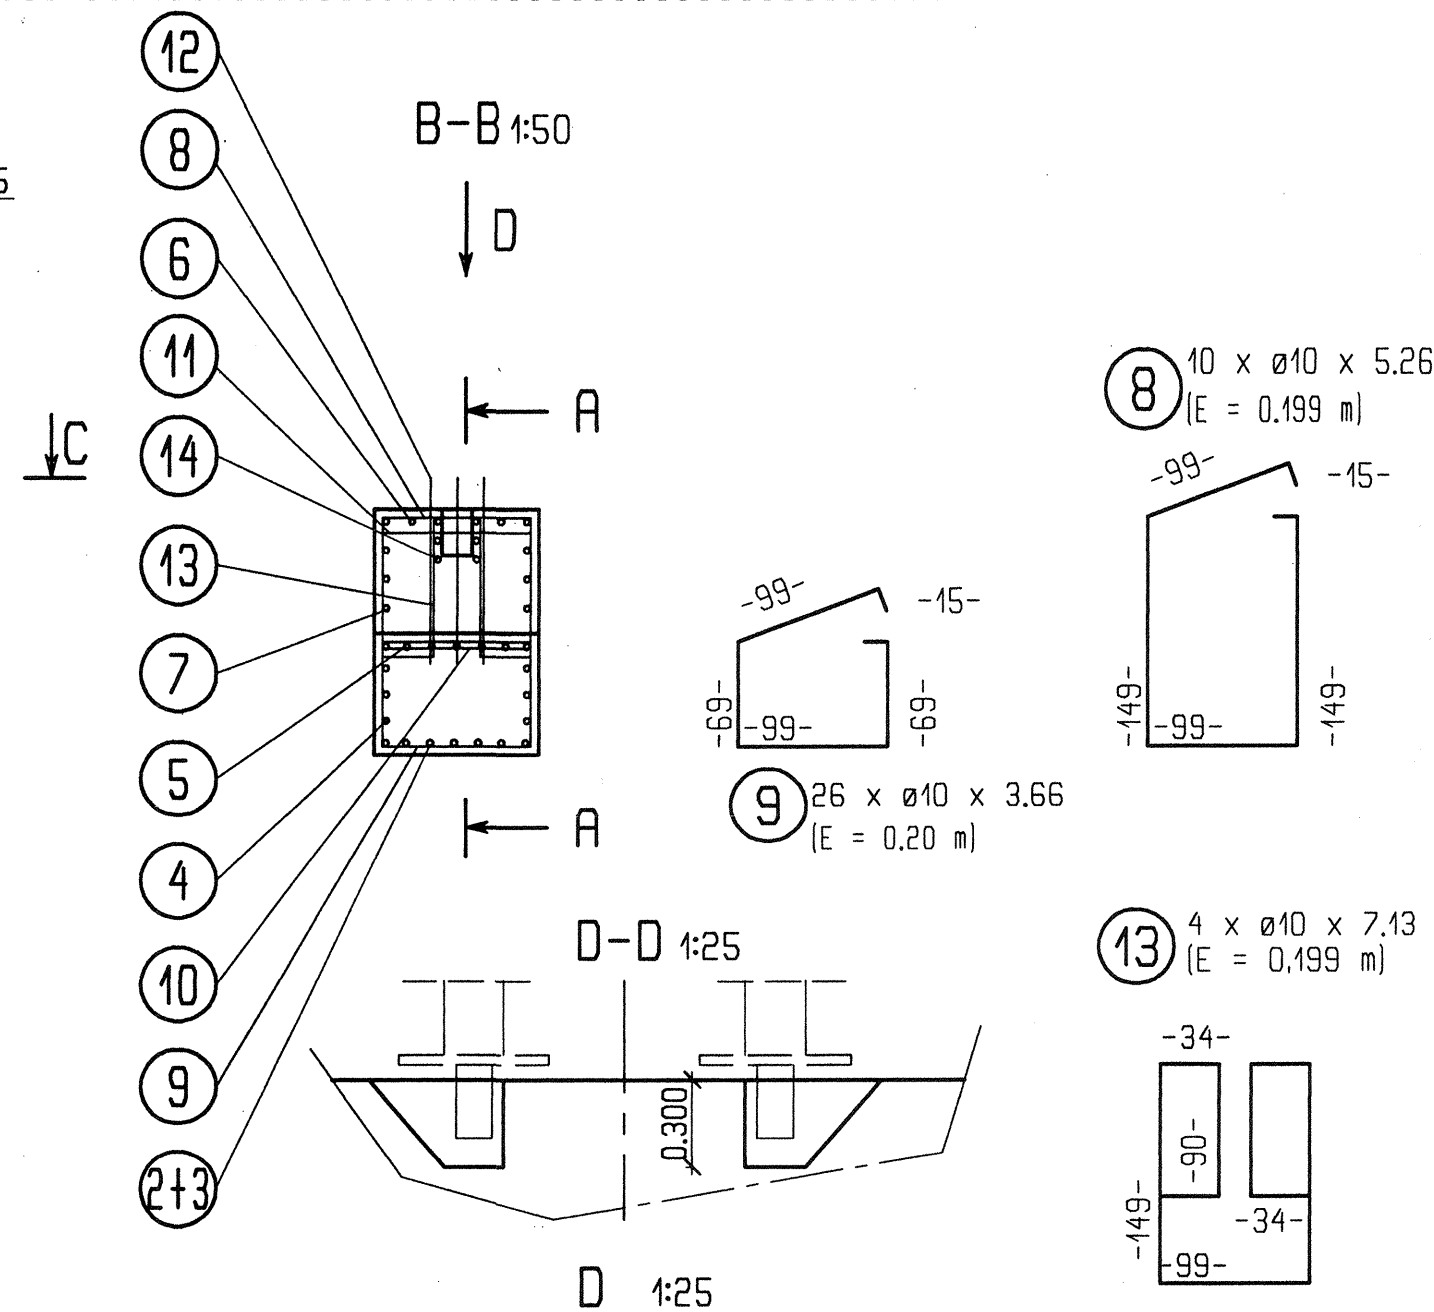


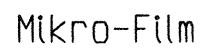

Gesamtvolumen Beton	:	9.328 + 0.869 cbm
Betongüte (N/qmm)	:	B 25 hohe Frost- und Tausalzbeständigkeit, LP-Bildner
Betonstahl	:	IV S
Betonkonsistenz	:	K P
Stieblintenbereich	:	A - B
Körnung bis (mm)	:	Ø32
Mehlkorn (kg)	:	≤430
Zement (kg)	:	300 - 370
W/Z	:	≤ 0.5
Betonüberdeckung	:	5.5 cm
Biegerolldurchm.	:	Tab. 18
Prüfkörper	:	Stück

Aus dem Erdreich herausragende Fundamentteile sind als sauberer geschlossener Sichtbeton herzustellen. Sichtkanten 3 cm gebrochen. Fußplatten unterfugen. Die Trittflächen der Betonsockel sind mit einem Längsgefälle von 2% auszubilden. Die Betonoberfläche der Trittflächen ist als 'Besenstrich' herzustellen.

14	4	BSt 500 S ø10	DIN 488	2590	IV S	7
13	4	BSt 500 S ø10	DIN 488	7130	IV S	16
12	12	Anker ø48x1200 (ohne Kappe)		Id.Nr.: 709032	Güte 5,6tZn	216
11	2	BSt 500 S ø25	DIN 488	990	IV S	7
10	4	BSt 500 S ø25	DIN 488	990	IV S	14
9	26	BSt 500 S ø10	DIN 488	3660	IV S	59
8	10	BSt 500 S ø10	DIN 488	5260	IV S	32
7	8	BSt 500 S ø10	DIN 488	3880	IV S	19
6	4	BSt 500 S ø10	DIN 488	3880	IV S	9
5	7	BSt 500 S ø10	DIN 488	9080	IV S	39
4	6	BSt 500 S ø10	DIN 488	9080	IV S	33
3	7	BSt 500 S ø14	DIN 488	6980	IV S	59
2	7	BSt 500 S ø14	DIN 488	6980	IV S	59
1	-	-	-	-	-	-
Pos.	Stk	Benennung	Z-nr./DIN nr.	Rohmaße	Werkstoff	Masse (kg)

Brandenburgisches Autobahnamt			
BESTANDSZEICHNUNG			
ASB-Nr.:	Straße: BAB A10 Pos.: 8.6; 8.7; 8.8; 9.2; 9.3; 9.7		Betr.-km: Nächster Ort:
BW-Nr.: 31010272			
Zeichnungsinhalt: Fundament im Randstreifen		Brückenklasse nach DIN 1072 Zusatzlast nach STANAG 2021	
Maßstab: 1:50; 1:25	Blatt-Nr.: 1 Z.-Nr.: 19390-9-3		
Geprüft: Bauüberwachung Datum:		Die Übereinstimmung mit der Ausführung bescheinigt (Auftragnehmer): DAMBACH WERKE GmbH Erich - Krichen Straße 34-60 Tel. (03391) 8221-3 • Fax (03391) 8221-48 Stempel Unterschrift Datum:	
Änderung (Maßnahme, Datum):			

Ganzzahlige Maße in cm, $\varnothing$ in mm, Stücklisten-Maße in mm, alle anderen Maße in m