




Zeichenerklärung (Auszug)

- Gasleitung Hochdruck
- Gasleitung (tot)

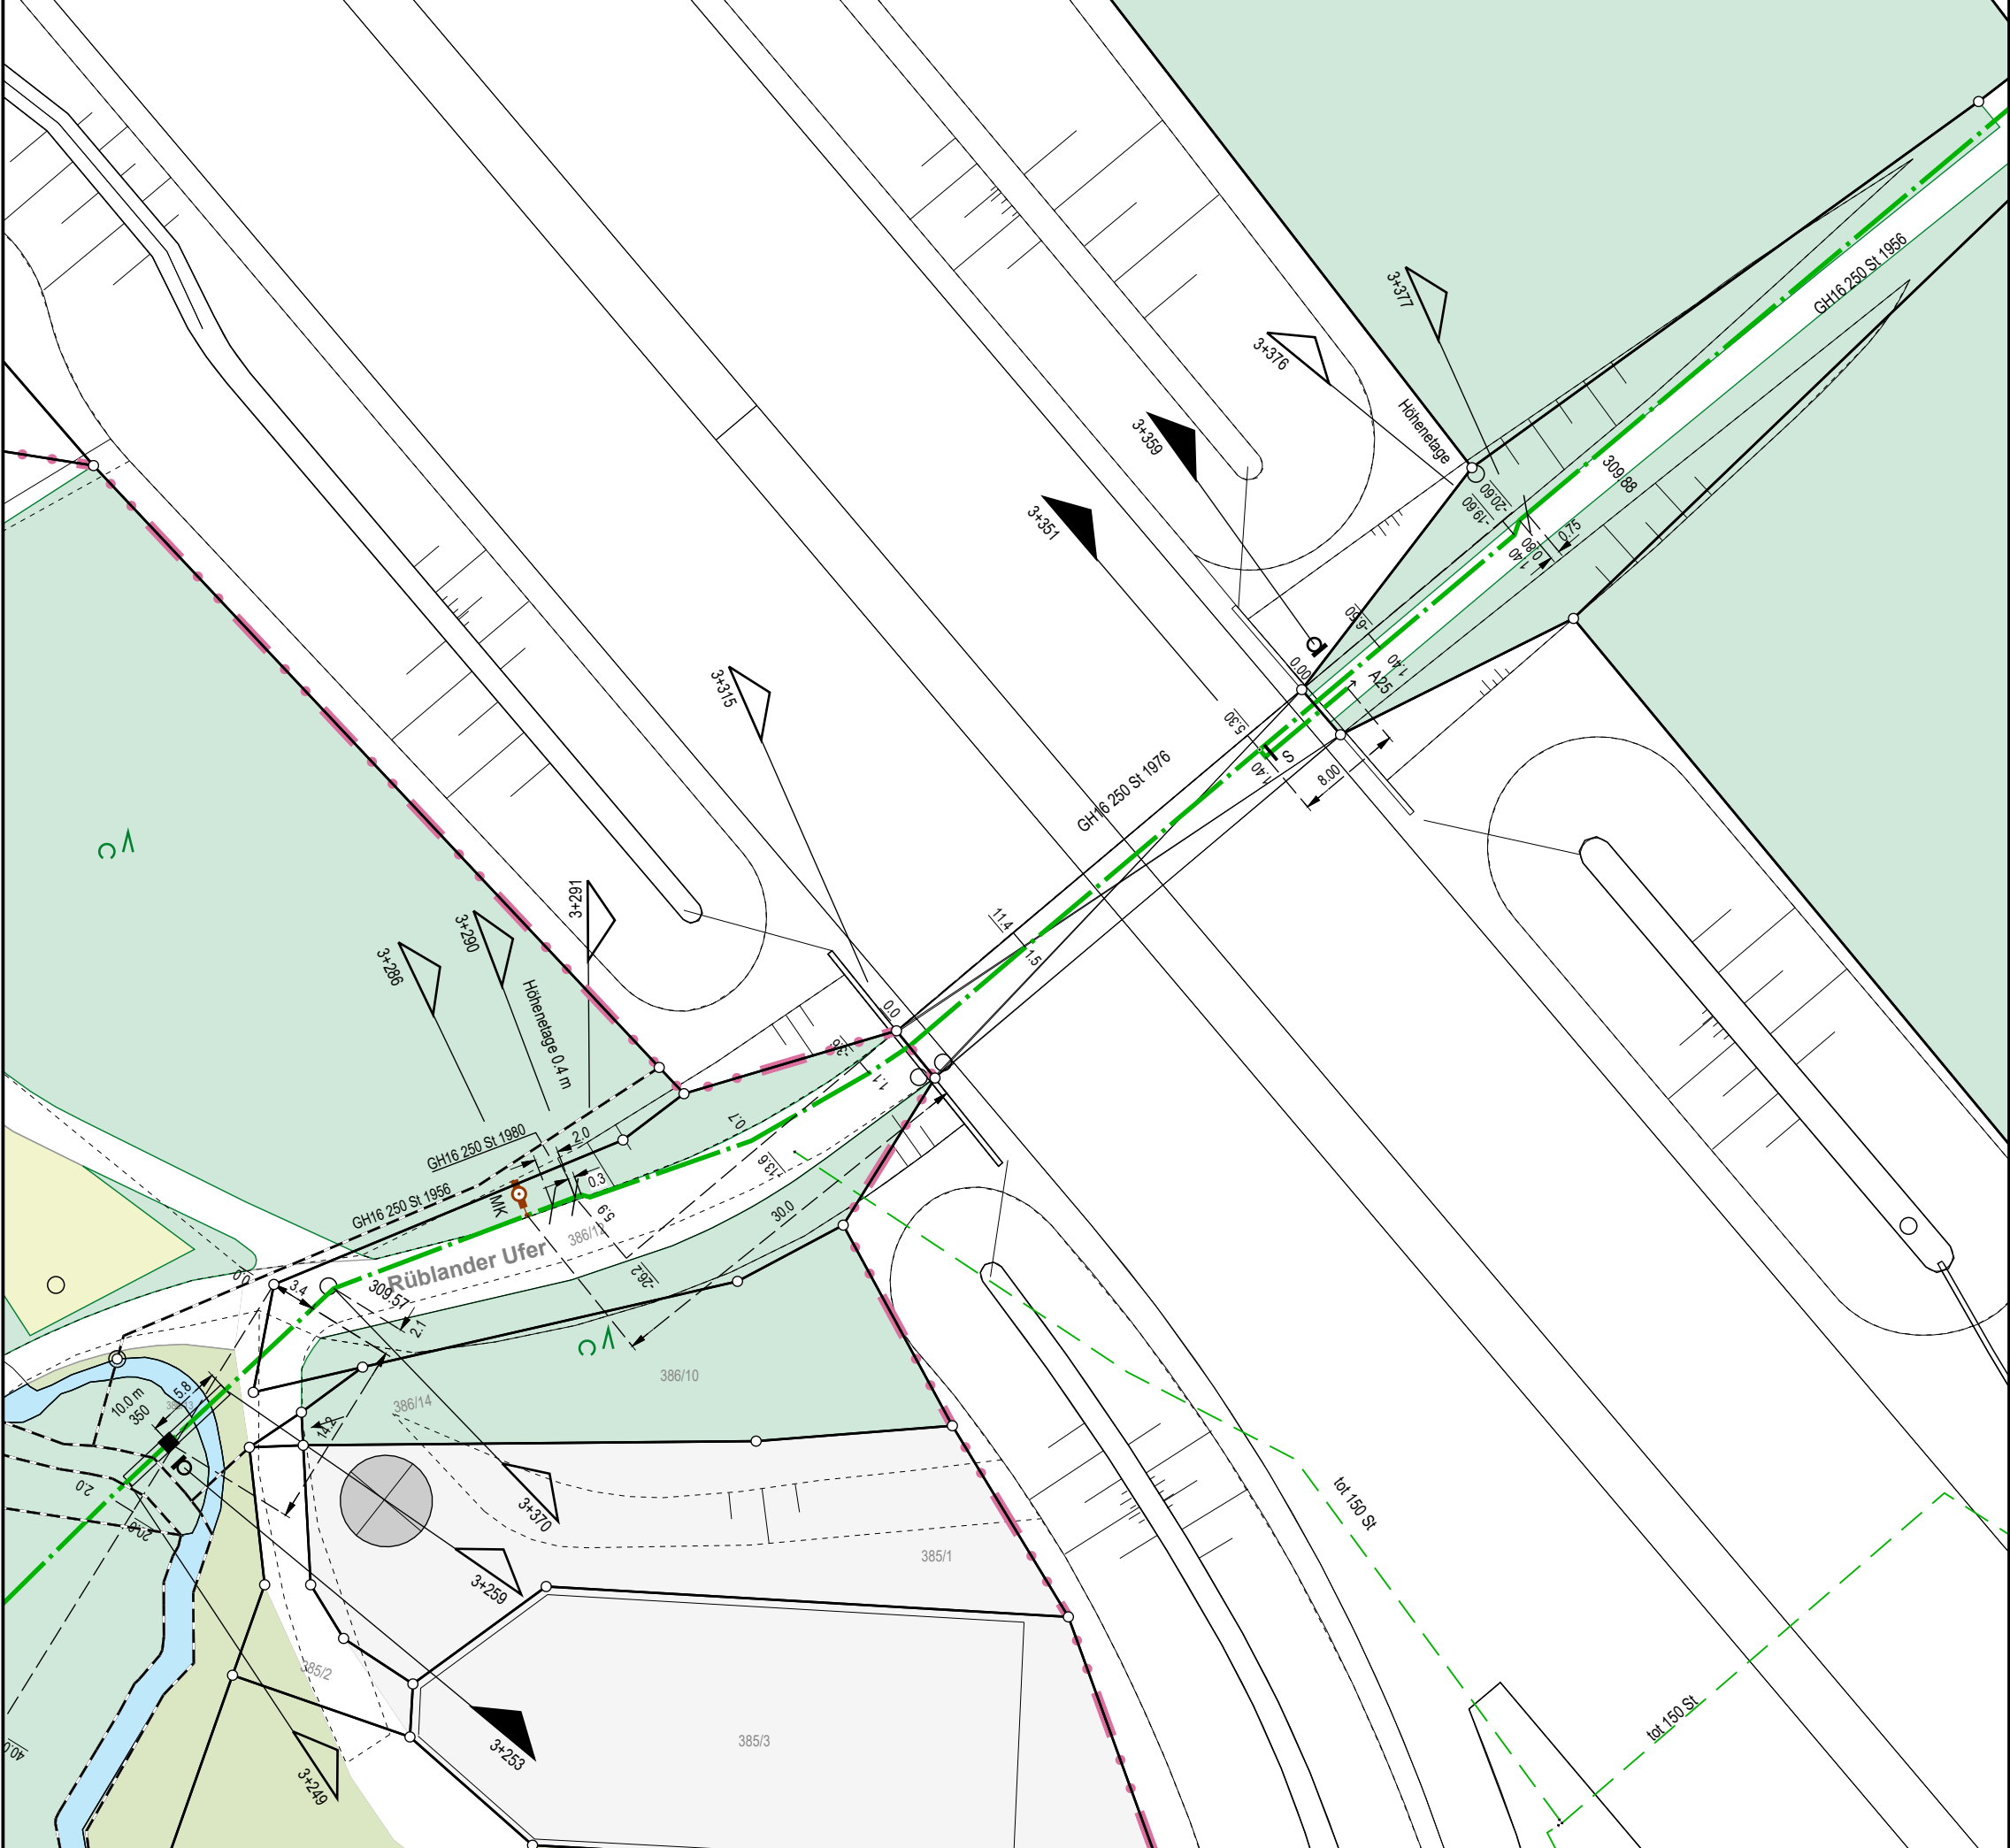

Die vollständige Zeichenerklärung ist mit dem QR-Code oder auf unserer Internetseite www.n-ergie-netz.de mit dem Webcode 2000 abrufbar.




A4-4

Der übergebene Bestandsplan ist nicht zur Maßentnahme geeignet. Dieser darf nicht an Dritte weitergegeben werden und entbindet nicht von der Verpflichtung zur Einholung einer Einweisung des konkreten Vorhabens in unserem Hause und der Einhaltung der daraus resultierenden Pflichten. Bei Unklarheiten bezüglich des Planauszuges ist mit uns Rücksprache zu nehmen.

Bestandsplanauszug Gas

Maßstab: 1:500	Ersteller: veit06
Datum: 1.06.2026	_ANR02202621603_Schwaig_Hammerweg

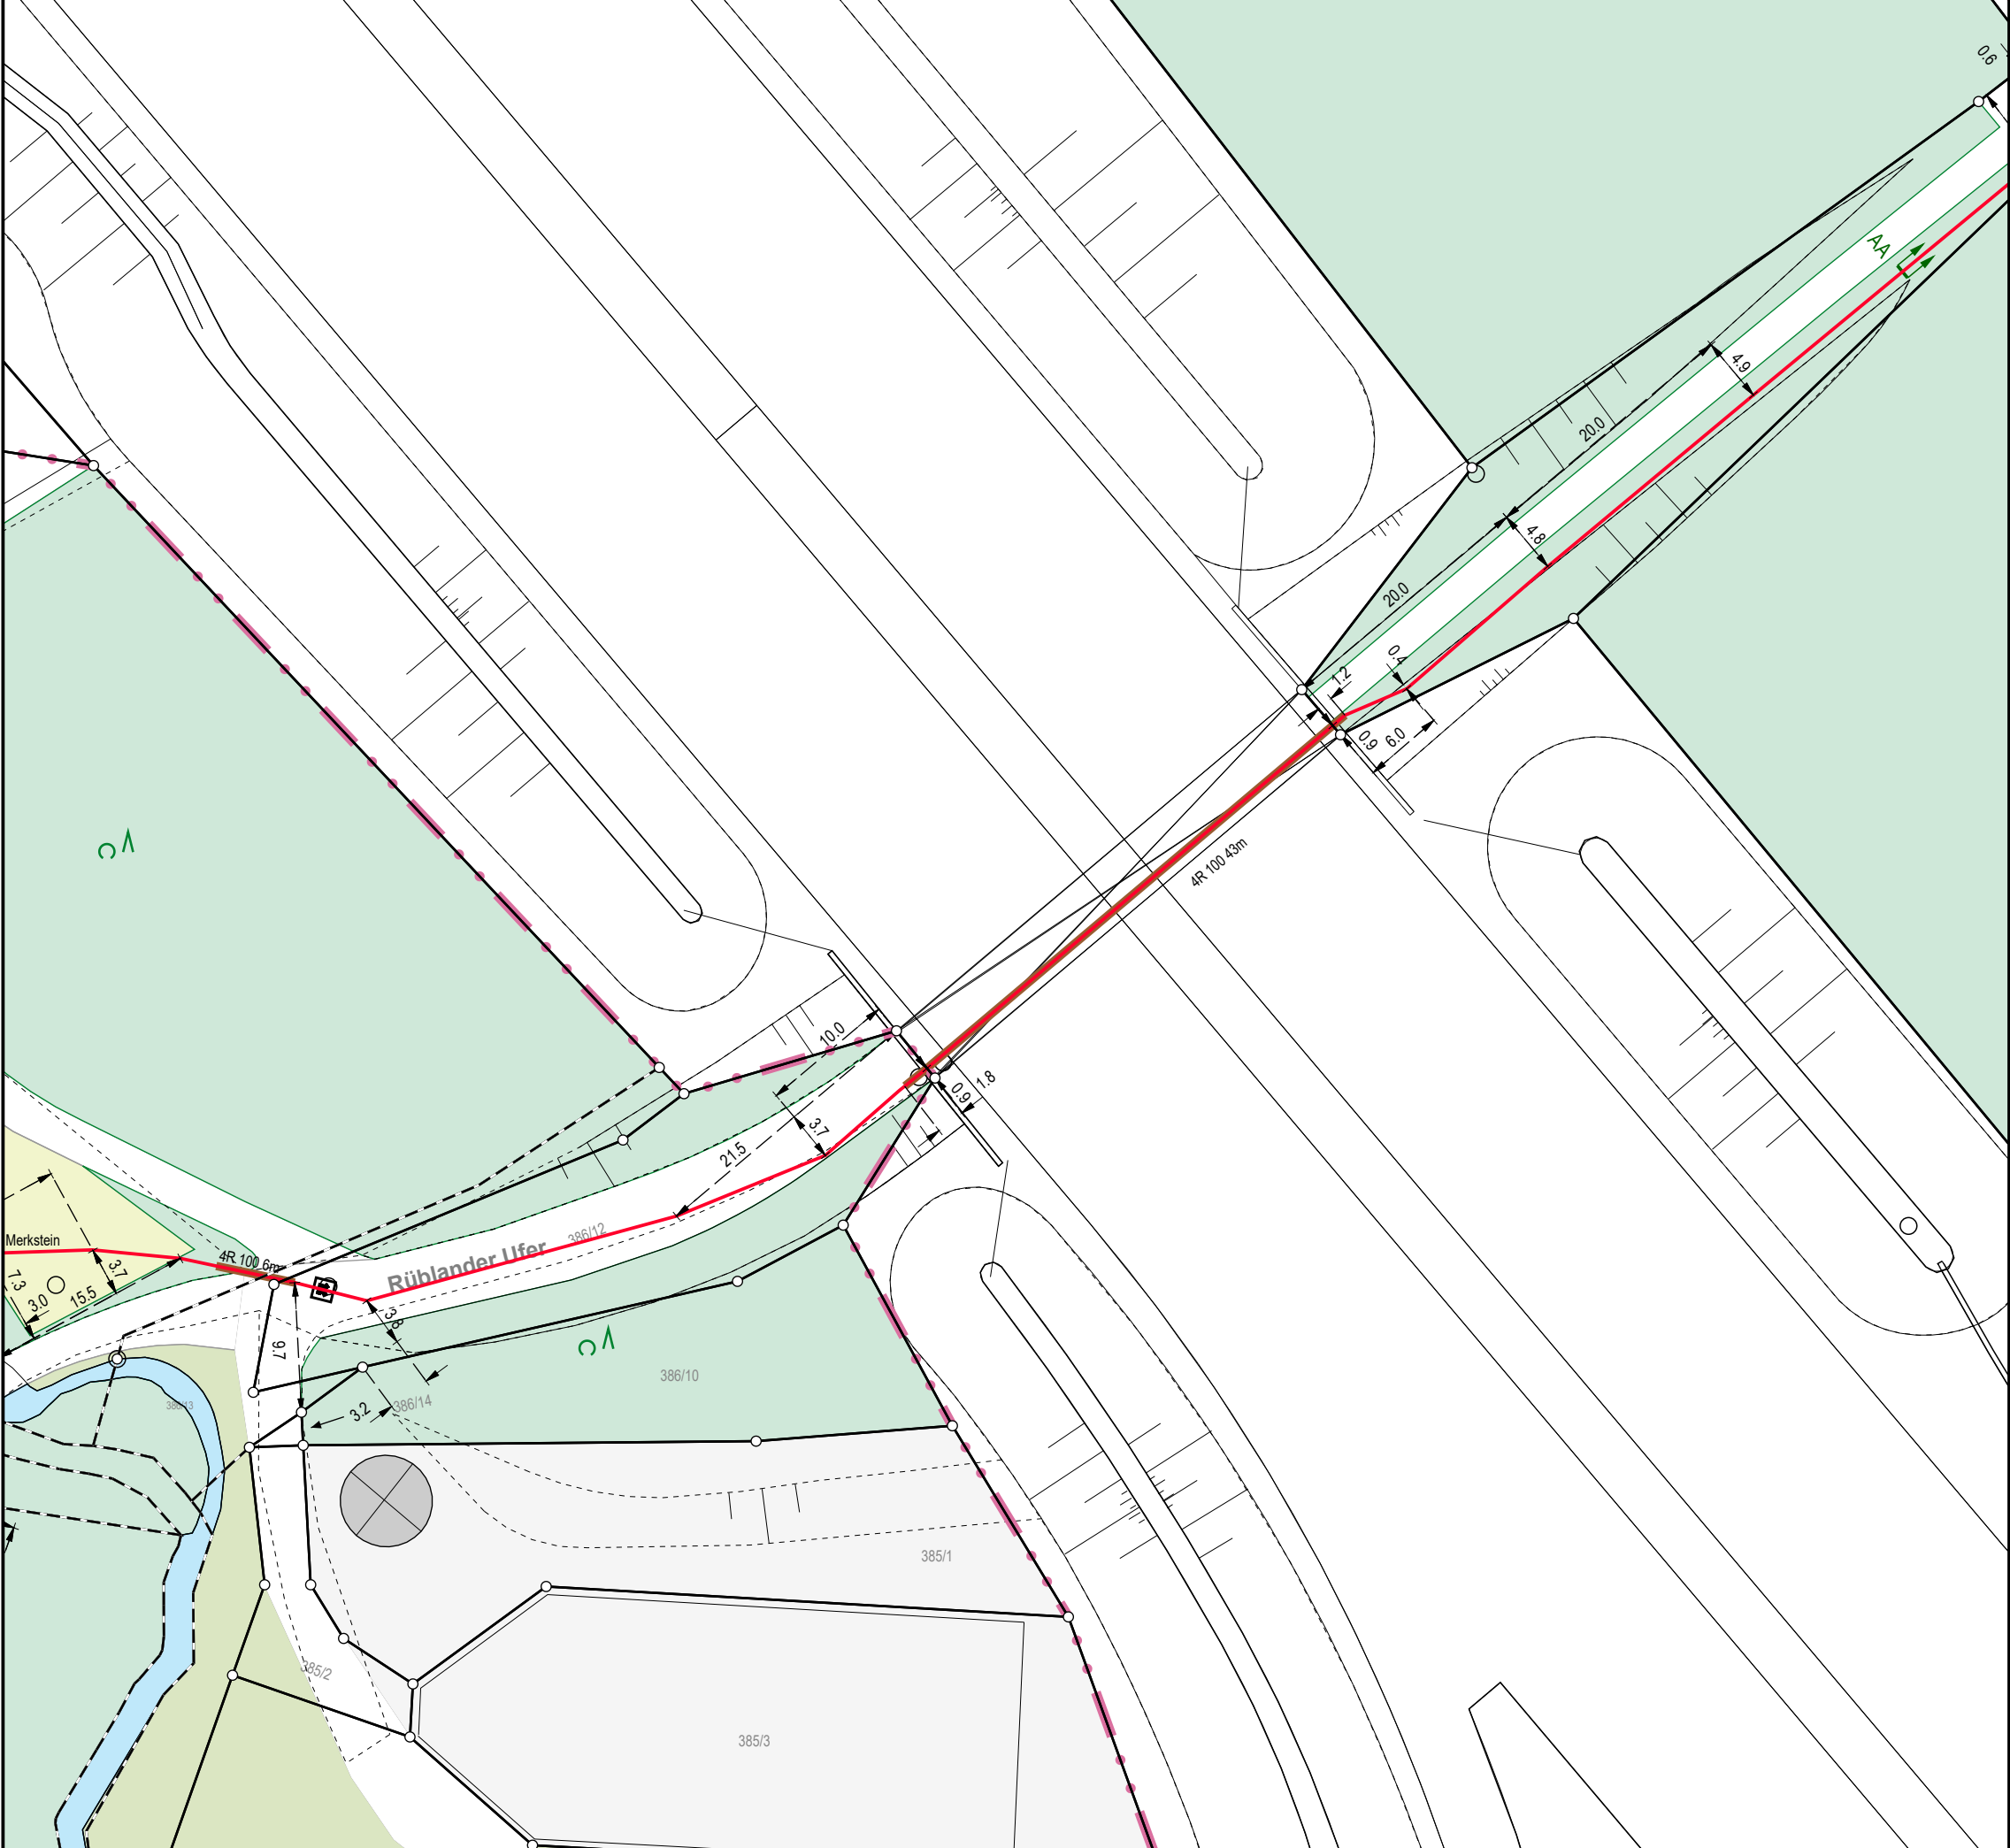

Zeichenerklärung (Auszug)

-  Schutzrohr Strom
-  Kabeltrasse



Die vollständige Zeichenerklärung ist mit dem QR-Code oder auf unserer Internetseite www.n-ergie-netz.de mit dem Webcode 2000 abrufbar.



A4-4

Der übergebene Bestandsplan ist nicht zur Maßentnahme geeignet. Dieser darf nicht an Dritte weitergegeben werden und entbindet nicht von der Verpflichtung zur Einholung einer Einweisung des konkreten Vorhabens in unserem Hause und der Einhaltung der daraus resultierenden Pflichten. Bei Unklarheiten bezüglich des Planauszuges ist mit uns Rücksprache zu nehmen.

Bestandsplanauszug Strom / Kommunikation

Maßstab: 1:500	Ersteller: veit06
Datum: 1.06.2026	_ANR02202621603_Schwaig_Hammerweg