

Sehr geehrte Damen und Herren,

in Ihrem Auskunftsbereich befindet sich mindestens eine Horizontalbohrung. Diese kann durch folgende Hinweise vermerkt worden sein: „HLB“, „Flow-Tex“, „Spülbohrverfahren“, „BA bzw. BE“, „Bohreinzug- und austritt“, „Verlegung außerhalb der Regeltiefe“ sowie folgende Symbole  und .

Mit diesem Schreiben möchten wir Sie darauf hinweisen, dass Sie mit Ihrer Auskunft kein Bohrprotokoll (oder nicht alle Bohrprotokolle) erhalten haben.

In diesem Fall muss mit großen Abweichungen der Verlegungstiefe gerechnet werden. Wir bitten Sie in diesen Fällen um Kontaktaufnahme mit unserem örtlich zuständigen Regionalzentrum oder der überwachenden Betriebsabteilung der Westnetz.

Bitte nehmen Sie spätestens 3 Arbeitstage (montags bis freitags) vor Beginn der Arbeiten Kontakt unter der folgenden Rufnummer auf:

Technische Meldeannahme (TMA) 0800 93786839* (Stichwort: TECHNIK oder PLANAUSKUNFT)

Die v. g. Rufnummer steht während der üblichen Geschäftszeiten (Mo.-Do. 07:30–15:30 Uhr, Fr. 07:30-13:00 Uhr) zur Verfügung. Außerhalb dieser Zeiten ist in dringenden Fällen der Kontakt über die u. a. Störungsannahme möglich.

Beschädigungen der Versorgungseinrichtungen sind unverzüglich der Störungsannahme der Westnetz GmbH zu melden!

Störungsannahme Strom, Wasser, Wärme, Telekommunikation, Straßenbeleuchtung:

0800 4112244 Kostenlos

Störungsannahme Gas:

0800 0793427 Kostenlos

Westnetz GmbH

Dieses Schreiben wurde elektronisch erzeugt und ist ohne Unterschriften gültig.

Sehr geehrte Damen und Herren,

gerne kommen wir Ihrem Wunsch um Überlassung von Bestandsplanunterlagen für die Versorgungseinrichtungen in dem oben genannten Bereich nach. Die vorhandenen Bestandsplanunterlagen sowie die dazugehörigen Ergänzungen (Zeichenerklärungen, Schutzanweisung für Versorgungsanlagen) werden Ihnen mit diesem Schreiben zur Verfügung gestellt.

Bei den Bestandsplanunterlagen ist zu beachten, dass die Fortführung dieser Unterlagen einen angemessenen Bearbeitungszeitraum erfordert. Dadurch entstehende Fortführungsrückstände können zur Unvollständigkeit der Bestandsplanunterlagen bzw. der Bestandsdaten führen. Sofern im Bereich dieser Auskunft Veränderungen/Ergänzungen der Versorgungseinrichtungen noch nicht dokumentiert sind, ist ein entsprechender Planungs-/Baueintrag als Punkt, Linie, Linienzug und/oder schraffierte Fläche in der Farbe Orange in den Bestandsplanunterlagen vorhanden. In diesen Fällen sind Sie dazu verpflichtet, sich mit dem zuständigen Regionalzentrum der Westnetz GmbH oder der Bauauskunft in Verbindung zu setzen und die entsprechenden Fortführungs- / Veränderungsnachweise (Feldbücher, Bauberichte, Bohrprotokolle, Muffen- oder Montagezeichnungen etc.) anzufordern.

Gebiete, die nicht für die Internet-Planauskunft freigegeben sind und nur auf herkömmlichen Wege beauskunftet werden können, sind durch eine vollflächige Abdeckung in der Farbe Orange gekennzeichnet. Sofern im Bereich dieser Auskunft entsprechende Flächen ausgeprägt sind, sind Sie dazu verpflichtet, sich mit dem zuständigen Regionalzentrum / Netzbezirk der Westnetz GmbH oder der Bauauskunft in Verbindung zu setzen und die entsprechenden Bestandsplanunterlagen anzufordern.

Bohrprotokolle werden bei der Online-Auskunft teils automatisiert ausgegeben. Sollten Sie folgende Hinweise „HLB“, „Flow-Tex“, „Spülbohrverfahren“, „Bohre- und austritt“, „Verlegung außerhalb der Regeltiefe“ oder folgende Symbole  und , die ebenfalls auf das Horizontal-Lenk-Bohrverfahren hinweisen, in den übersandten Planunterlagen vorfinden, so ist Ihrerseits zu prüfen, ob Sie alle Bohrprotokolle erhalten haben. Dies können Sie anhand der Übersicht „02_Uebersicht_Bohrprotokolle“ und dem Ordner „10_Bohrprotokolle“ verifizieren. In dem PDF „02_Uebersicht_Bohrprotokolle“ können Sie anhand der schraffierten Flächen erkennen, welche Bohrprotokolle in dem Bereich Ihrer Auskunft liegen. Die Anzahl und die Nummern sollten mit dem im Ordner „10_Bohrprotokolle“ übereinstimmen. Es ist unerlässlich, sich mit Westnetz in Verbindung zu setzen, wenn es Differenzen zwischen den zugesandten Planunterlagen gibt oder wenn ein Hinweis auf das Fehlen eines Bohrprotokolls vorliegt.

Sie erkennen mit der Anforderung der elektronischen Auskunft die Bedingungen der Nutzungsvereinbarung sowie dieser Niederschrift an und verpflichten sich, diese Vorgaben zu beachten. Des Weiteren verpflichten Sie sich, sämtliche Unterlagen einschließlich dieser Niederschrift ständig auf der Baustelle vorzuhalten, damit sie den mit den Bauarbeiten beauftragten Mitarbeitern jederzeit vor Ort zur Verfügung stehen.

Die Planauskunft ist maximal für einen Zeitraum von 10 Tagen, gerechnet ab dem Zeitpunkt der Bereitstellung der Unterlagen durch die Westnetz GmbH, gültig. Die mit dieser Auskunft überlassenen Unterlagen sind in jedem Einzelfall von Ihnen auf Vollständigkeit und Lesbarkeit der Bestandsplanunterlagen im gesamten Bereich der Baumaßnahme in eigener Verantwortung zu überprüfen. Sind die Bestandsplanunterlagen unvollständig, nicht lesbar oder fehlen im Auskunftsbereich Informationen (z. B. Planhintergrund, digitalisierte Trassenverläufe etc.), so sind Sie verpflichtet, rechtzeitig vor Beginn der Baumaßnahme persönlich oder auf dem elektronischem Weg eine erneute Planauskunft bei der Westnetz GmbH einzuholen.

Diese Bestandsplanauskunft beinhaltet keine Auskünfte zu Anlagen oder Anlagenteilen des Stromversorgungs-Übertragungsnetzes (Hoch- und Höchstspannungsversorgungseinrichtungen mit Kabel- und Freileitungsnetzen sowie dazugehörigen Steuer- und Telekommunikationsleitungen). Sollten in dieser Bestandsplanauskunft Anlagen oder Anlagenteile des Stromversorgungs-Übertragungsnetzes enthalten sein, so erfolgt die Dokumentation dieser Einrichtungen lediglich rein nachrichtlich und erhebt keinen Anspruch auf Vollständigkeit. Soweit das Stromversorgungs-Übertragungsnetz betroffen ist, wird der zuständige Fachbereich informiert. Von dort erhalten Sie eine gesonderte Stellungnahme. Auskünfte und Angaben zu

den Versorgungseinrichtungen des Stromversorgungs-Übertragungsnetzes können im Übrigen jederzeit beim zuständigen Fachbereich der Westnetz GmbH, Florianstr. 15-21 in 44139 Dortmund (E-Mail: Stellungnahmen@Westnetz.de) angefordert werden.

Diese Bestandsplanauskunft beinhaltet Anlagen oder Anlagenteile des Stromversorgungsnetzes innerhalb eingezäunter Umspannanlagen nur teilweise und erhebt keinen Anspruch auf Vollständigkeit.

Sie verpflichten sich bei Bedarf unter der o.g. E-Mail-Adresse mit der Westnetz GmbH in Verbindung zu setzen und die entsprechenden Detailpläne zu Umspannanlagen anzufordern.

Freistellungsvermerk:

Es wird hiermit ausdrücklich darauf hingewiesen, dass die in den Plänen enthaltenen Angaben und Maßzahlen hinsichtlich Lage und Verlegungstiefe unverbindlich sind und zum Zeitpunkt der Verlegung aufgenommen wurden. Mit Abweichungen muss daher gerechnet werden. Dabei ist zu beachten, dass erdverlegte Kabel und Leitungen nicht zwingend geradlinig sind und auf dem kürzesten Weg verlaufen.

Darüber hinaus darf auf Grund von Erdbewegungen auf eine Angabe zur Überdeckung nicht vertraut werden. Die genaue Lage und der Verlauf der Kabel und Leitungen sowie deren Überdeckung sind in jedem Fall durch fachgerechte Erkundungsmaßnahmen (Handschachtung, Suchschlitze, Querschläge, Ortung oder ähnliches) festzustellen. Für den Fall abweichender Verlegungstiefen oder Leitungsverläufe kann ein Mitverschulden nicht begründet werden.

Abweichender Verlauf der Kabel und Leitungen, auch in ihrer Höhenlage, verpflichten Sie zu erhöhter Sorgfalt. Gleiches gilt, wenn nicht dargestellte Kabel oder Leitungen vorgefunden werden. In diesen Fällen haben Sie die Westnetz GmbH unverzüglich zu informieren. Die abgegebenen Pläne geben den Bestand zum Zeitpunkt der Auskunftserteilung wieder. Es ist darauf zu achten, dass zu Beginn der Bauphase immer aktuelle Pläne vorliegen. Die Auskunft gilt nur für den angefragten räumlichen Bereich und nur für eigene Kabel, Leitungen und Versorgungsanlagen im Zuständigkeitsgebiet der Westnetz GmbH, so dass ggf. noch **mit Anlagen anderer Versorgungsunternehmen gerechnet werden muss**, bei denen weitere Auskünfte eingeholt werden müssen. Die Entnahme von Maßen durch Abgreifen aus den Plänen ist nicht zulässig. Außer Betrieb befindliche Kabel und Leitungen sind nur teilweise in den Planunterlagen dargestellt; es ist deshalb damit zu rechnen, dass in der Örtlichkeit noch weitere außer Betrieb befindliche Kabel und Leitungen vorhanden sind. Durch die Baumaßnahmen dürfen die Sicherheit und die Zugänglichkeit der Kabel und Leitungen nicht beeinträchtigt werden. Ein Überbauen der Kabel und Leitungen ist nicht gestattet. Hausanschlüsse sind teilweise nicht eingetragen.

Vor Beginn der Arbeiten in der Nähe von Hochdruck-Gasleitungen (rot in der Sparte Gas ausgeprägt) muss durch die zuständige Betriebsabteilung der Westnetz GmbH anhand des aktuellen Planwerks zwingend eine Einweisung vor Ort durchgeführt werden. Bitte nehmen Sie spätestens 3 Arbeitstage (Montags bis Freitags) vor Beginn der Arbeiten Kontakt unter der folgenden Rufnummer auf:

Technische Meldeannahme (TMA) 0800 93786389* (Stichwort: TECHNIK oder PLAN AUSKUNFT)

Die v.g. Rufnummer steht während der üblichen Geschäftszeiten (Mo.-Do. 07:30–15:30 Uhr, Fr. 07:30-13:00 Uhr) zur Verfügung. Außerhalb dieser Zeiten ist in dringenden Fällen der Kontakt über die u.a. Störungsannahme Gas möglich.

Beschädigungen der Versorgungseinrichtungen sind unverzüglich der Störungsannahme der Westnetz GmbH zu melden!

Störungsannahme Strom, Wasser, Wärme, Telekommunikation, Straßenbeleuchtung:


0800 4112244 Kostenlos

Störungsannahme Gas:


0800 0793427 Kostenlos

Westnetz GmbH


Dieses Schreiben wurde elektronisch erzeugt und ist ohne Unterschriften gültig.

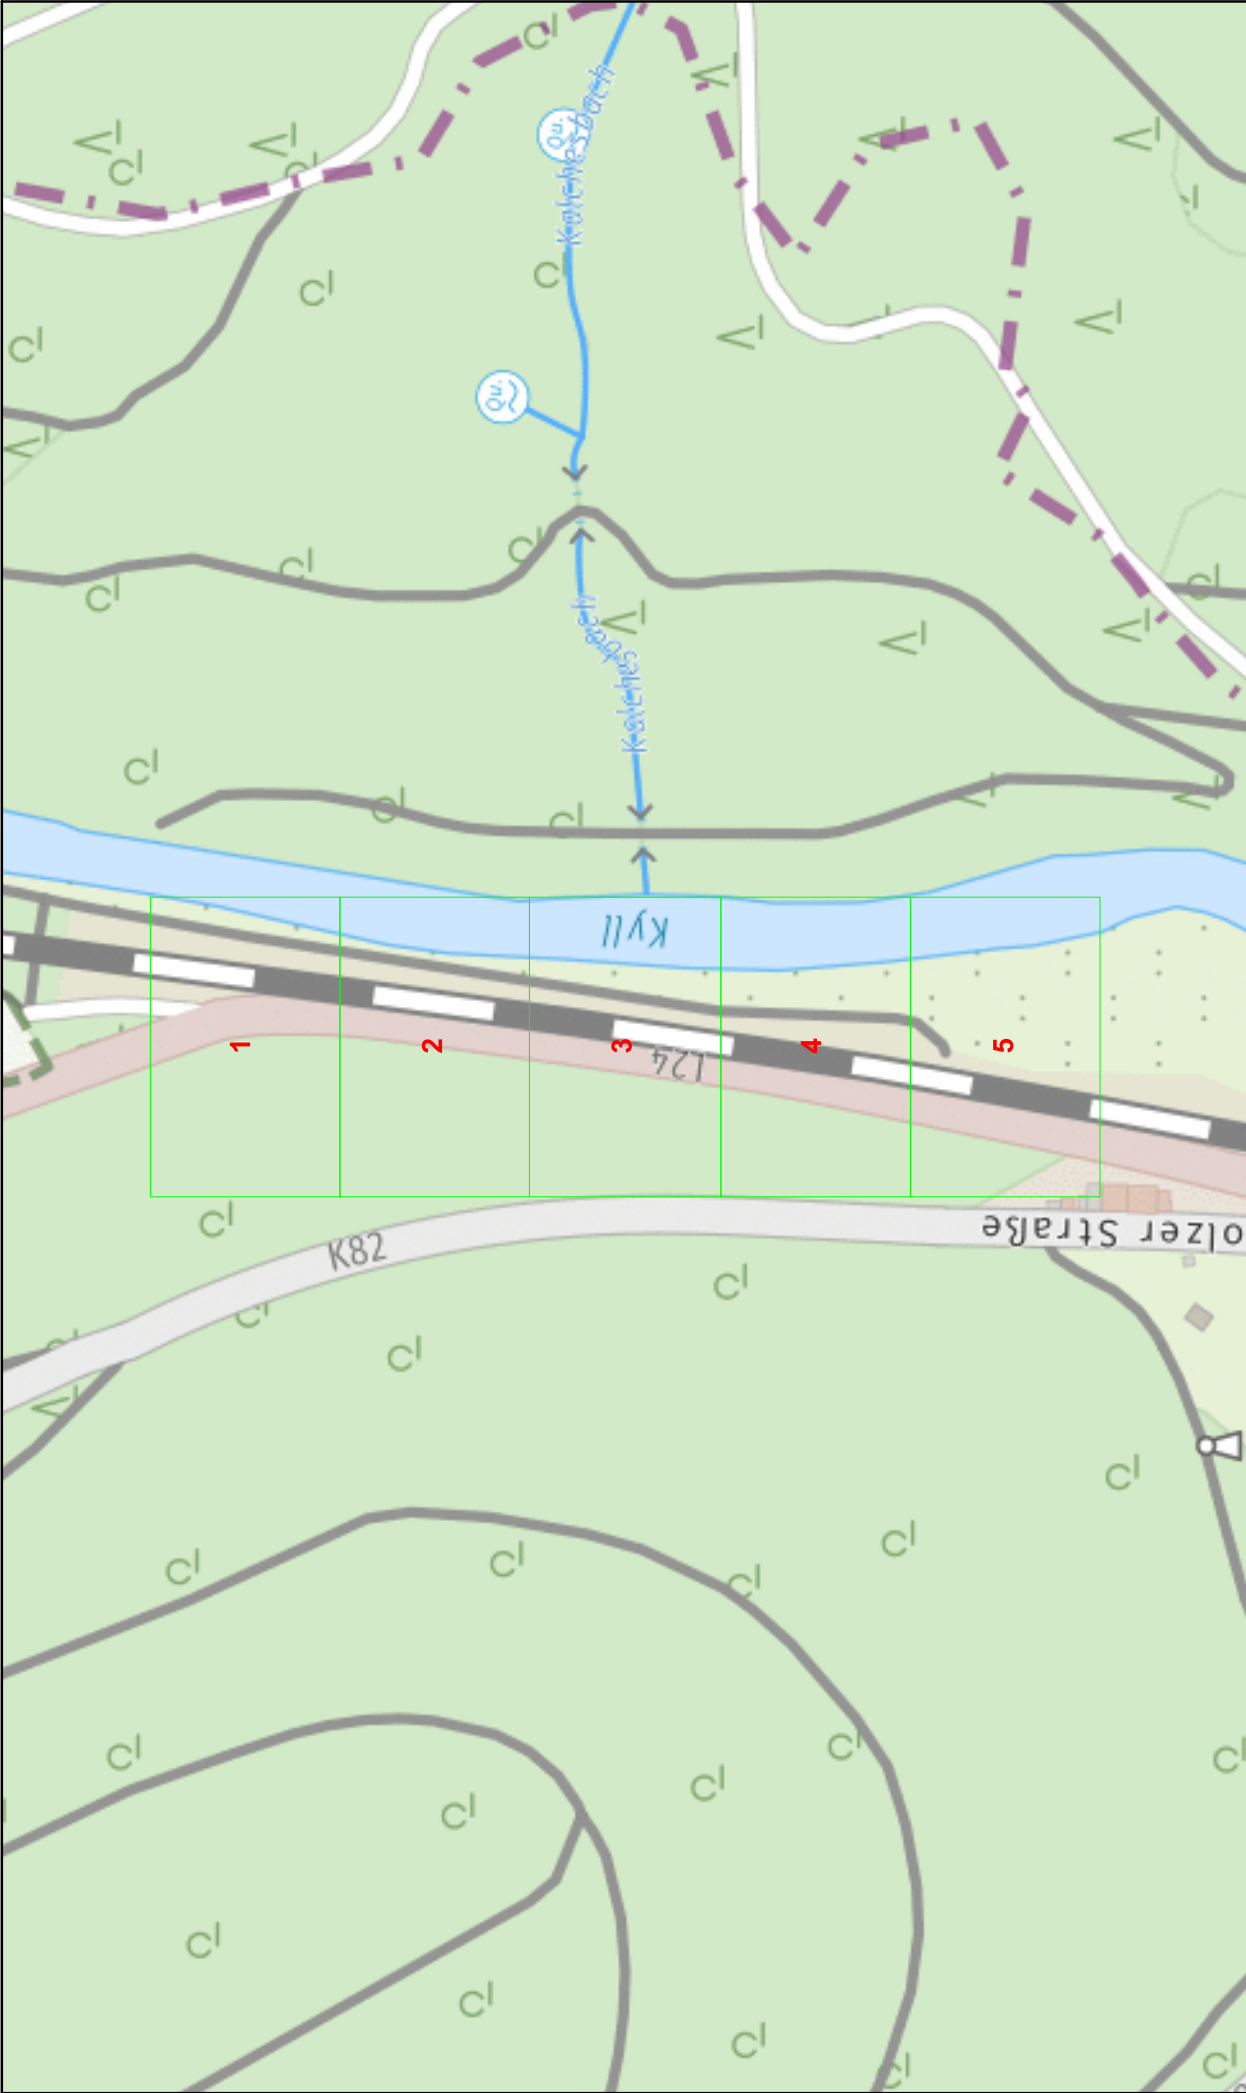


Online - Planauskunft Strom Übersicht (Detailpläne auf der Folgeseite!)		westnetz	
Auskunft / Blatt: 2026.03.02-15.33.43.9.20_6816 /		Hinweise:  In den Bereichen mit Linien oder Flächen in Orange ist eine gesicherte On-line-Auskunft nicht möglich. Bitte wenden Sie sich an bauauskunft@westnetz.de Bei Vorliegen einer unsicheren Lage ist zwingend im Rahmen der üblichen Sorgfaltspflichten – neben der obligatorischen Such- / Handschachtung – immer eine Einweisung durch Personal erforderlich. Im Falle einer Störung oder Beschädigung ist die kostenlose Störungshotline umgehend zu informieren: 0800 411224 (Strom, Wasser, Wärme, Telekom) / 0800 07 93427 (Gas)	
Verwendungszweck: Planung Tiefbau			
Ort:			
Straße:		Landesbetrieb Mobilität Gerolstein	
Firma:		Detailpläne auf der Folgeseite!	
Besonderheiten:			

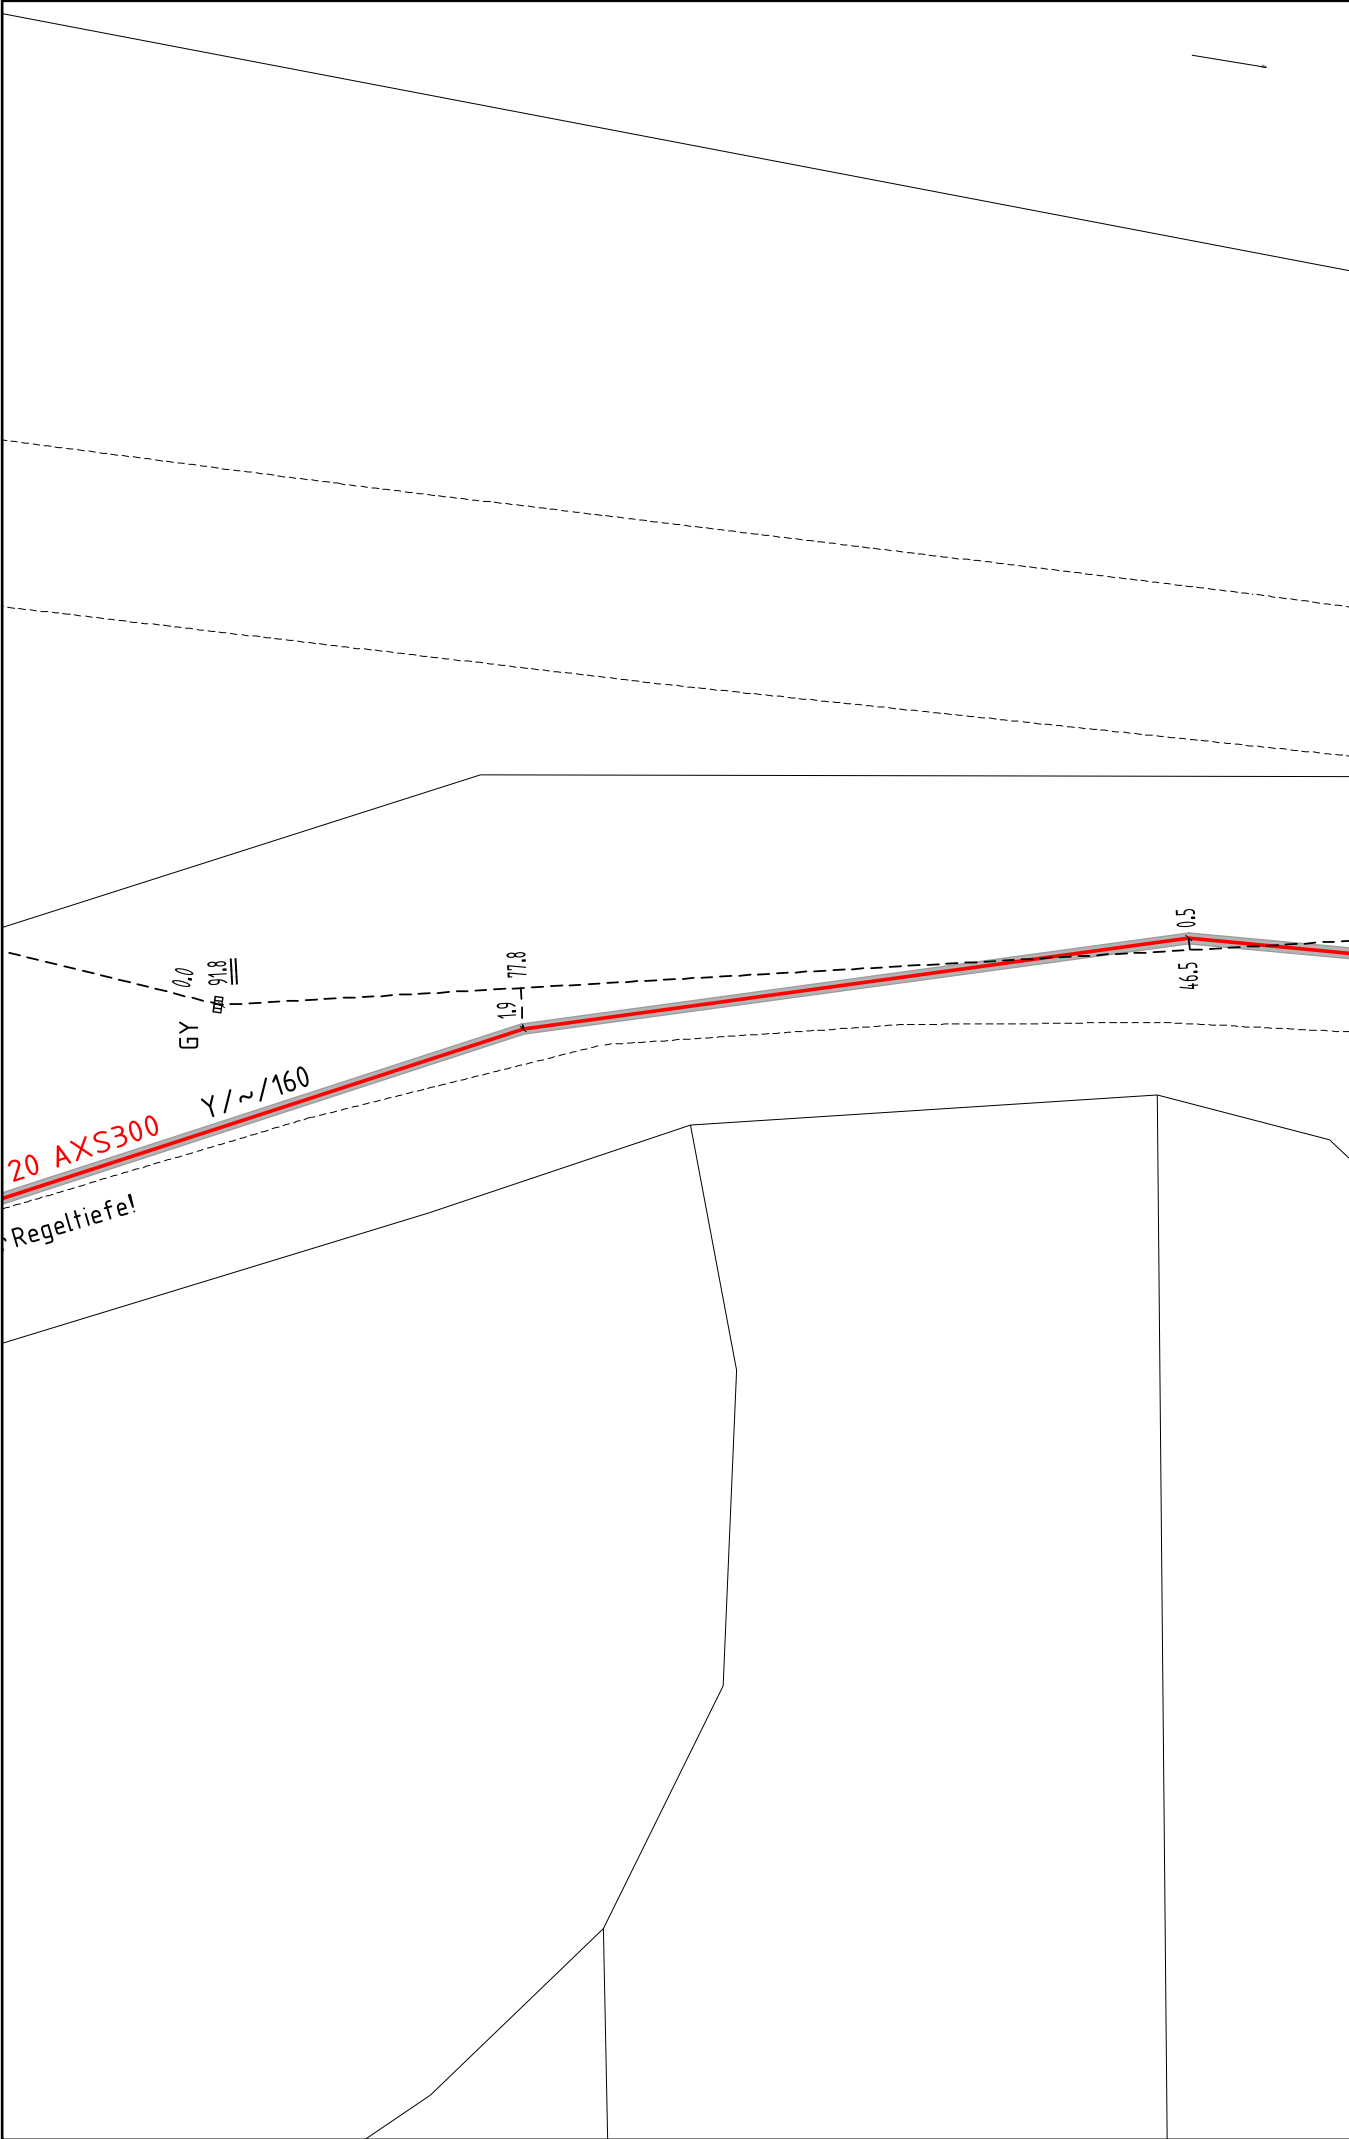


Online - Planauskunft Strom (Gültigkeit der Auskunft: 10 Tage ab Druckdatum 2026-03-02 15:33:46)		westnetz	
Auskunft / Blatt: 2026.03.02-15.33.43.520_6816 / 1		Hinweise:	
Verwendungszweck: Planung Tiefbau		In den Bereichen mit Linien oder Flächen in Orange ist eine gesicherte Online-Auskunft nicht möglich. Bitte wenden Sie sich an bauauskunft@westnetz.de	
Ort:		Bei Vorliegen einer unsicheren Leitungslage ist zwingend im Rahmen der üblichen Sorgfaltspflichten – neben der obligatorischen Such- / Handschachtung – immer eine Einweisung durch Personal der Westnetz erforderlich.	
Straße:		Im Falle einer Störung oder Beschädigung ist die kostenlose Störungsalarmline umgehend zu informieren:	
Besonderheiten:		© Geobasisinformationen der amt. Vermessungs-Katasterverwaltungen	

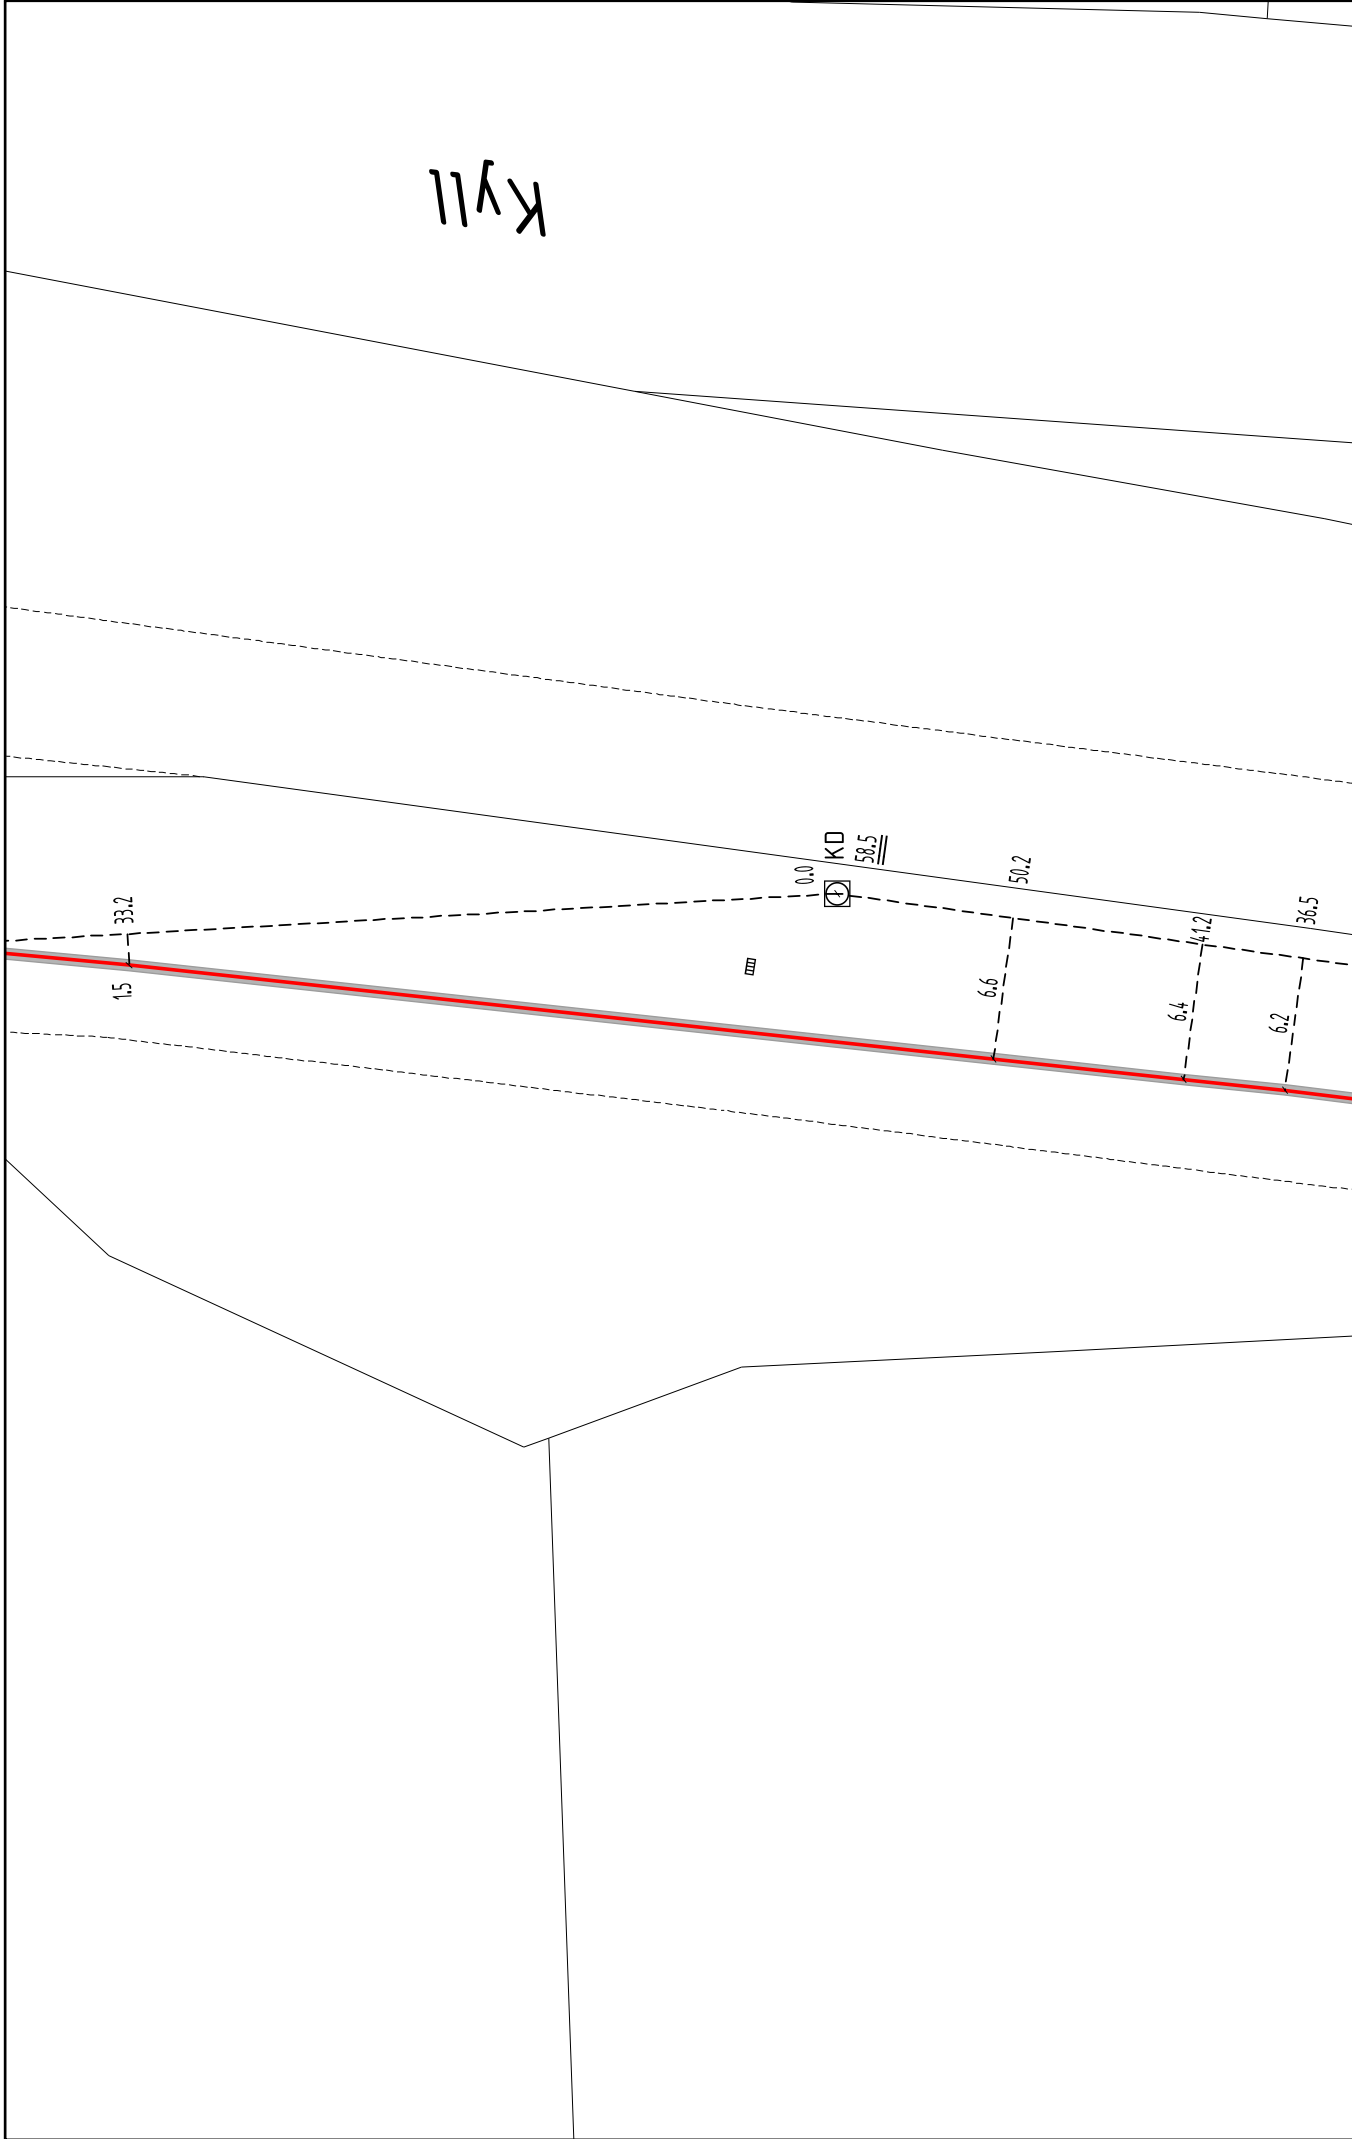


Online - Planauskunft Strom (Gültigkeit der Auskunft: 10 Tage ab Druckdatum 2026-03-02 15:33:46)		westnetz	
Auskunft / Blatt: 2026.03.02-15:33:43.520_6816 / 2		Hinweise:	
Verwendungszweck: Planung Tiefbau		In den Bereichen mit Linien oder Flächen in Orange ist eine gesicherte Online-Auskunft nicht möglich. Bitte wenden Sie sich an bauauskunft@westnetz.de	
Ort:		Bei Vorliegen einer unsicheren Leitungslage ist zwingend im Rahmen der üblichen Sorgfaltspflichten – neben der obligatorischen Such- / Handschachtung – immer eine Einweisung durch Personal der Westnetz erforderlich.	
Straße:		Im Falle einer Störung oder Beschädigung ist die kostenlose Störungsalarmline umgehend zu informieren:	
Firma:		0800 4112244 (Strom, Wasser, Wärme, Telenor FTX/0800 0783427 Gas)	
Besonderheiten:		© Geobasisinformationen der amt. Vermessungs-Katasterverwaltungen	

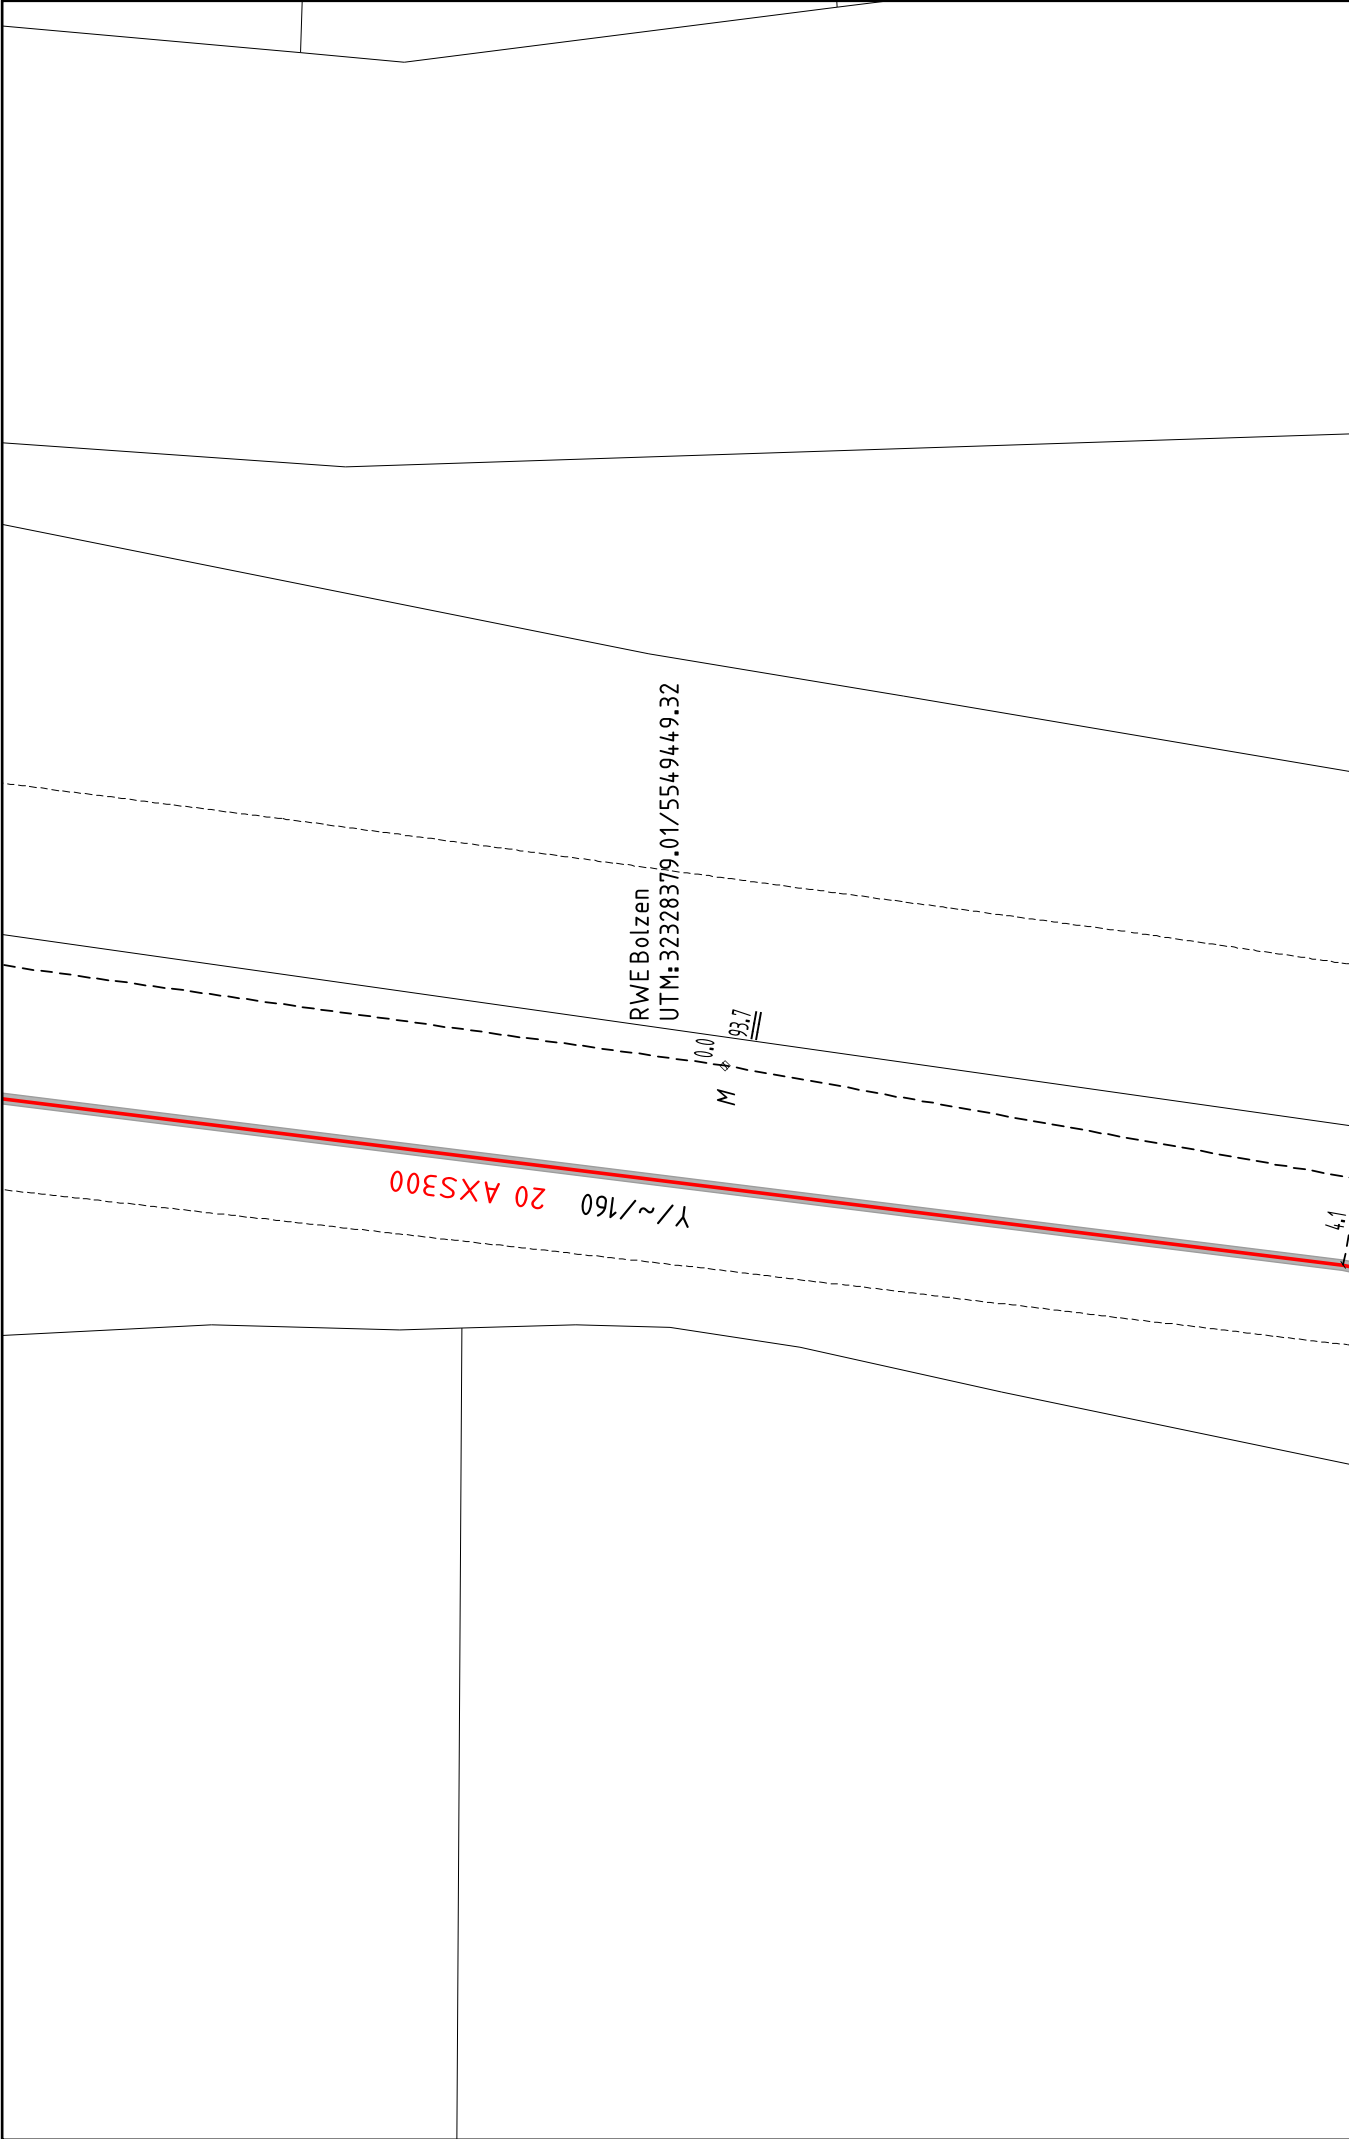

Online - Planauskunft Strom (Gültigkeit der Auskunft: 10 Tage ab Druckdatum 2026-03-02 15:33:46)		westnetz
Auskunft / Blatt: 2026.03.02-15.33.43.920_6816 / 3 Verwendungszweck: Planung Tiefbau Ort: Straße: Firma: Landesbetrieb Mobilität Gerdstein Besonderheiten:		 Hinweise: In den Bereichen mit Linien oder Flächen in Orange ist eine gesicherte Online-Auskunft nicht möglich. Bitte wenden Sie sich an bauauskunft@westnetz.de Bei Vorliegen einer unsicheren Leitungslage ist zwingend im Rahmen der üblichen Sorgfaltspflichten – neben der obligatorischen Such- / Handschachtung – immer eine Einweisung durch Personal der Westnetz erforderlich. Im Falle einer Störung oder Beschädigung ist die kostenlose Störungsbedline umgehend zu informieren: 0800 411224 (Strom, Wasser, Wärme, FTX) / 0800 0793427 (Gas)

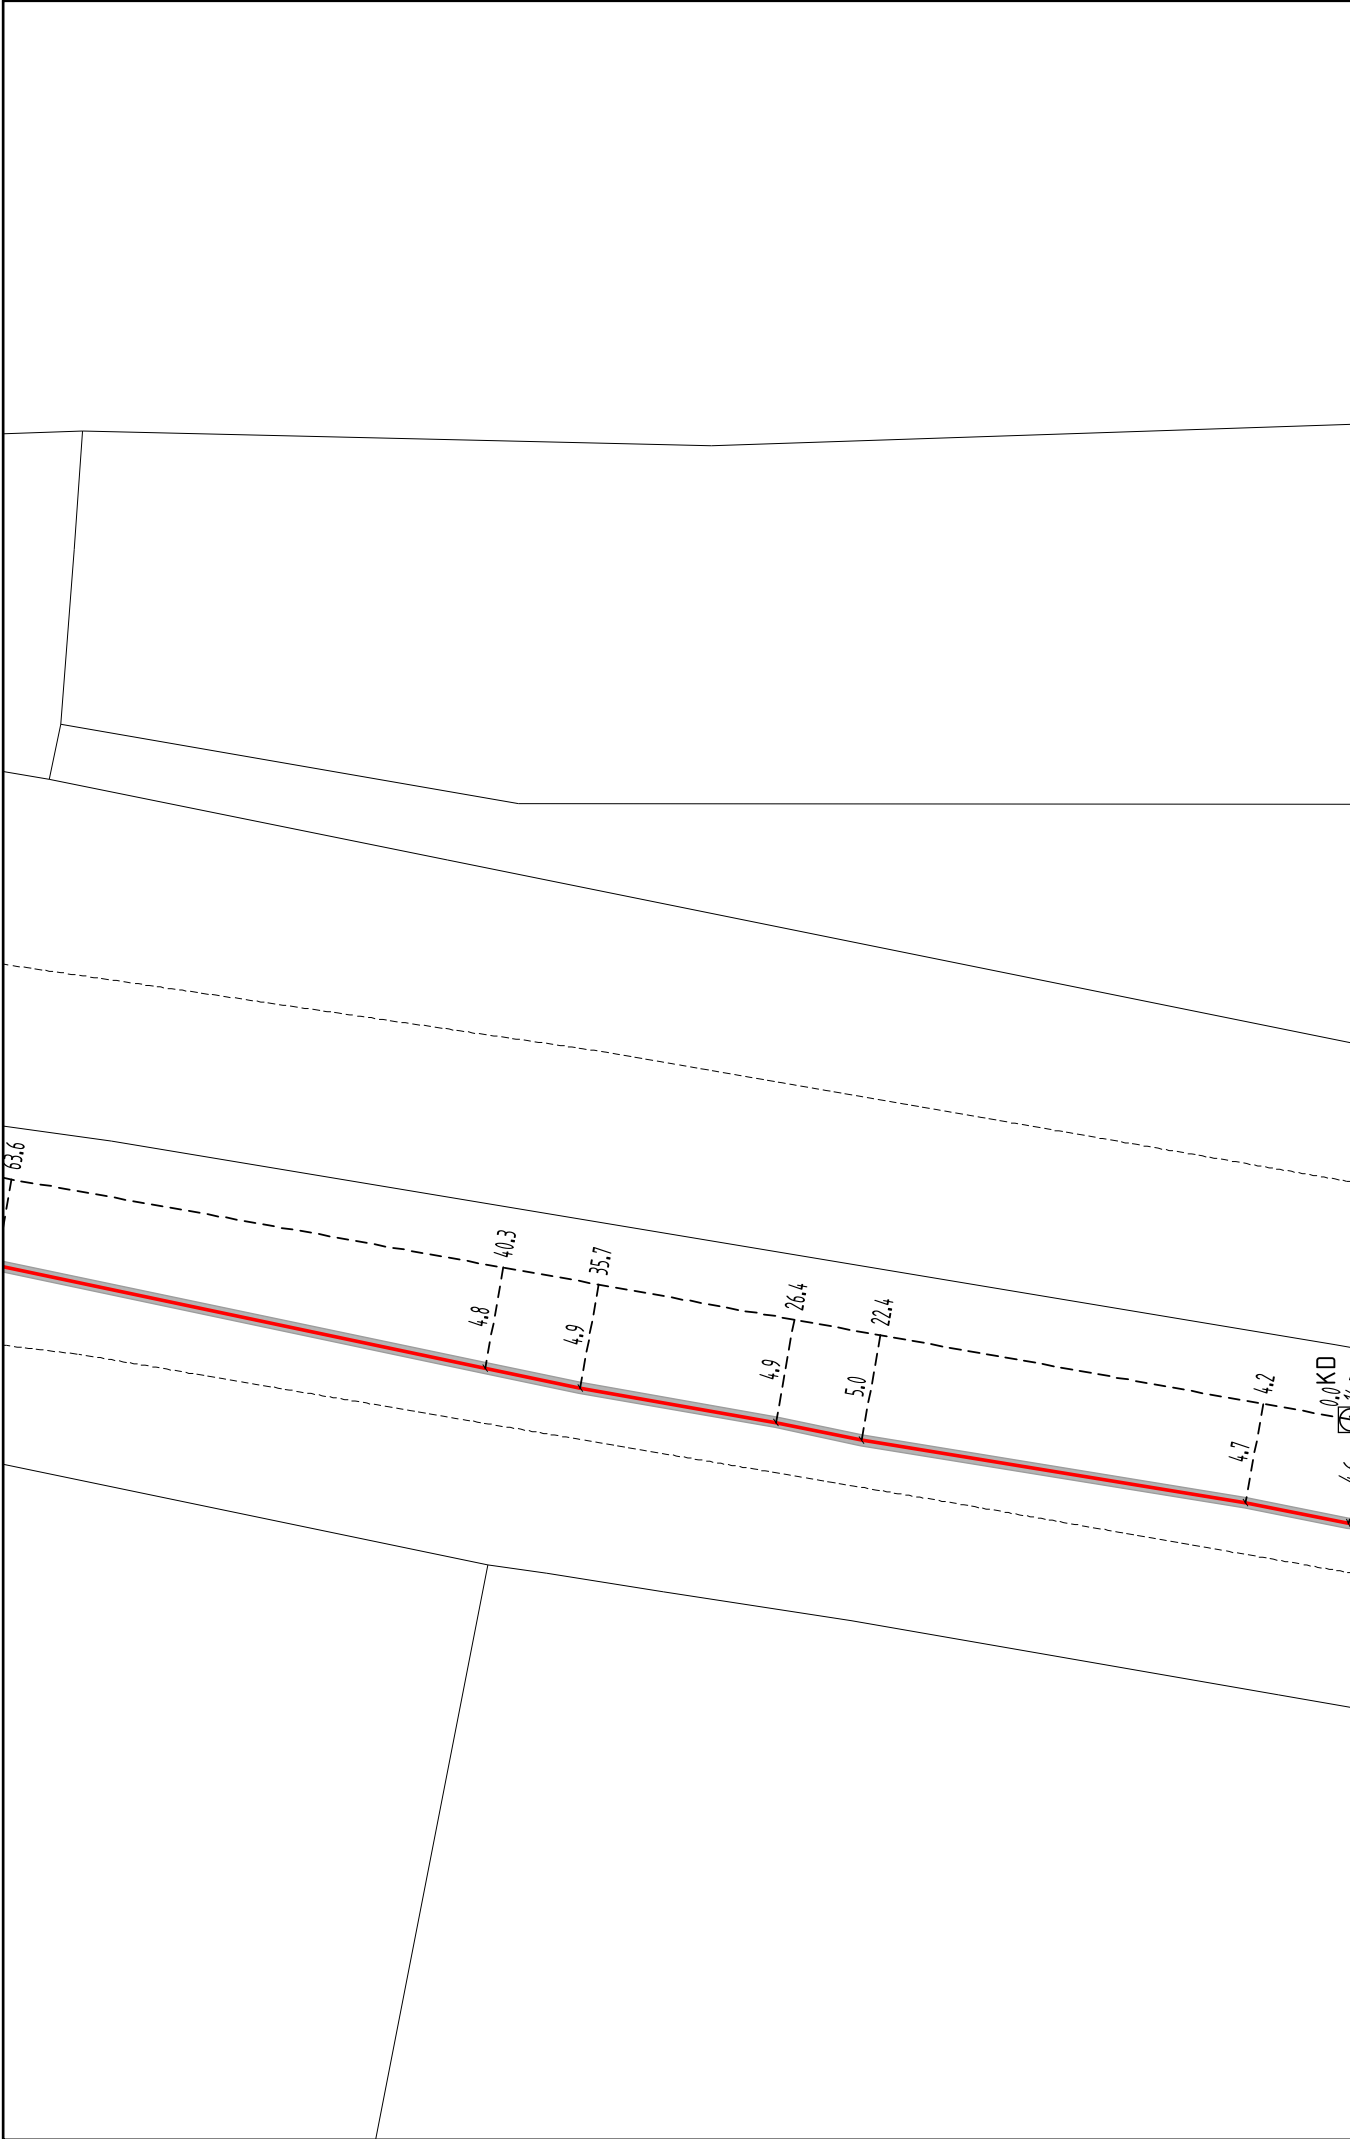

Online - Planauskunft Strom (Gültigkeit der Auskunft: 10 Tage ab Druckdatum 2026-03-02 15:33:46)		westnetz	
Auskunft / Blatt: 2026.03.02-15.33.43.520_6816 / 4		Hinweise:	
Verwendungszweck: Planung Tiefbau		In den Bereichen mit Linien oder Flächen in Orange ist eine gesicherte Online-Auskunft nicht möglich. Bitte wenden Sie sich an bauauskunft@westnetz.de	
Ort:		Bei Vorliegen einer unsicheren Leitungslage ist zwingend im Rahmen der üblichen Sorgfaltspflichten – neben der obligatorischen Such- / Handschachtung – immer eine Einweisung durch Personal der Westnetz erforderlich.	
Straße:		Im Falle einer Störung oder Beschädigung ist die kostenlose Störungsalarmline umgehend zu informieren:	
Firma:		0800 4112244 (Strom, Wasser, Wärme, Tello FTX) / 0800 0783427 (Gas)	
Besonderheiten:		© Geobasisinformationen der amt. Vermessungs-Katasterverwaltungen	

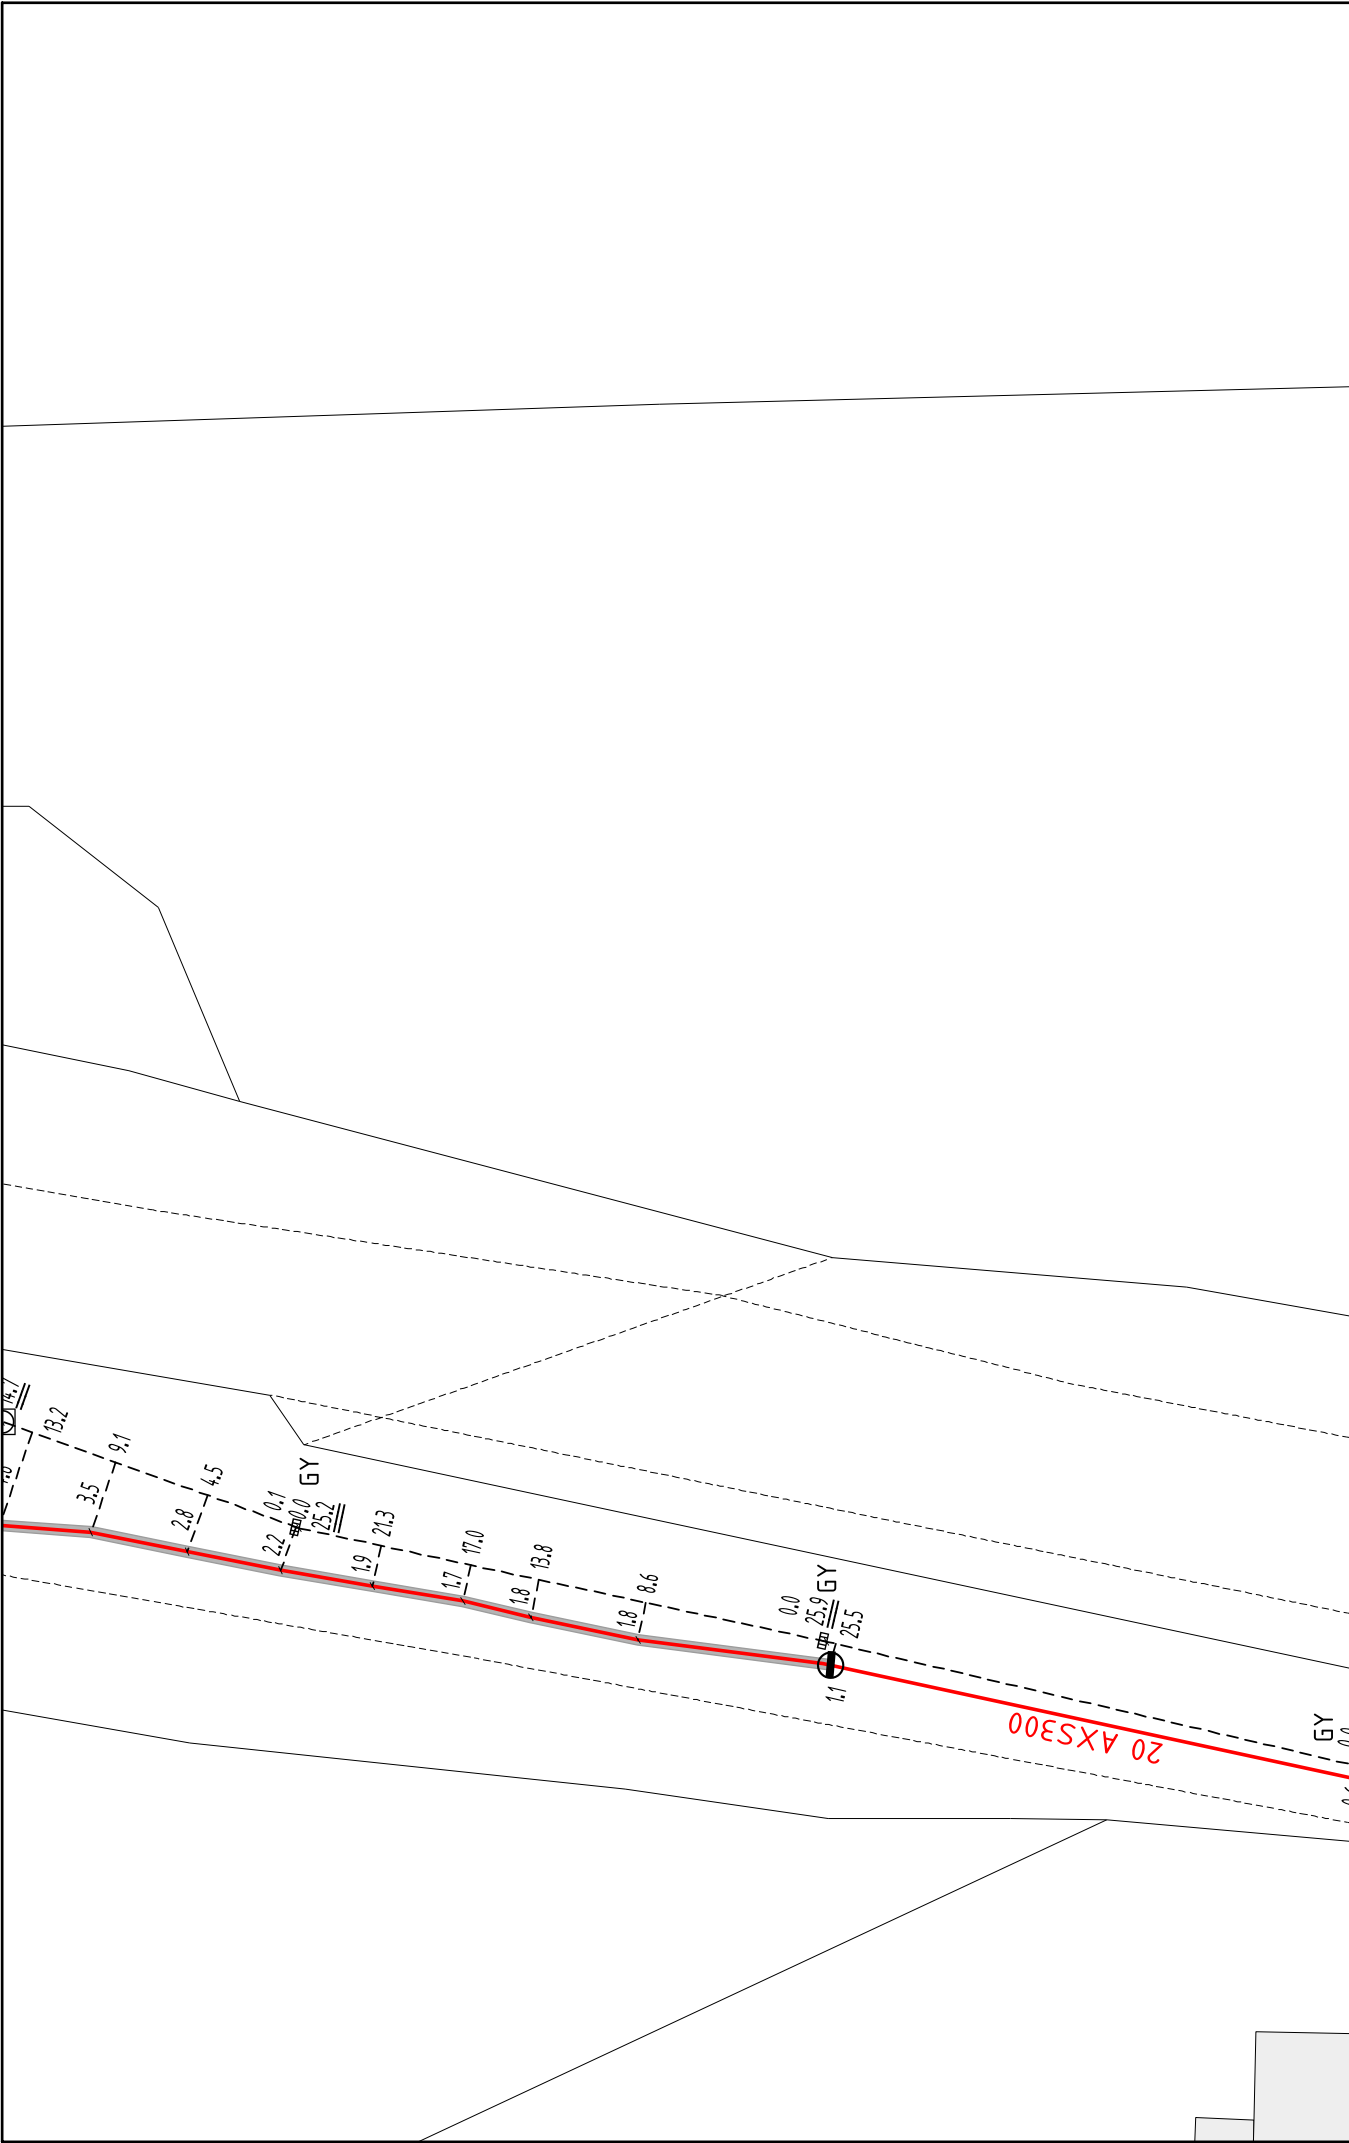

Online - Planauskunft Strom (Gültigkeit der Auskunft: 10 Tage ab Druckdatum 2026-03-02 15:33:46)		westnetz	
Auskunft / Blatt: 2026.03.02-15.33.43.520_6816 / 5		Hinweise:	
Verwendungszweck: Planung Tiefbau		 In den Bereichen mit Linien oder Flächen in Orange ist eine gesicherte Online-Auskunft nicht möglich. Bitte wenden Sie sich an bauauskunft@westnetz.de	
Ort:		 Bei Vorliegen einer unsicheren Leitungslage ist zwingend im Rahmen der üblichen Sorgfaltspflichten – neben der obligatorischen Such- / Handschachtung – immer eine Einweisung durch Personal der Westnetz erforderlich.	
Straße:		Im Falle einer Störung oder Beschädigung ist die kostenlose Störungsalarmline umgehend zu informieren:	
Firma:		0800 411224 (Strom, Wasser, Wärme, Telenor FTX) / 0800 0783427 (Gas)	
Besonderheiten:		© Geobasisinformationen der amt. Vermessungs-Katasterverwaltungen	


Zusammenfassung

Auskunft wurde erstellt von:


Name	Klaus Treitges
Kontakt	06591-94337-16 Klaus.Treitges@lbm-gerolstein.rlp.de
Anschrift	Landesbetrieb Mobilität Gerolstein Sarresdorfer Strasse 2 54568 Gerolstein

Anfragedaten:

Nummer	2026.03.02-15.33.43.920_6816
Datum	2026-03-02 15:34:05
Grund	Planung Tiefbau
Projekt	
Ihr Zeichen	
Ortsangabe	
Hinweise	Errichtung einer Stützwand entlang der L24
Auskunftsbereich	1: 32328328.84;5549546.09 32328428.84;5549546.09 32328428.84;5549609.09 32328328.84;5549609.09 2: 32328328.84;5549483.09 32328428.84;5549483.09 32328428.84;5549546.09 32328328.84;5549546.09 3: 32328328.84;5549420.09 32328428.84;5549420.09 32328428.84;5549483.09 32328328.84;5549483.09 4: 32328328.84;5549357.09 32328428.84;5549357.09 32328428.84;5549420.09 32328328.84;5549420.09 5: 32328328.84;5549294.09 32328428.84;5549294.09 32328428.84;5549357.09 32328328.84;5549357.09

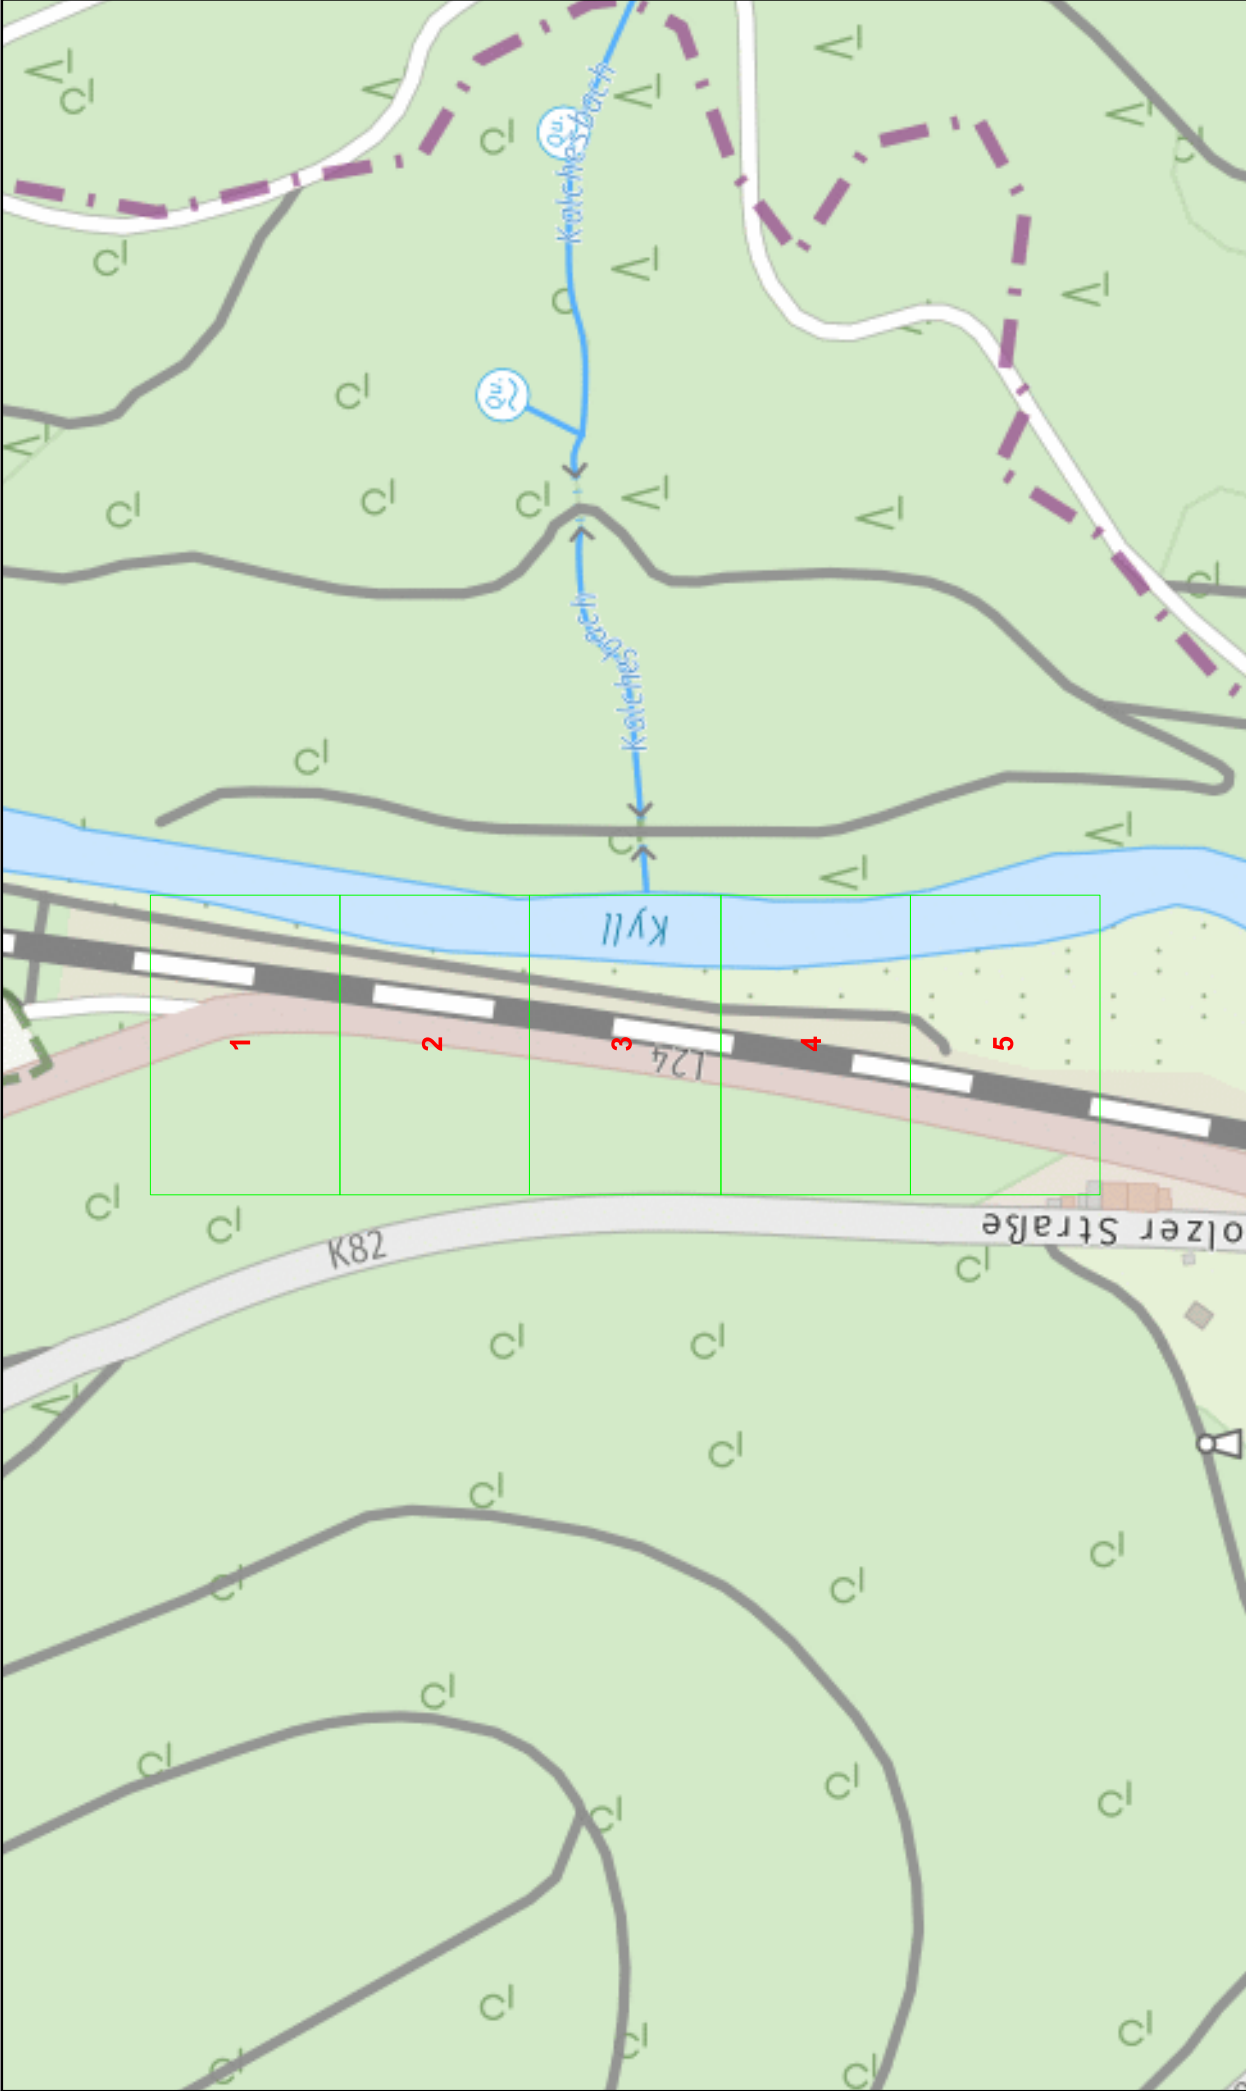

Online - Planauskunft Uebersicht_Bohnprotokolle Übersicht (Detailpläne auf der Folgeseite!)		westnetz	
Auskunft / Blatt: 2026.03.02-15.33.43.920_6816 / Verwendungszweck: Planung Tiefbau Ort: Straße: Firma: Besonderheiten:	Hinweise:  In den Bereichen mit Linien oder Flächen in Orange ist eine gesicherte On-line-Auskunft nicht möglich. Bitte wenden Sie sich an bauauskunft@westnetz.de  Bei Vorliegen einer unsicheren Liegungslage ist zwingend im Rahmen der üblichen Sorgfaltspflichten – neben der obligatorischen Such- / Handschachtung – immer eine Einweisung durch Personal der Westnetz erforderlich. In Falle einer Störung oder Beschädigung ist die kostenlose Störungshotline umgehend zu informieren: 0800 4112244 (Strom, Wasser, Wärme, Telekom) / 0800 0793427 (Gas)		Landesbetrieb Mobilität Gerolstein Detailpläne auf der Folgeseite!

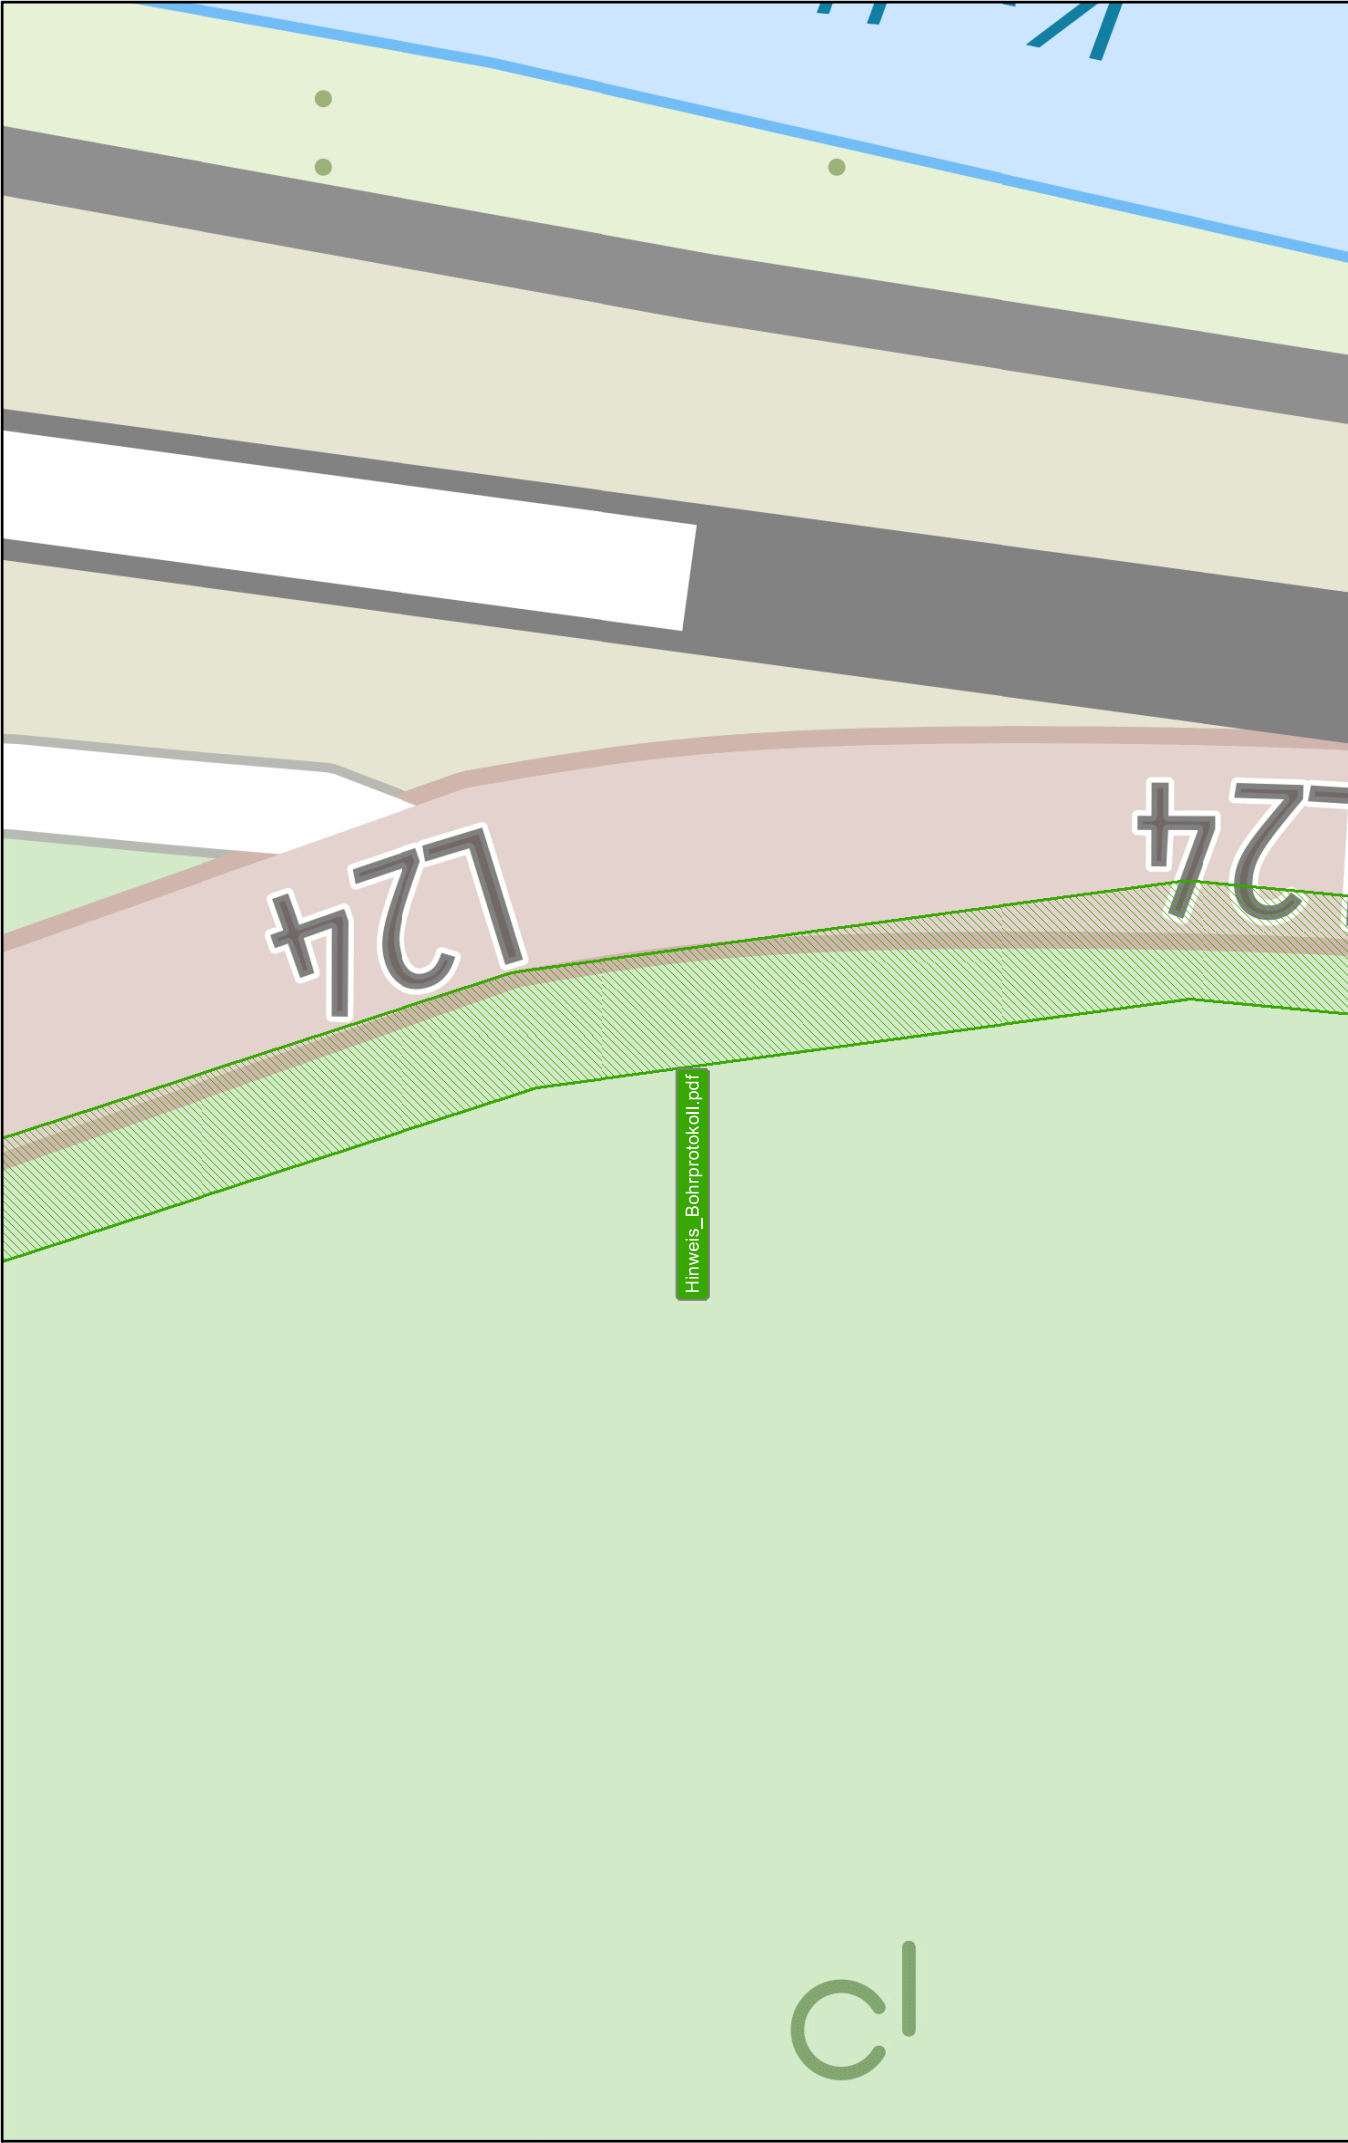

Online - Planauskunft Uebersicht_Bohrprotokolle (Gültigkeit der Auskunft: 10 Tage ab Druckdatum 2026-03-02 15:33:46)

Auskunft / Blatt: 2026.03.02-15:33:43.920_6816 / 1

Verwendungszweck: Planung Tiefbau

Ort:

Straße:

Firma: Landesbetrieb Mobilität Gerolstein

Besonderheiten:

In den Bereichen mit Linien oder Flächen in Orange ist eine gesicherte Online-Auskunft nicht möglich. Bitte wenden Sie sich an bauauskunft@westnetz.de


Bei Vorliegen einer unsicheren Leitungslage ist zwingend im Rahmen der üblichen Sorgfaltspflichten – neben der obligatorischen Such- / Handschichtung – immer eine Einweisung durch Personal der Westnetz erforderlich.

Im Falle einer Störung oder Beschädigung ist die kostenlose Störungsoffline umgehend zu informieren: 0800 411224 (Strom, Wasser, Wärme, Telenor, FTX) / 0800 078427 (Gas)


westnetz

Anschlussblatt 2


Maßstab: 1:250 Format: DIN A 3 quer

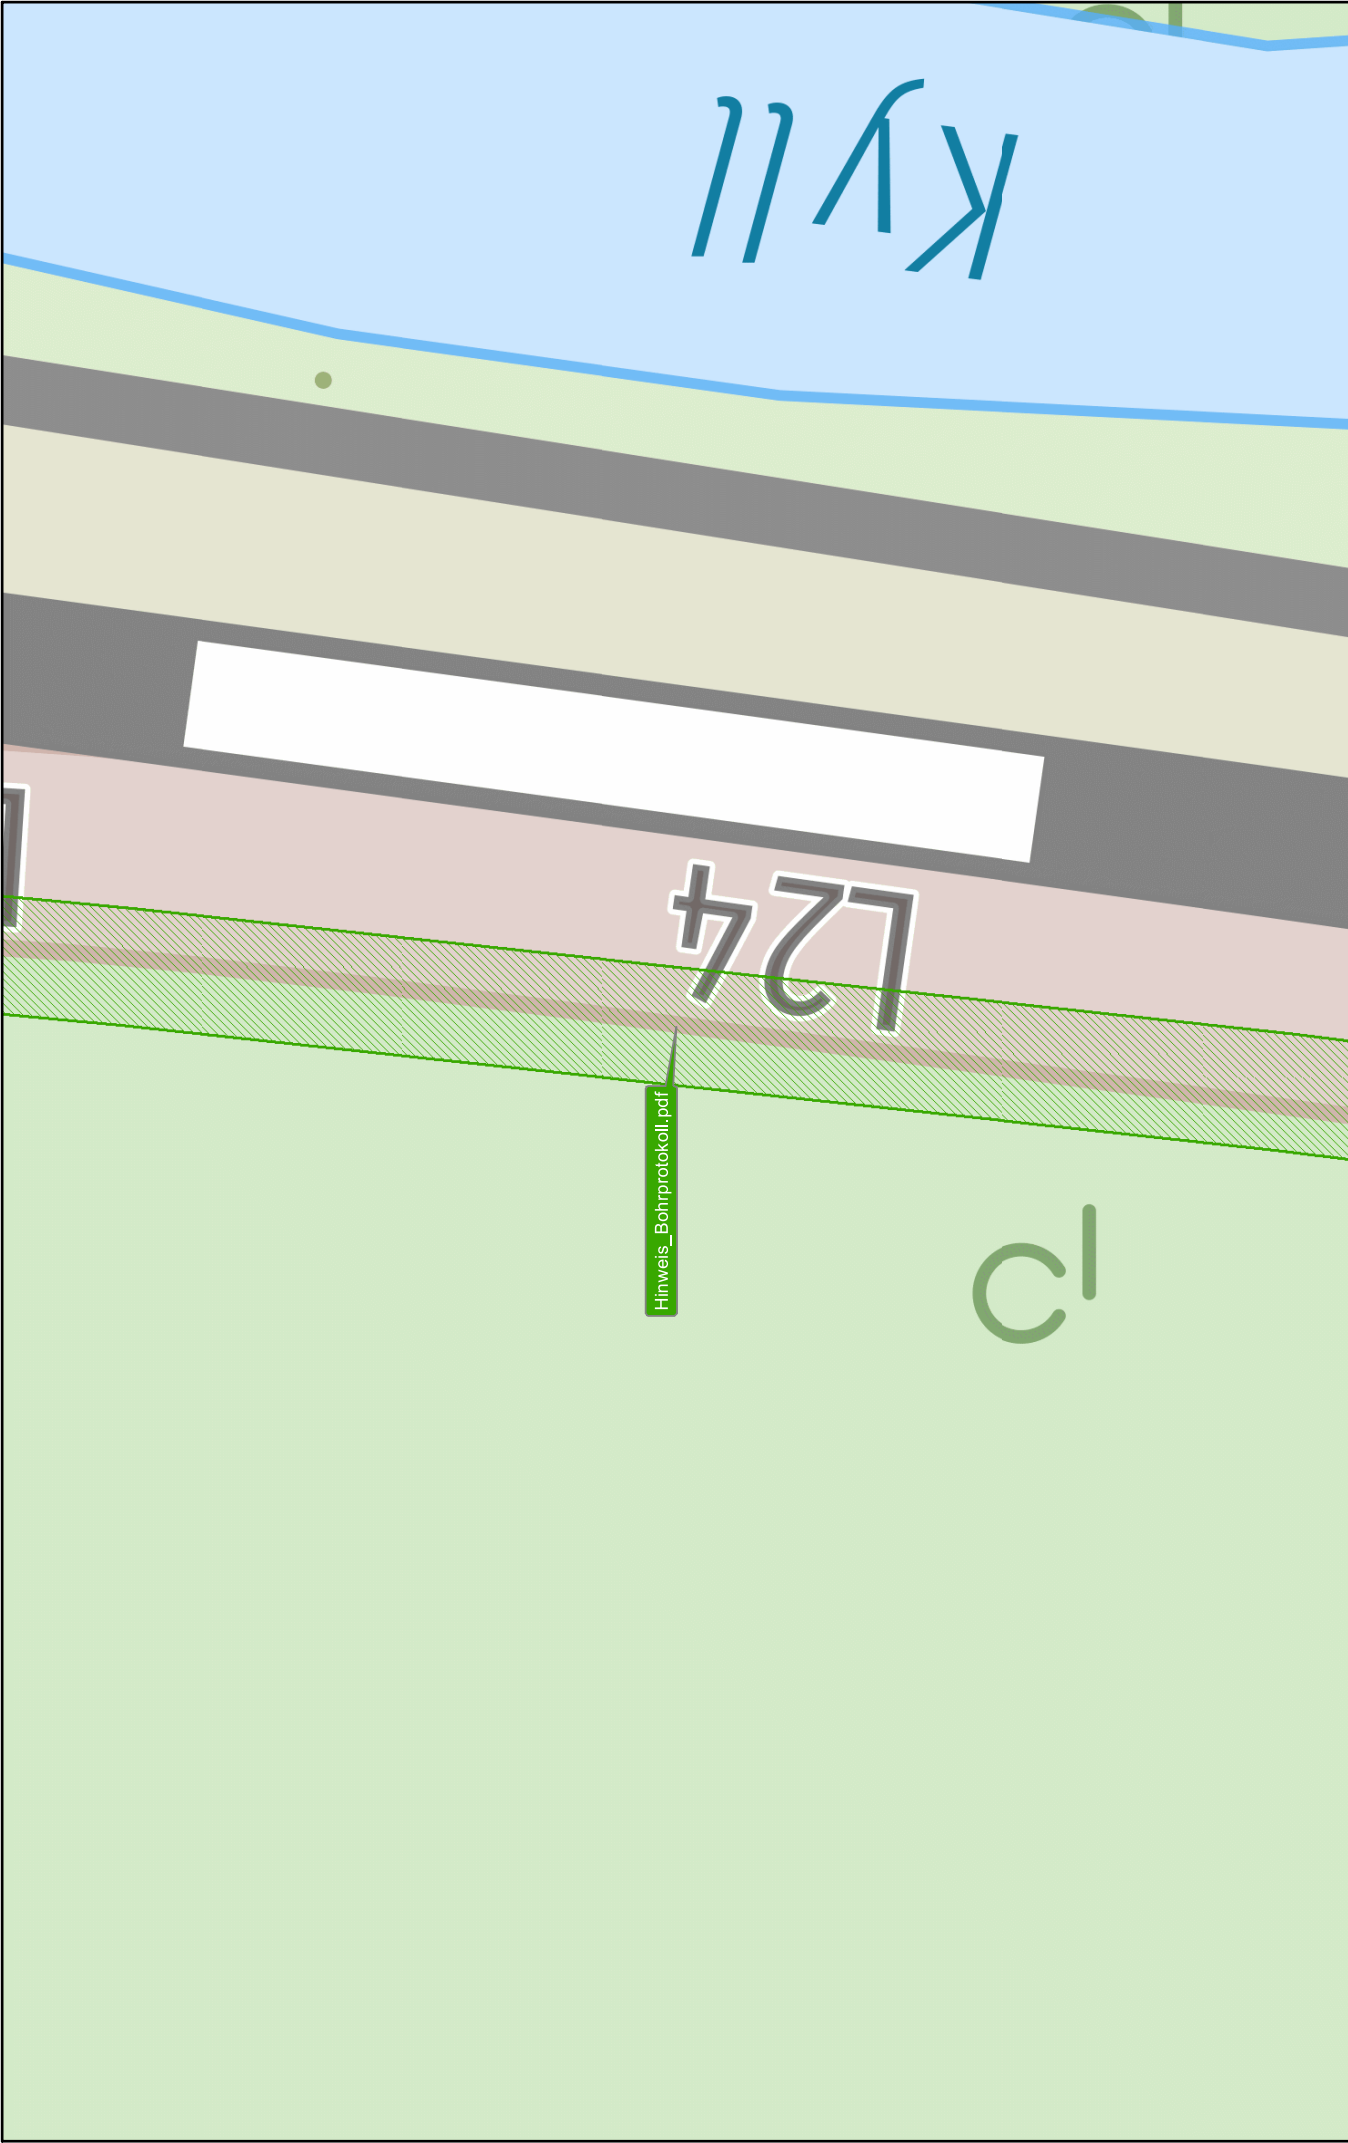


Online - Planauskunft Uebersicht_Bohrprotokolle (Gültigkeit der Auskunft: 10 Tage ab Druckdatum 2026-03-02 15:33:46)			westnetz
Auskunft / Blatt: 2026.03.02-15:33:43.920_6816 / 2		 In den Bereichen mit Linien oder Flächen in Orange ist eine gesicherte Online-Auskunft nicht möglich. Bitte wenden Sie sich an bauauskunft@westnetz.de	
Verwendungszweck: Planung Tiefbau		 N	
Ort:		 Bei Vorliegen einer unsicheren Leitungslage ist zwingend im Rahmen der üblichen Sorgfaltspflichten – neben der obligatorischen Such- / Handschichtung – immer eine Einweisung durch Personal der Westnetz erforderlich. Im Falle einer Störung oder Beschädigung ist die kostenlose Störungsoffline umgehend zu informieren: 0800 411224 (Strom, Wasser, Wärme, Telenor, FTX) / 0800 0793427 (Gas)	
Straße:			
Firma:			
Landesbetrieb Mobilität Grolstein			
Besonderheiten:			

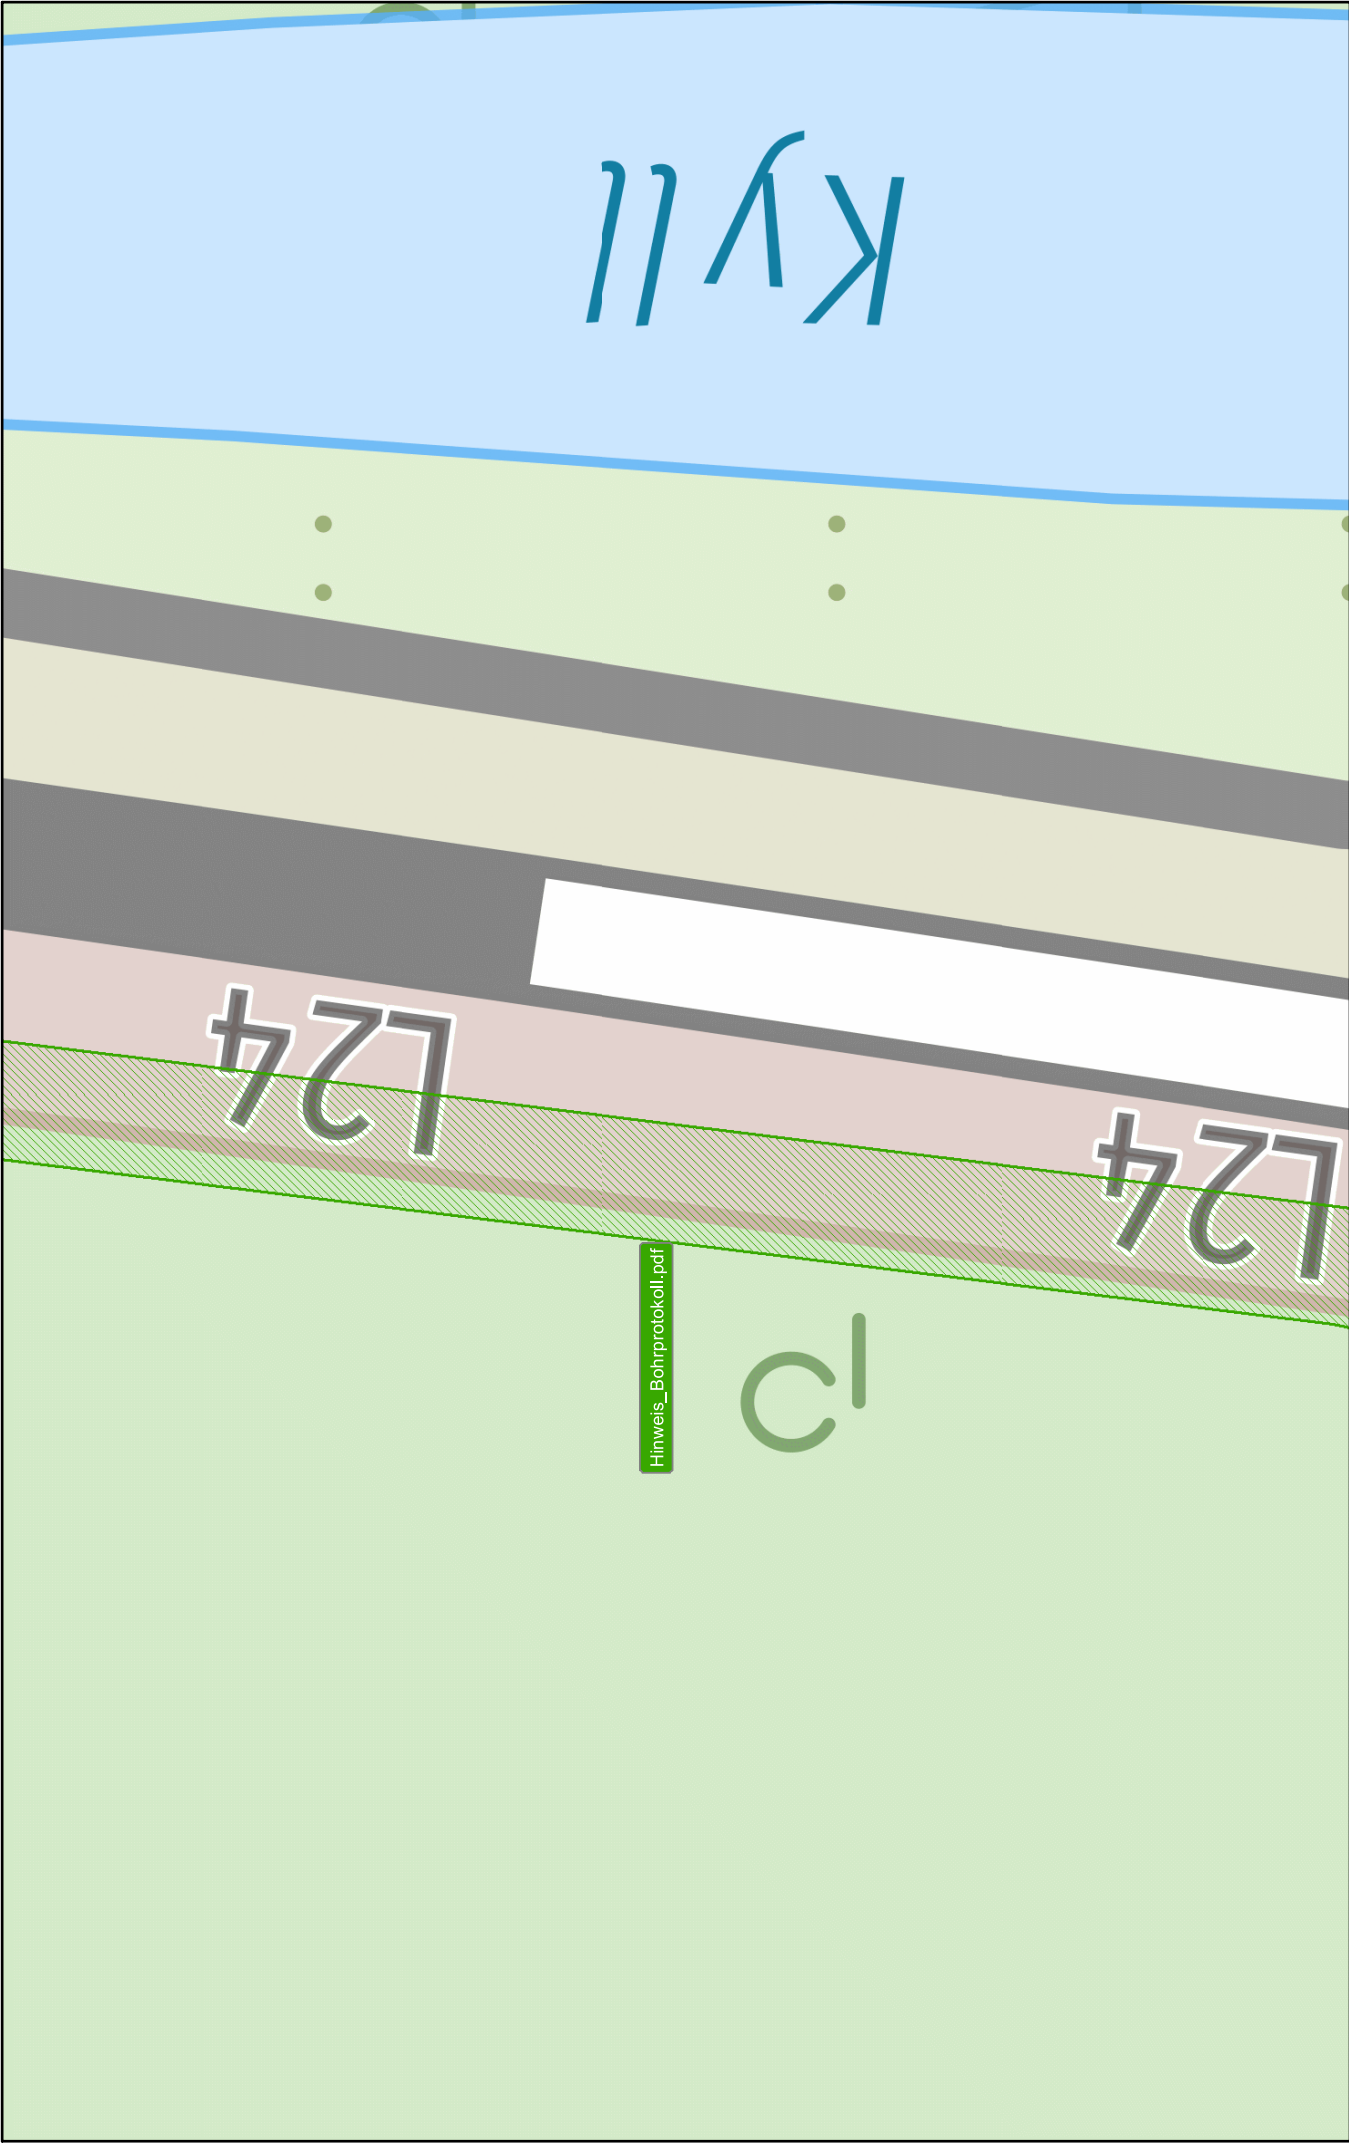

Online - Planauskunft Uebersicht_Bohrprotokolle (Gültigkeit der Auskunft: 10 Tage ab Druckdatum 2026-03-02 15:33:46)		westnetz
Auskunft / Blatt: 2026.03.02-15:33:43.820_6816 / 3	Hinweise:	
Verwendungszweck: Planung Tiefbau	In den Bereichen mit Linien oder Flächen in Orange ist eine gesicherte Online-Auskunft nicht möglich. Bitte wenden Sie sich an bauauskunft@westnetz.de	
Ort:	Bei Vorliegen einer unsicheren Leitungslage ist zwingend im Rahmen der üblichen Sorgfaltspflichten – neben der obligatorischen Such- / Handschichtung – immer eine Einweisung durch Personal der Westnetz erforderlich.	
Straße:	Im Falle einer Störung oder Beschädigung ist die kostenlose Störungsoffline umgehend zu informieren:	
Firma:	0800 411224 (Strom, Wasser, Wärme, Telenor, FTX, 0800 078427 Gas)	
Besonderheiten:	© Geobasisinformationen der aml, Vermessungs-/Katasterverwaltungen	

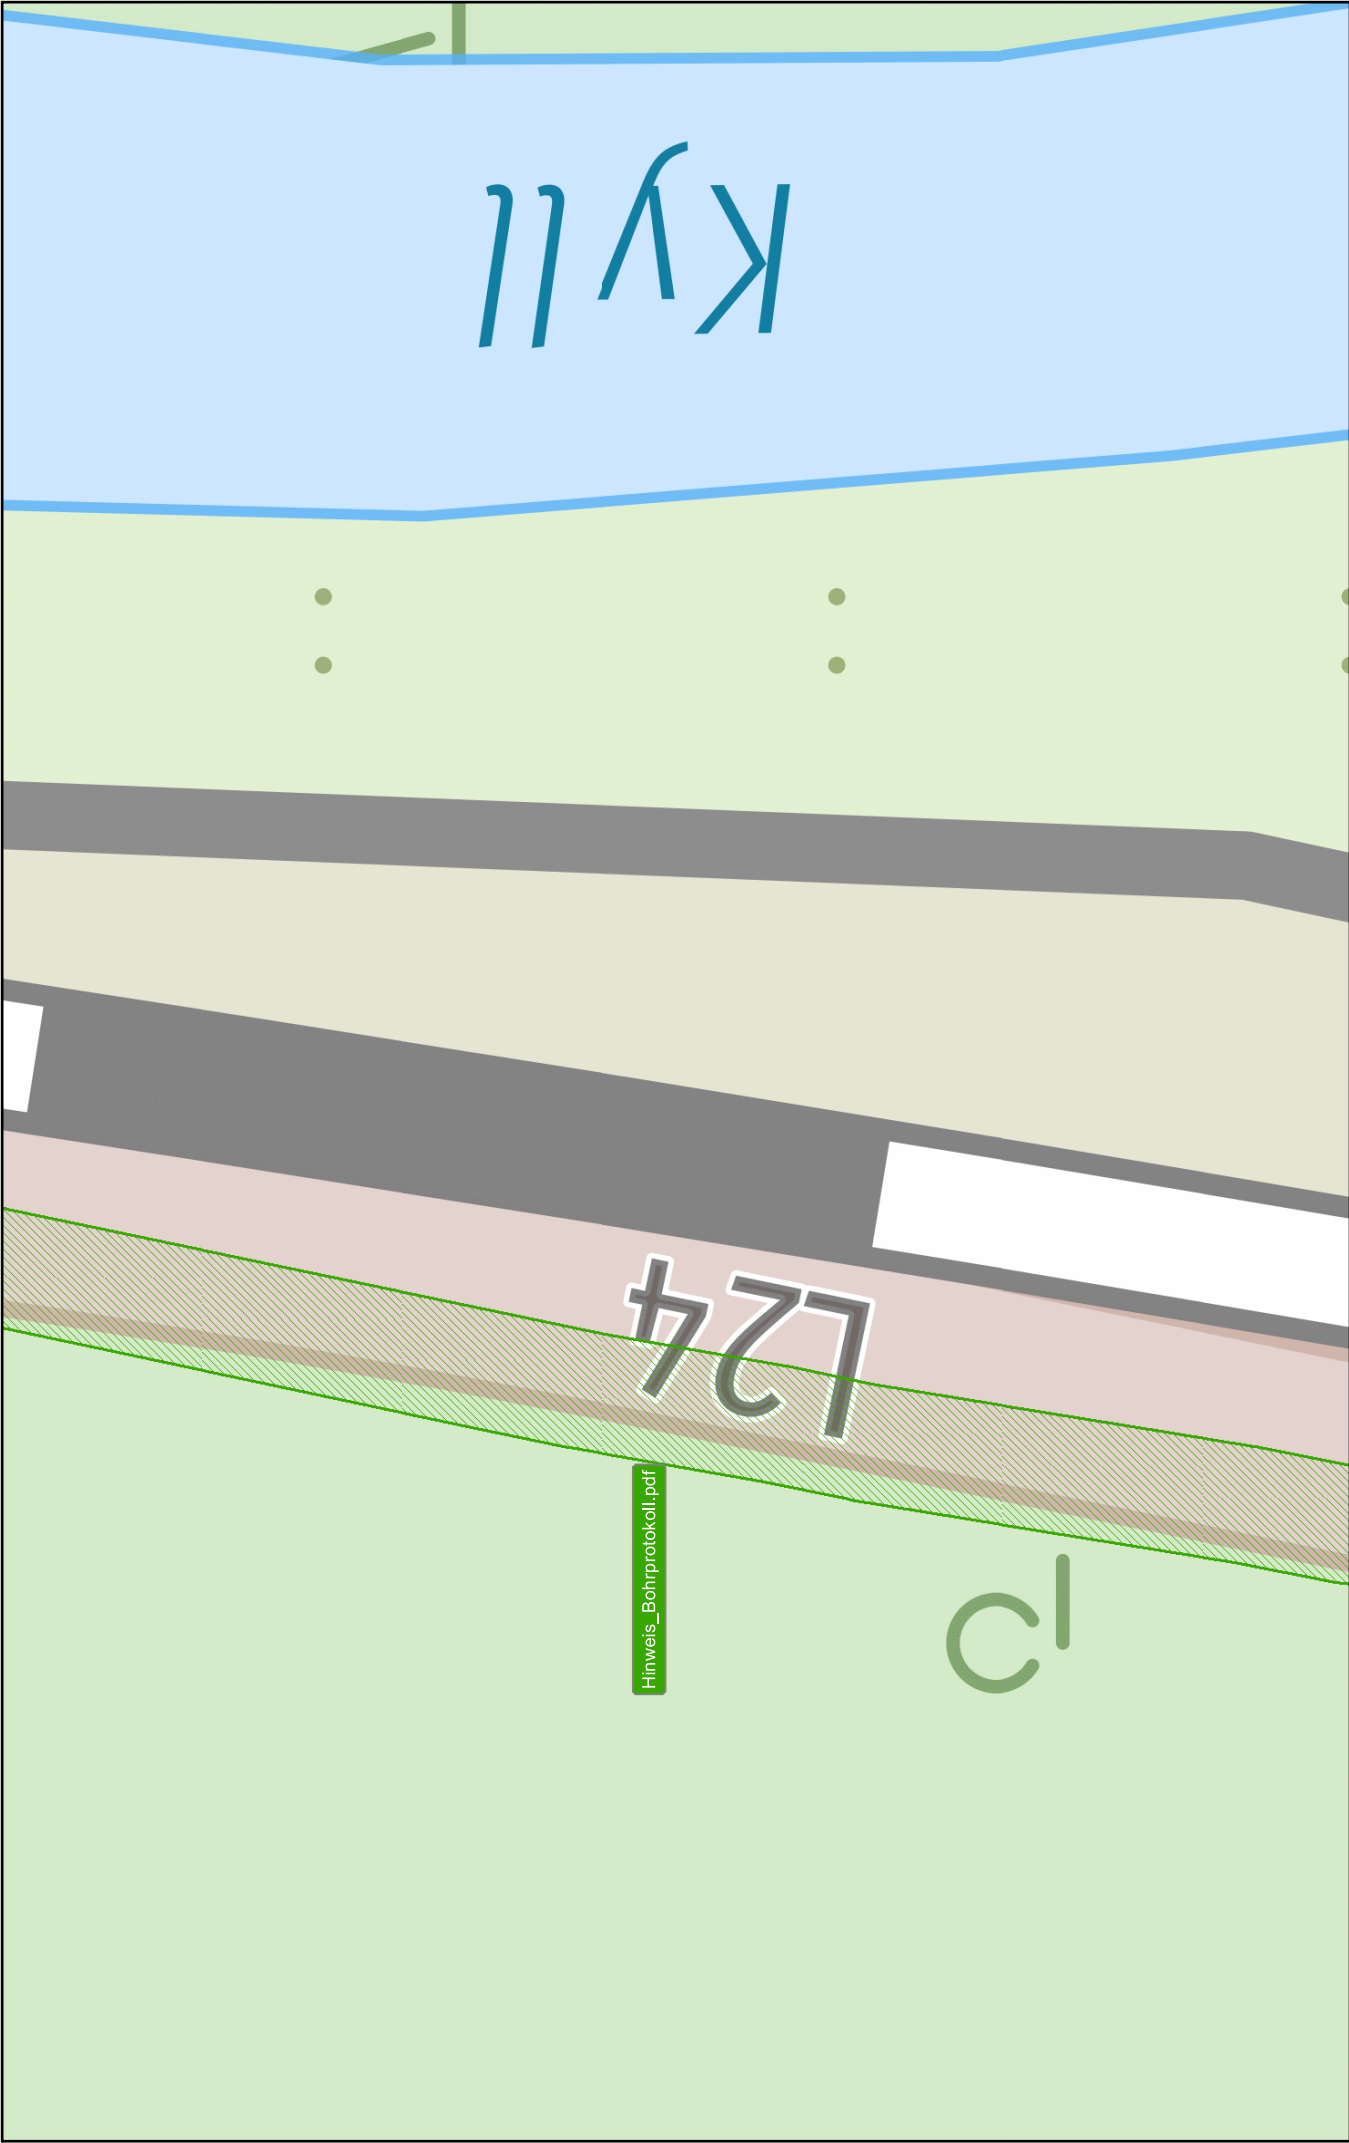

Online - Planauskunft Uebersicht_Bohrprotokolle (Gültigkeit der Auskunft: 10 Tage ab Druckdatum 2026-03-02 15:33:46)		westnetz
Auskunft / Blatt: 2026.03.02-15:33:43.820_6816 / 4	Hinweise:	
Verwendungszweck: Planung Tiefbau	In den Bereichen mit Linien oder Flächen in Orange ist eine gesicherte Online-Auskunft nicht möglich. Bitte wenden Sie sich an bauauskunft@westnetz.de	
Ort:	Bei Vorliegen einer unsicheren Leitungslage ist zwingend im Rahmen der üblichen Sorgfaltspflichten – neben der obligatorischen Such- / Handschichtung – immer eine Einweisung durch Personal der Westnetz erforderlich.	
Straße:	Im Falle einer Störung oder Beschädigung ist die kostenlose Störungsoffline umgehend zu informieren:	
Firma:	0800 411224 (Strom, Wasser, Wärme, Telenor, FTX, 0800 078427 (Gas))	
Besonderheiten:	© Geobasisinformationen der aml, Vermessungs-/Katasterverwaltungen	

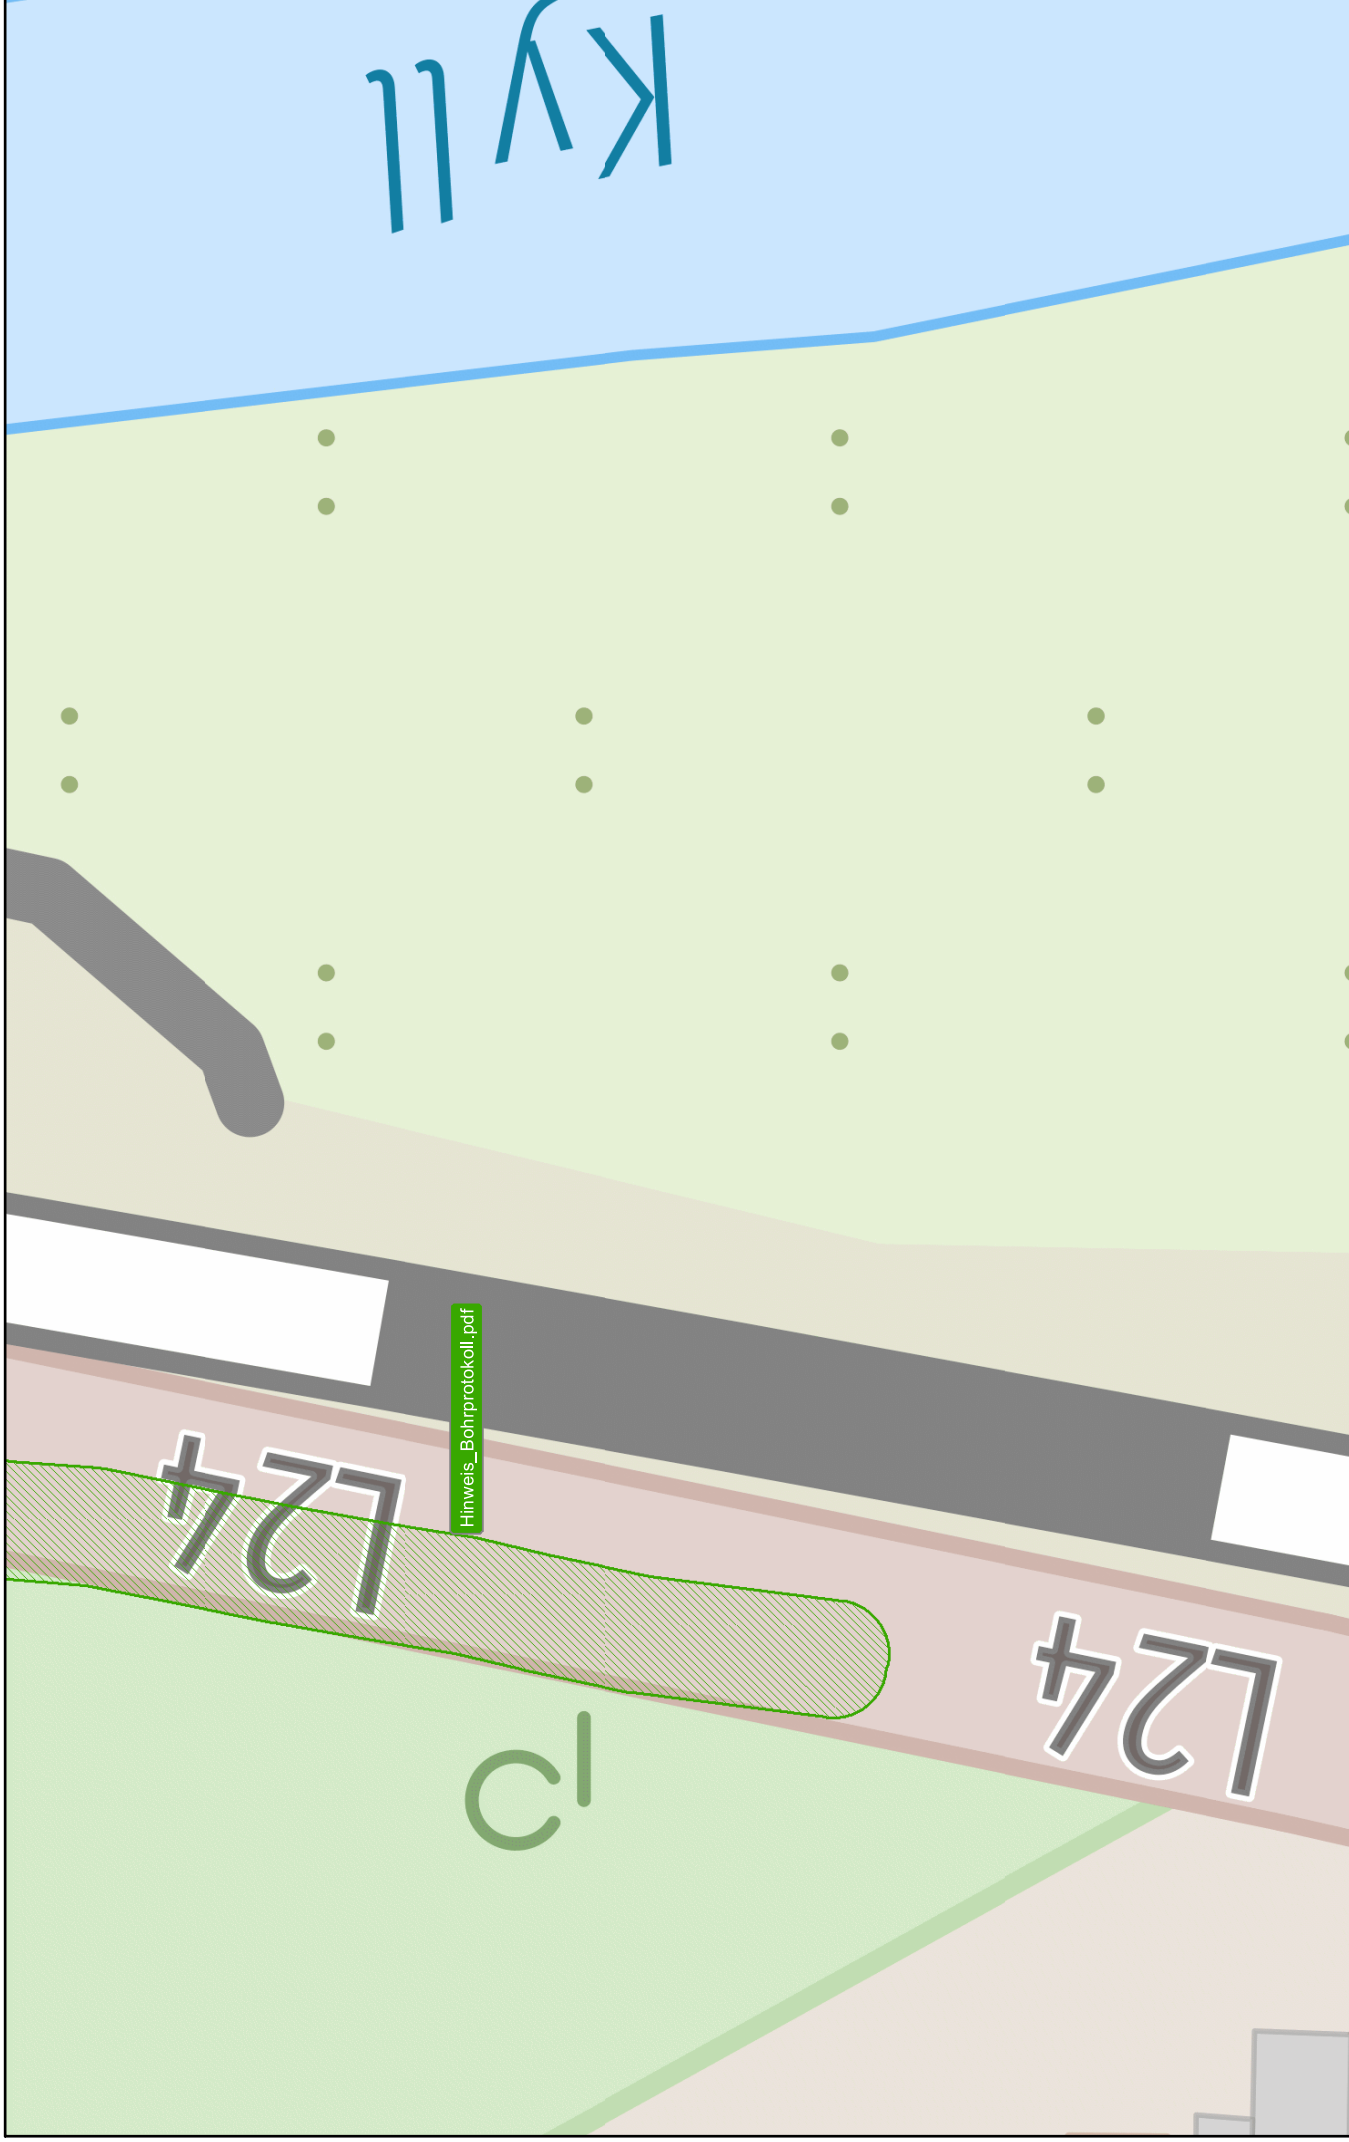

Online - Planauskunft Ubersicht_Bohrprotokolle (Gültigkeit der Auskunft: 10 Tage ab Druckdatum 2026-03-02 15:33:46)		westnetz
Auskunft / Blatt: 2026.03.02-16.34.39.920_6816 / 5	Hinweise: In den Bereichen mit Linien oder Flächen in Orange ist eine gesicherte Online-Auskunft nicht möglich, bitte wenden Sie sich an bausauskunft@westnetz.de	
Strasse:	Firma:	
Besonderheiten:	Feedback: Ihre Meinung ist uns wichtig. Bitte teilen Sie uns Ihre Erfahrungen mit der Online-Auskunft mit. (E-Mail: Feedback@westnetz.de)	

© Geobasisinformationen der amtl. Vermessungs-/Katasterverwaltungen