




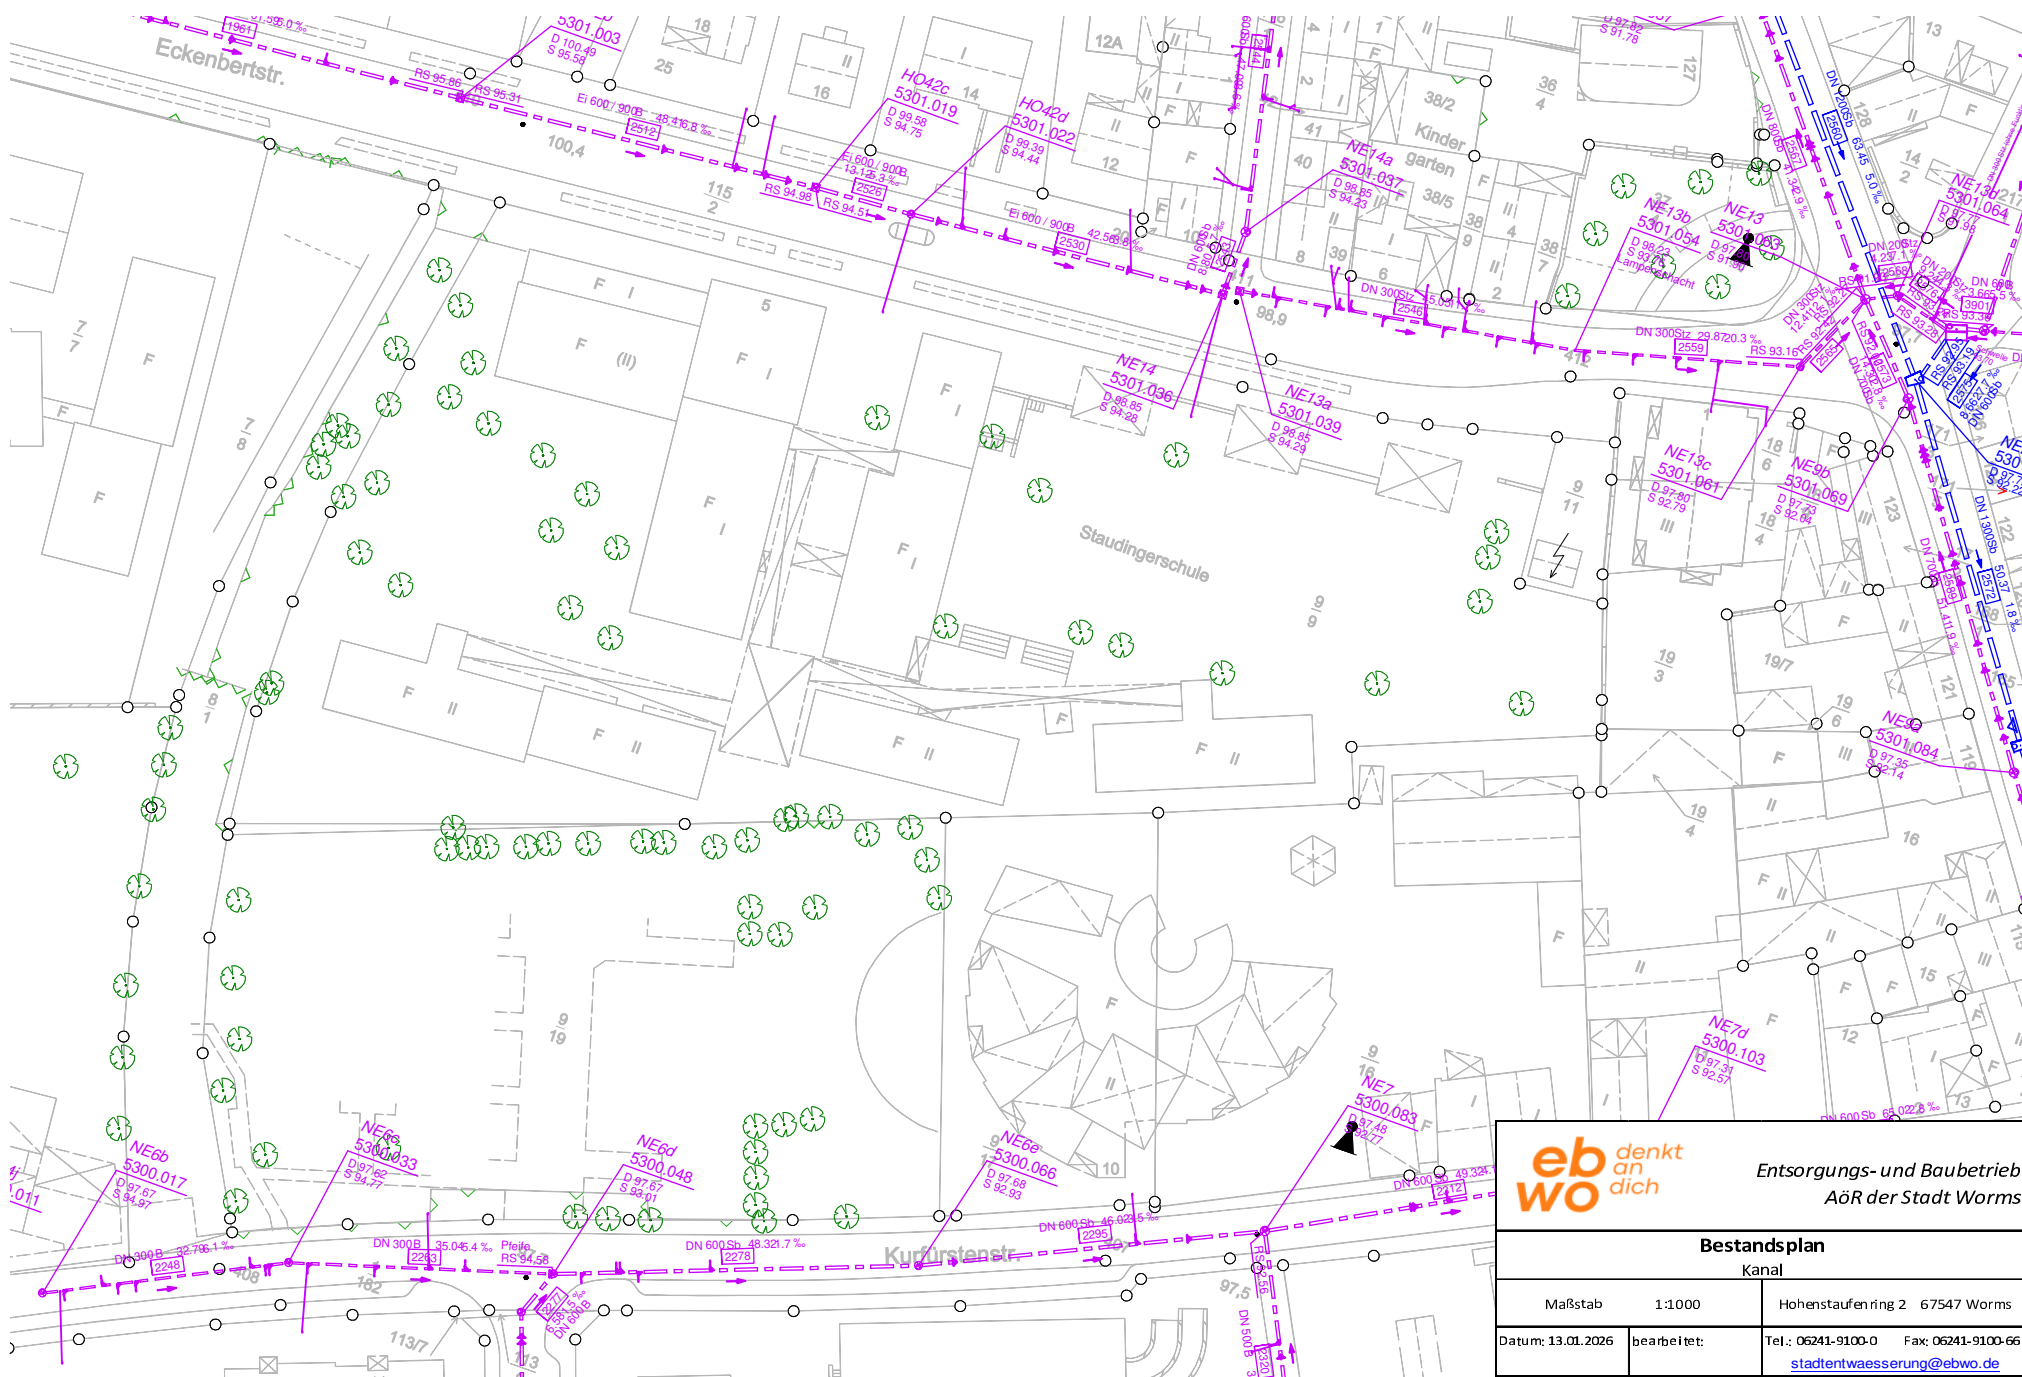

Entsorgungs- und Baubetrieb
AöR der Stadt Worms

Bestandsplan		
Kanal		
Maßstab	1:1000	Hohenstaufenring 2 67547 Worms
Datum: 13.01.2026	bearbeitet:	Tel.: 06241-9100-0 Fax: 06241-9100-66 stadtentwaesserung@ebwo.de