


Y 3408278.040
X 5479059.552

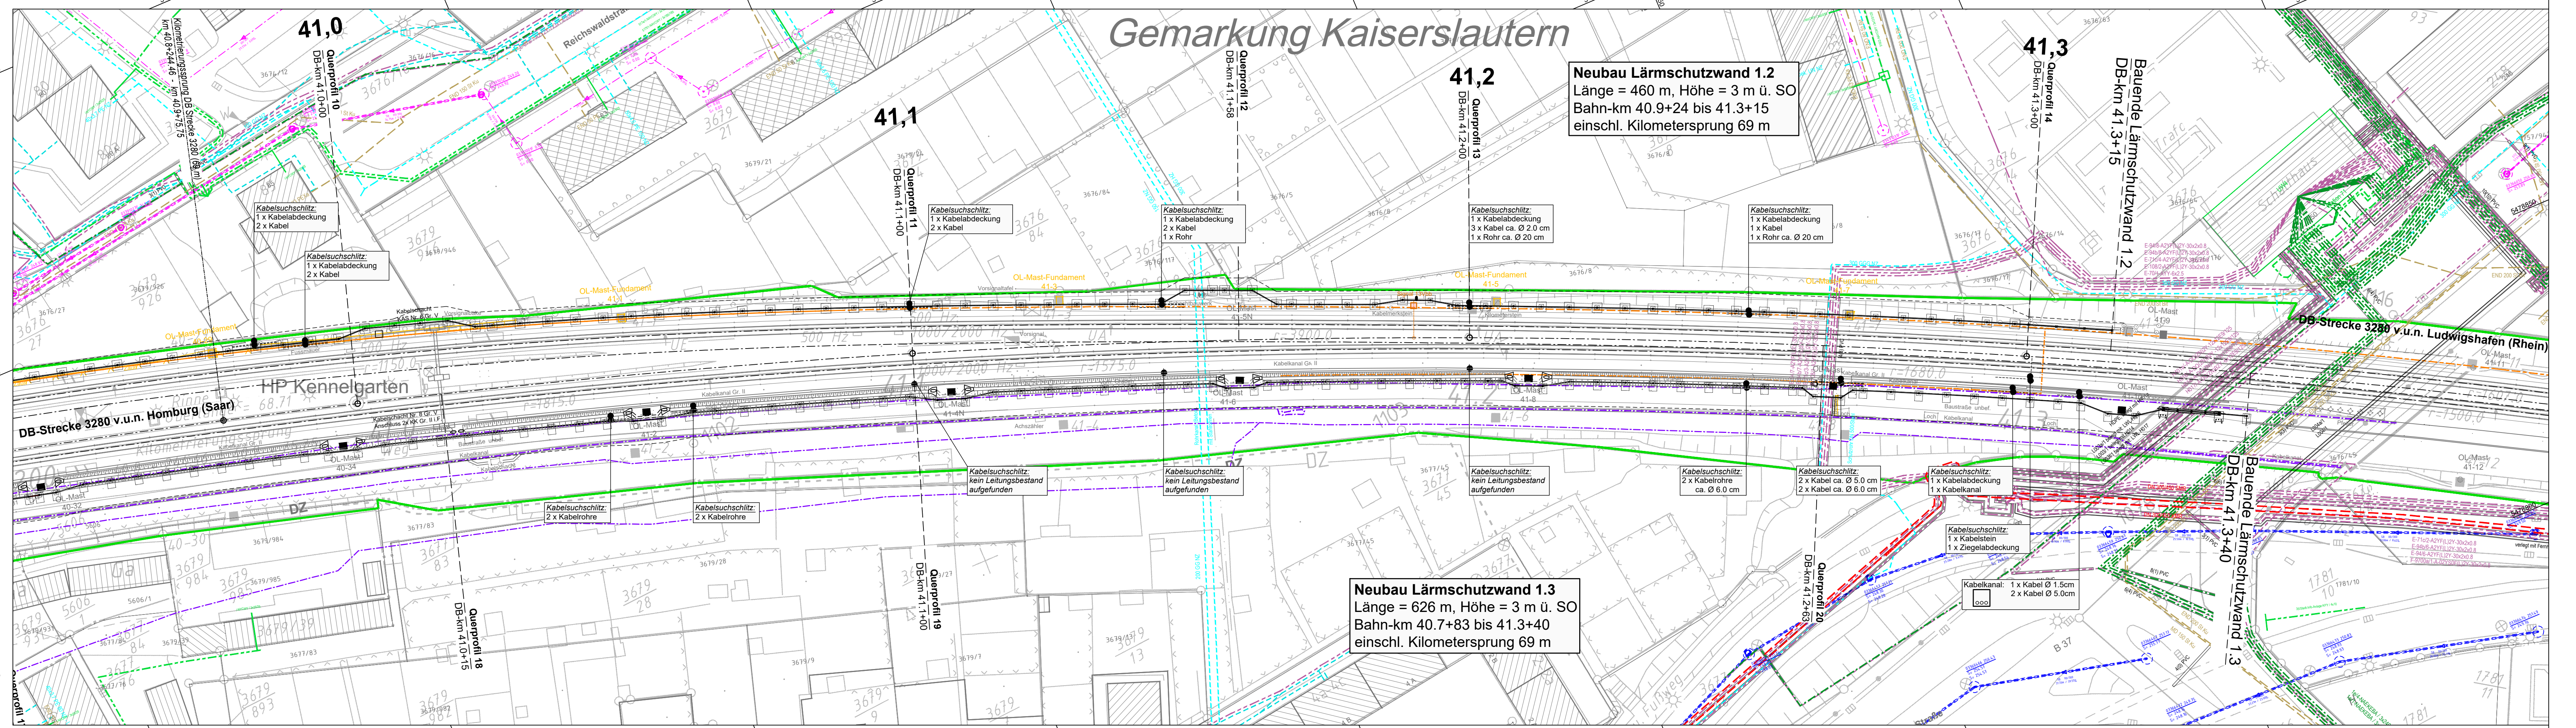

Y 3408227.749
X 5478941.303

Y 3408696.746
X 5478881.477



Y 3408646.455
X 5478763.228

Legende

- Bestand
- Gleisachse
- DB-Grenze
- Neubaumaßnahmen
- Rückbau
- Planfeststellungsgrenze
- Baufeldgrenze

vorh. Ver- und Entsorgungsleitungen

- Streckenfermeldekabel DB KT GmbH
- Signalkabel LST
- Deutsche Telekom
- Kabel Deutschland
- SWK: Mischwasserkanal
- SWK: Regenwasserkanal
- SWK: Wasserleitung
- SWK: Gasleitung
- SWK: Fernwärmeleitung
- SWK: Strom MS
- SWK: Strom NS


Die Versorgungsleitungen sind aus Unterlagen der Versorgungsträger in unterschiedlicher Genauigkeit übernommen. Wie der Versorgungsträger kann auch der Planverfasser keine Garantie für Genauigkeit und Vollständigkeit übernehmen. Daher stellt der hier dargestellte Leitungsbestand nur eine informative Zusammenfassung der bekannten Leitungen dar, zur gegenwärtigen Berücksichtigung und Abstimmung. Im übrigen gelten die Pläne und Merkblätter des jeweiligen Versorgungsträgers.

Plangrundlage:

DB NETZE				Ivl 3280 BM	
Barcode {2544014335}					
1	POS. Nord	24.02.2014	neu	Datum	Name
2	VN Kaiserslautern	07.10.2012	neu	Bearb.	Volmar
3	Tafel nach DB-REF	21.03.2011	neu	Gepr.	
4	Hakenreiterpunkte	22.04.2009	neu	Norm	07.2014, S.01.3
5	Kilometerungspum	18.03.2009	neu	Maßstab	1: 1000
6	VN 445/2008-001-4	26.02.2009	neu		
7	Bez. Befr. Heide	11.02.2009	neu		
8	Ergänzung Bahnweg	03.02.2009	neu		
Zust.				Urspr.	lv 07.92, lv 07.92
				DHNN	92
				DB-REF	

DB NETZE				Ivl 3280 BN	
Barcode {2544010613}					
9	OSR-R	05.02.2014	neu	Datum	Name
10	POS. Nord	24.02.2014	neu	Bearb.	Volmar
11	VN Kaiserslautern	07.10.2012	neu	Gepr.	
12	VN Zehnung SK 650	26.06.2012	neu	Norm	01.2015, S.01.3
13	Tafel nach DB-REF	13.04.2011	neu	Maßstab	1: 1000
14	POS. Nord. Signale	02.12.2008	neu		
15	LSW	12.12.2007	neu		
16	ESTW-Messung	01.04.2004	neu		
Zust.				Urspr.	Befliegung 90
				DHNN	92
				DB-REF	

GÜLTIG NUR FÜR AUSSCHREIBUNG

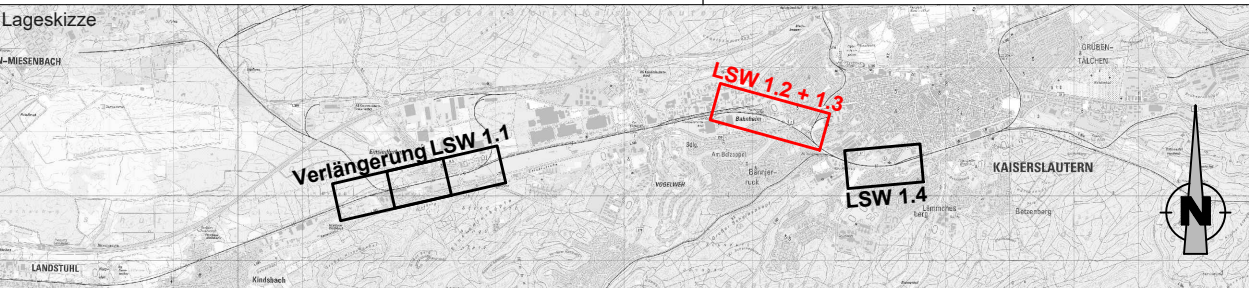Index: Änderungen bzw. Ergänzungen		Name:		Datum:	
Prüfvermerke					
die Übereinstimmung der Zeichnung mit der Ausführung bestätigt:			Freigabe zur bauaufsichtlichen Prüfung		
für den Auftragnehmer:			Ort, Datum, Unterschrift		
für die DB Netz AG			Prüfingenieur		
Interoperabilität geprüft (benannte Stelle), Name					
Datum			geprüft / genehmigt		
Datum			geprüft / genehmigt		
Datum			geprüft / genehmigt		
Eisenbahn-Bundesamt			gleichgestellt mit Prüfexemplaren		
			Datum		
			Freigabe der Ausführungsunterlagen		
			Genehmigung zur Bauausführung		
			Ort, Datum, Unterschrift		
Lageskizze 					
Auftragnehmer:		Planverfasser:		Anlage: Plan-Nr.: LB 4	
		SCHÖNHOFEN Ingenieure PartGmbH Hertelstr. 5 67657 Kaiserslautern Tel: 06 31 / 3 41 24 - 0 Fax: 06 31 / 4 57 45 E-Mail: info@si-kl.de www.schoenhofen-ing.de		Auftrag-Nr.: 2015.046	
		Kaiserslautern, Sept. 2025 Ort, Datum, Unterschrift		Datum Name	
		Projektleitung:		gez. Sept. 2025 Re	
		DB InfraGO AG Lärmsanierung Südwest I.II-W-L-K Schwarzwaldstraße 82 76137 Karlsruhe		bearb. Sept. 2025 Or	
		DB InfraGO		gepr. Sept. 2025 Jg	
Aufh.: 3		DB InfraGO		Plan-Nr.: 4 von 6	
DB InfraGO AG Lärmsanierung Südwest -W-L-K Schwarzwaldstraße 82 137 Karlsruhe				Planart: 3.3.08	
Maßstab: 1:500		Streckenabschnitt Kaiserslautern-Kennelgarten		Planzeichen:	
		Leitungsbestandsplan Lärmschutzwand 1.2 und 1.3		Blattgr.: 1320 x 297 mm	
		Plan 2 von 2		Einwirkungen (Lastmodelle):	
		Bahn-km 40.7+83 bis Bahn-km 41.3+40		gemäß RIL 804.5501	
				Höhen- und Koordinatensystem	
				DHHN 92 / DB-Ref	
Lärmsanierung an bestehenden Schienenwegen des Bundes					
Strecke 3280, Homburg (Saar) - Ludwigshafen (Rhein)					
Bauwerksnummer			Brückennr.		
Kilometer			Barcode		
3280					