Sonnborner-Brücke.

Ausführungszeichnung.

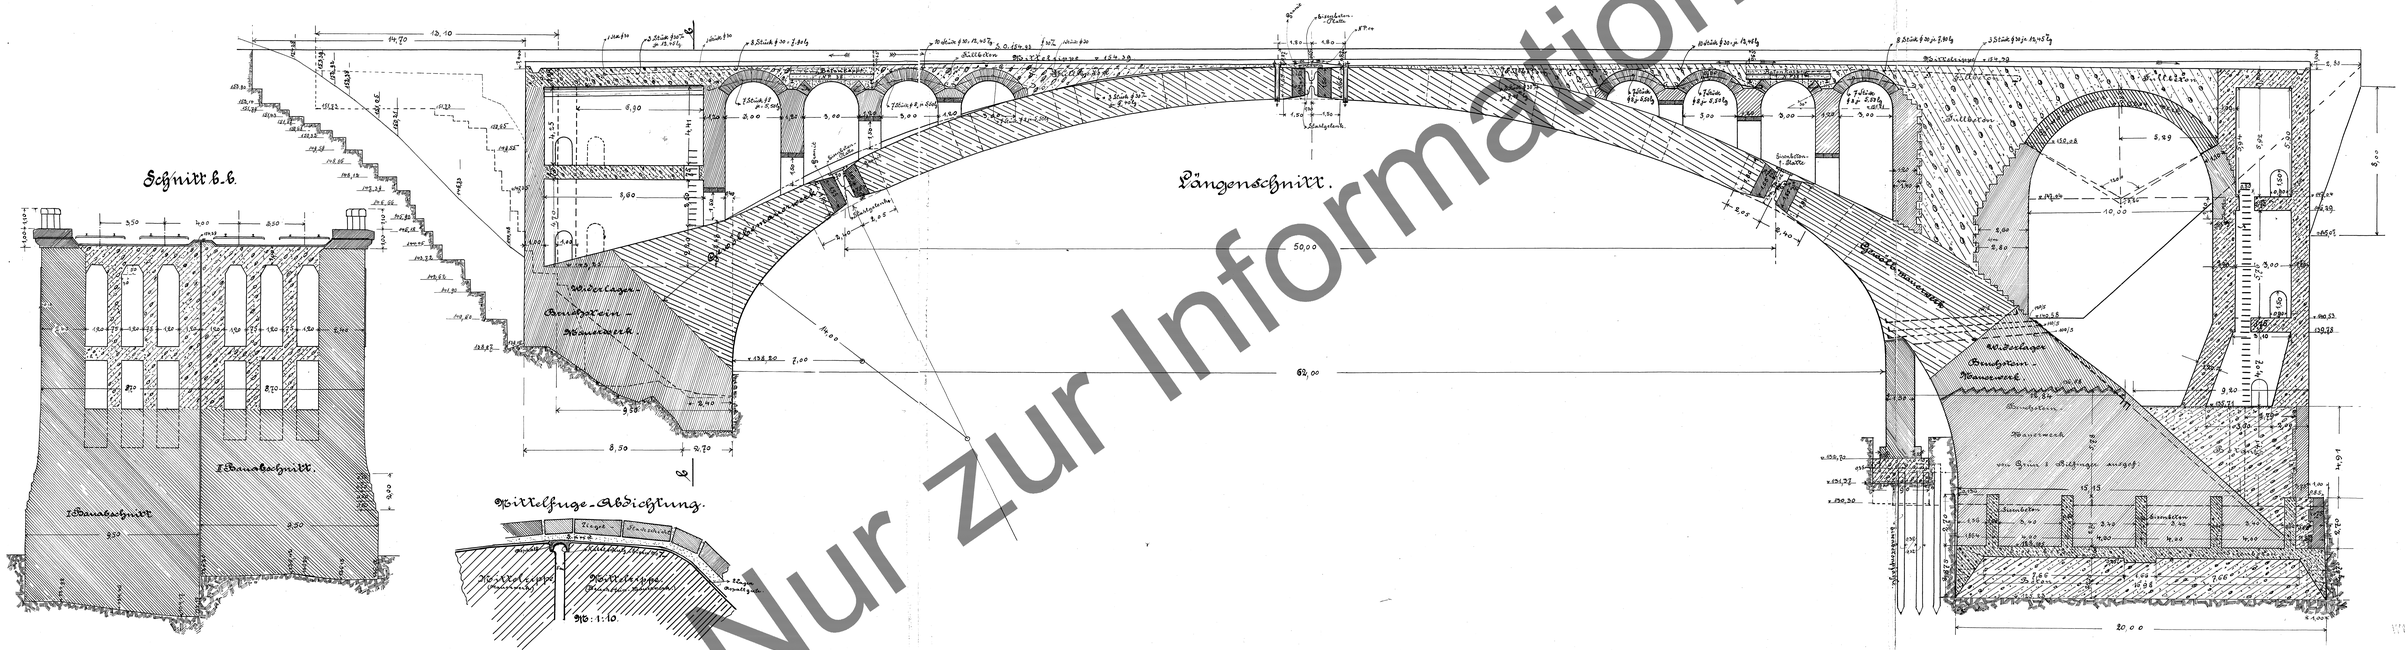

Nur zur Information

Jbb 3372/17

Die Übereinstimmung mit der Ausführung bescheinigt

Elberfeld, den 19.10.1914.

Eisenbau Elberfeld.