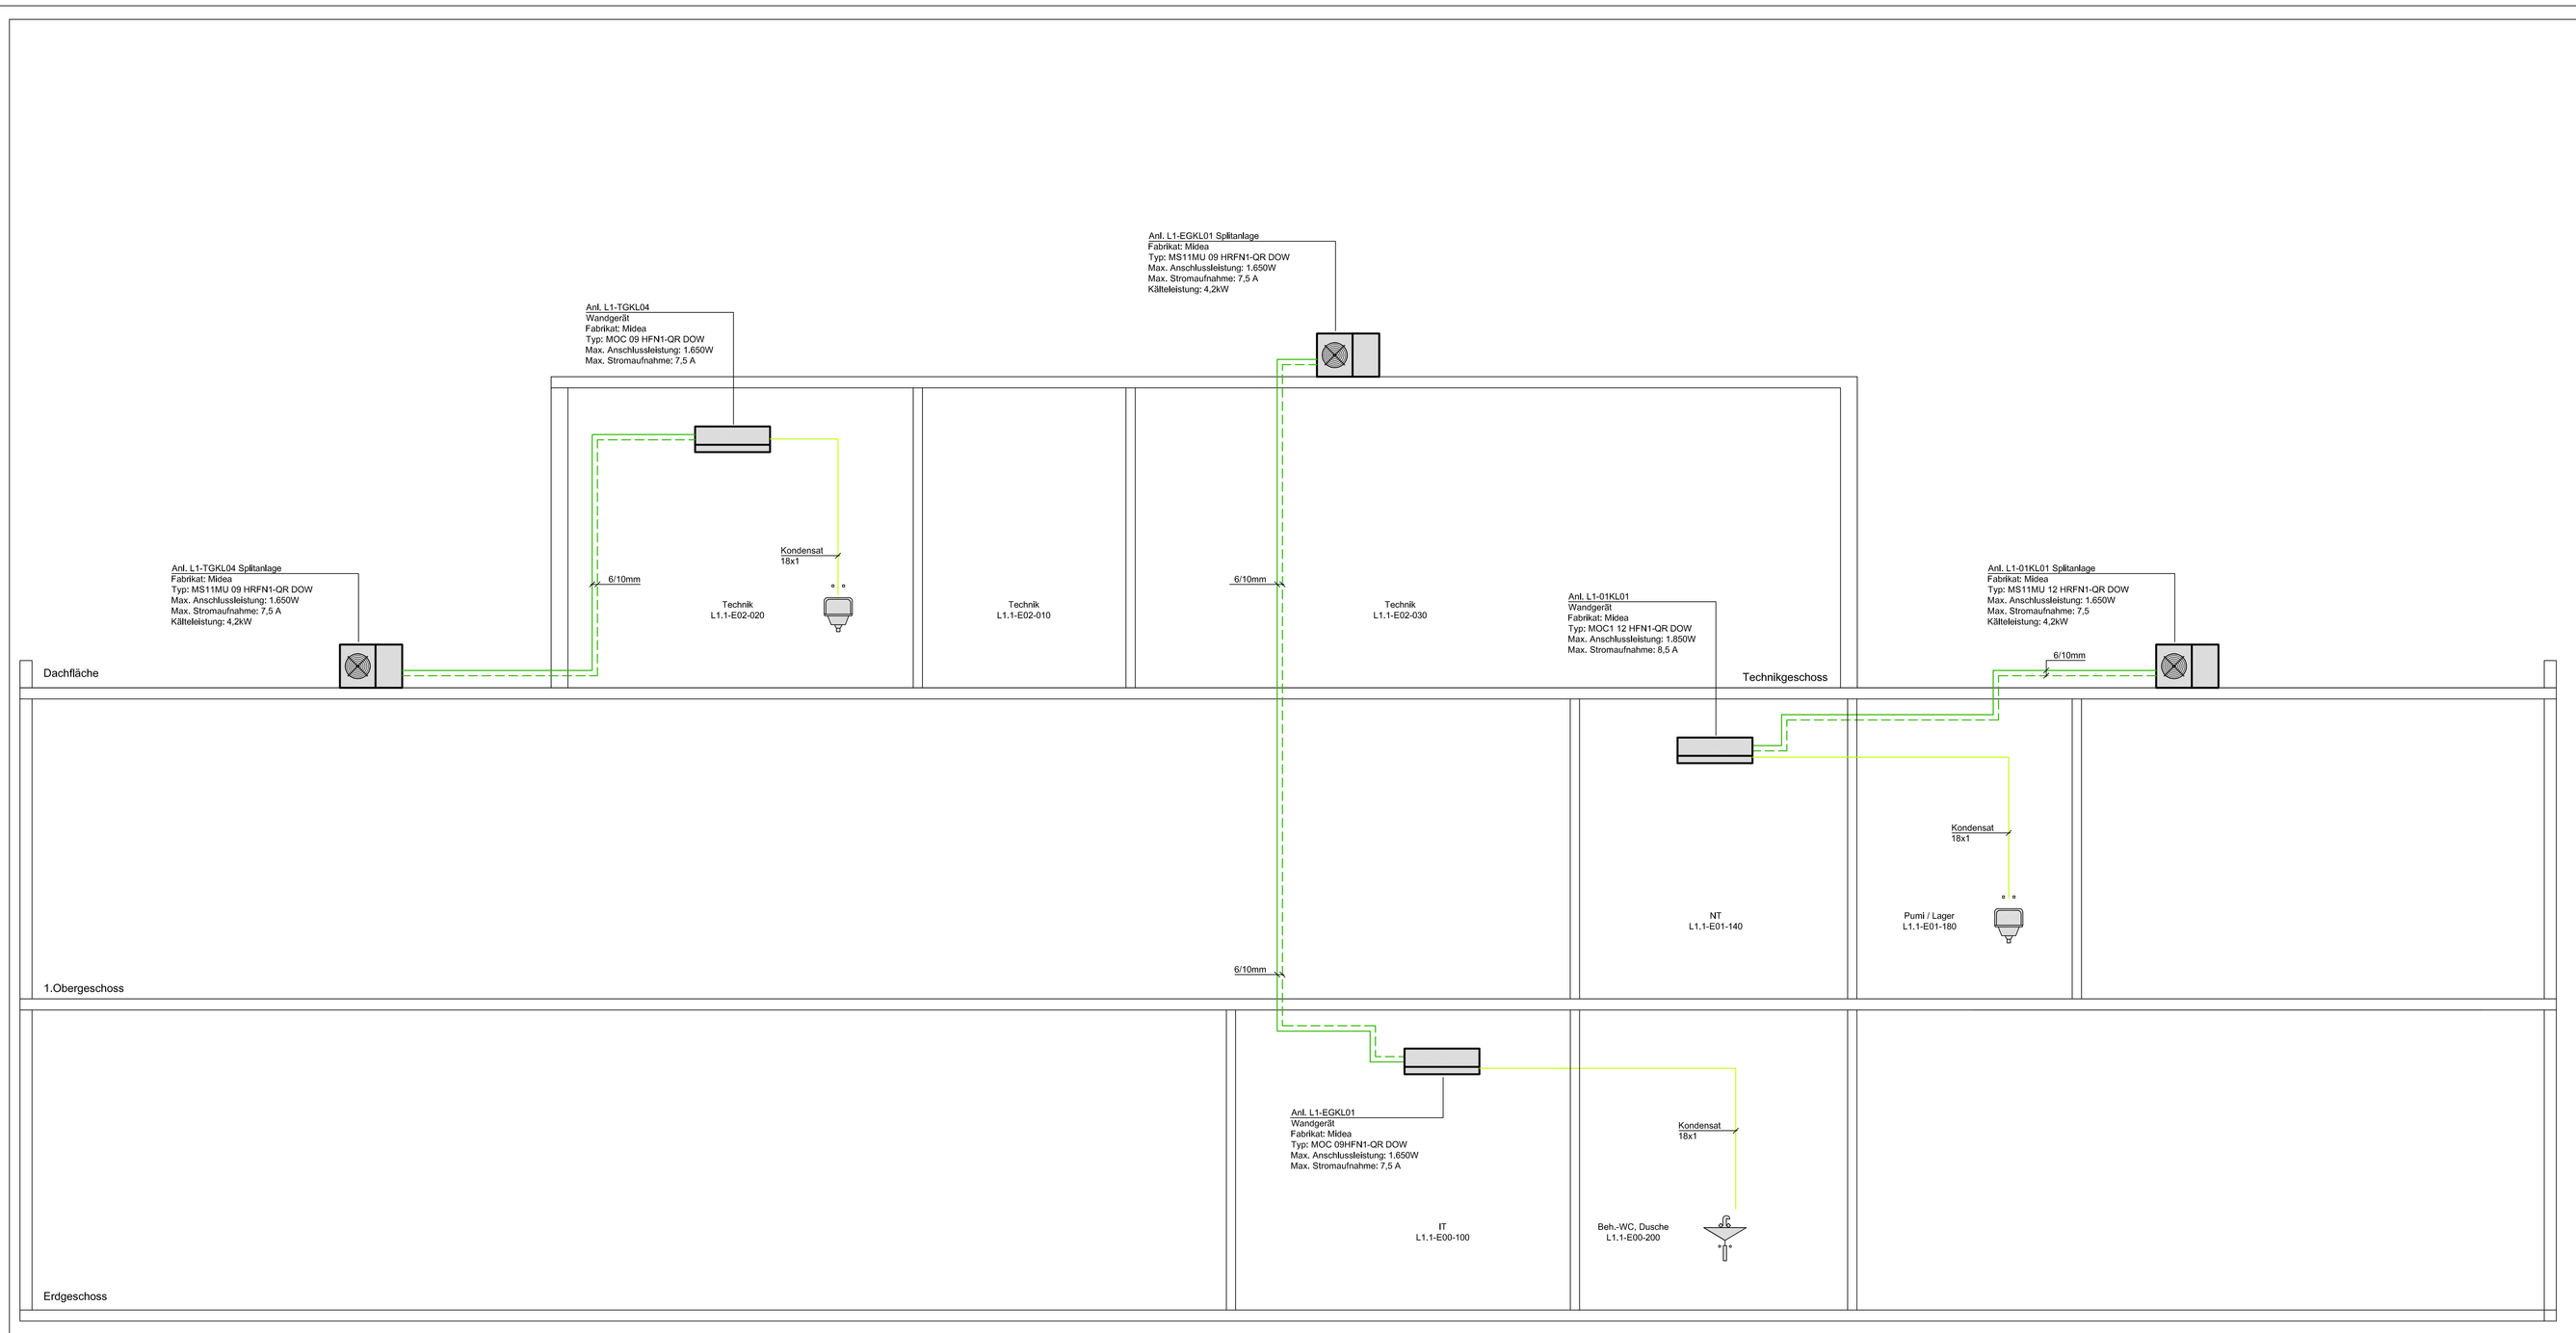

Legende

- Kaltwasser Vorlauf
- Kaltwasser Rücklauf
- Kondensat
- Pumpe
- Absperrventil
- Absperrklappe
- Rückschlagklappe
- Regulierventil mit Meßanschlüssen
- Sicherheitseckventil
- Motor-Durchgangsventil
- Motor-Dreiwegeventil
- Motor-Absperrklappe
- Druckminderventil
- Kappenventil
- Kompensator
- Entleerung
- Ventil (federbelastet)
- Strömungswächter
- Schmutzfänger
- Wärmemengenzähler
- Wärmeübertrager
- Thermometer/Anzeige
- Thermometer für Reglung
- Manometer/Anzeige
- Differenzdruckmessung
- Sicherheitstemperaturbegrenzer
- Sicherheitsdruckbegrenzer
- Differenzdruckmesser mit Alarm (Aufschaltung auf GA)
- Min.-Druckmesser
- Differenzdruckgeber
- Rohrtrenner
- Strömungswächter
- Durchflussmesser mit Regelfunktion

±0.00 = 78,20 ü. NHN

Änderungen: Fa.Rehms

INDEX	ÄNDERUNG	GEZEICHNET	DATUM

40_2958_L1_1-2_1AK_xx_gs_kl_9_2_-_p

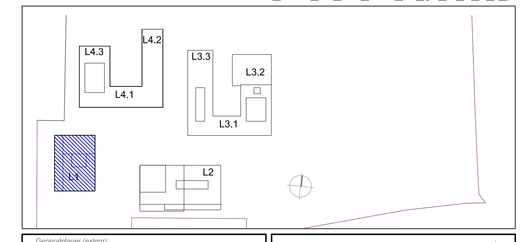

Generalplaner (extern):
RKW
Rhode
Kellermann
Wawrowsky
Architektur + Bauleitung

Büro Düsseldorf
Tersteegenstrasse 30
40474 Düsseldorf
Telefon 0211-4357-0
Telefax 0211-4357-111
info@rkw-net.de

Planverfasser (extern): Montageplanung:
REHMS GmbH
Heizung · Heizung · Kälte · Lüftung · MSR · Elektrotechnik
Beratung · Verkauf · Montage · Kundendienst
Siemensstr. 16 · 46325 Borken
Telefon 02861/9420-0 · Telefax 02861/9420-109 · rehms@rehms.de

Bauherr(in):
Bau- und Liegenschaftsbetrieb NRW, NL Soest
Wisbyring 17, D - 59494 Soest

Nutzer / Mieter(in):
Fachhochschule Hamm-Lippstadt
Marker Allee 76 - 78, 59063 Hamm

BLB NRW

Bau- und Liegenschaftsbetrieb NRW
Soest

Wisbyring 17
D - 59494 Soest
Telefon: +49 2921 977 - 0
Telefax: +49 211 6170 - 2999
E-Mail: so.poststelle@blb.nrw.de
Internet: www.blb.nrw.de

Projekt:
10-12-2958-09-001
SAP-Projekt-Nummer
Projektbezeichnung:
Neubau der Fachhochschule Hamm-Lippstadt Campus Lippstadt
Wirtschaftseinheit / Liegenschaft:
WE 2958
Wirtschaftseinheitnummer
Wirtschaftseinheit- / Liegenschaftsbezeichnung:
FHS Hamm-Lippstadt Campus Lippstadt
Objekt/Bauwerk/Gebäude
GE 001 - GE 004
Objekt/Bauwerk/Gebäudebezeichnung:
Hörsaal, Bibliothek

Planbezeichnung/Darstellung
Kälte Gebäude L1, Strangschema Splitkälte
- LP9, Revisionszeichnung, Blatt 1/1

Bauteil / Trakt: L1
Geschoss / Anlage: Strangschema
Planinhalt: Kälte

Dateipfad:
M:\VB0002859 - Fachhochschule Hamm Lippstadt\Zeichnung\05_Revisionsstand\03_Kälte\03_Schemen\L1

Modell-Name: 40_2958_L1_1-2_1AK_xx_gs_kl_9_2_-_p	Plotstiltabelle: HSHL-Architektur-grau.ctb	Planart: 9 Revision	
Layout-Name: 40_2958_L1_1-2_1AK_xx_gs_kl_9_2_-_p	Gezeichnet: A. Epping	Fachbereich: Kälte	
von:	bis:	Erstverfasser (gem. §70 BauO NRW):	Blatt-Nr.: 01
			Maßstab: 1:50
			Konstruktion: 841/1400
			Datum: 13.02.2014
			Index: -