Gebäude L2

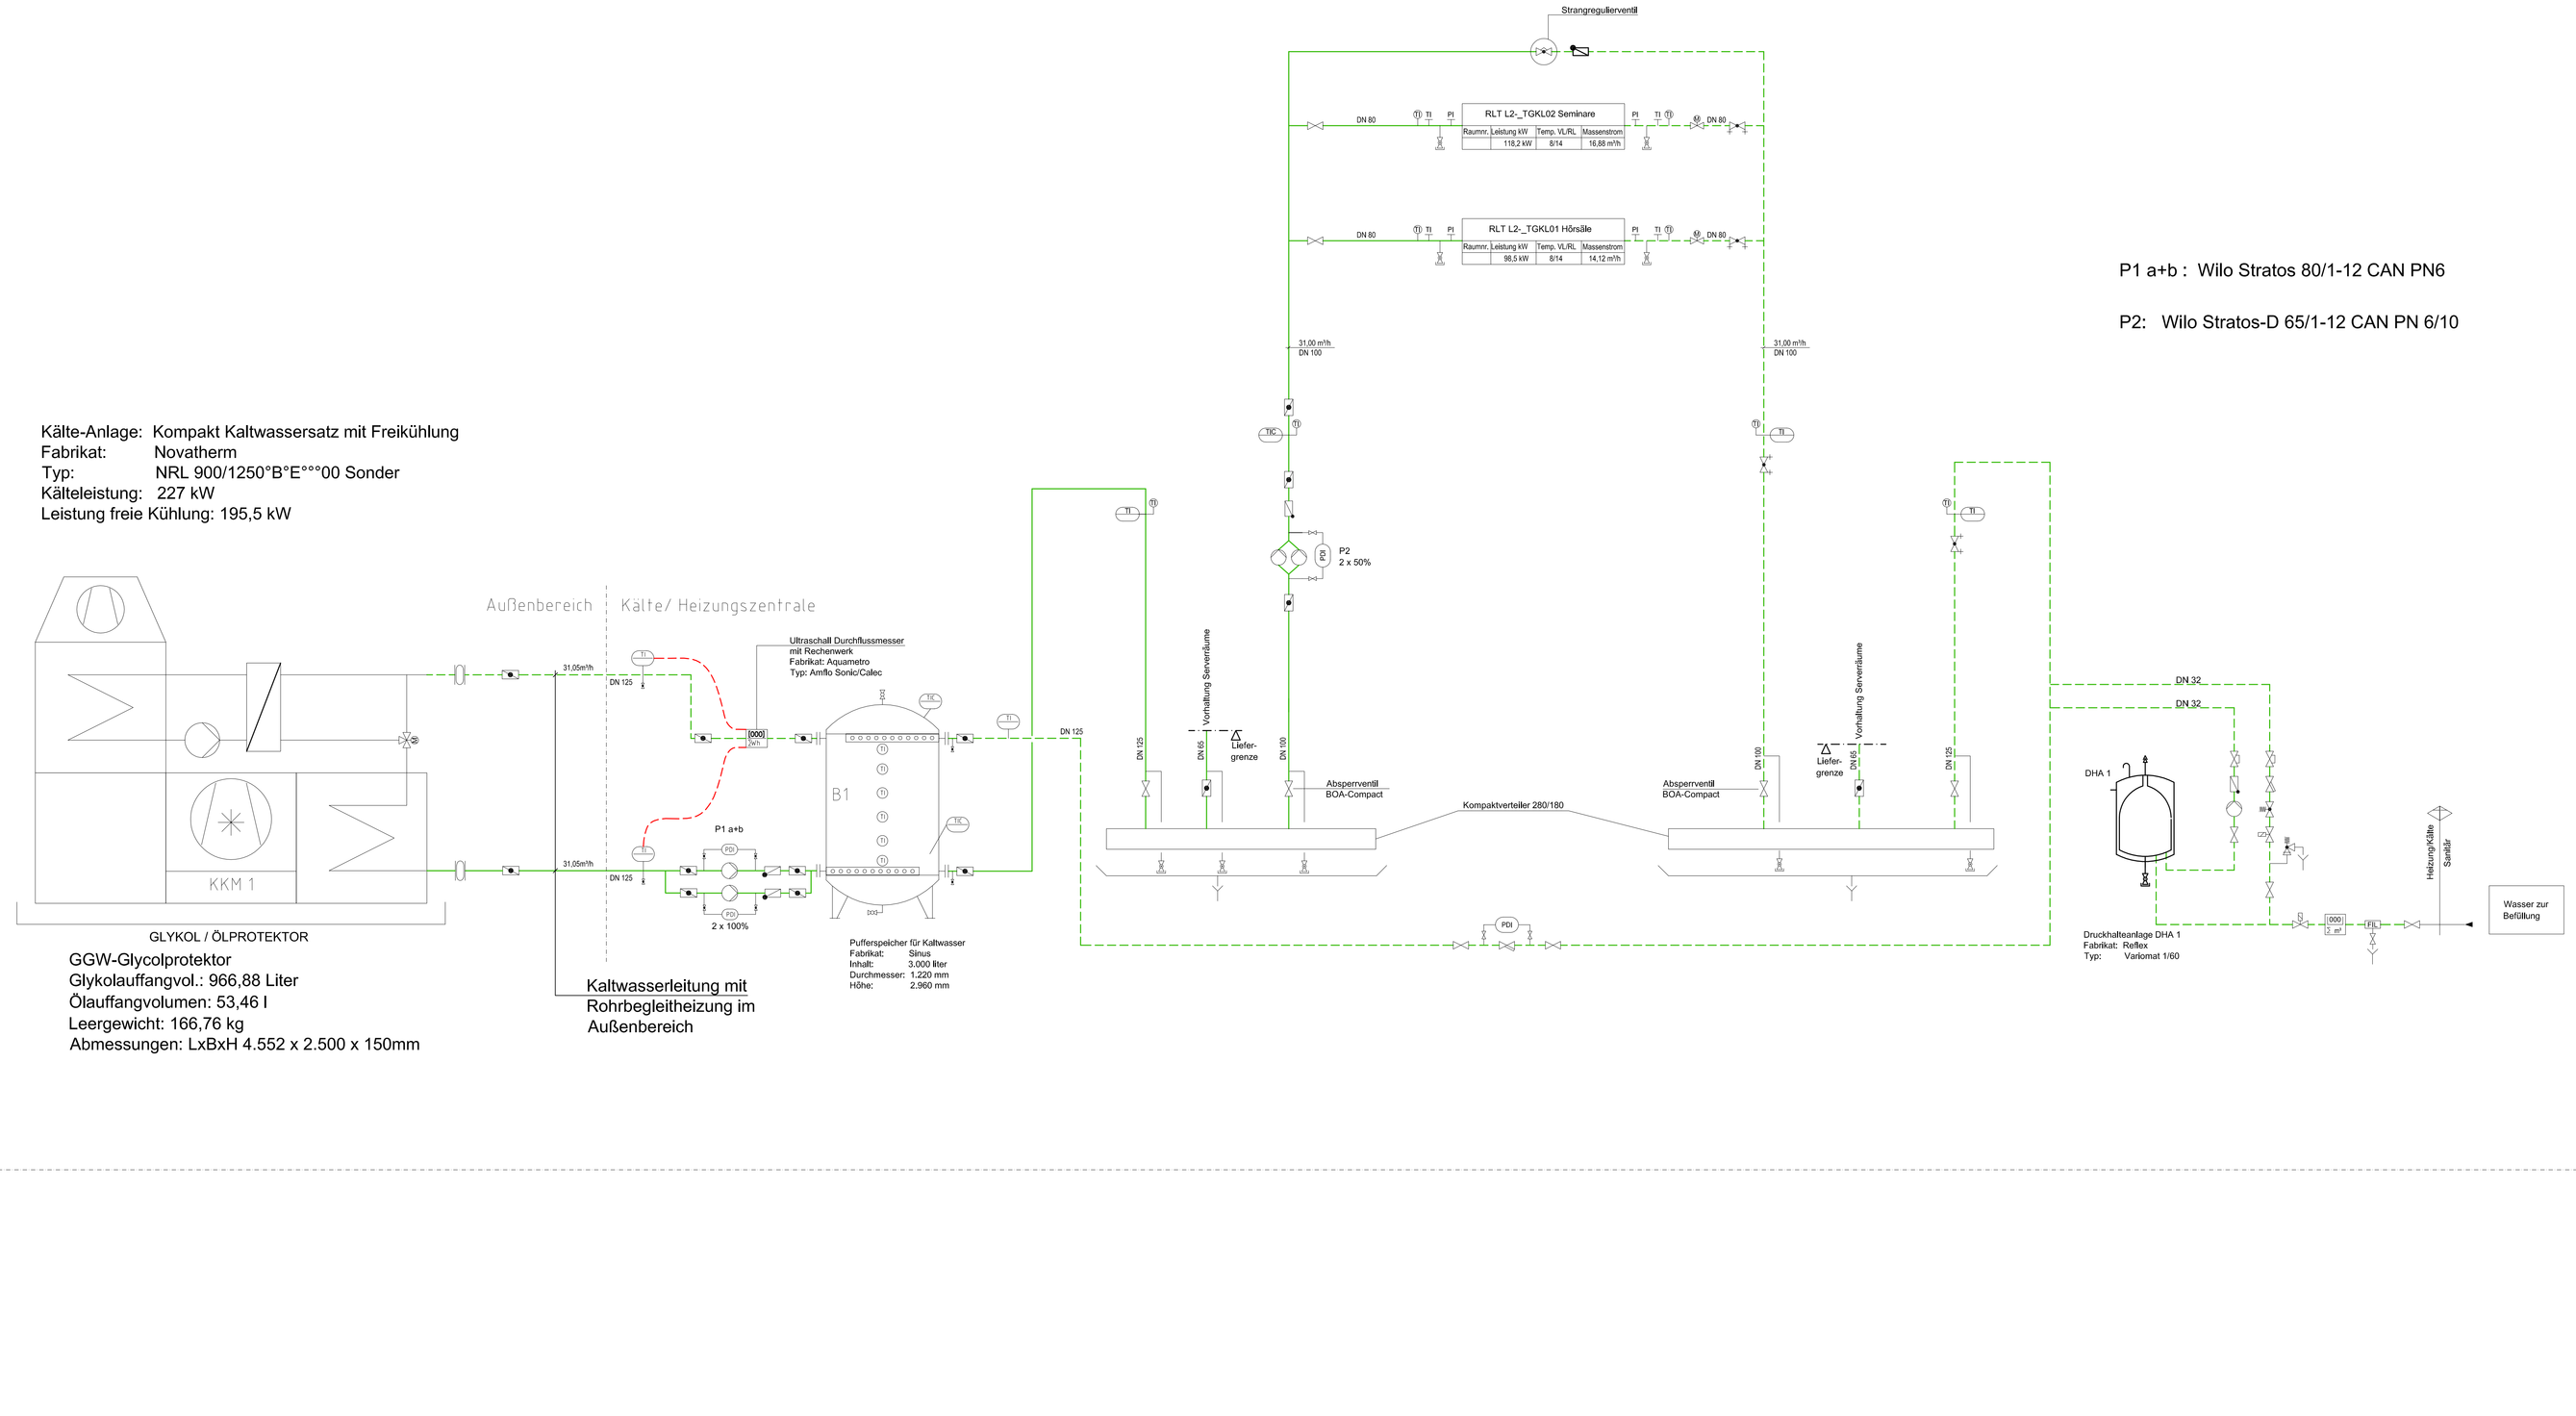

Kälte-Anlage: Kompakt Kaltwassersatz mit Freikühlung
Fabrikat: Novatherm
Typ: NRL 900/1250°B°E°°°00 Sonder
Kälteleistung: 227 kW
Leistung freie Kühlung: 195,5 kW

GGW-Glycolprotektor
Glykolauffangvol.: 966,88 Liter
Ölauffangvolumen: 53,46 l
Leergewicht: 166,76 kg
Abmessungen: LxBxH 4.552 x 2.500 x 150mm

P1 a+b : Wilo Stratos 80/1-12 CAN PN6

P2: Wilo Stratos-D 65/1-12 CAN PN 6/10

Legende

Kaltwasser Vorlauf
Kaltwasser Rücklauf
Kondensat

- Pumpe
- Absperrventil
- Absperrklappe
- Rückschlagklappe
- Regulierventil mit Meßanschlüssen
- Sicherheitseckventil
- Motor-Durchgangsventil
- Motor-Dreiwegeventil
- Motor-Absperrklappe
- Druckminderventil
- Kappenventil
- Kompensator
- Entleerung
- Ventil (federbelastet)
- Strömungswächter
- Schmutzfänger
- Wärmemengenzähler
- Wärmeübertrager
- Thermometer/Anzeige
- Thermometer für Reglung
- Manometer/Anzeige
- Differenzdruckmessung
- Sicherheitstemperaturbegrenzer
- Sicherheitsdruckbegrenzer
- Differenzdruckmesser mit Alarm (Aufschaltung auf GA)
- Min.-Druckmesser
- Differenzdruckgeber
- Rohrtrenner
- Strömungswächter
- Durchflussmesser mit Regelfunktion

±0.00 = 78,20 ü. NHN

Änderungen: Fa.Rehms

INDEX	ÄNDERUNG	GEZEICHNET	DATUM

Zeichnungsnummer IBT:
40_2958_L2_1-2_1HT_xx_gs_kl_5_310812_A_b.dwg

Index Fa. IBT

A	Planfortschreibung, Prüfvermerke SR	Nhan	21.12.2012
-	Planerstellung	Nhan	31.08.2012
INDEX	ÄNDERUNG	GEZEICHNET	DATUM

40_2958_L2_1-2_1AK_xx_gs_kl_9_x_-_p

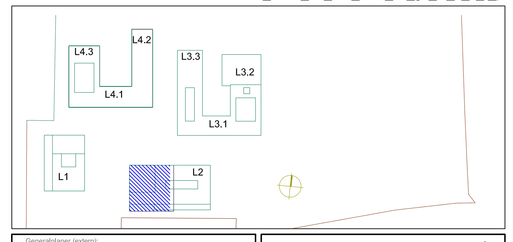

Generalplaner (extern):
RKW Rhode Kellermann Wawrowsky
Architektur + Städtebau
Büro Düsseldorf
Tochtergesellschaft 30
Telefon 0211.4307.0
Telefax 0211.4307.3
Telefax 0211.4307.111
info@rkw-architekten.de

Planverfasser (extern): Montageplanung
rehms GmbH
Heizung · Heizung · Kälte · Lüftung · MSR · Elektrotechnik
Beratung · Verkauf · Montage · Kundendienst
Salzenbach, 16 · 48529 Bonen
Telefon: 02861/9420-0 · Telefax: 02861/9420-109 · rehms@rehms.de

Bauherr(in):
Bau- und Liegenschaftsbetrieb NRW, NL Soest
Wisbyring 17, D - 59494 Soest

Nutzer / Mieter(in):
Fachhochschule Hamm-Lippstadt
Marker Allee 76 - 78, 59063 Hamm

BLB NRW
Bau- und Liegenschaftsbetrieb NRW
Soest

Wisbyring 17
D - 59494 Soest
Telefon: +49 2921 977 - 0
Telefax: +49 211 6170 - 2999
E-Mail: so.poststelle@blb.nrw.de
Internet: www.blb.nrw.de

Projekt:
10-12-2958-09-001
SAP-Projekt-Nummer
Neubau der Fachhochschule Hamm-Lippstadt
Campus Lippstadt
Projektbezeichnung

Wirtschaftseinheit / Liegenschaft:
WE 2958
Wirtschaftseinheitsnummer
FHS Hamm-Lippstadt
Campus Lippstadt
Wirtschaftseinheiten- / Liegenschaftsbezeichnung

Objekt/Bauwerk/Gebäude
GE 001 - GE 004
Objekt-/Bauwerk-/Gebäudenummer
Hörsaal, Bibliothek
Objekt-/Bauwerk-/Gebäudebezeichnung

Planbezeichnung/Darstellung
KÄLTETECHNIK, Schema
- LP9, Revisionszeichnung, Blatt 1/1

Bauteil / Trakt: L2
Geschoss / Anlage: %
Planinhalt: Kälte

Modellpfad:
M:\DB0002089 - Fachhochschule Hamm Lippstadt\Zeichnung\05_Revisionsstand\03_Kälte\03_Schemen\L2

Modelldatei-Name:
40_2958_L2_1-2_1AK_xx_gs_kl_9_x_-_p

Layout-Name:
40_2958_L2_1-2_1AK_xx_gs_kl_9_x_-_p

Plottitelbefehl:
HSHL-Architektur-grau.ctb

Gezeichnet: L.Spiller

Einheitsverfasser (gem. §70 BauO NRW):

Planart: 9 Revision
Fachbereich: Kälte
Blatt-Nr.: %
Maßstab: %
Blattgröße: A0
Datum: 13.02.2014
Index: -