

Mitteldeutsche Netzgesellschaft Strom mbH · PF 13 52 · 09072 Chemnitz

DB InfraGO AG
Frau Lubojanski
Brandenburger Straße 1
04103 Leipzig

VS-O-W-G

Standort Markkleeberg

Ihr Zeichen:
Ihre Nachricht: vom 05.03.2025
Unser Zeichen: VS-O-W-G / V 112841
Unsere Nachricht: vom

Name: Heike Schmidt
Telefon: +49 341 120-7287
E-Mail: TOEB-West-Sachsen@mitnetz-strom.de

Markkleeberg, 11.03.2025

Strecke 6369 Stützwand km 12,3 Leipzig Schönefeld (parallel zur Torgauer Straße)

Sehr geehrte Frau Lubojanski,

die envia Mitteldeutsche Energie AG (nachfolgend enviaM genannt) - als Netzeigentümerin und Nutzungsberechtigte - hat die Mitteldeutsche Netzgesellschaft Strom mbH (nachfolgend MITNETZ STROM) per Pachtvertrag bevollmächtigt, alle Rechte und Pflichten der dinglichen Sicherung wahrzunehmen sowie alle Planverfahren Dritter entgegenzunehmen und die erforderlichen Stellungnahmen abzugeben.

und

die Netz Leipzig GmbH - als Netzeigentümerin und Nutzungsberechtigte - hat die Mitteldeutsche Netzgesellschaft Strom mbH (nachfolgend MITNETZ STROM) per Pachtvertrag bevollmächtigt, alle Rechte und Pflichten der dinglichen Sicherung wahrzunehmen sowie alle Planverfahren Dritter entgegenzunehmen und die erforderlichen Stellungnahmen abzugeben

Wunschgemäß erhalten Sie als Anlage einen Auszug zum Leitungsbestand Ihres angegebenen Bereiches. Dieser Auszug gilt nicht als Schachtschein.

Im angegebenen Bereich befinden sich keine Anlagen der Mittel- und Niederspannung der enviaM.

Das bauausführende Unternehmen hat vor Beginn der Bauarbeiten den aktuellen Anlagenbestand für Strom-, TEL- und envia THERM Anlagen auf der ...

Strecke 6369 Stützwand km 12,3 Leipzig Schönefeld (parallel zur Torgauer Straße)



Mitteldeutsche Netzgesellschaft Strom mbH

Postanschrift PF 13 52 · 09072 Chemnitz · **Geschäftsanschrift** Industriestraße 10 · 06184 Kabelsketal
T +49 345 216-0 · F +49 345 216-2311 · info@mitnetz-strom.de · www.mitnetz-strom.de · **Vorsitzender des Aufsichtsrates**
Dr. Stephan Lowis · **Geschäftsführung** Dirk Sattur · Christine Janssen · Lutz Eckenroth · **Sitz der Gesellschaft** Halle (Saale)
Registergericht Amtsgericht Stendal · HRB 215080 · **Bankverbindung** Deutsche Bank AG Chemnitz · BIC DEUTDE33XXX
IBAN DE29 8707 0000 0120 1664 00 · **USt-ID-Nr.** DE814181768

Ein Unternehmen der



Seite 2/4

Internet-Auskunft unter dem Link:

<https://www.mitnetz-strom.de/online-services/plan-schachtscheinauskunft>

und / oder unter der E-Mail-Adresse:

Planauskunft-Westsachsen@mitnetz-strom.de einzuholen.

- **Stellungnahme Hochspannungsanlagen**

Im ausgewiesenen Planbereich verlaufen folgende 110-kV-Anlagen:

- 110-kV-Kabeltrasse Taucha – Leipzig O 1
- 110-kV-Kabeltrasse Taucha – Leipzig O 2

Bei Ihren weiterführenden Planungen bitten wir Sie, die nachfolgenden Forderungen zu beachten:

- Alle Arbeiten in diesem Bereich sind der MITNETZ STROM rechtzeitig vor Baubeginn anzuzeigen (spätestens 4 Wochen vor geplantem Arbeitsbeginn)
- Vor Aufnahme der Bautätigkeiten ist die Kabeltrasse zu Orten und permanent zu markieren (z.B. durch Pflöcke) diese Markierungen sind während der Bauphase aufrecht zu erhalten
- Das Orten der Kabeltrassen sowie die Stellung einer Aufsichtsperson erfolgt gemäß Absprache über unseren Mitarbeiter der MITNETZ STROM.
- Erst nach Erhalt einer Grundeinweisung durch die MITNETZ STROM, darf mit den entsprechenden Arbeiten begonnen werden
- Grundeinweisungen müssen spätestens 4 Wochen vor geplantem Baubeginn beantragt werden und sind jeweils max. 14 Tage gültig
- Jede Firma, die im Bereich des Schutzstreifens und dessen Nähe tätig wird, muss Grundeingewiesen werden
- Eingewiesen wird der Auftragnehmer, der Ansprechpartner auf der GE oder sein Vertreter haben permanent vor Ort zu sein, Nachauftragnehmer sind durch den AN zu belehren und zu beaufsichtigen

...

Strecke 6369 Stützwand km 12,3 Leipzig Schönefeld (parallel zur Torgauer Straße)

Ein Unternehmen der

- Maßnahmen zum Schutz und zur Sicherheit unserer Kabel sind vor Baubeginn vor Ort mit unserem Mitarbeiter der MITNETZ STROM abzustimmen (z. B. druckfeste Abdeckungen, zusätzliche Schutzrohre etc.).
- Schutzstreifen der Kabeltrasse beträgt 2,5m pro Seite der äußersten Kabelachsen (Gesamtbreite ca. 5m bei Verlegung Schutzrohr)
- Im Bereich des Schutzstreifens dürfen keine Bohrungen/ Tiefenbohrungen durchgeführt werden
- Das Einschlagen von Erdnägeln, Schalungen oder anderen Bau- und Hilfsmitteln ohne eine erkennbare (sichtbare) 110kV-Kabellage ist verboten
- Das Freilegen unserer 110kV-Kabel ist nicht zulässig
- Im Bereich von 3,0 m rechts, links und oberhalb der Kabeltrasse ist nur Handschachtung unter Aufsicht der MITNETZ STROM gestattet.
- Im Leitungsschutzstreifen der Kabeltrasse dürfen Bau-, Betriebs- und Instandhaltungsarbeiten der MITNETZ STROM (einschließlich der Arbeitsfahrzeuge) nicht behindert werden.
- Die Einordnung der neuen Trasse hat grundsätzlich außerhalb des Schutzstreifens der 110kV-Kabeltrasse zu erfolgen. Ist dies nicht möglich sind zusätzliche Sicherungsmaßnahmen der Kabeltrasse notwendig. Diese Sicherungsmaßnahmen werden durch das Personal der MITNETZ STROM festgelegt, deren Durchführung beaufsichtigt und abgenommen. Wir behalten uns das Recht vor, eigene Aufwendungen, die durch diese Sicherungsmaßnahmen entstanden sind, an den Antragsteller weiterzuberechnen.
- Leitungen (Unabhängig vom Medium) die Parallel zu einer 110kV. Kabeltrasse verlegt werden sollen, dürfen sich ohne explizite Zustimmung der MITNETZ STROM nicht näher als 5m an das 110kV-Kabelsystem annähern
- Bei Kreuzungen von 110kV-Kabeltrassen ist generell ein Höhenabstand von min. 1m einzuhalten
- Kreuzungen von 110kV-Kabeltrassen sind generell rechtwinklig auszuführen
- Das Anpflanzen von Bäumen und Sträuchern ist ohne Genehmigung der MITNETZ STROM nicht zulässig.
- Einer Verlegung von Gasleitungs-/Kabeltrassen im Schutzstreifen unserer 110kV-Freileitungen kann seitens der MITNETZ STROM nur zugestimmt werden, wenn vom Betreiber des Kabels folgender Sachverhalt akzeptiert, wird: ...

Seite 4/4

MS-Kabel und Gasleitungen, die 110kV-Leitungen kreuzen bzw. über längere Strecken parallel verlegt sind, können bei auftretenden unsymmetrischen Fehlern im 110kV-Netz durch Potential- bzw. Spannungsverlagerungen und entsprechende Ausgleichsvorgänge beeinflusst/ beansprucht werden.
Die Kosten für die Beseitigung eventuell dadurch eingetretener Schäden an der Gasleitung einschließlich Folgeschäden werden nicht durch MITNETZ STROM übernommen.

Bei weiteren Fragen stehen Ihnen als Ansprechpartner unser Mitarbeiter Herr Vogt, E-Mail fabian.vogt@mitnetz-strom.de und Herr Kummer, E-Mail richardmagnus.kummer@mitnetz-strom.de gern zur Verfügung.

- Stellungnahme Fernmeldeanlagen und envia THERM Anlagen

Im angegebenen Bereich befinden sich keine Fernmeldeanlagen der envia TEL GmbH und keine Anlagen der envia THERM GmbH in Bestand.

- Hinweis auf Strom/Gas-Versorgungsanlagen der Netz Leipzig GmbH

Beachten Sie bitte, dass sich in Ihrem Bereich Anlagen der Netz Leipzig GmbH befinden.
Der Leitungsbestand ist gesondert bei:

Netz Leipzig GmbH
Arno-Nitzsche-Str. 35
04277 Leipzig

oder direkt über das Portal: [LineRegister - Anmeldung \(leitungsauskunft-leipzig.de\)](https://www.leitungsauskunft-leipzig.de) einzuholen.

Die Stellungnahme besitzt ab dem Tag der Ausstellung eine Gültigkeit von zwei Jahren.

Bitte beachten Sie unsere neue E-Mail-Adresse: TOEB-West-Sachsen@Mitnetz-Strom.de

Mit freundlichen Grüßen

Mitteldeutsche Netzgesellschaft Strom mbH

Dieses Schreiben wurde maschinell erstellt und ist ohne Unterschrift gültig.

Anlage
1 Übersichtsplan A4
1 Bestandsplan A1

Strecke 6369 Stützwand km 12,3 Leipzig Schönefeld (parallel zur Torgauer Straße)

Ein Unternehmen der



Vorhaben:

Hinweise:

Maßstab: 1: 5000
Druckdatum: 07.03.2025
Blattnummer: 1

Bearbeiter: Frau Schmidt **Unternehmen:**
Telefon: 0341 / 120 7287


Gemeinde(n): Leipzig

Gemarkung(en):

Ortsteil(e): Schönefeld

Straße(n): Strecke 6369

Vorgang Nr.: km 11.838 - km 12.649 **BVV (intern):**

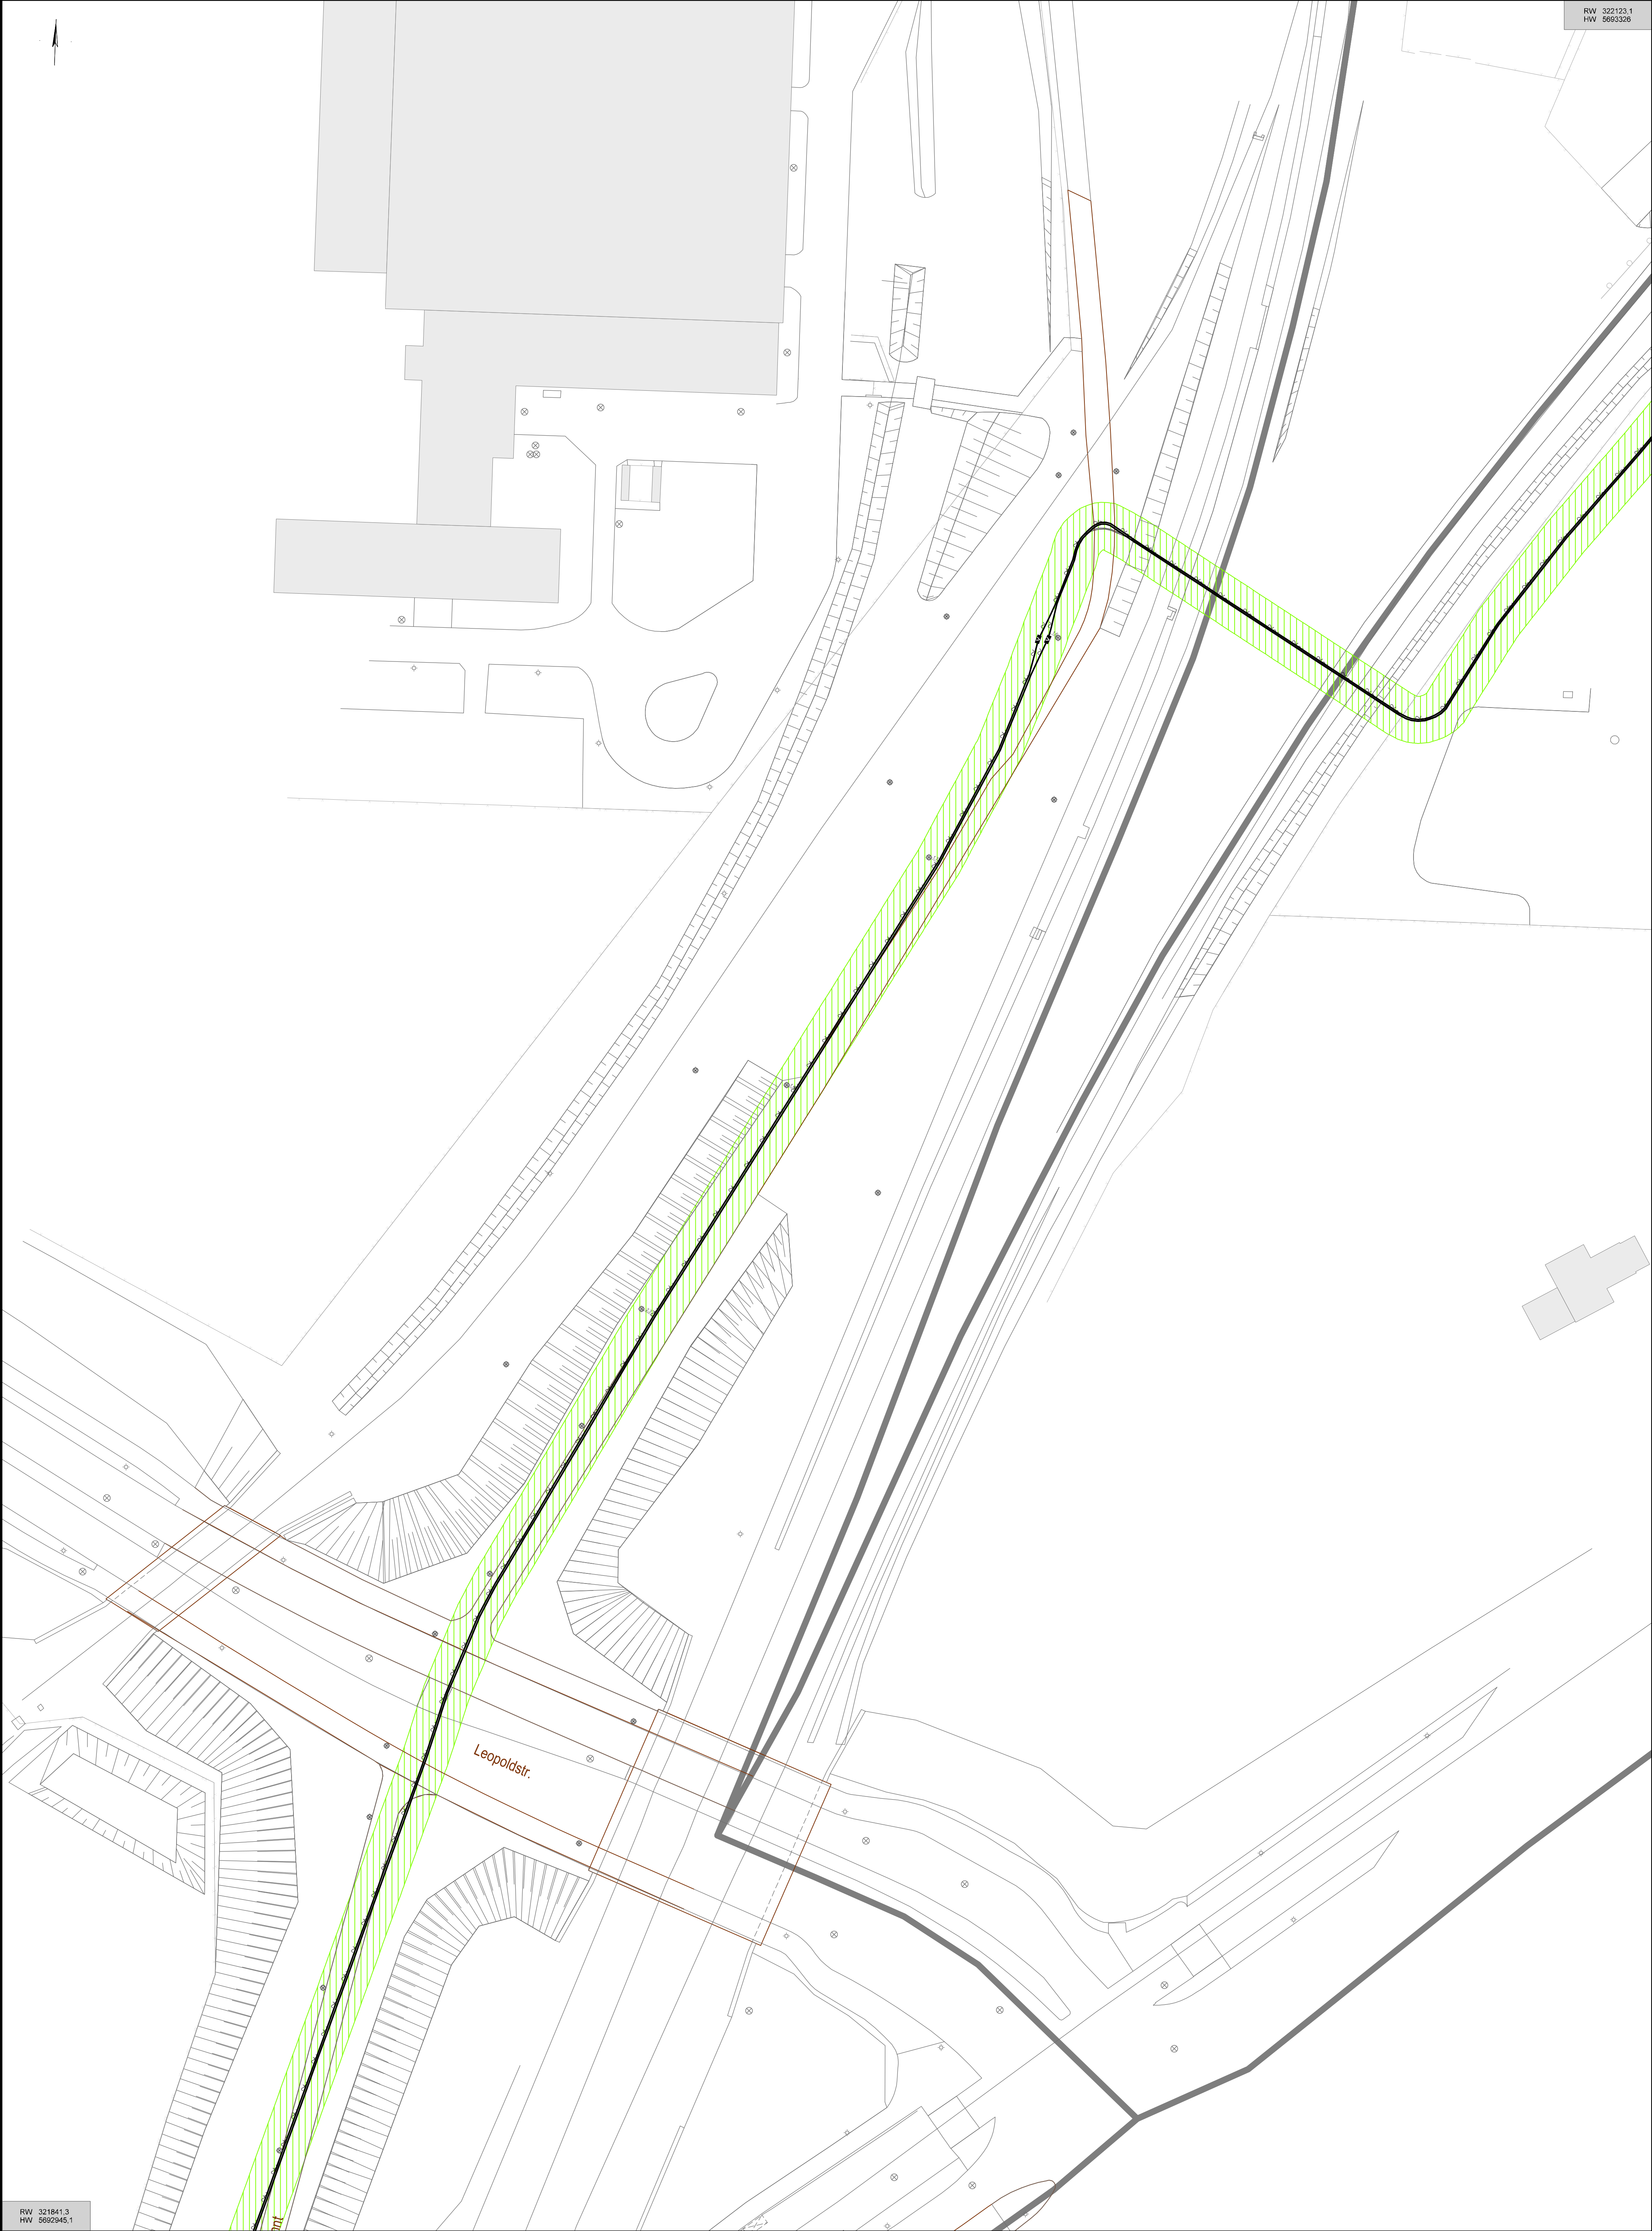

RW 321841.3
RW 5692945.1

RW 322123.1
RW 5693329

Vorhaben:			
Hinweise:			
Maßstab:	1:500	Gemeinde(n):	Leipzig
Druckdatum:	07.03.2025	Gemarkung(en):	
Blattnummer:	1	Ortsteil(e):	Schönefeld
Bearbeiter:	Frau Schmidt	Unternehmen:	
Telefon:	0341 / 120 7287	Straße(n):	Strecke 6369
		Vorgang Nr.:	km 11.838 - km 12.645
		Nr. PVV (intern):	




Mitteldeutsche Netzgesellschaft mbH

Magdeburger Str. 36
06112 Halle/Saale
www.mitnetz-strom.de


Auskunft nur über Anlagen in Verfügung der **enviaM-Gruppe**. An Kreuzungs- und Näherungsstellen ist entsprechende Rücksicht zu nehmen.
Die Kabelschutzanweisung der **MITNETZ STROM** ist einzuhalten. Keine graphische Maßentnahme möglich. Alle Maße sind in Meter angegeben.

Zeichenerklärung:


Verdrängte Darstellung

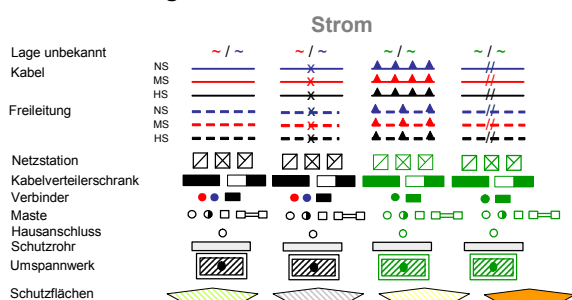

Topographie

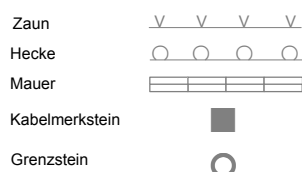

Fernwärme

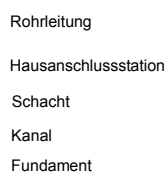

Beleuchtung

