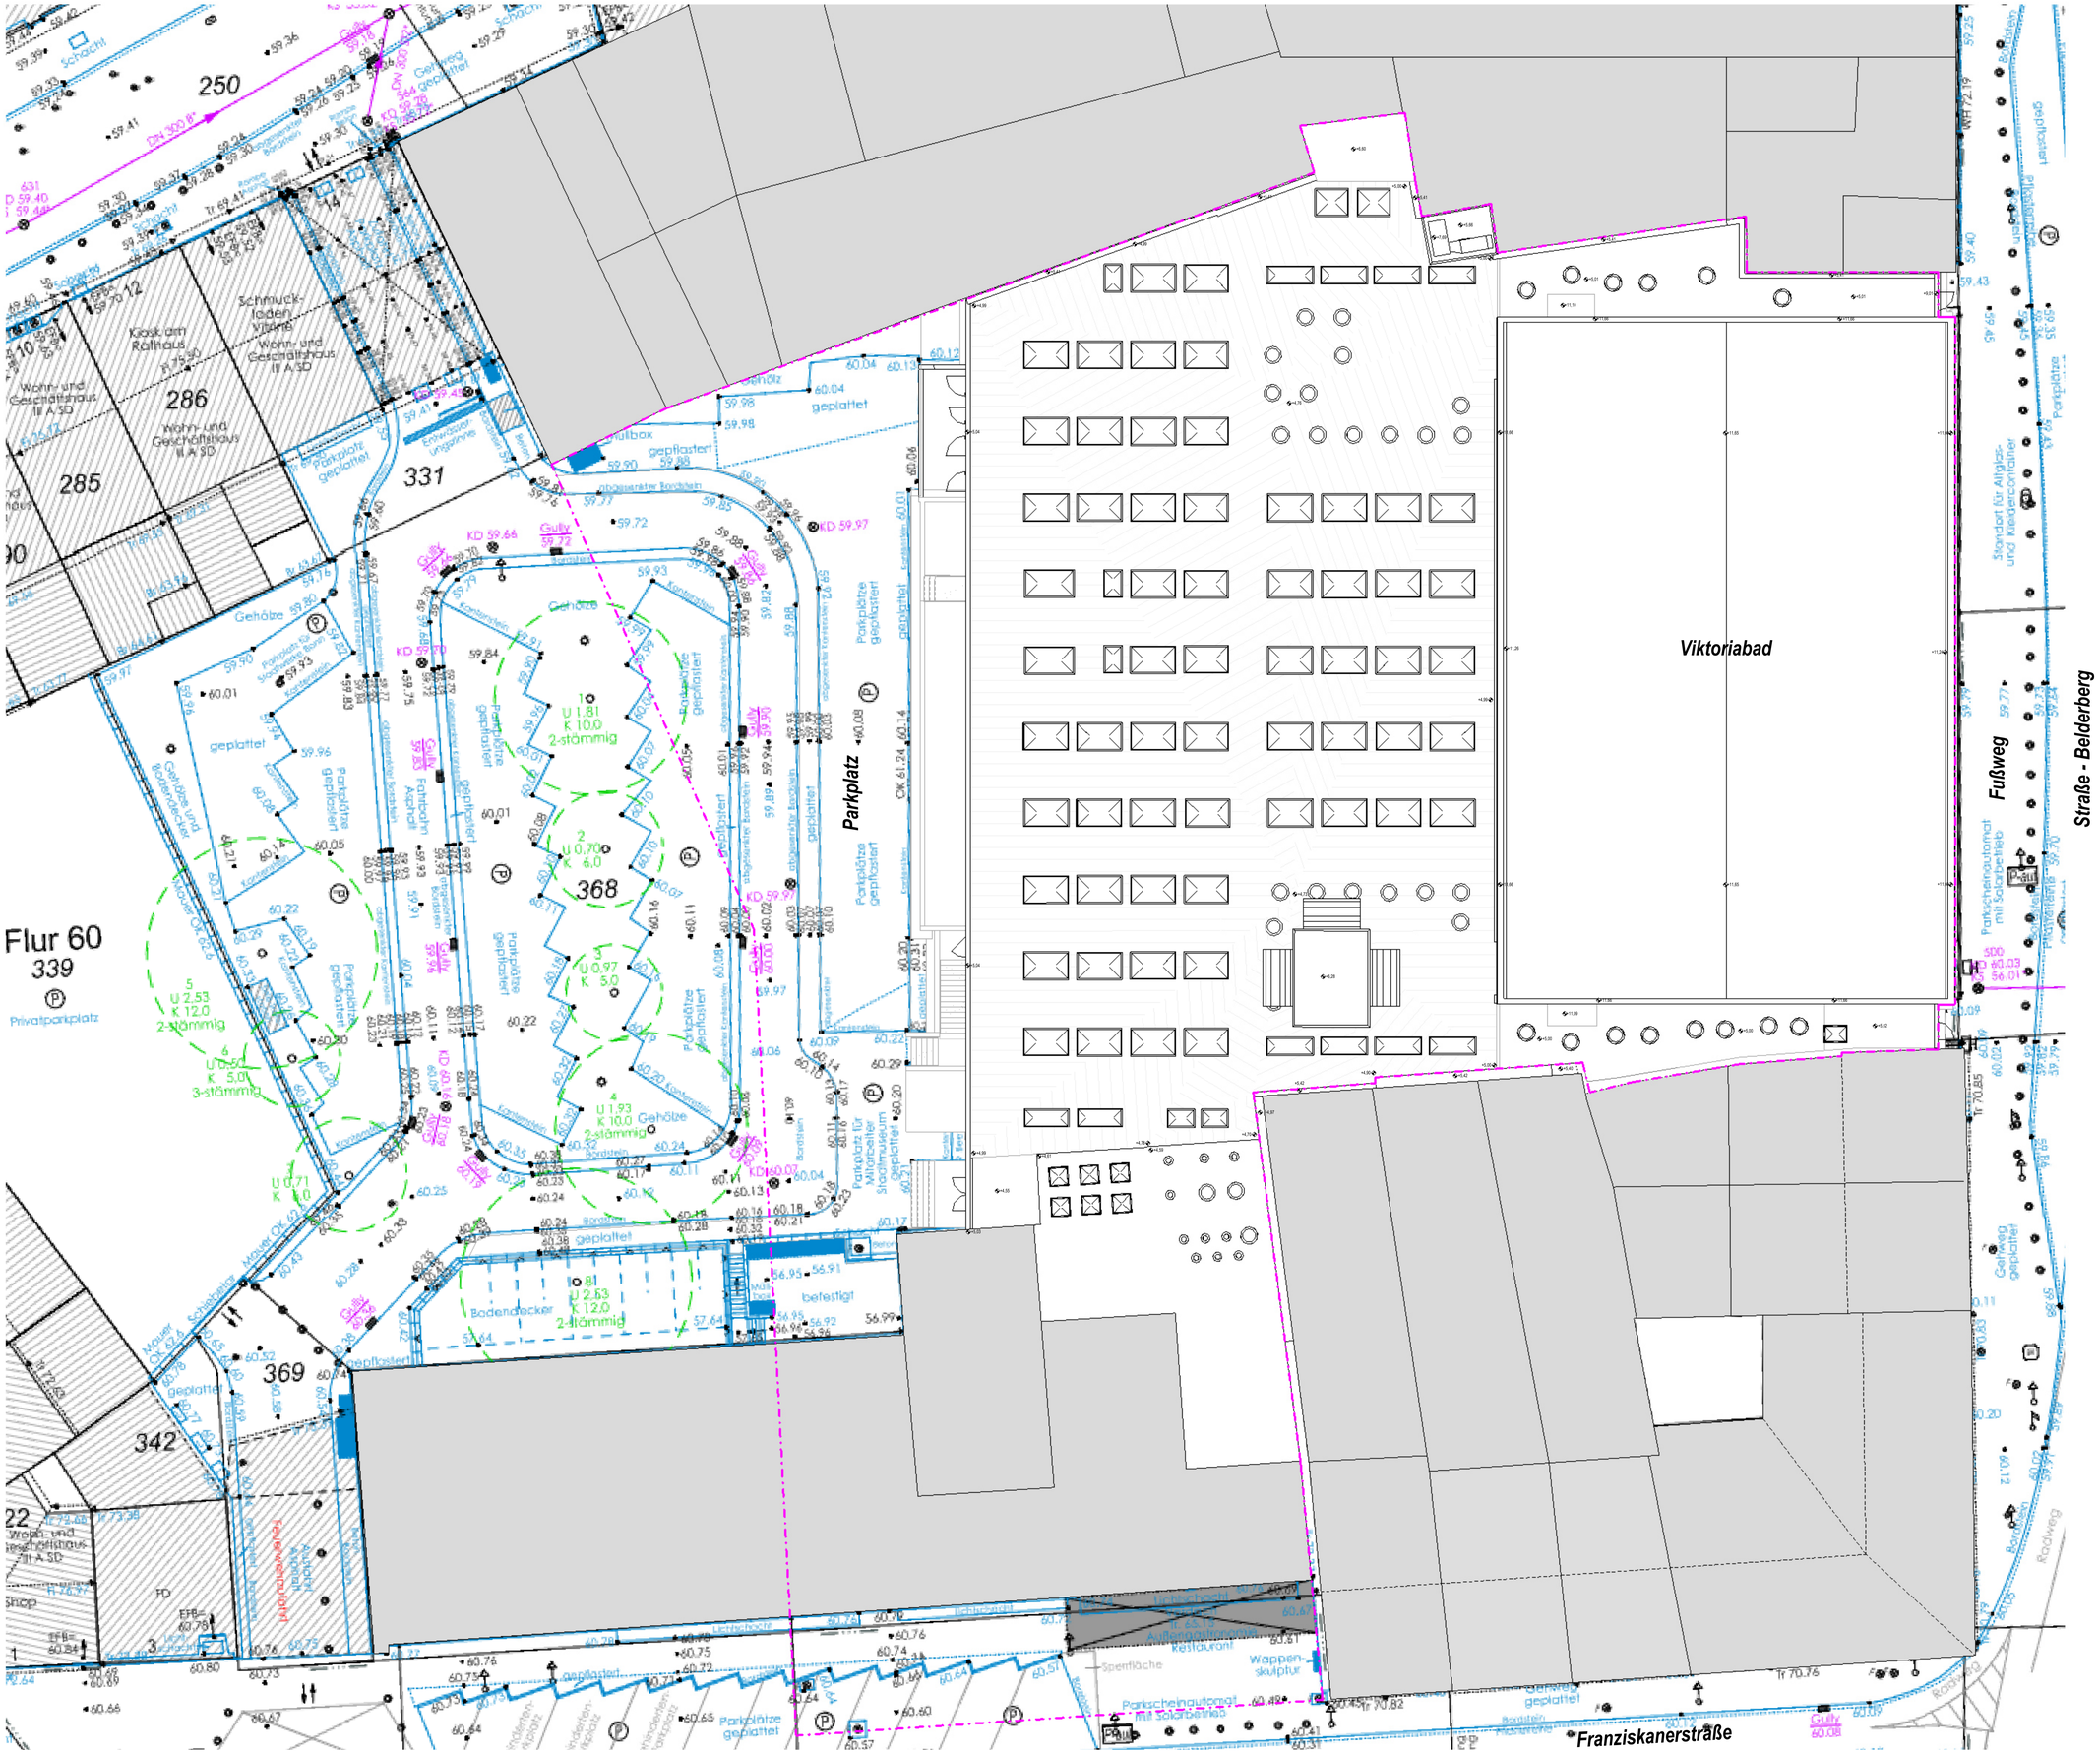

Schwimmhalle Dachaufsicht

Ebene E0 = Erdgeschoss
Ebene E-1 = 1.Untergeschoss
Ebene E-2 = 2.Untergeschoss

Datum:	Bearbeiter(in):	geprüft:	Vermerk:	Index:
25.06.2025	Wuttke Ing.		Index Änderung	02

Übersichtsplan

Planverfasser (extern):
Wuttke Ingenieure GmbH
Markt 5
09111 Chemnitz
Telefon:+49 371 4007970
Telefax:+49 371 400 7971
E-Mail:kontakt@wuttke-ingenieure.de
Internet:www.wuttke-ingenieure.de

Bauherr(in):
Bau-und Liegenschaftsbetrieb NRW Köln
Dornstraße 55-73, 50668 Köln

Nutzer / Mieter(in):
Universität Bonn
Am Hof 1, 53113 Bonn

BLB NRW
Bau- und Liegenschaftsbetrieb NRW
Köln
Dornstraße 55-73
50668 Köln
Telefon: +49 221 35660-0
Telefax: +49 22135660-999
E-Mail:k.poststelle@blb.nrw.de
Internet: www.blb.nrw.de

BESTANDSZEICHNUNG

Wirtschaftseinheit / Liegenschaft: WE3692
Wirtschaftseinheiten- / Liegenschaftsbezeichnung: K-UNI-BN Kernsanierung_VIKA - Viktoriakarree ehem. Viktoriabad, Belderberg 26, 53113 Bonn

Objekt / Bauwerk / Gebäude: GE0001
Objekt-/Bauwerks-/Gebäudebezeichnung: K-UNI-BN Kernsanierung_VIKA - Viktoriakarree ehem. Viktoriabad, Belderberg 26, 53113 Bonn

Planbezeichnung/Darstellung: Schwimmhalle Dachaufsicht	Bauteil / Trakt: Schwimmhalle
	Geschoss / Anlage:
Planschlüssel: 3692_PVM_0_AU_VIKA_DA_BND_02_ _Dachaufsicht	Planinhalt: Dachaufsicht

Modell-Name: 3692_PM_0_BN_ID_ _BND_Re-v0000_ _	Plottabelle:	Planart:	Baubestand
Planname: Dachaufsicht	Gezeichnet: Wuttke Ingenieure GmbH	Fachbereich:	(A) Hochbau
xref	Bild	Bestand am: 11/07/24	Blatt-Nr.: BP-04 / Maßstab: 1:100
			Blattgröße: 1329 x 940
			Plottdatum: 25.06.2025 11:23:14 / Index: 02