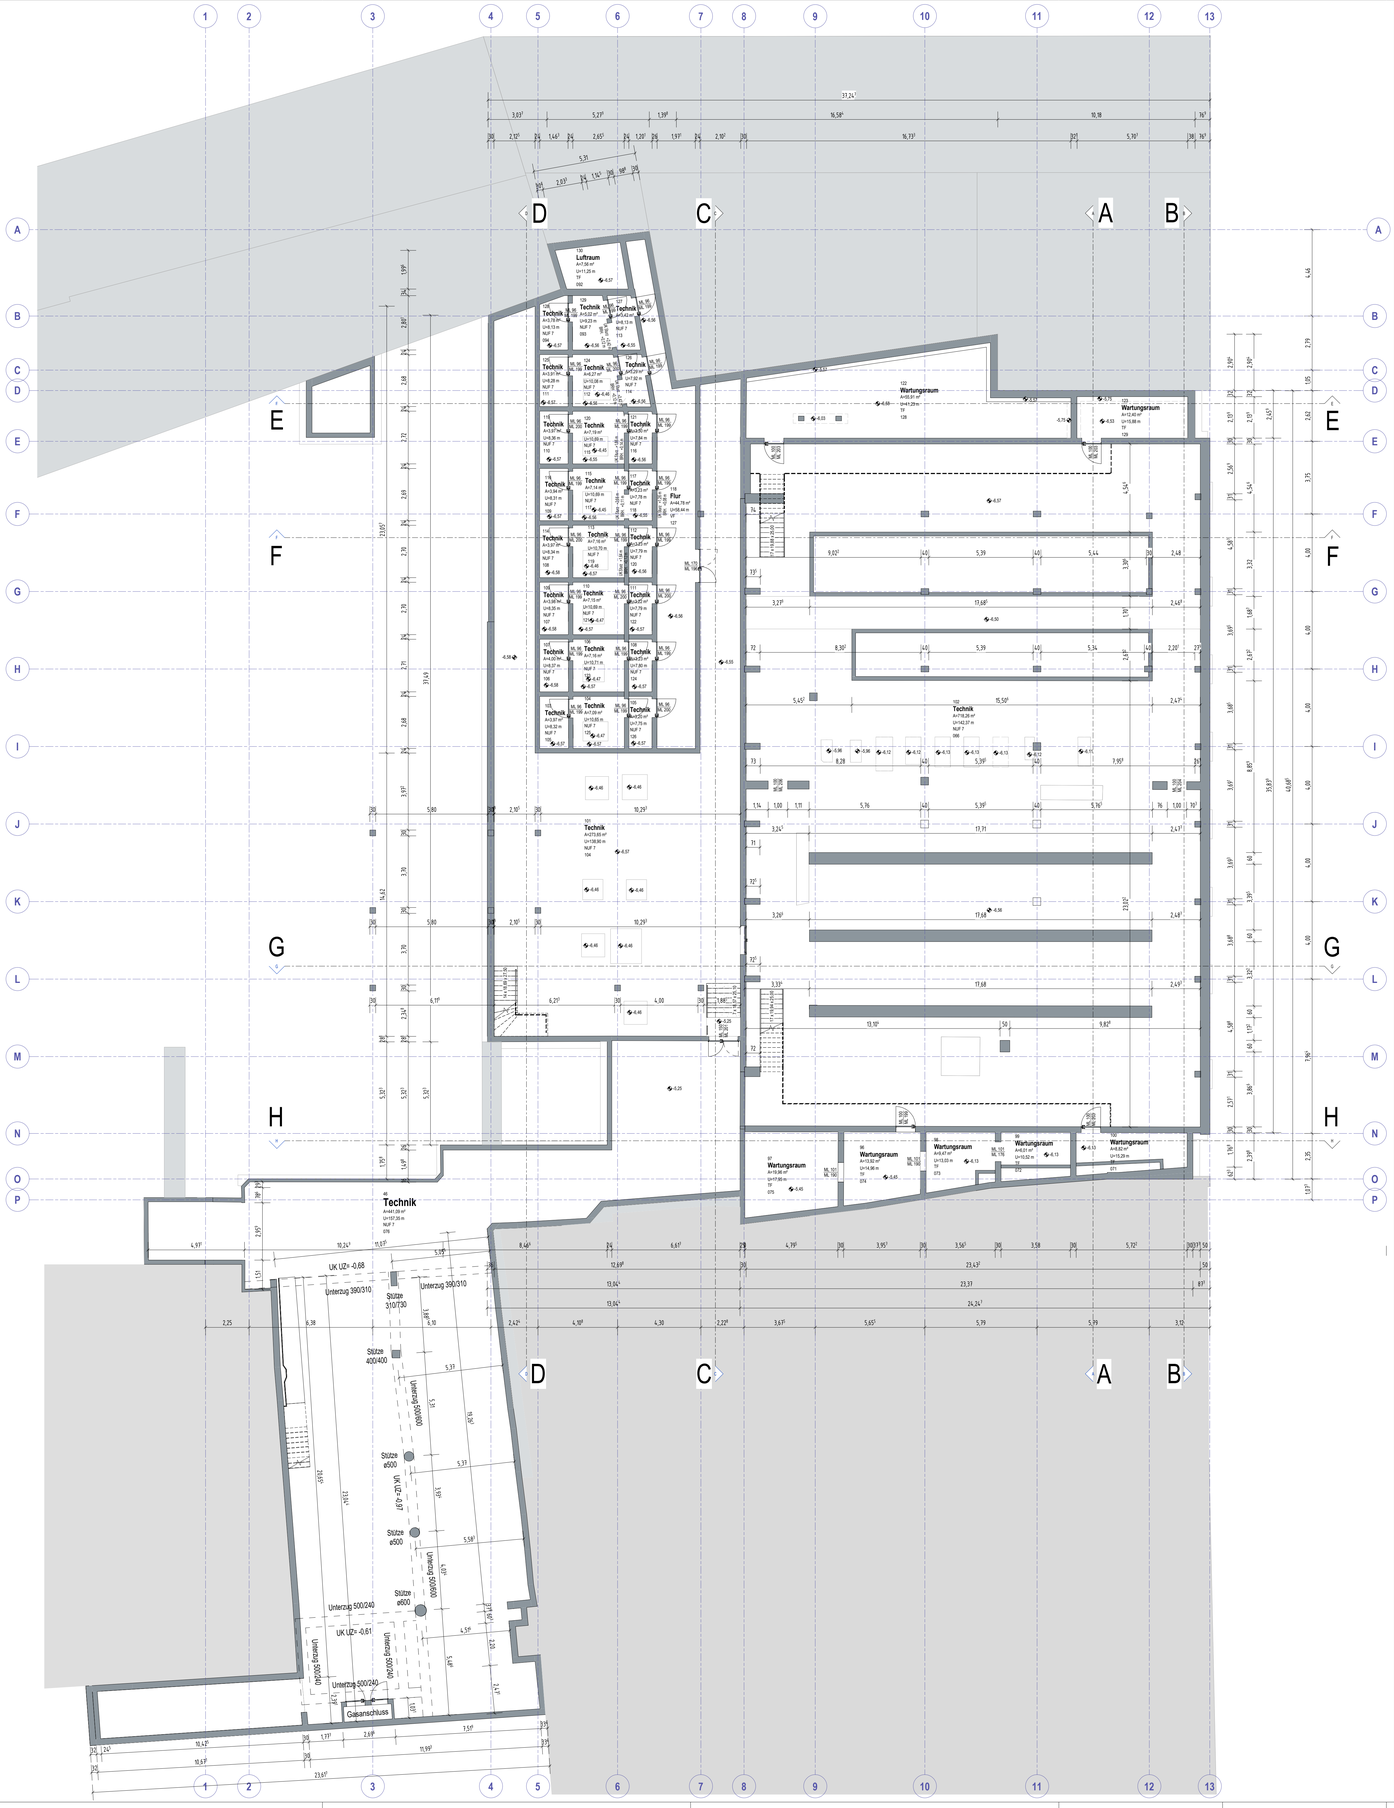

Grundriss Schwimmhalle
2. Untergeschoss

Ebene E0 = Erdgeschoss
Ebene E-1 = 1.Untergeschoss
Ebene E-2 = 2.Untergeschoss

Datum:	Bearbeiter(in):	geprüft:	Vermerk:	Index:
25.06.2025		Wuttke Ing.	Index Änderung	02

Übersichtsplan

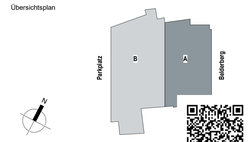

Planverfasser (extern):
Wuttke Ingenieure GmbH
Markt 5
09111 Chemnitz
Telefon:+49 371 4007970
Telefax:+49 371 400 7971
E-Mail:kontakt@wuttke-ingenieure.de
Internet:www.wuttke-ingenieure.de

Bauherr(in):
Bau-und Liegenschaftsbetrieb NRW Köln
Domstraße 55-73, 50668 Köln

Nutzer / Mieter(in):
Universität Bonn
Am Hof 1, 53113 Bonn

BLB NRW
Bau- und Liegenschaftsbetrieb NRW
Köln
Domstraße 55-73
50668 Köln
Telefon: +49 221 35660-0
Telefax: +49 221356660-999
E-Mail:k poststelle@blb.nrw.de
Internet: www.blb.nrw.de

BESTANDSZEICHNUNG

Wirtschaftseinheit / Liegenschaft: WE3692
K-UNI-BN Kernsanierung_VIKA - Viktoriakarree ehem. Viktoriabad, Belderberg 26, 53113 Bonn
Wirtschaftseinheitsbezeichnung

Objekt / Bauwerk / Gebäude: GE0001
K-UNI-BN Kernsanierung_VIKA - Viktoriakarree ehem. Viktoriabad, Belderberg 26, 53113 Bonn
Objekt-/Bauwerks-/Gebäudebezeichnung

Planbezeichnung/Planeintrag: Schwimmhalle 2. Untergeschoss
Bauteil / Trakt: Schwimmhalle
Geschoss / Anlage: E-2
Plansymbol: 3692_FVM_0_GR_VIKA_02_BND_02__Grundriss 2. Untergeschoss
Planinhalt: Grundriss

Modell-Name: 3692_FVM_0_XX_ _BND_Bw4300_ _
Plotbibliothek:
Planart: Baubestand
Planname: Grundriss 2. Untergeschoss
Gezeichnet: Wuttke Ingenieure GmbH
Fachbereich: (A) Hochbau
xref
ibrd
Bestand am: 11/06/24
Blatt-Nr.: BP-03
Maßstab: 1:100
Blattgröße: 1329 x 940
Plotdatum: 25.06.2025 11:23:10
Index: 02