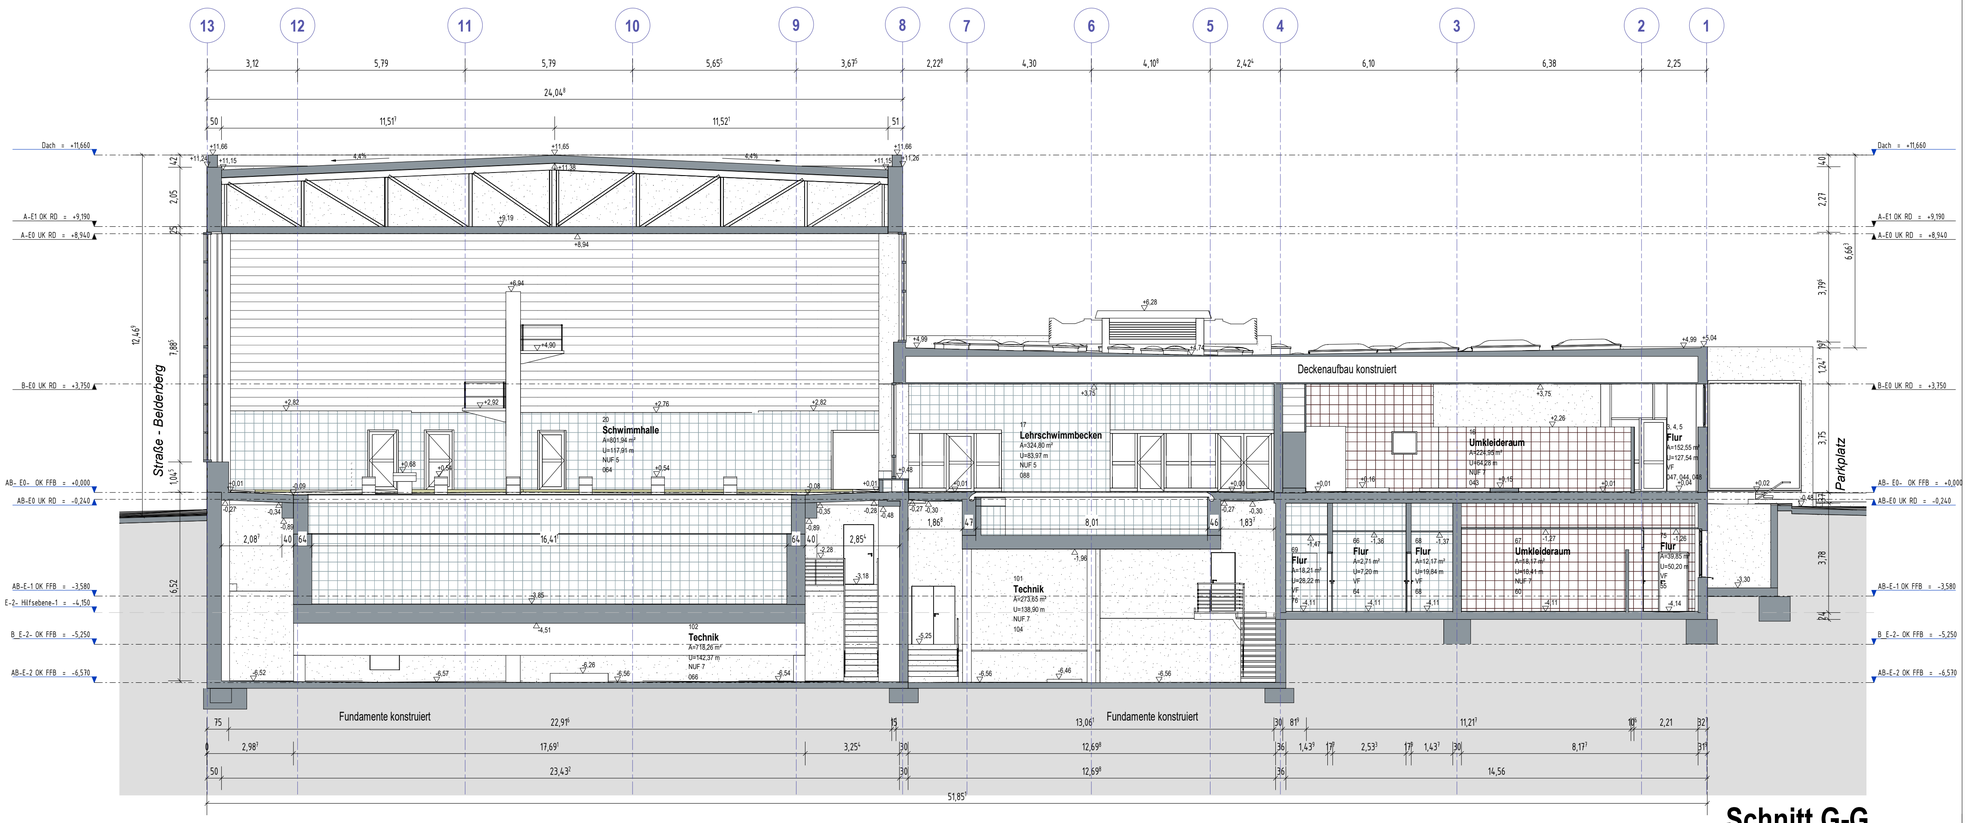

Schnitt G-G

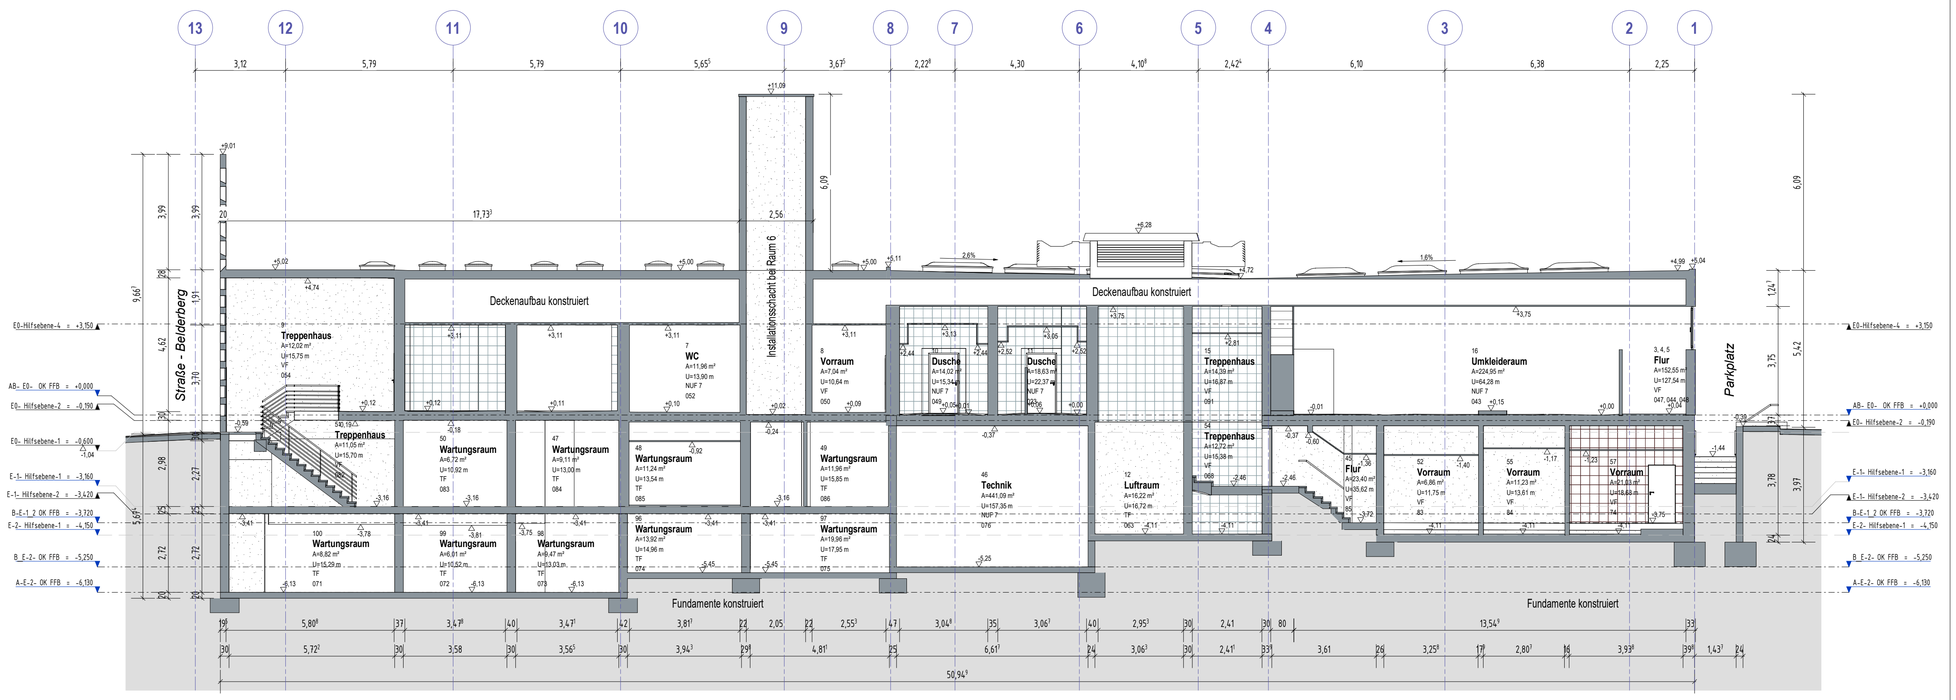

Schnitt H-H

Schwimmhalle
Schnitt G-G - H-H

Ebene E0 = Erdgeschoss
Ebene E-1 = 1.Untergeschoss
Ebene E-2 = 2.Untergeschoss

Hinweis: Die Stärken der Deckenschichten basieren auf Annahmen.

25.06.2025		Wuttke Ing.	Index Änderung	02
Datum:	Bearbeiter(in):	geprüft:	Vermerk:	Index:

Übersichtsplan

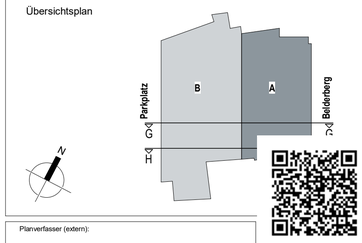

Planverfasser (extern):

Wuttke Ingenieure GmbH
Markt 5
09111 Chemnitz
Telefon:+49 371 4007970
Telefax:+49 371 400 7971
E-Mail:kontakt@wuttke-ingenieure.de
Internet:www.wuttke-ingenieure.de

Bauherr(in):

Bau-und Liegenschaftsbetrieb NRW Köln
Domstraße 55-73, 50668 Köln

Nutzer / Mieter(in):

Universität Bonn
Am Hof 1, 53113 Bonn

BLB NRW

Bau- und Liegenschaftsbetrieb NRW
Köln

Domstraße 55-73
50668 Köln
Telefon:+49 221 35660-0
Telefax:+49 221 35660-999
E-Mail:k.poststelle@blb.nrw.de
Internet: www.blb.nrw.de

BESTANDSZEICHNUNG

Wirtschaftseinheit / Liegenschaft: WE3692	K-UNI-BN Kernsanierung_VIKA - Viktoriakarree ehem. Viktoriabad, Belderberg 26, 53113 Bonn
Wirtschaftseinheitsnummer	Wirtschaftseinheits- / Liegenschaftsbezeichnung
Objekt / Bauwerk / Gebäude: GE0001	K-UNI-BN Kernsanierung_VIKA - Viktoriakarree ehem. Viktoriabad, Belderberg 26, 53113 Bonn
Objekt-/Bauwerks-/Gebäude-Nr.	Objekt-/Bauwerks-/Gebäudebezeichnung

Planbezeichnung/Darstellung: Schwimmhalle, Schnitt G-G und Schnitt H-H		Bauteil / Trakt:	Schwimmhalle
		Geschoss / Anlage:	
Planschlüssel: 3692_FVM_0_SC_VIKA_GG_BND_02_-_Schnitt GG-Schnitt HH		Planinhalt:	Schnitte

Modell-Name: 3692_FVM_0_SH_3D_-_BND_Rev02020_-_-	Plottstiltabelle: -	Planart:	Baubestand
Planname: Schnitt G-G - Schnitt H-H	Gezeichnet: Wuttke Ingenieure GmbH	Fachbereich:	(A) Hochbau
XRef: / Bild:	Bestand am: 10/01/24	Blatt-Nr.: BP-08	Maßstab: 1:100
		Blattgrösse: 890 x 594	
		Plotdatum: 25.06.2025 11:23:24	Index: 02