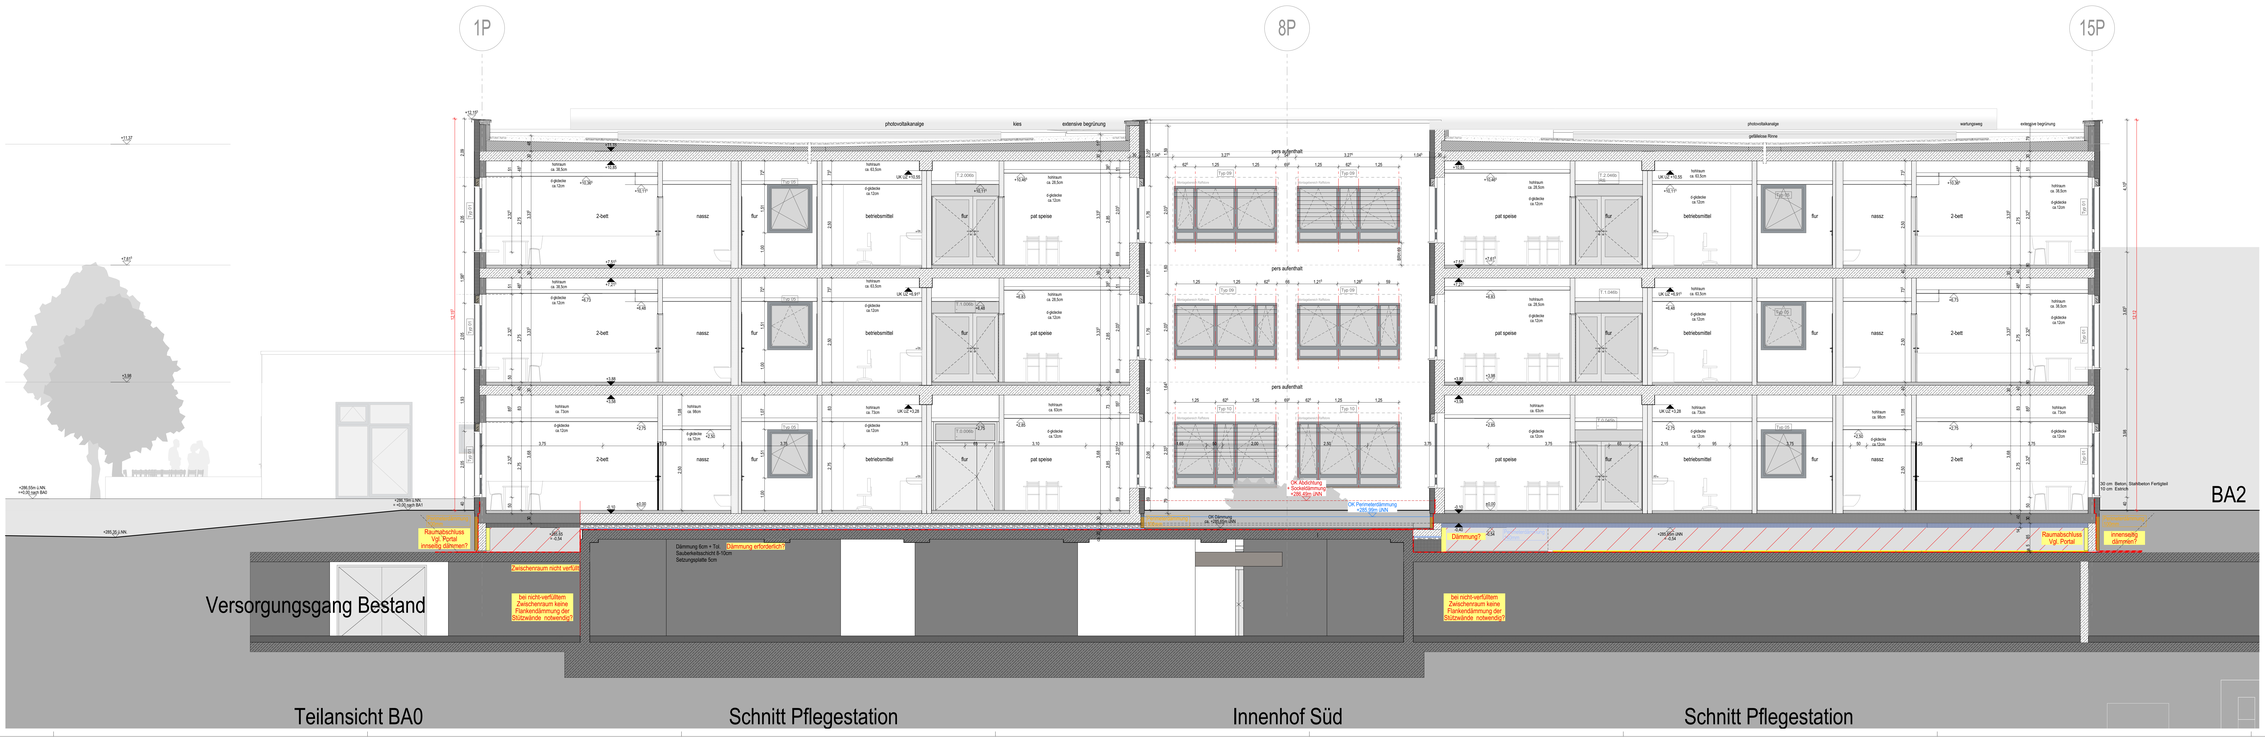

PLANVERTEILER

ROCK	GROSSMANN GbR	ARCHITEKTEN	WITTELER	Bücher	Rücker	Schwarzmann	Bauherrn	B.S.	Mückenhirn	Tiefgaragenplaner	Tragwerksplaner	Fürth

Diese Zeichnung ist Eigentum der Architekten und darf ohne deren Zustimmung weder ganz noch teilweise kopiert, vervielfältigt, gewerblich genutzt oder Dritten überlassen werden.

Dieser Plan gilt nur in Verbindung mit den statischen Konstruktionsplänen, allen Plänen der Fachingenieure, der Fachfirmen und sämtlichen dazugehörigen Plänen der Architekten.
Maß- oder Inhaltsdifferenzen in diesen Plänen sind vor der Ausführung mit der Bauleitung zu klären.

Alle angegebenen Maße sind Rohbaumaße, wenn nicht anders angegeben. Sie sind eigenverantwortlich auf der Baustelle zu überprüfen.
Beton- und Mauerwerkaußen siehe Statikpläne. Alle Sichtbetonkanten sind 15mm gefast.

Maße zu Bestandswänden sind Rohbaumaße nach Bestandsplänen.

Türhöhen sind immer bezogen auf OK FFB, bei Türen mit Anschlag stets auf OK FFB des höherliegenden Raumes.
Fensterhöhen sind angegeben von OK Rohbrüstung bis UK Rohsturz.

ALLE ANGEGEBENEN HÖHENKOTEN BEZIEHEN SICH AUF:
± 0.00 = OK FFB EG = +XXX,XX Ü. NN

FALLS NICHT ANDERS ANGEGEBEN:

▲ UK RD -X,XX	▽ OK FFB +X,XX
△ UK AD +X,XX	▼ OK RFB -X,XX

ABKÜRZUNGEN

FFB	FERTIGFUSSBODEN	BW	BRANDWAND
RFB	ROHFUSSBODEN	WH	WANDHYDRANT
FT	FERTIGTEIL	F30	F30 / EI30 BAUART TÜR
FE	FENSTERTEIL	T30	T30 / EI30 TÜRBLATT
BP	BODENPLATTE	RA	RAUCHABZUG
AD	ABGEHÄNGTE DECKE	RWA	RAUCH- UND WÄRMEANZUG
DSP	DECKENSPRUNG	NA	NOTAUSGANG
BSP	BODENSPRUNG	RS	RAUCHSCHUTZTÜR
		R	OFFENHALTER MIT RAUCHMELDER
		O	OFFENHALTER
		F	FREILAUFSCHLIESSER
OK	OBERKANTE	S	SELBSTSCHLIESSEND
UK	UNTERKANTE	DS	DICHT UND SELBSTSCHLIESSEND
VK	VORDERKANTE	LD	LUFTDICHTE TÜR
		GA	GLASAUSSCHNITT
		M	MOTORANTRIEB
BRH	ROHBRÜSTUNG LFFB		
STZ	ROHSTURZ Ü FFB		
UZ	UNTERZUG	WD	WÄRMEDÄMMUNG
ÜZ	ÜBERZUG	WDS	WÄRMEDÄMMVERBUNDSYSTEM
DF	DEHNFUGE	RR	REGENROHR
OL	OBERLICHT	BA	BODENABLAUF

ZEICHENERKLÄRUNG

- MAUERWERK
- BETON
- STAHLBETON
- WASSERUNDURCHLÄSSIGER BETON
- BETONFERTIGTEIL
- BETONHALBFERTIGTEIL
- TROCKENBAUWAND
- BESTAND
- ABBRUCH
- DD DECKENDURCHBRUCH
- DS DECKENSCHLITZ
- BD BODENDURCHBRUCH
- BS BODENSCHLITZ
- WD WANDDURCHBRUCH
- WS WANDSCHLITZ
- FD FUNDAMENTDURCHBRUCH
- FS FUNDAMENTSCHLITZ
- KB KERNBOHRUNG BODEN
- KB KERNBOHRUNG DECKE

SCHIEBETÜR NEU
TÜR NEU
TÜR NEU, OFFEN GEHALTEN, MIT RAUCHMELDER
TÜR NEU, LD.R. GESCHLOSSEN
TÜR BESTAND
FERTIG- BZW. ROHBAUMASS NEU
AUFNAHME VON MASSTOLERANZEN
AUFGEMESSENES MASS BESTAND
E-00-1 TÜRNUMMER; S. AUCH TÜRLISTE
0.000 DETAILHINWEIS
WA-0.000 WANDABWICKLUNG MIT PLANNR.

PLANÄNDERUNGEN
BEREICH
INDEX
ÄNDERUNGSNUMMER

RAUMSTEMPEL
BÜRO RAUMNAME
E-00a RAUMNUMMER
16,00 m² GRUNDFLÄCHE

Schnitt A-A, B-B — 5.601 (Planinhalt / Plannummer)
BA1 — 1:50 (Bauteil / Maßstab)
Ausführungsplanung — / 02.06.2023 (Planungsphase / Index / Datum)

BAUVORHABEN
Generalausbauplanung
Klinikum am Europakanal

KaE-GAP

BAUHERR

Bezirkskliniken Mittelfranken
vertreten durch den Vorstand Herrn Dr. Keilen/
die Vorständin Frau Zeiler-Dauner

Feuchtwanger Straße 38
91522 Ansbach
Telefon: 09814653-3001

Projektsteuerer
HITZLER INGENIEURE
Bartholomäusstraße 26C
90489 Nürnberg
Tel.: 0911-58977-46
E-Mail: KAE_GAP@hitzler-ingenieure.de

VORABZUG