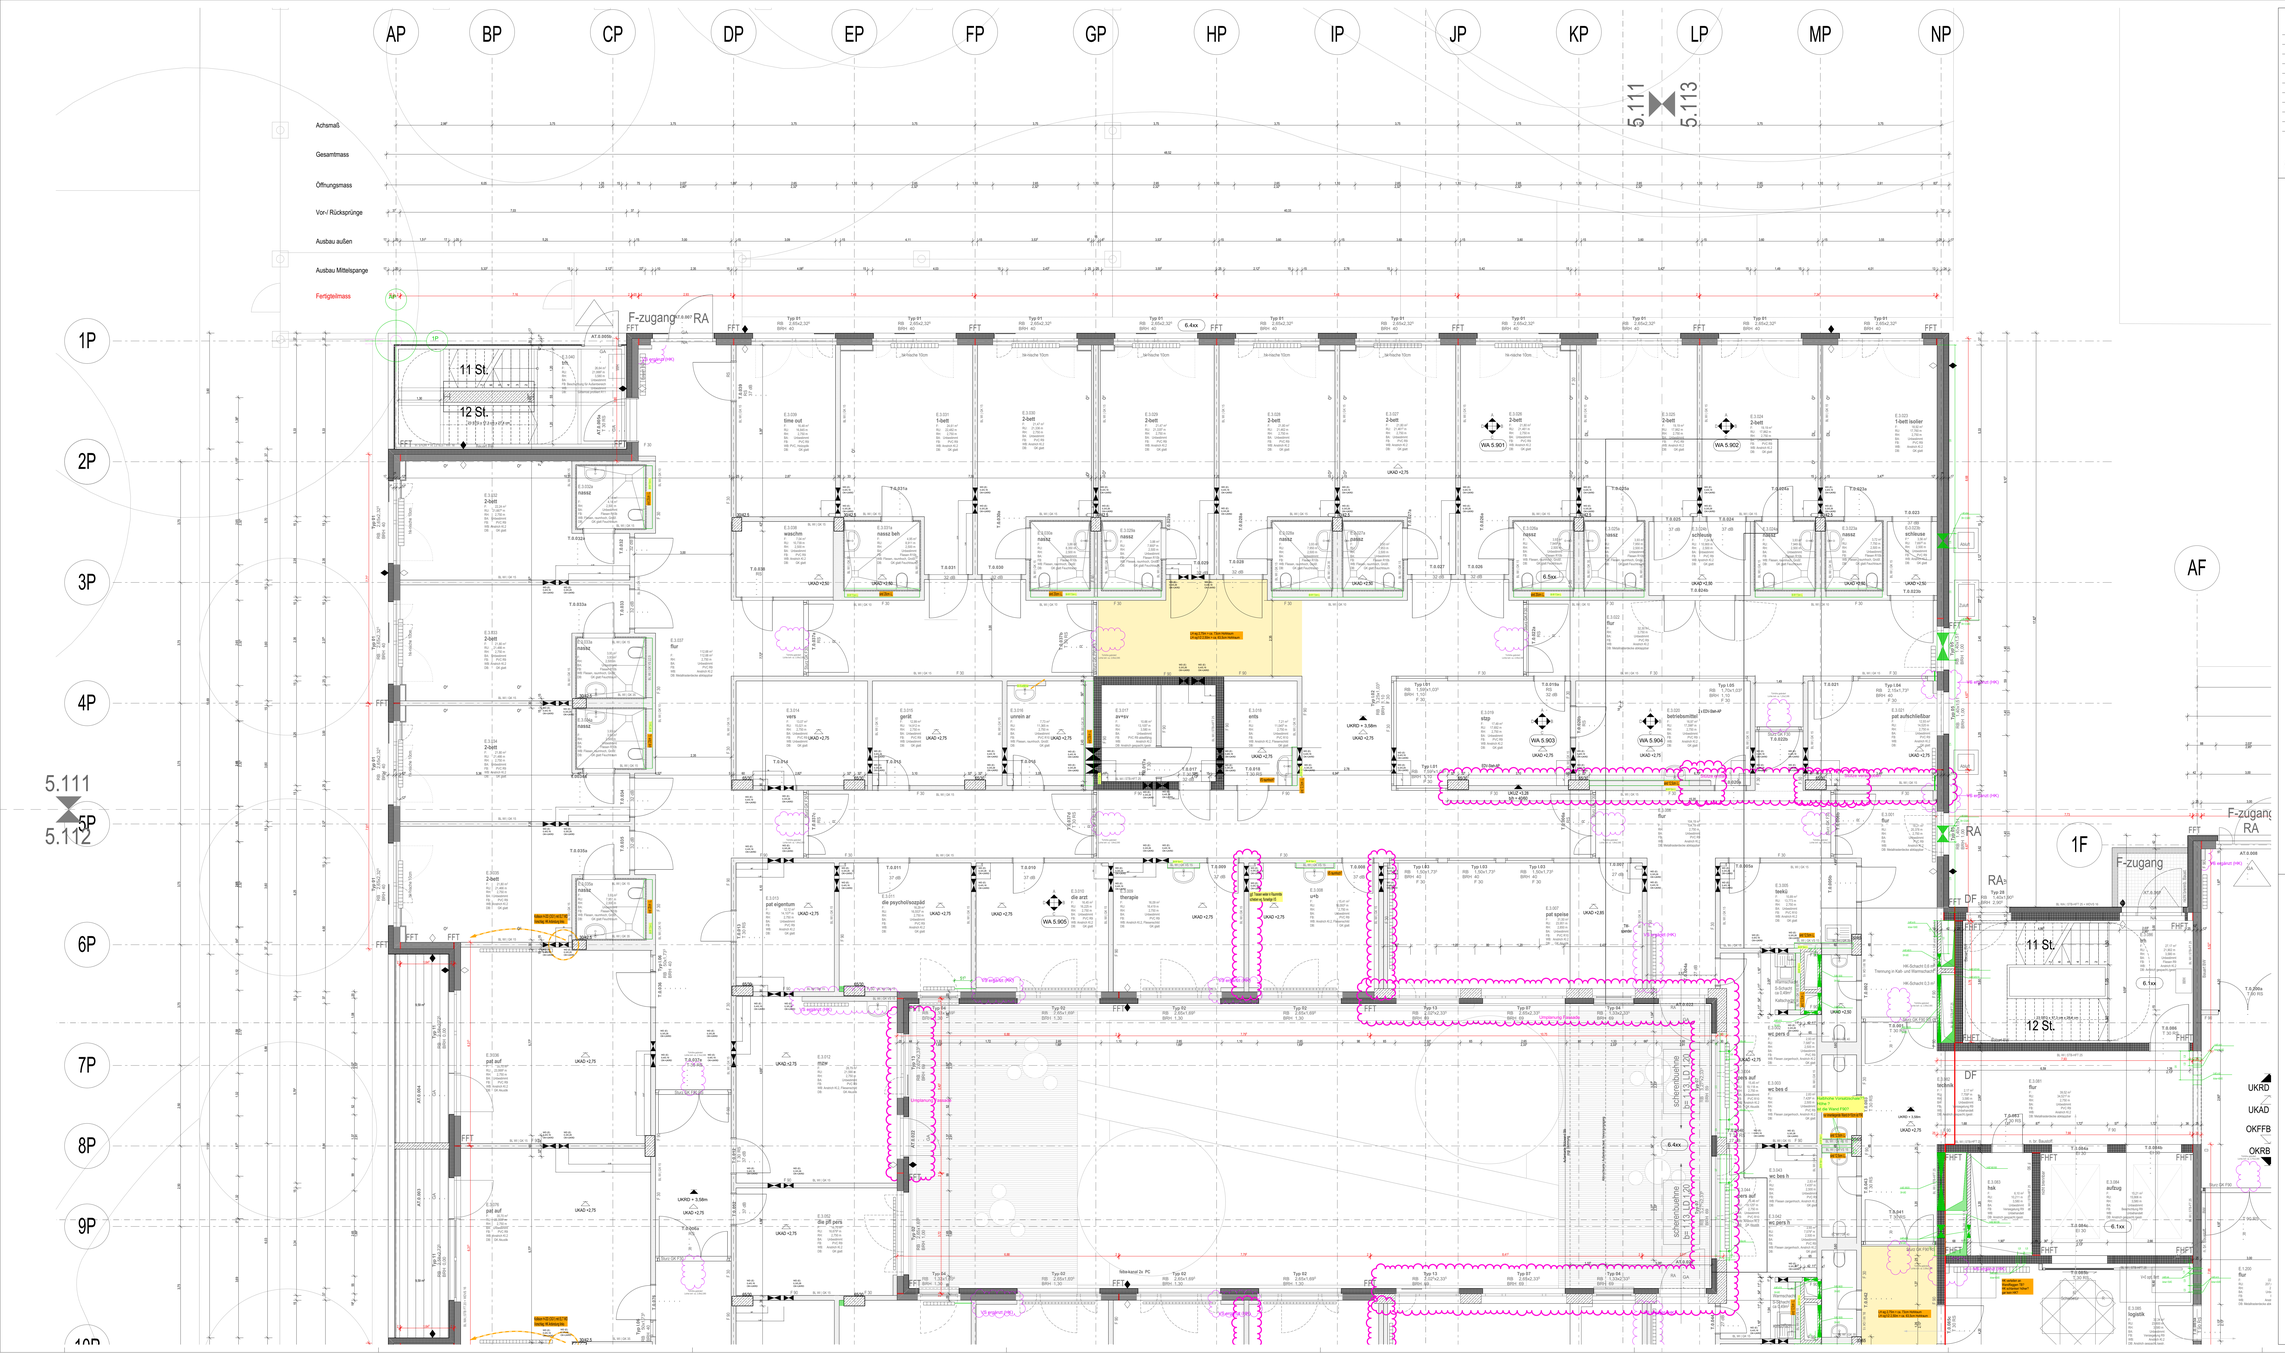

PLANVERTEILER

RDCK	ÄNDERUNGEN	VERTEILER
DATUM / GEZ.		Bauherr
		Nutzer
		Facharchitekten
		Bauleitung
		R.S.
		Statik
		Monitoringbüro
		Tragwerksplaner
		Brandschutzplaner
		Firma

Diese Zeichnung ist Eigentum der Architekten und darf ohne deren Zustimmung weder ganz noch teilweise kopiert, vervielfältigt, gewerblich genutzt oder Dritten überlassen werden.

Dieser Plan gilt nur in Verbindung mit den statischen Konstruktionsplänen, allen Plänen der Fachingenieure, der Fachfirmen und sämtlichen dazugehörigen Plänen der Architekten.
Maß- oder Inhaltsdifferenzen in diesen Plänen sind vor der Ausführung mit der Bauleitung zu klären.

Alle angegebenen Maße sind Rohbaumaße, wenn nicht anders angegeben. Sie sind eigenverantwortlich auf der Baustelle zu überprüfen.
Beton- und Mauerwerkaußen siehe Statikplan. Alle Sichtbetonkanten sind 15mm gefast.

Maße zu Bestandswänden sind Rohbaumaße nach Bestandsplänen.

Türhöhen sind immer bezogen auf OK FFB, bei Türen mit Anschlag stets auf OK FFB des höherliegenden Raumes.
Fensterhöhen sind angegeben von OK Rohbrüstung bis UK Rohsturz.

ALLE ANGEGEBENEN HÖHENKOTEN BEZIEHEN SICH AUF:
± 0.00 = OK FFB EG = +XXX.XX Ü. NN

FALLS NICHT ANDERS ANGEGEBEN:

▲ UK RD -X.XX	▽ OK FFB +X.XX
△ UK AD +X.XX	▼ OK RFB -X.XX

ABKÜRZUNGEN

FFB	FERTIGFUSSBODEN	BW	BRANDWAND
RFB	ROHFUSSBODEN	WH	WANDHYDRANT
FT	FERTIGTEIL	FSI / FSI	BAUMUSTER ...
RT	ROHTEIL	FT / FSI	TÜRATTEST
BP	BODENPLATTE	RA	RAUCHABZUG
AD	ABGEHÄNGTE DECKE	RWA	RAUCH- UND WÄRMEABZUG
DSP	DECKENSPRUNG	NA	NOTAUSGANG
BSP	BODENSPRUNG	RS	RAUCHSCHUTZTÜR
		R	OFFENHALTER MIT RAUCHMELDER
		O	OFFENHALTER
OK	OBERKANTE	F	FREILAUFSCHLIESSER
UK	UNTERKANTE	S	SELBSTSCHLIESSEND
VK	VORDERKANTE	DS	DICHT UND SELBSTSCHLIESSEND
		LD	LUFTDICHTE TÜR
		GA	GLASAUSSCHNITT
		M	MOTORANTRIEB
BRH	ROHBRÜSTUNG ü.FFB		
STZ	ROHSTURZ ü.FFB		
UZ	UNTERZUG	WD	WÄRMEDÄMMUNG
ÜZ	ÜBERZUG	WDVS	WÄRMEDÄMMVERBUNDSYSTEM
DF	DEHNFUGE	RR	REGENROHR
OL	OBERLICHT	BA	BODENABLAUF

ZEICHENERKLÄRUNG

- MAUERWERK
- BETON
- STAHLBETON
- WASSERUNDURCHLÄSSIGER BETON
- BETONFERTIGTEIL
- BETONHALBFERTIGTEIL
- TROCKENBAUWAND
- BESTAND
- ABBRUCH
- DD DECKENDURCHBRUCH
- DS DECKENSCHLITZ
- BD BODENDURCHBRUCH
- BS BODENSCHLITZ
- WD WANDDURCHBRUCH
- WS WANDSCHLITZ
- FD FUNDAMENTDURCHBRUCH
- FS FUNDAMENTSCHLITZ
- KB KERNBOHRUNG BODEN
- KB KERNBOHRUNG DECKE

- SCHIEBETÜR NEU
- TÜR NEU
- R — TÜR NEU, OFFEN GEHALTEN, MIT RAUCHMELDER
- TÜR NEU, I.D.R. GESCHLOSSEN
- TÜR BESTAND
- 1.40 — FERTIG- BZW. ROHBAUMASS NEU
- +1.40 — AUFNAHME VON MASSTOLERANZEN
- *1.40 — AUFGEMESSENES MASS BESTAND
- E-00-1 — TÜRNUMMER; S. AUCH TÜRLISTE
- 0.000 — DETAILHINWEIS
- WA-0.000 — WANDABWICKLUNG MIT PLANNR.

PLANÄNDERUNGEN

BEREICH | INDEX ÄNDERUNGSNUMMER

RAUMSTEMPEL

BÜRO	RAUMNAME
E.00a	RAUMNUMMER
16.00 m²	GRUNDFLÄCHE

Grundriss EG.1 Planinhalt	**5.111** Plannummer
BA1 Bauabt.	**1:50**
Ausführungsplanung Planungsphase	**/ 02.06.2023** Index / Datum

BAUVORHABEN
Generalausbauplanung
Klinikum am Europakanal

KaE-GAP

BAUHERR

Bezirkskliniken Mittelfranken
vertreten durch den Vorstand Herrn Dr. Keilen/
die Vorständin Frau Zeitler-Dauner

Feuchtwanger Straße 38
91522 Ansbach
Telefon: 09814653-3001

Projektsteuerer
HITZLER INGENIEURE
Barthonstraße/Straße 26C
90489 Nürnberg
Tel.: 0911-589977-46
E-Mail: KAE_GAP@hitzler-ingenieure.de

VORABZUG

N