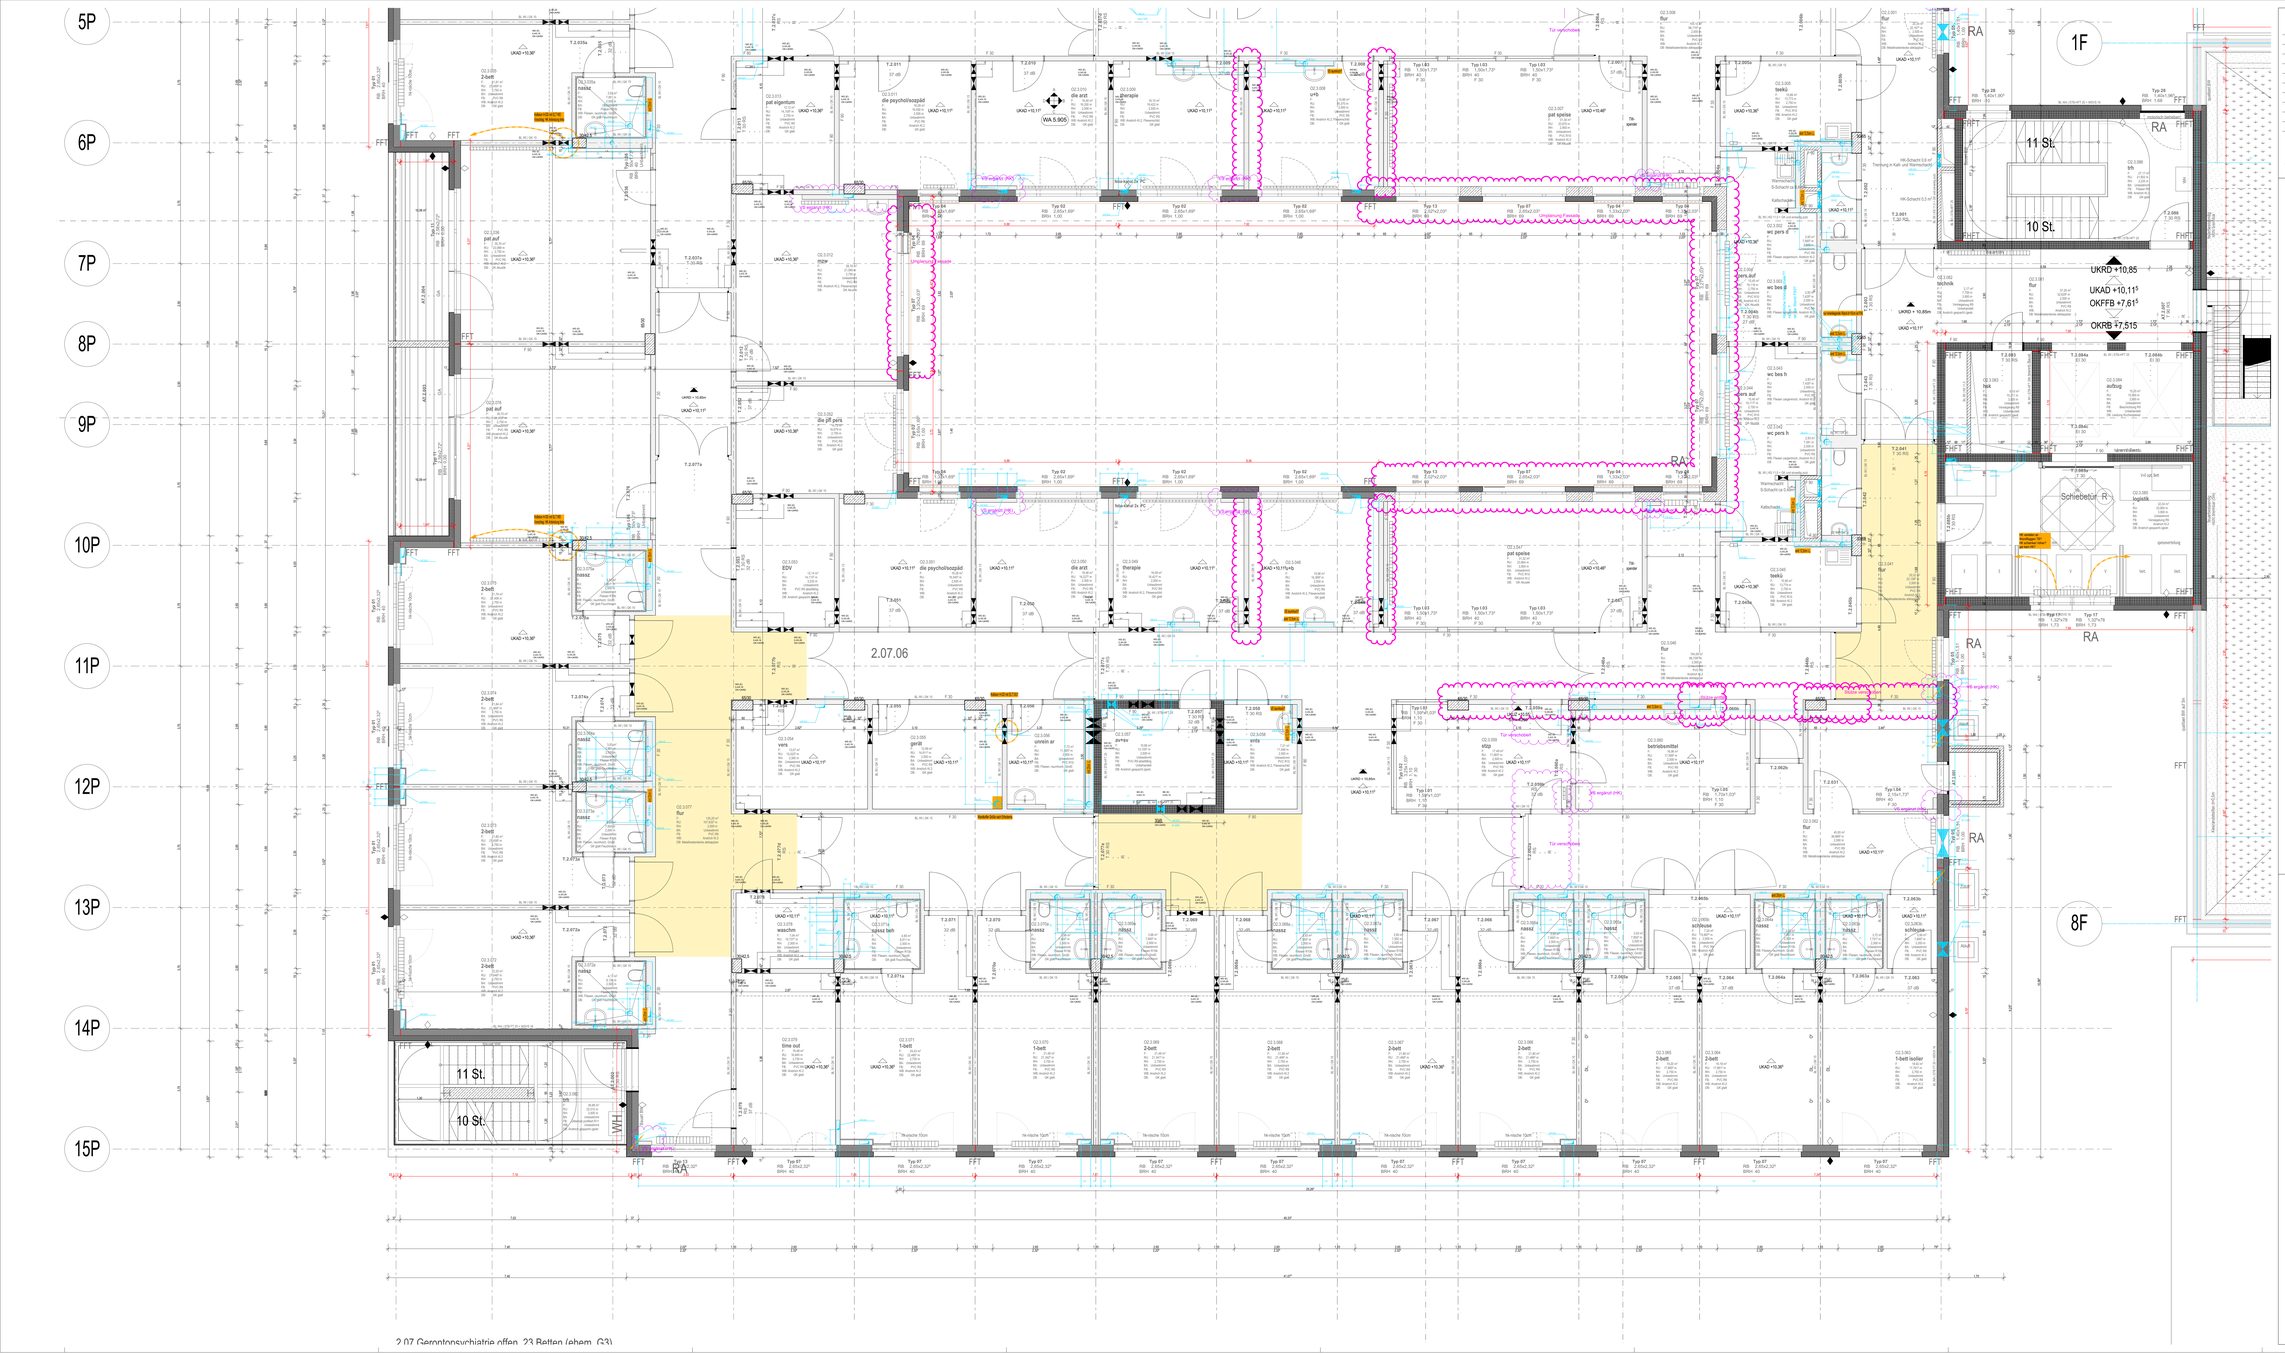

2.07 Gerontopsychiatrie offen, 23 Betten (ehem. G3)

PLANVERTEILER

INDEX	DATUM / GEZ.	ÄNDERUNGEN	VERTEILER
			Bauherr
			Architekt
			Planer Tragwerksplanung
			Planer Haustechnik
			Bauleitung
			B.S.
			Brandschutz
			Monitoringbüro
			Tragwerksplaner
			Prüfingenieur Statik
			Firma

Diese Zeichnung ist Eigentum der Architekten und darf ohne deren Zustimmung weder ganz noch teilweise kopiert, vervielfältigt, gewerblich genutzt oder Dritten überlassen werden.

Dieser Plan gilt nur in Verbindung mit den statischen Konstruktionsplänen, allen Plänen der Fachingenieure, der Fachfirmen und sämtlichen dazugehörigen Plänen der Architekten.
Maß- oder Inhaltsdifferenzen in diesen Plänen sind vor der Ausführung mit der Bauleitung zu klären.

Alle angegebenen Maße sind Rohbaumaße, wenn nicht anders angegeben. Sie sind eigenverantwortlich auf der Baustelle zu überprüfen.
Beton- und Mauerwerkaußen siehe Statikplne. Alle Sichtbetonkanten sind 15mm gefast.

Maße zu Bestandswänden sind Rohbaumaße nach Bestandsplänen.

Türhöhen sind immer bezogen auf OK FFB, bei Türen mit Anschlag stets auf OK FFB des höherliegenden Raumes.
Fensterhöhen sind angegeben von OK Rohbrüstung bis UK Rohsturz.

ALLE ANGEGEBENEN HÖHENKOTEN BEZIEHEN SICH AUF:
± 0.00 = OK FFB EG = +XXX,XX Ü. NN

FALLS NICHT ANDERS ANGEGEBEN:

▲ UK RD -X,XX	▽ OK FFB +X,XX
△ UK AD +X,XX	▼ OK RFB -X,XX

ABKÜRZUNGEN

FFB	FERTIGFUSSBODEN	BW	BRANDWAND
RFB	ROHFUSSBODEN	HH	HANDHYDRANT
FT	FERTIGTEIL	FSI	FSI / FSI BAUSTOFF
RT	ROHBETON	TS	TÜRSTOPP
BP	BODENPLATTE	RA	RAUCHABZUG
AD	ABGEHÄNGTE DECKE	RWA	RAUCH- UND WÄRMEABZUG
DSP	DECKENSPRUNG	NA	NOTAUSGANG
BSP	BODENSPRUNG	RS	RAUCHSCHUTZTÜR
		R	OFFENHALTER MIT RAUCHMELDER
		O	OFFENHALTER
OK	OBERKANTE	F	FREILAUFSCHLIESSER
UK	UNTERKANTE	S	SELBSTSCHLIESSEND
VK	VORDERKANTE	DS	DICHT UND SELBSTSCHLIESSEND
		LD	LUFTDICHTE TÜR
		GA	GLASAUSSCHNITT
		M	MOTORANTRIEB
BRH	ROHBRÜSTUNG L/FFB		
STZ	ROHSTURZ L/FFB		
UZ	UNTERZUG	WD	WÄRMEDÄMMUNG
WZ	ÜBERZUG	WDVS	WÄRMEDÄMMVERBUNDSYSTEM
DF	DEHNFUGE	RR	REGENROHR
OL	OBERLICHT	BA	BODENABLAUF

ZEICHENERKLÄRUNG

MAUERWERK
BETON
STAHLBETON
WASSERUNDURCHLÄSSIGER BETON
BETONFERTIGTEIL
BETONHALBFERTIGTEIL
TROCKENBAUWAND
BESTAND
ABBRUCH
DD DECKENDURCHBRUCH
DS DECKENSCHUTZ
BD BODENDURCHBRUCH
BS BODENSCHUTZ
WD WANDDURCHBRUCH
WS WANDSCHUTZ
FD FUNDAMENTDURCHBRUCH
FS FUNDAMENTSCHUTZ
KB KERNBOHRUNG BODEN
KB KERNBOHRUNG DECKE

SCHIEBETÜR NEU
TÜR NEU
R — TÜR NEU, OFFEN GEHALTEN, MIT RAUCHMELDER
TÜR NEU, I.D.R. GESCHLOSSEN
TÜR BESTAND
1,40 — FERTIG- BZW. ROHBAUMASS NEU
+1,40 — AUFNAHME VON MASSTOLERANZEN
*1,40 — AUFGEMESSENES MASS BESTAND
E-00-1 — TÜRNUMMER; S. AUCH TÜRLISTE
0.000 — DETAILHINWEIS
WA-0.000 — WANDABWICKLUNG MIT PLANNR.

PLANÄNDERUNGEN
BEREICH — INDEX — ÄNDERUNGSNUMMER

RAUMSTEMPEL
BÜRO — RAUMNAME
E-00a — RAUMNUMMER
16.00 m² — GRUNDFLÄCHE

Grundriss OG2.2 Planinhalt	**5.132** Plannummer
BA1 Bauteil	**1:50** Maßstab
Ausführungsplanung Planungsphase	**/ 02.06.2023** Index / Datum

BAUVORHABEN
Generalausbauplanung
Klinikum am Europakanal

KaE-GAP

BAUHERR

Bezirkskliniken Mittelfranken
vertreten durch den Vorstand Herrn Dr. Keilen/
die Vorständin Frau Zeitler-Dauner

Feuchtwanger Straße 38
91522 Ansbach
Telefon: 09814653-3001

Projektsteuerer
HITZLER INGENIEURE
Barthonstraße 26C
90489 Nürnberg
Tel.: 0911-589977-46
E-Mail: KAE_GAP@hitzler-ingenieure.de

VORABZUG

N