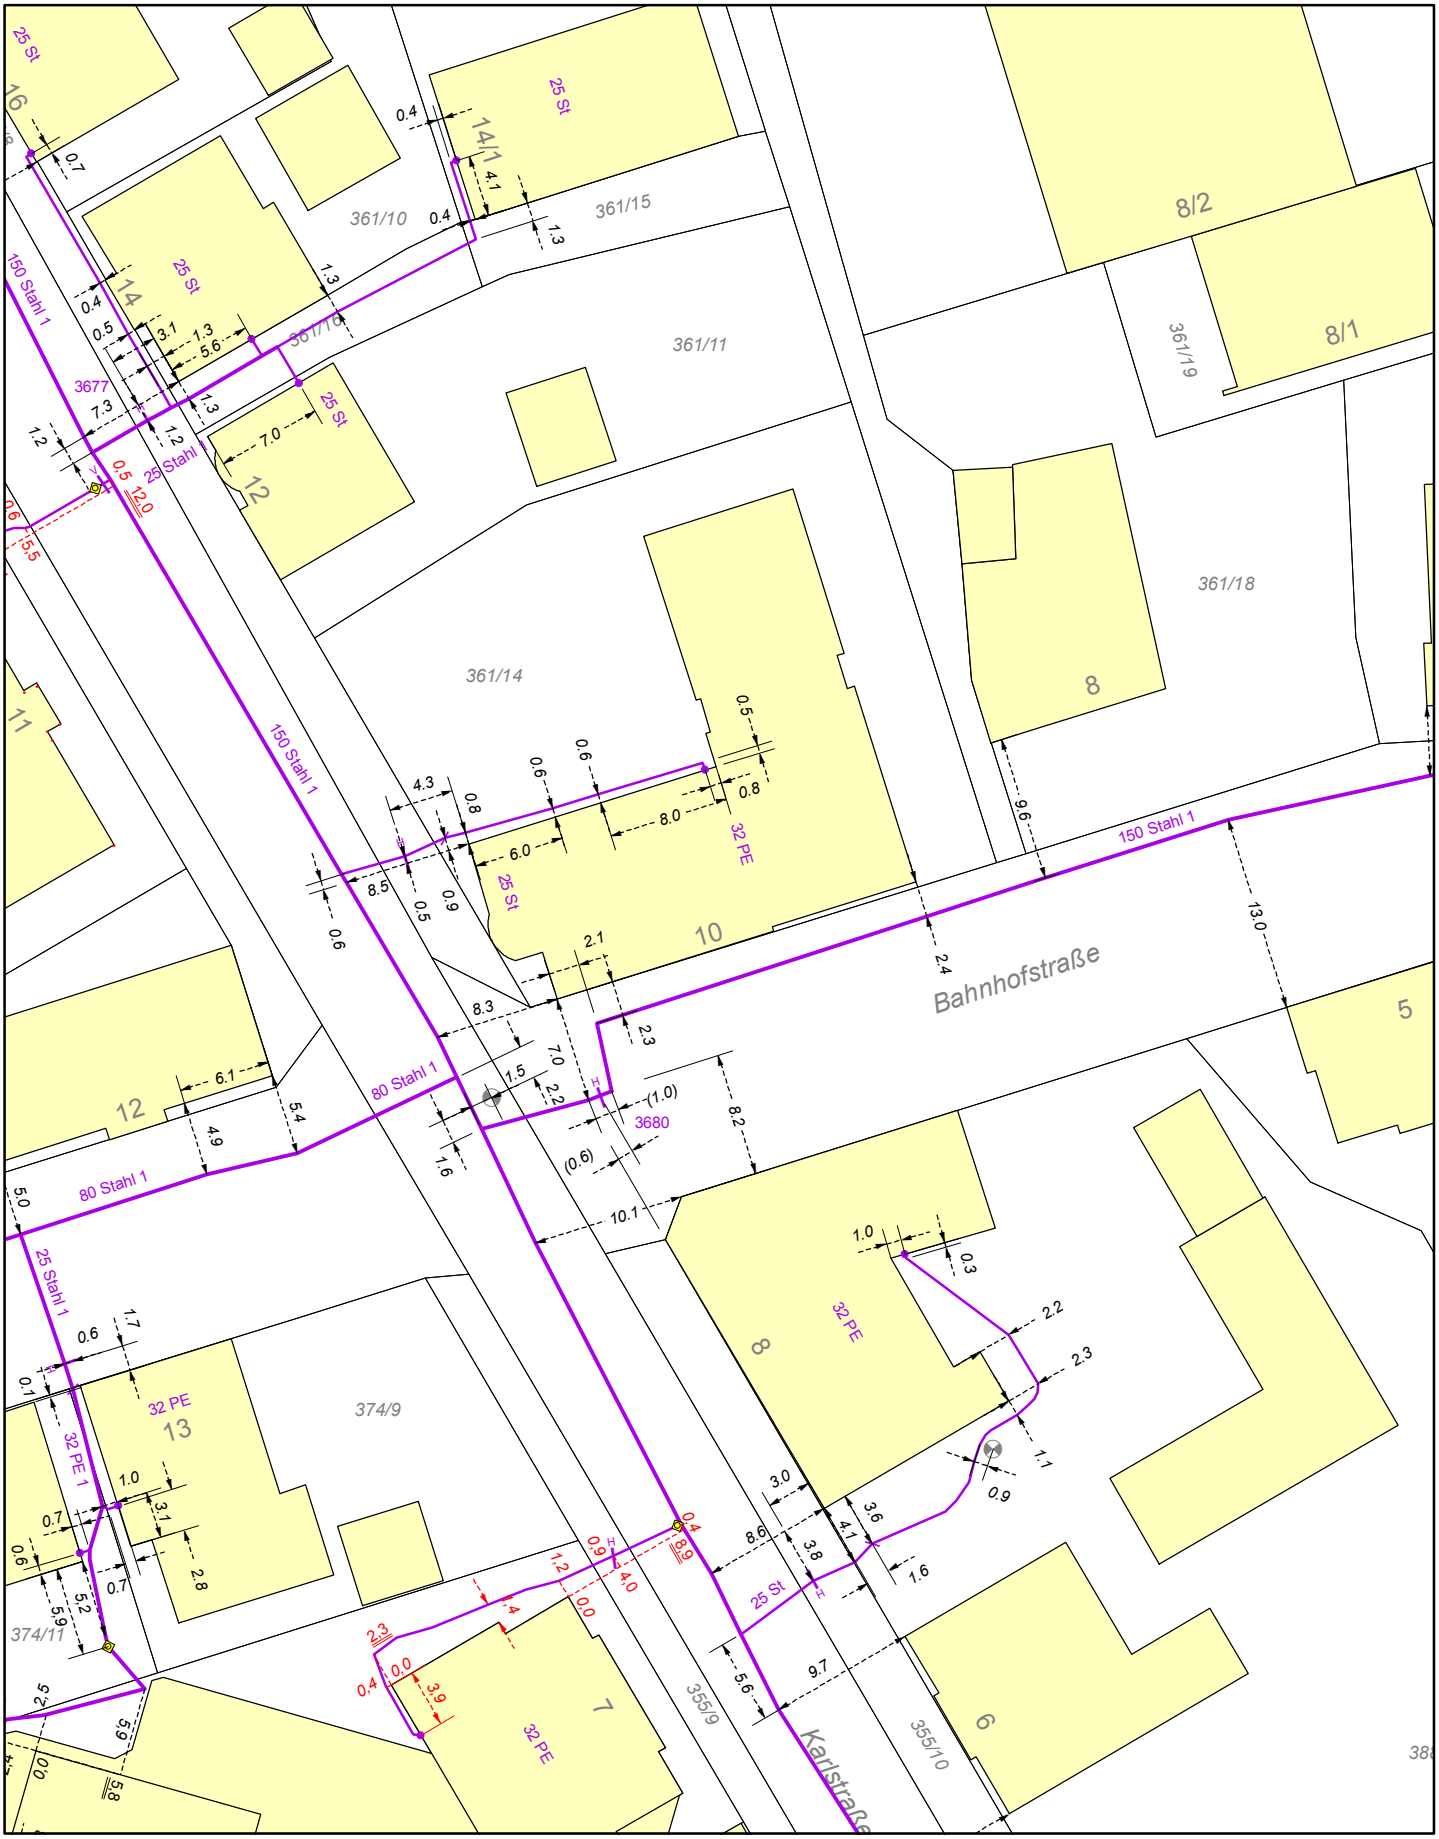

Thüga Energienetze GmbH

Netzgebiet Bad Waldsee
Beim Ried 7
88339 Bad Waldsee
Tel.: 07524/9781-0
Fax: 07524/9781-4000

Bestandsplan Gas

Blattnr: 1/1

Maßstab 1:500

0 1,75 3,5 7 10,5 14 Meter

N

Datum: 26.08.2021

Vorgangsnr: 42877

Dieser Plan ist nur in Verbindung mit dem Freistellungsvermerk auf dem Hinweis für Baufachleute gültig.

Störungsannahme: 0800 - 7750001