Längsschnitt 1

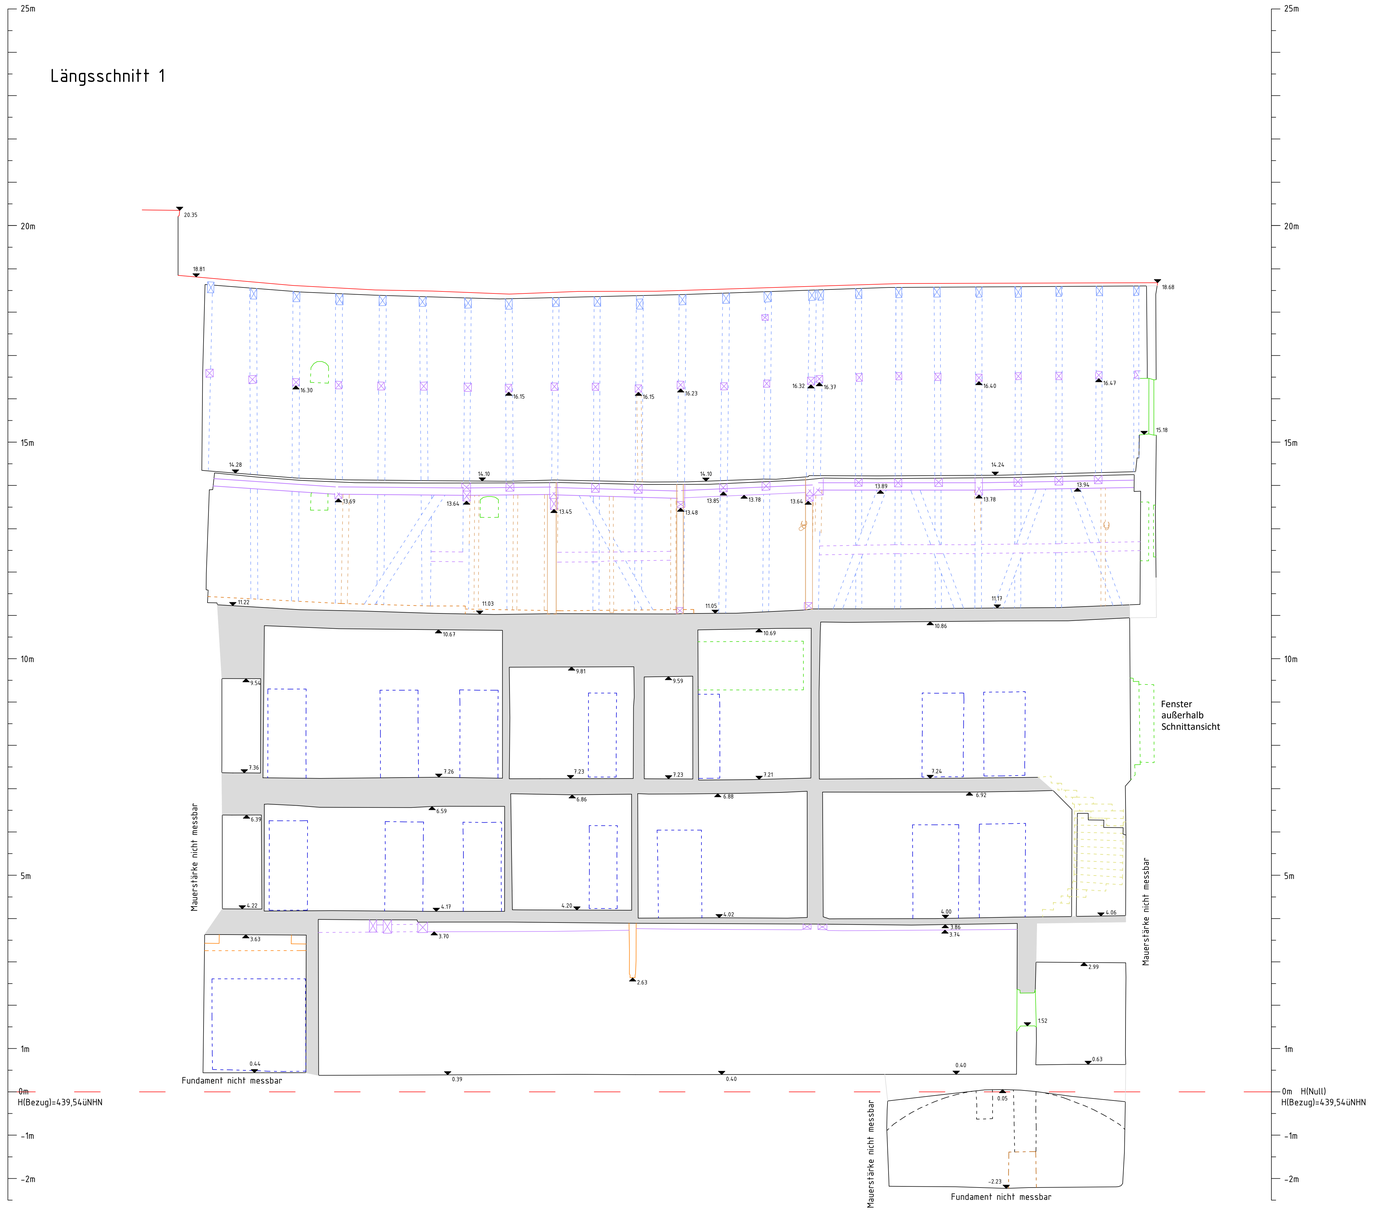

Lagebezug: ☒ Gauß-Krüger-Koordinatensystem (12°) ☐ UTM/Koordinatensystem ☐ Lokal
Höhenbezug: ☐ DHHN12 (NN) ☒ DHHN2016 (NHN) ☐ Lokal Anschlüsse an HFP

Legende

Wand / Bauteil		Dachschräge	Balken	Dach	Balken Boden
Tür / Durchgang		Unterzug	Sparren	Rinne	Holzbauteil
Fenster		Sonstiges	Steher	Geländer	Aktis-Daten
Stufe / Treppe		Bohrung	UK UZ x.xx	Unterkante Unterzug	
DUK x.xx	Unterkante Decke		UK ST x.xx	Unterkante Fenstersturz	
FOK x.xx	Fußbodenoberkante		OK BR x.xx	Oberkante Fensterbrüstung	
UK ST x.xx	Unterkante Türsturz		UK B x.xx	Unterkante Balken	
OK SW x.xx	Oberkante Türschwelle		OK B x.xx	Oberkante Balken	

Zerstörungsfreie Vermessung auf die sichtbaren Bauteile, Einbauten oder abgehängten Decken.
Höhenbezug: Nagel vor Eingang Nord H(Bezug)=439,54m üNHN

Die Darstellung der Flurstücksgrenzen in diesem Plan ist keine verbindliche Grenzfestsetzung im Sinne des Vermessungs- und Katastergesetzes (VermKatG). Rechtliche Ansprüche können daraus nicht gegründet werden.

Lage nach Angabe durch bauausführende Firma.

Auftraggeber:

Stadt Vilsbiburg
Stadtplatz 26
84137 Vilsbiburg

Plannr: 20240131-09 | 03 von 03 | Maßstab 1:50

Längs-/Querschnitt

Stadtplatz 28, Vilsbiburg
Längsschnitt 1

	Datum	Zeichen
Vermessung	11.01.2024	SK, FB
Gezeichnet	31.01.2024	SK
Geändert	-	-

Geodätisches: © Bayerische Vermessungsverwaltung

G.-Zl.: 2023DE022

Angegebene Maße sind am Bauwerk überprüfen und Ch. zu überprüfen.