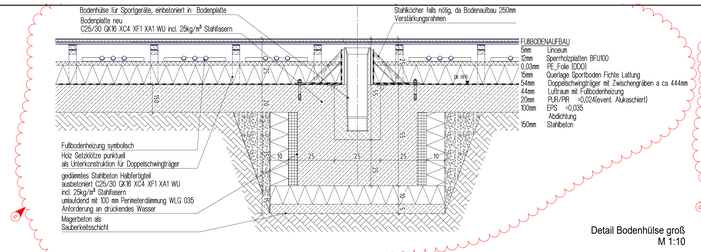

Detail Bodenhülse groß
M 1:10

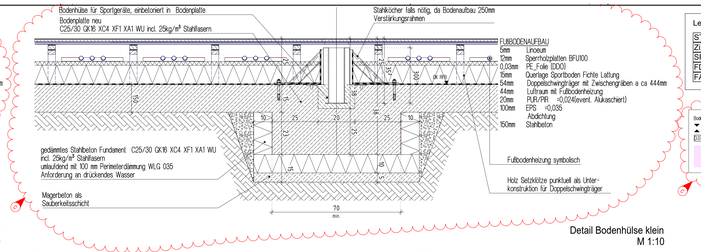

Detail Bodenhülse klein
M 1:10

Leistungen werden durch Rohbau ausgeführt, wenn nicht anders gekennzeichnet:

ST	Stahlbau	FLI	Fliesen	BG	Bodenleger
ZI	Zimmermann	HZ	Heizung	MOB	Einbaumöbel
SP	Spengler	TB	Trockenbau	LU	Lüftung
FD	Flachdach	SAN	Sanitär	PW	Prallwand
FAS	Fassade	EST	Estrich		

Bodenplatteninfos autotexnew:
OK -0.82 = OK Bodenplatte (ha)
OK -0.275 = OK Bodenplatte (hau)
107.50

Position sämtl. Bodenhülsen (Verankerung auf der Bodenplatte / Fundament)

- Bodenanker Tor (AN Sportgeräte)
- Bodenhaken (AN Sportgeräte)
- Bodenhülse klein (AN Rohbau)
- Bodenhülse groß (AN Rohbau)

LEGENDE AUSSPARUNGEN HLS

WD KB		Wanddurchbruch
WS		Wandschlitz
DD		Deckendurchbruch rund
BD		Bodendurchbruch rund
BS		Boden/ Deckenschlitz
DS		Deckendurchbruch
BD		Bodendurchbruch

Abkürzungen

UKUZ	Unterkante Unterzug
UKRD	Unterkante Rohdecke
UKAD	Unterkante abgehängte Decke
OKRFB	Oberkante Rohfußboden
OKFFB	Oberkante Fertigfußboden
RA	Rohrachse
RS	Rohrsohle

Gewerkekennung

H	Heizung
K	Kälte
S	Sanitär
Sp	Sprinkler
L	Lüftung
Er	Entrauchung
E	Elektro

Hinweis:
Die statischen Aussparungen HLS unterscheiden sich farblich von Trockenbau Aussparungen HLS und elektro Aussparungen.

HLS statisch | HLS Trockenbau

Hinweis:
Die Deckendurchdringungen sind gemäß Detail mit Aufkantungen (Decke DG-OG) bzw. Betonverstärkungen/ Rippendecken zu versehen

Die Höhenlagen und Positionen der Aussparungen bzw. Bohrungen durch Wände, Decken, Böden, Rippen usw. sind vor Ort und vor der Ausführung zu prüfen und abzustimmen!

OK FG	UNTERKANTE FERTIGDECKE
OK FFB	OBERKANTE FERTIGFUSSBODEN
UK RD=	UNTERKANTE ROHDECKE - Annahme aus den Bestandsplänen
OK RFB=	ROHFUSSBODEN - Annahme aus den Bestandsplänen
D-01.21	SIEHE DETAILBLATT ...
A	ANDERUNGSHINWEIS, INDEX
Klasse 2.EG.16 65.96 m2 TEP.D.07.01 R9 283.10 m	RAUMBEZEICHNUNG GESCHOSS-,BAUTEIL-, RAUMNUMMER GRUNDFLÄCHE BODENBELAGART FUSSBODENNUMMER RUTSCHKLASSE LANGE UMFANG
Tür 2.EG.16.01 TS DIN R HRG D-01.01	TÜRNUMMER ANFORDERUNG TÜRRICHTUNG TÜRART DETAILNUMMER TÜR
BRG	HOLZRAHMEN-GLAS ZARGE
HZ	HOLZSTOCK ZARGE
SRG	STAHLRAHMEN-GLAS ZARGE
SBZ	STAHLBLOCKZARGE
SZ	STAHLZARGE

STAHLBETON BESTAND	
MAUERWERK BESTAND	
GIPSKARTON BESTAND	
STAHLBETON NEU	
KALKSANDSTEINMAUERWERK NEU	
HOCHLOCHZIEGEL MAUERWERK NEU	
GIPSKARTON NEU	
MINERALWOLLE	
HARTWÄRMEDÄMMUNG	
ABBRUCH	
WÄNDE DER FEUERWIDERSTANDSKLASSE F30	
WÄNDE DER FEUERWIDERSTANDSKLASSE F60	
WÄNDE DER FEUERWIDERSTANDSKLASSE F90	
BAUART VON BRANDWÄNDE	
BRANDWAND	
ANSCHLUSS MAUERWERK AM STAHLBETON MIT MAUERWERKSANKER	
FUGENBAND UND FUGE AUSFÜHRUNG NACH ANGABE STATIKER	

					Speicher Stahlbeton Quellfilt	Gewerkeleitung geregelter Anlage	

ES WIRD AUSDRÜCKLICH DARAUF HINGEWIESEN, DASS AUFGRUND VON VERMESSTECHNISCHEN-DIFFERENZEN MÖGLICHE DISKREPANZEN ZWISCHEN DEN PLANUNTERLAGEN GEGEBEN SIND UND DEMNACH BEI ERFORDERLICHEN GENAUEN MAßABWEIGUNGEN IN DER PLANUNG UND BAUAUSFÜHRUNG DIE MAßE VOR ORT ZU NEHMEN UND ZU PRÜFEN SIND.

- ALLE TÜREN MIT OFFENHALTUNGSFUNKTION SIND MIT HARTMAGNET AN DER WAND AUSZUFÜHREN
- FLÄCHEN IN GENAN HECK- UND KÖNIGSBESTER VÖHLEST SIND DÜRFEN NICHT ANGEBOHRT WERDEN
- TÜRÖFFNEN SIND BEZÜGLICH AUF OK FERTIGFUSSBODEN DER TIEFEREN RAUMSEITE BIS UK STURZ
- ALLE MASSE SIND VERANTWORTLICH ZU PRÜFEN, BZW AM BAU ZU NEHMEN FÜR DIE RICHTIGKEIT UND EINHALTUNG DER MASSE HÄFTET DER UNTERNEHMER PLAN- UND MASSDIFFERENZEN MÜSSEN VOR AUSFÜHRUNG MIT DEM ZUSTÄNDIGEN PLANERN GEKLÄRT WERDEN. ALLE TRAGENDEN BAUTEILE NACH STATISCHER BERECHNUNG AUSSPARUNGEN, SCHLITZE UND DURCHBRÜCHE SIEHE AUSSPARUNGS- UND SCHALPLÄNE DER PROJEKTINGENIEURE, BZW DEN ARCHITEKTENAUSFÜHRUNGSPLAN.
- DIESER PLAN IST NUR IN VERBINDUNG MIT DEM IM PLAN ANGEGEBENEN DETAILPLANEN VOLLSTÄNDIG UND GÜLTIG
- AUF DAS URHEBERRECHT UND DAS URHEBERRECHTSGESETZ WIRD HINGEWIESEN !
- DIESER PLAN IST NUR MIT ENTSPRECHENDEN FREIGABEVERMERKEN FÜR DIE BEARBEITUNG DER AUSSPARUNGS-, SCHAL, ROHBAU, UND AUSBAUAUSFÜHRUNG GÜLTIG.
- IN DEN ARCHITEKTENPLÄNEN SIND LEDIGLICH DIE BRANDSCHUTZMAßNAHMEN ENGETRAGEN. WELCHE DURCH DIE BAULICHEN MASSNAHMEN DER ERWÄTERUNGS- BZW. DER UMBAUMASSNAHMEN ERFORDERLICHEN UND MASSGEBEND UND VERANTWORT-LICH FÜR DEN ÜNRÜBERNAHMEGEBENDEN BRANDSCHUTZ DES BESTANDES UND DER BRANDSCHUTZTECHNICHEN AUSWIRKUNGEN DER ERWÄTERUNGSBAUES AUF DEN BESTAND SIND DE BRANDSCHUTZPLÄNE UND DAS BRAND-SCHUTZGUTACHTEN DES ING.-BÜRO: ILMER
- ALLE WÄHREND UND NACH UMBAU- BZW. ABRISS AM BESTAND ERFORDERLICHEN STATISCHEN MASSNAHMEN NACH ANGABE STATIKER
- GRÜNDUNGEN NACH ANGABE STATIKER BZW. BODENGUTACHTER.
- AUSSENANLAGEN SIEHE PLANUNG LANDSCHAFTSARCHITEKT.

IND	DATUM	GEZ		BH	S1	NLSG1	BRAND	LR
FG	21.03.2025	MM	Fac. 8 ergänzt, Türen N.UG 15,N.03, N.UG 18,01 aktualisiert Einzelfundamente und Bodenplattenergänzung Achse M2; Wandanschluss Trockenbauwand neben Tür N.UG 2.01 gendert; Planen Bodenplattenaussparung Achse M2 und Achse 1 entfernt; 
A	17.07.2025	MM	Wand und Dämmung entfernt N.UG 1; Kofer Eckie N.UG 3 entfernt; Wandmaterial Bestand und Dämmung entfernt N.UG 2.01; Achse 1 Bodenplatte entfernt; Achse M2 und Achse 1 Bodenplatte entfernt; N.UG 2.01 geändert; Position Bodenhülsen, Bodenanker und zugehörige Fundamente angepasst gemäß aktueller Sportgeräteplan; Anpassung Fundamentkontrolle; Türen Prallwand Süd angepasst.	X	X	X	X	X
B	12.08.2025	MM	Aussparungen HLS aktualisiert (im Plan nicht mit Wolken markiert); Stahlträger oberhalb Aussparung	X	X	X	X	X
C		MM	Aussparungen HLS aktualisiert (im Plan nicht mit Wolken markiert); Bodenplatte N.UG 2; Bodenplatte N.UG 2 ergänzt; Prallwand und daneben liegende Trockenbauwand angepasst; N.UG 6; Treppe an Wand angepasst; Achse 1 Bodenplatte Aussparung entfernt; Achse M2 Bodenplatte Aussparung entfernt; Achse Raum N.UG 10 u. N.UG 12; Stützen abgebrochen; Achse 1 Bodenplatte Aussparung entfernt; Achse M2; Verschiebung Bodenhülsen Sportgeräte; Details Bodenhülsen angepasst; Achse 1 N.UG 2.01 Bodenplatte Aussparung entfernt; Achse M2 Bodenplatte Aussparung entfernt					

PLANINHALT	GRUNDRISS UNTERGESCHOSS NORD	PLANNR	A-605N
		INDEX	B
FREIGABEVERMERK	FREIGABE		

BAUVORHABEN

GER - GS - BA 6+8

GENERALSANIERUNG SCHULZENTRUM GERETSRIED
Adalbert - Stifter - Str. 14, 82538 Geretsried, Gemarkung Geretsried, Flst. 101/29

BAUHERR

LANDKREIS BAD TÖLZ - WOLFRATSHAUSEN
VERTRETEN DURCH HERRN JOSEF NIEDERMAIER
PROF.-MAX-LANGE-PLATZ 1, 83646 BAD TÖLZ

ARCHITEKT

PLANINHALT

AUSFÜHRUNGSPLAN
GRUNDRISS UNTERGESCHOSS NORD

MASSTAB	BEARBEITET	DATUM	PLANNR	INDEX
1:50	MM	10.08.2024	A-605N	B
	±0.00=601,28 m.ü.NN			

UNTERSCHRIFT ARCHITEKT | UNTERSCHRIFT BAUHERR