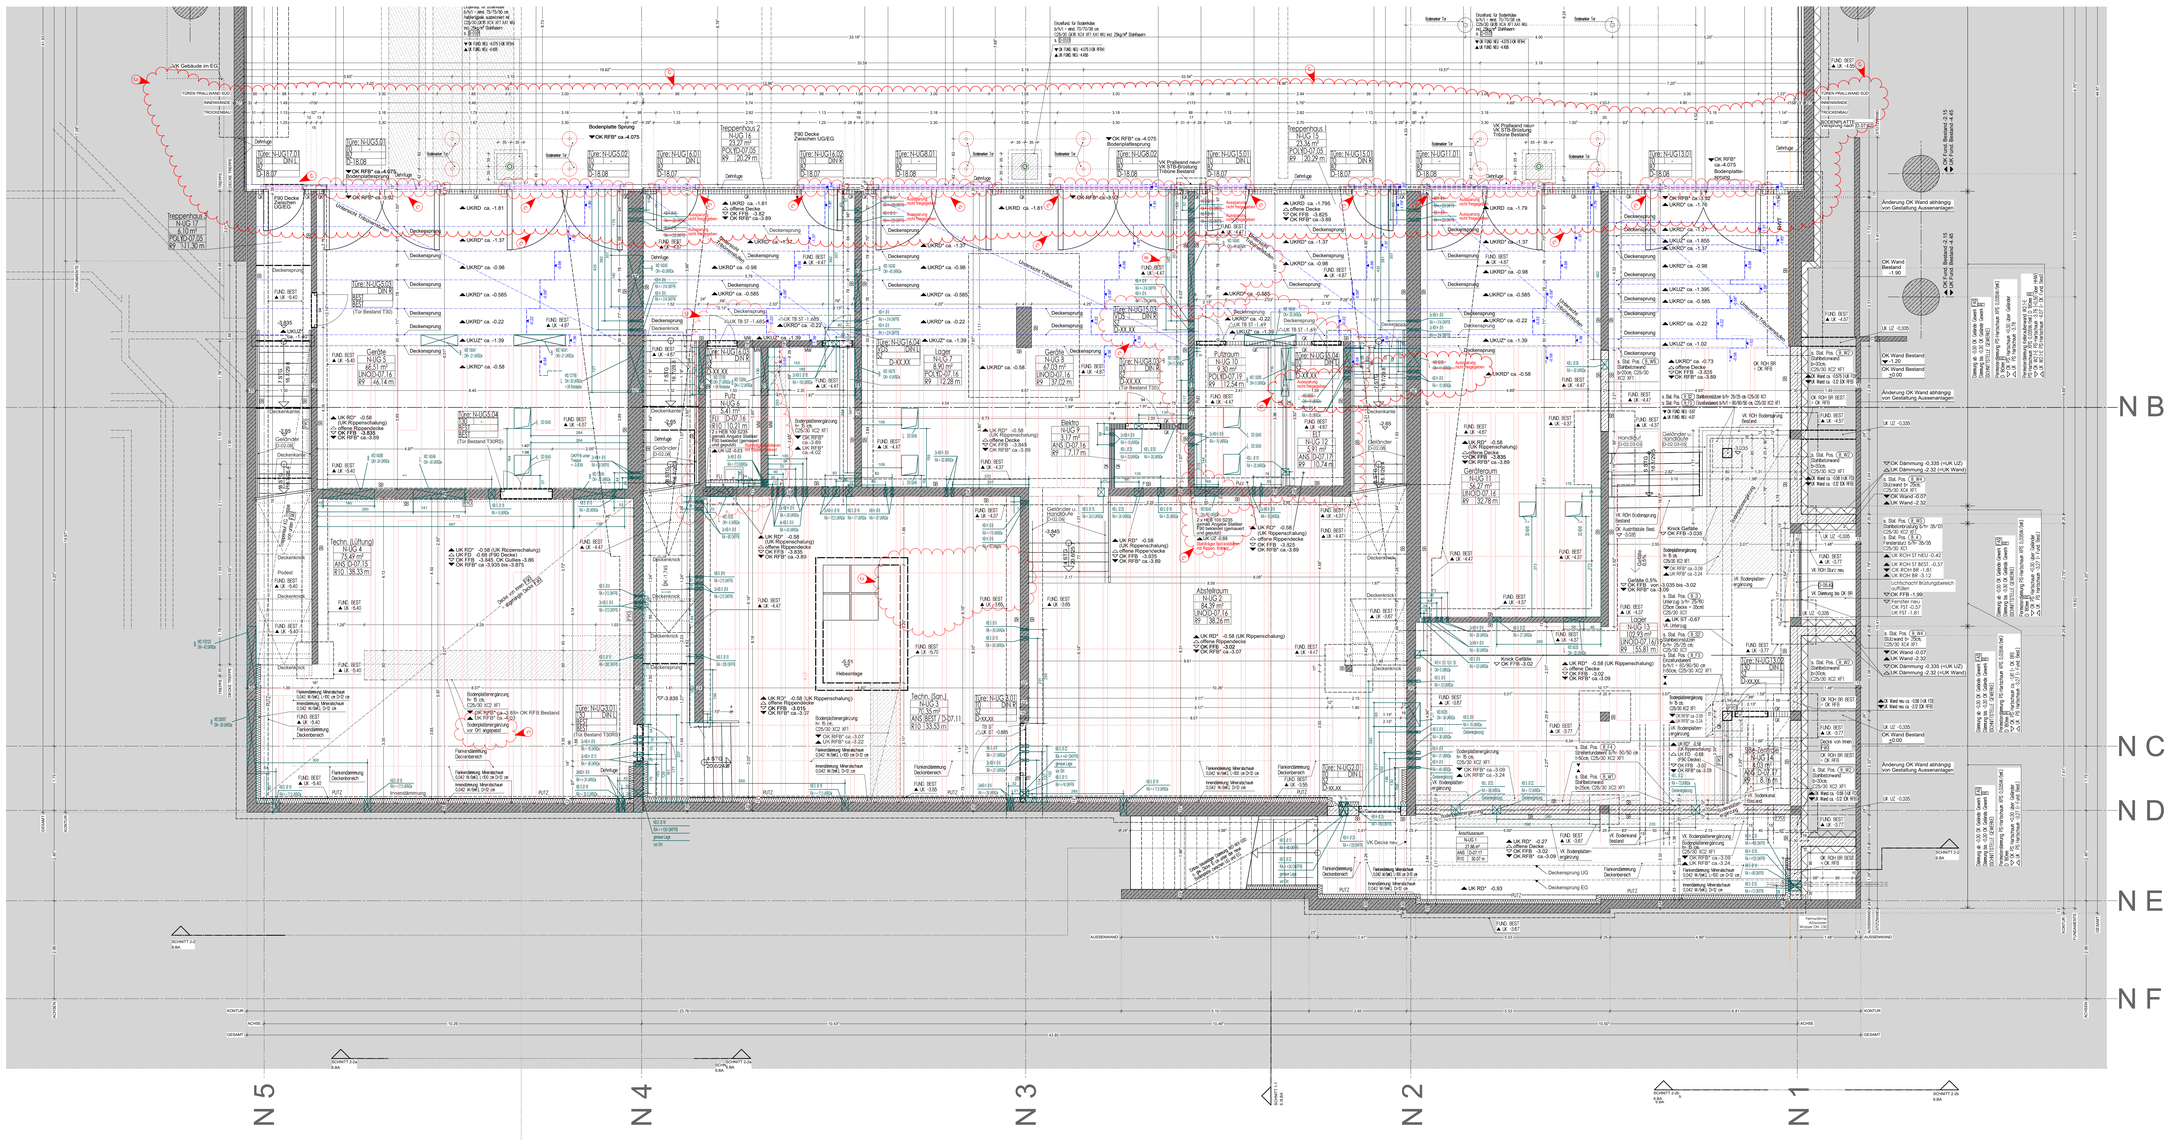

Bodenplattenlöcher ausbetonieren
OK -1,00 (1 OK Bodenplatte fertig)
UK -4,275 (1 UK Bodenplatte fertig)
BOP 0,00

Leistungen werden durch Rohbau ausgeführt, wenn nicht anders gekennzeichnet:

ST	Stahlbau	FLI	Fliesen	BO	Bodenleger
ZI	Zimmermann	HZ	Heizung	MÖB	Einbaumöbel
SP	Spengler	TB	Trockenbau	LU	Lüftung
FD	Flachdach	SAN	Sanitär	PW	Prallwand
FAS	Fassade	EST	Estrich		

Position sämtl. Bodenhülsen (Verankerung auf der Bodenplatte / Fundament)

- Bodenanker Tor (AN Sportgeräte)
- Bodenhaken (AN Sportgeräte)
- Bodenhülse klein (AN Rohbau)
- Bodenhülse groß (AN Rohbau)

LEGENDE AUSSPARUNGEN HLS

WD / KB	Wanddurchbruch
WS	Wandschlitz
DD	Deckendurchbruch rund
BD	Bodendurchbruch rund
BS	Boden/ Deckenschlitz
DS	Deckendurchbruch
BD	Bodendurchbruch

Abkürzungen

UKUZ	Unterkante Unterzug
UKRD	Unterkante Rohdecke
UKAD	Unterkante abgehängte Decke
OKBFB	Oberkante Rohfußboden
OKFFB	Oberkante Fertigfußboden
RA	Rohrachse
RS	Rohrsohle

Gewerkekennung

H	Heizung
K	Kälte
S	Sanitär
Sp	Sprinkler
L	Lüftung
Er	Entrauchung
E	Elektro

Hinweis:
Die Deckendurchdringungen sind gemäß Detail mit Aufkantungen (Decke DG-OG) bzw. Betonversatzkrangen Rippendecken zu versehen

Die Höhenlagen und Positionen der Aussparungen bzw. Bohrungen durch Wände, Decken, Böden, Rippen usw. sind vor Ort und vor der Ausführung zu prüfen und abzustimmen!

Hinweis:
Die statischen Aussparungen HLS unterscheiden sich farblich von Trockenbau Aussparungen HLS und elektro Aussparungen.

HLS statisch | HLS Trockenbau

UK FG — UNTERKANTE FERTIGDECKE
OK FB — OBERKANTE FERTIGFUSSBODEN
UK RD+ — UNTERKANTE ROHDECKE
- Annahme aus den Bestandsplänen
OK RFB+ — ROHFUSSBODEN
- Annahme aus den Bestandsplänen

D-0121 — SIEHE DETAILBLATT ...

A — ÄNDERUNGSHINWEIS, INDEX

Klasse 2.452 16 / 65.96 m2 / TEP.D.07.01 / R9 .153.10 m — RAUMBEZEICHNUNG, GESCHOSS-,BAUTEIL-, RAUMNUMMER, GRUNDFLÄCHE, BODENBELAGART, RUTSCHKLASSE, FUSSBODENNUMMER, LANGE UMFANG

Tür 2.452 16.01 / TS OWN R / HRG D-01.01 — TÜRNUMMER, ANFORDERUNG, TÜRART, DETAILNUMMER, TÜRRICHTUNG

HRG — HOLZRAHMEN-GLAS ZARGE
HZ — HOLZSTOCK ZARGE
SRG — STAHLRAHMEN-GLAS ZARGE
SBZ — STAHLBLOCKZARGE
SZ — STAHLZARGE

STAHLBETON BESTAND
MAUERWERK BESTAND
GIPSKARTON BESTAND
STAHLBETON NEU
KALKSANDSTEINMAUERWERK NEU
HOCHLOCHZIEGEL MAUERWERK NEU
GIPSKARTON NEU
MINERALWOLLE
HARTWÄRMEDÄMMUNG
ABBRUCH
WÄNDE DER FEUERWIDERSTANDSKLASSE F30
WÄNDE DER FEUERWIDERSTANDSKLASSE F60
WÄNDE DER FEUERWIDERSTANDSKLASSE F90
BAUART VON BRANDWÄNDE
BRANDWAND
ANSCHLUSS MAUERWERK AM STAHLBETON MIT MAUERWERKSANKER
SCHNITT — FUGENBAND UND FUGE AUSFÜHRUNG NACH ANGABE STATIKER

OK	OBERKANTE	WD	WANDDURCHBRUCH	ZI	ZIMMERSTRICH
UK	UNTERKANTE	WS	WANDSCHLITZ	MAT	MATURITÄTS
VK	VORGEHÄNGT	DD	DECKENDURCHBRUCH	EST	ESTRICHTÜR
UG	UNTERGESCHOSS	BD	BODENDURCHBRUCH	SP	SPALTPLATTE
EG	ERDGESCHOSS	FA	FUSSBODENAUSSPARUNG	FLI	PUTZ UND FLIESEN
OG	OBERGESCHOSS	TOP	TOPPINGS	TOP	TOPPINGS
FB	FUSSBODEN	HKW	HEIZKÖRPERNISCHE	FVC	KONSTSTOFF

Sonnenschutz gestapelte Anlage	Sonnenschutz gestapelte Anlage				

ES WIRD AUSDRÜCKLICH DARAUF HINGEWIESEN, DASS AUFGRUND VON VERMESSTECHNICHEN DIFFERENZEN MÄNLICHE DISKREPANZEN ZWISCHEN DEN PLANUNTERLAGEN GEGEBEN SIND UND DESHALB EIN ERFORDERLICHEN GENAUEN MAßABNAHMEGRÄTEN IN DER PLANUNG UND BAUAUSFÜHRUNG DIE MAßE VOR ORT ZU NEHMEN UND ZU PRÜFEN SIND.

- ALLE TÜREN MIT OFFENMAUTSÜNFUNTION SIND MIT HÄRTHAMEÄ AN DER WAND AUSZUFÜHREN
- FLÄCHEN IN DENEN HEIZ- UND KÜHLRÖHRE VORGESEHEN SIND DÜRFEN NICHT ANGEBOHRT WERDEN
- TÜRÖFFNEN SIND BEZÜGLEN AUF DEN FERTIGFUSSBODEN DER TIEFEREN RAUMSÖTE BIS UK STURZ
- ALLE MASSE SIND VERANTWÖRTLICH ZU PRÜFEN, BZW AM BAU ZU NEHMEN FÜR DIE RICHTIGKEIT UND EINHALTUNG DER MASSE HÄFTET DER UNTERNEHMER PLAN- UND MASSÖFFÜRENDEN MÜSSEN VOR AUSFÜHRUNG MIT DEM ZUSTÄNDIGEN PLANER GEKLÄRT WÖDEN ALLE TRAGENDEN BAUTEILE NACH STATISCHER BERECHNUNG AUSSPARUNGEN, SCHLITZE UND DURCHBRÜCHE SIEHE AUSSPARUNGS- UND SCHALPLÄNE DER PROJEKTINGENIEURE, BZW DEN ARCHITEKTENAUSFÜHRUNGSPLAN
- DIESER PLAN IST NUR IN VERBINDUNG MIT DEM IM PLAN ANGEGEBENEN DETAILPLANEN VOLLSTÄNDIG UND GÜLTIG
- AUF DAS UMWEDRERECHT UND DAS UMWEDRERECHTSGESETZ WIRD HINGEWIESEN !
- DIESER PLAN IST NUR MIT ENTSPRECHENDEN FREIGABEVERMERKEN FÜR DIE BEARBEITUNG DER AUSSPARUNGS-, SEMAL, ROHBAU, UND AUSBAUAUSFÜHRUNG GÜLTIG
- IN DEN ARCHITEKTENPLÄNEN UND LEDIGLICH DIE BRANDSCHUTZMASSNAHMEN ENGETRAGEN, WELCHE DURCH DIE BAULICHEN MASSNAHMEN DER ERWÄTERUNGS- BZW DER UMBAUMASSNAHMEN ERFORDERLICH SIND. MASSGEBEND UND VERANTWÄRTLICH FÜR DEN BARDGEBÄNNAUSGEHENDEN BRANDSCHUTZ DES BESTANDES UND DER BRANDSCHUTZTEÄMSCHEN AUSWÄRTUNG DES ERWÄTERUNGSBAUES AUF DEN BESTAND SIND DIE BRANDSCHUTZPLÄNE UND DAS BRAND-SCHUTZGUTÄCHTEN DES ING-BÜROS ILMER
- ALLE WÄHREND UND NACH UMBAU- BZW. ABRISS AM BESTAND ERFORDERLICHEN STATISCHEN MASSNAHMEN NACH ANGABE STATIKER
- GRÜNDUNGEN NACH ANGABE STATIKER BZW BODENGUTÄCHTER
- ABSTEMMLIKÖEN SIEHE PLANUNG LANDSCHAFTSÄRCHITEKT.

IND	DATUM	GEZ.		BH	ST	N/SKI	BRAND	LA
