

Einsichtnahme in Bestandspläne für Strom/Wasser

Baumaßnahme: Errichtung eines Interimscontainers

Straße: Im Pinderpark **Haus Nr.:** 2

Ort und Ortsteil: 90513 Zirndorf

Baufirma: Landkreis Fürth

Einsichtnahme durch: _____

Telefon: _____

- Bestandspläne erhalten **Wasser**
- Strom** (Niederspannung Mittelspannung Steuerkabel)
- In den genannten Bereichen befinden sich keine Versorgungsanlagen der Stadtwerke Langenzenn

Diese Planauskunft ist ab Unterzeichnungsdatum 4 Wochen gültig.

Der Unterzeichner hat die Bestandspläne der Stadtwerke Langenzenn für Strom und Wasser eingesehen und wurde auf das Merkblatt zum Schutz von erdverlegten Versorgungsleitungen hingewiesen. Sind Maßangaben in den Planunterlagen vorhanden, sind diese unverbindlich und zur Maßentnahme nicht geeignet. Dieses Formular wurde elektronisch erstellt und ist auch ohne Unterschrift gültig.

Besondere Hinweise:


_____ 19.12.22, Zirndorf _____

Stadtwerke Langenzenn Datum/Ort Unterschrift Kunde

Diese Daten sind Eigentum der Stadtwerke Langenzenn. Eine anderweitige Nutzung durch Sie, ist nicht zulässig. Weiterhin müssen Sie sicherstellen, dass die zur Verfügung gestellten Daten vertraulich behandelt werden. Eine Weitergabe an Dritte ist nur mit unserem schriftlichen Einverständnis zulässig.

Datenschutz

Ich bin damit einverstanden, dass meine personenbezogenen Daten nach Maßgabe der europäischen Datenschutzgrundverordnung (EU-DSGVO) und des Bundesdatenschutzgesetzes (BDSG) zur Durchführung des oben genannten Vorganges erfasst, verarbeitet und genutzt werden. Ein Austausch der Daten mit Dritten außerhalb der Stadt Langenzenn – Stadtwerke – (z.B. Netzbetreiber und Messstellenbetreiber) erfolgt nur, soweit dies zur Abwicklung des Vorgangs erforderlich ist. Bei einer freiwilligen Angabe von E-Mail und/oder Telefonnummer kann eine Kontaktaufnahme zur Klärung von offenen Fragen bzw. Serviceinformationen (z.B. Terminabsprachen) über die angegebenen Kommunikationswege durch die Stadt Langenzenn – Stadtwerke – erfolgen. Verantwortlicher für die Verarbeitung von personenbezogenen Daten im Sinne der Europäischen Datenschutz-Grundverordnung (EU-DSGVO) sind die Stadtwerke Langenzenn, Friedrich-Ebert-Straße 7, 90579 Langenzenn, Geschäftsleitung: 1. Bürgermeister Jürgen Habel Tel. 09101/703-0 E-Mail: stadtwerke@langenzenn.de Datenschutzkoordinator: Ralph Lampert, Tel: 09101/703-501 E-Mail: ralph.lampert@langenzenn.de. Ein Datenschutzbeauftragter wurde durch die Stadtwerke Langenzenn bestellt: Kurt Ebert, Ebert & Partner Consulting GbR, Graf- Eberhard- Str. 1, 71229 Leonberg und steht Ihnen für Fragen zur Verarbeitung von personenbezogenen Daten unter Tel. 0157 355 62 332 E-Mail: info@ebert-partner.de zur Verfügung. Unsere ausführlichen Datenschutzerklärungen können Sie unter www.stadtwerke-langenzenn.de im Downloadbereich nachlesen.

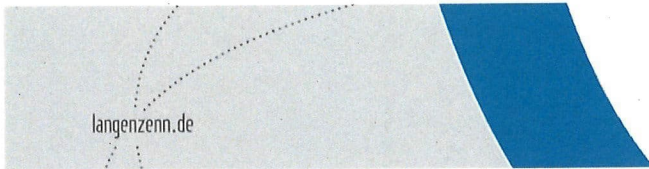

Einsichtnahme in Bestandspläne für Strom/Wasser

Baumaßnahme: Errichtung eines Interimcontainers

Straße: Im Fiederpark **Haus Nr.:** 2

Ort und Ortsteil: 90513 Zirndorf

Baufirma: Landkreis Fürth

Einsichtnahme durch: _____

Telefon: _____

- Bestandspläne erhalten **Wasser**
- Strom** (Niederspannung Mittelspannung Steuerkabel)
- In den genannten Bereichen befinden sich keine Versorgungsanlagen der Stadtwerke Langenzenn

Diese Planauskunft ist ab Unterzeichnungsdatum 4 Wochen gültig.

Der Unterzeichner hat die Bestandspläne der Stadtwerke Langenzenn für Strom und Wasser eingesehen und wurde auf das Merkblatt zum Schutz von erdverlegten Versorgungsleitungen hingewiesen. Sind Maßangaben in den Planunterlagen vorhanden, sind diese unverbindlich und zur Maßentnahme nicht geeignet. Dieses Formular wurde elektronisch erstellt und ist auch ohne Unterschrift gültig.

Besondere Hinweise:

Stadtwerke Langenzenn 20.12.2022, Zirndorf Datum/Ort S. Srdic Unterschrift Kunde

Diese Daten sind Eigentum der Stadtwerke Langenzenn. Eine anderweitige Nutzung durch Sie, ist nicht zulässig. Weiterhin müssen Sie sicherstellen, dass die zur Verfügung gestellten Daten vertraulich behandelt werden. Eine Weitergabe an Dritte ist nur mit unserem schriftlichen Einverständnis zulässig.

Datenschutz

Ich bin damit einverstanden, dass meine personenbezogenen Daten nach Maßgabe der europäischen Datenschutzgrundverordnung (EU-DSGVO) und des Bundesdatenschutzgesetzes (BDSG) zur Durchführung des oben genannten Vorganges erfasst, verarbeitet und genutzt werden. Ein Austausch der Daten mit Dritten außerhalb der Stadt Langenzenn – Stadtwerke – (z.B. Netzbetreiber und Messstellenbetreiber) erfolgt nur, soweit dies zur Abwicklung des Vorgangs erforderlich ist. Bei einer freiwilligen Angabe von E-Mail und/oder Telefonnummer kann eine Kontaktaufnahme zur Klärung von offenen Fragen bzw. Serviceinformationen (z.B. Terminabsprachen) über die angegebenen Kommunikationswege durch die Stadt Langenzenn – Stadtwerke – erfolgen. Verantwortlicher für die Verarbeitung von personenbezogenen Daten im Sinne der Europäischen Datenschutz-Grundverordnung (EU-DSGVO) sind die Stadtwerke Langenzenn, Friedrich-Ebert-Straße 7, 90579 Langenzenn, Geschäftsleitung: 1. Bürgermeister Jürgen Habel Tel. 09101/703-0 E-Mail: stadtwerke@langenzenn.de Datenschutzkoordinator: Ralph Lampert, Tel: 09101/703-501 E-Mail: ralph.lampert@langenzenn.de. Ein Datenschutzbeauftragter wurde durch die Stadtwerke Langenzenn bestellt: Kurt Ebert, Ebert & Partner Consulting GbR, Graf- Eberhard- Str. 1, 71229 Leonberg und steht Ihnen für Fragen zur Verarbeitung von personenbezogenen Daten unter Tel. 0157 355 62 332 E-Mail: info@ebert-partner.de zur Verfügung. Unsere ausführlichen Datenschutzerklärungen können Sie unter www.stadtwerke-langenzenn.de im Downloadbereich nachlesen.



MERKBLATT

ZUM SCHUTZ VON ERDVERLEGTEN VERSORGUNGSLEITUNGEN

Durch dieses Merkblatt sollen Schäden an erdverlegten Versorgungsleitungen der Stadtwerke Langenzenn und damit verbundenen Versorgungsstörungen, sowie mögliche Personenschäden verhindert werden. Zu diesem Zweck wurden einschlägige Vorschriften, Hinweise und Sicherheitsstandards zusammengetragen, die im gesamten Netzgebiet der Stadtwerke Langenzenn gültig sind.

1. ERKUNDIGUNGSPFLICHT

Im Stadtgebiet der Stadt Langenzenn sind zahlreiche Versorgungsleitungen durch die Stadtwerke Langenzenn selbst, sowie durch andere Spartenräger verlegt. Durch unsachgemäße Behandlung dieser Versorgungsleitungen können erhebliche Gefahren für Leib, Leben oder Sachen entstehen. Zur Vermeidung dieser Gefahren besteht die rechtliche Verpflichtung, vor Beginn jeder Baumaßnahme, insbesondere wenn Eingriffe in das Erdreich beinhaltet sind, bei den zuständigen Spartenrägern eine Erkundigung einzuholen. Darüber hinaus besteht die Pflicht des Verantwortlichen einer Baumaßnahme sich durch fachgerechte Erkundigungsmaßnahmen (Suchschlitze durch Handschachtung etc.) über die tatsächliche und exakte Lage der im Planungs- und Baubereich vorhandenen Versorgungsleitungen Kenntnis zu verschaffen.

Planauskunft: stadtwerke@langenzenn.de, Strom: 09101/703-520, Wasser: 09101/703-530

Die Planauskunft erfolgt direkt über die Stadtwerke Langenzenn und bezieht sich ausschließlich auf die jeweils angefragten Informationen. Hierbei ist zu beachten, dass mit Abweichungen in Bezug auf Lage und Tiefe der Versorgungsleitungen gerechnet werden muss (s.o. fachgerechte Erkundigungsmaßnahmen). Die Maßangaben sind daher formell unverbindlich und zur Maßentnahme nicht geeignet. Es wird darauf verwiesen, dass sich nicht dokumentierte Leitungen (z.B. stillgelegt, im Eigentum von Privatpersonen stehende, etc.) im Auskunftsbereich befinden können, jedoch nicht im Plan der Stadtwerke Langenzenn abgebildet sind. Eine erteilte Planauskunft ist nach erfolgter Aushändigung 4 Wochen gültig.

2. ABSTAND VON VERSORGUNGSLEITUNGEN

Bereits bei der Planung einer Baumaßnahme insbesondere aber bei der Ausführung ist zu berücksichtigen, dass ein ausreichender Abstand zu den Versorgungsleitungen der Stadtwerke Langenzenn eingehalten wird, damit auch eine indirekte Beschädigung ausgeschlossen ist. Hierbei sind neben direkten Aufgrabungen auch Erschütterungen oder sonstige mechanische Einflüsse auf den Untergrund eine Gefährdung, die sich auf den Leitungsbestand auswirken können (z.B. starke oberirdische Belastung durch aufstellen von Kränen und überfahren von Baufahrzeugen, sowie Bohrvortriebs-, Bohr- und Sprengarbeiten).

3. AUSFÜHREN VON BAUMASSNAHMEN

Bei Baubeginn müssen die gültigen Bestandspläne auf der Baustelle vorliegen. Sind die Pläne bei Arbeitsbeginn nicht mehr aktuell oder hat sich der Baubereich bzw. die Bauausführung geändert, so muss der Ausführende sich erneut aktuelle Bestandspläne beschaffen und die Stadtwerke von der beabsichtigten Änderung in Kenntnis setzen. Die Stadtwerke ihrerseits prüfen, ob und ggf. welche Schutzmaßnahmen getroffen werden müssen. Es wird empfohlen sich von einem Beschäftigten der Stadtwerke Langenzenn in den Leitungsbestand vor Ort einweisen zu lassen.

Baustelleneinweisung: Strom: 09101/703-520, Wasser: 09101/703-530

Bauarbeiten im Bereich von Versorgungsleitungen dürfen nur unter fachkundiger Aufsicht durchgeführt werden. Alle Auflagen, die die Stadtwerke Langenzenn zur Sicherung ihrer Anlagen dem Ausführenden gemacht haben, müssen eingehalten werden. Versorgungsanlagen dürfen grundsätzlich nur durch Handschachtung freigelegt werden. Generell sind links und rechts entlang der bezeichneten Leitungstrasse die gleichen Vorsichtsmaßnahmen in einer Breite von min. 1,0 m zu beachten. Freigelegte Anlagen sind vor jeglicher Beschädigung (auch gegen Frost) zu schützen und gegen Lageveränderung fachgerecht zu sichern. Mit maschinellen Baugeräten darf nur in solchem Abstand von Leitungen von Anlagen gearbeitet werden, dass Beschädigungen ausgeschlossen sind.

Standardverlegetiefen

- a) Für Kabelanlagen: 0,60 – 1,50 m
- b) Für Wasserleitungen: 1,20 – 2,00 m

Abweichende Tiefen sind möglich (z.B. Brücken, Querungen, nachträgliche Aufschüttungen, usw.)



MERKBLATT ZUM SCHUTZ VON ERDVERLEGTEN VERSORGUNGSLEITUNGEN

Kabel und Rohrleitungen sind häufig in Sand eingebettet, Kabel sind i.d.R. mit Steinen oder Platten abgedeckt. Der Außenschutz der Versorgungsleitungen darf nicht beschädigt werden. Stoffe, die Rohr-, Kabelwerkstoff oder Außenschutz gefährden (z.B. Lösemittel), dürfen nicht mit den Versorgungsanlagen in Kontakt gebracht werden. Rohrleitungen, Kabel und Kabelmuffen dürfen nicht mechanisch belastet werden, d.h. es dürfen niemals statische Belastungen z.B. aus Verbauelementen übertragen werden. Das Betreten der Rohrleitungen, Kabel und Kabelmuffen ist grundsätzlich verboten.

Bei Arbeiten mittels grabenloser Arbeitstechniken (z.B. Spülbohrverfahren, Erdraketen,...), muss sichergestellt sein, dass vor Beginn der Arbeiten, durch Suchschlitze sämtliche Querungen mit Leitungsbestand der Stadtwerke Langenzenn freigelegt werden und die Leitungen während der Arbeiten an dieser Stelle beobachtet werden, um notfalls die Arbeiten sofort einstellen zu können.

4. MASSNAHMEN BEI BESCHÄDIGUNGEN VON VERSORGUNGSLEITUNGEN

Sind Leitungen so beschädigt worden dass Wasser austritt bzw. auszutreten droht oder es bereits zu Kurzschlüssen am Kabel gekommen ist bzw. Kabeladern blank- und/oder freiliegen, sind sofort alle Arbeiten einzustellen. Die Gefahrenstelle ist abzusichern und es sind Maßnahmen zur Verringerung der Gefahr für Leib und Leben sowie zur Schadensbegrenzung zu treffen.

Sofortmaßnahmen bei Wasseraustritt

Es besteht die Gefahr der Ausspülung, der Unterspülung und der Überflutung. Deshalb Räume unter Geländeoberkante und Baugrube von Personen räumen. Bei Frostgefahr sind alle Verkehrswege geeignet zu sichern und abzusperren.

Sofortmaßnahmen bei Beschädigungen von elektrischen Versorgungskabeln


Es besteht die Gefahr der Verbrennung durch Lichtbogeneinwirkung und Körperdurchströmung bei Berühren unter Spannung stehender Kabelteile. Personen und vorhandene Baumaschinen und -geräte sind aus dem Gefahrenbereich zu bringen!

Bei allen Beschädigungen oder entsprechenden Hinweisen sind umgehend die Stadtwerke Langenzenn unter folgenden Nummern zu verständigen:

24h
störungs-hotline
09101 703-555

Strom
Tel. 09101/703-520
Handy 0171/5534021

Wasser
Tel. 09101/703-530
Handy 0162/4001311

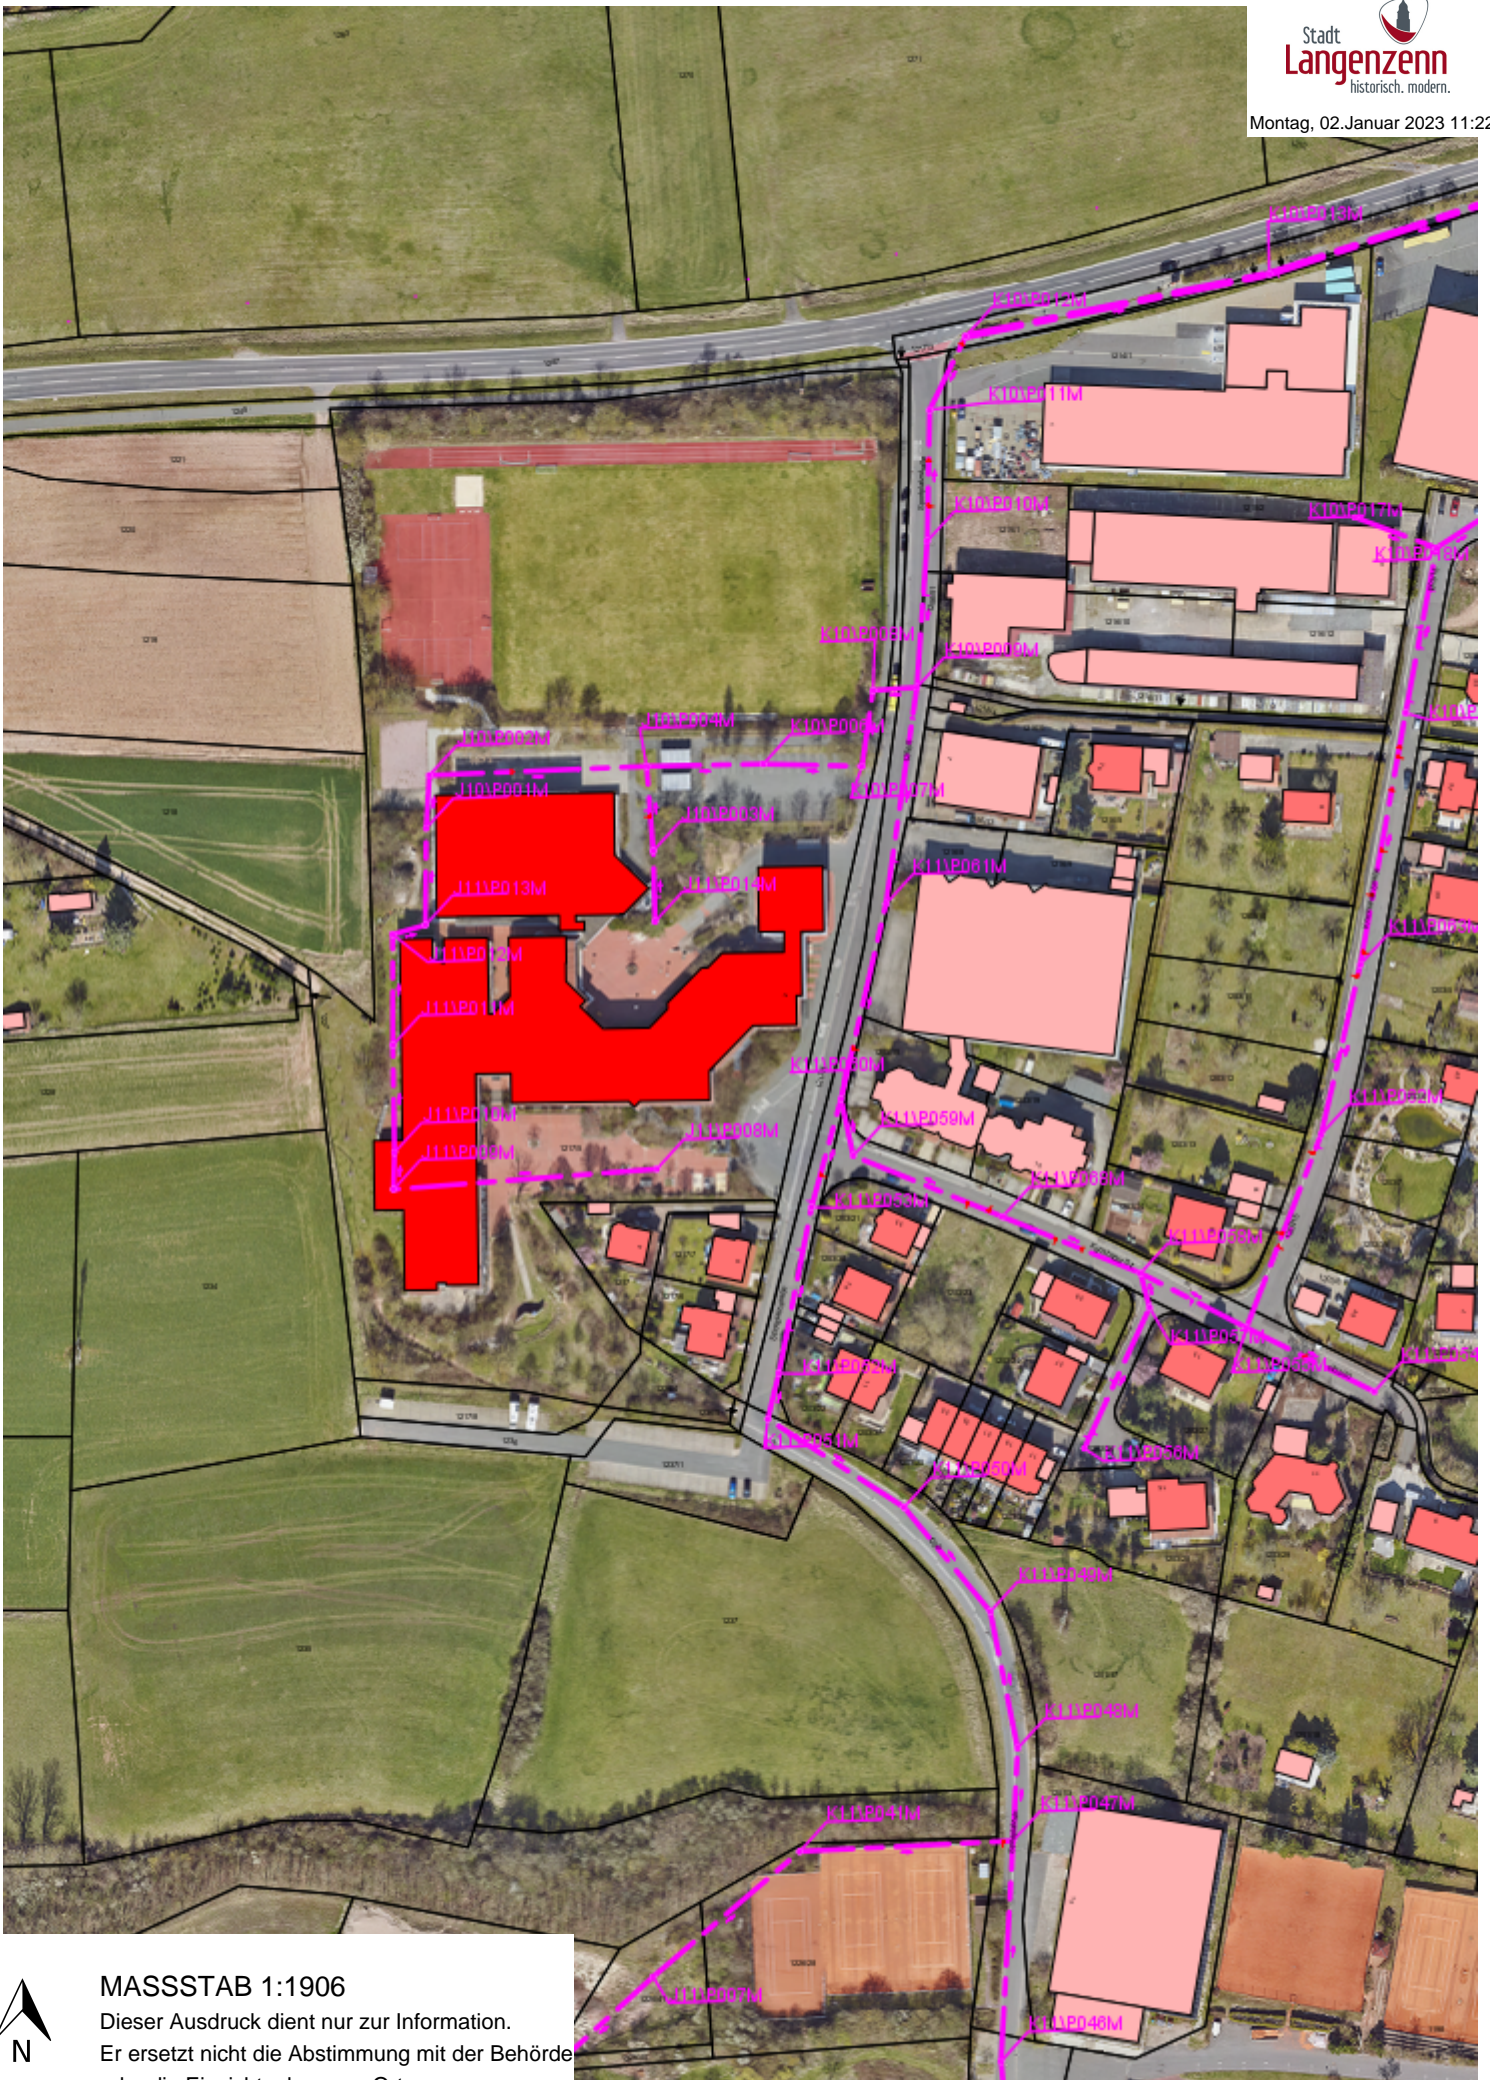

MASSSTAB 1:1906

Dieser Ausdruck dient nur zur Information.
Er ersetzt nicht die Abstimmung mit der Behörde
oder die Einsichtnahme vor Ort.



Leitungen
 — V Lage sicher
 - - - A Lage unsicher



Stadtwerke Langenzenn

Maßstab: 1:1.300

Bearbeiter:

Datum: 20.12.2022

Spartenauskunft für Wasser

Diese Planauskunft ist nach Erstellungsdatum 4 Wochen gültig.

