


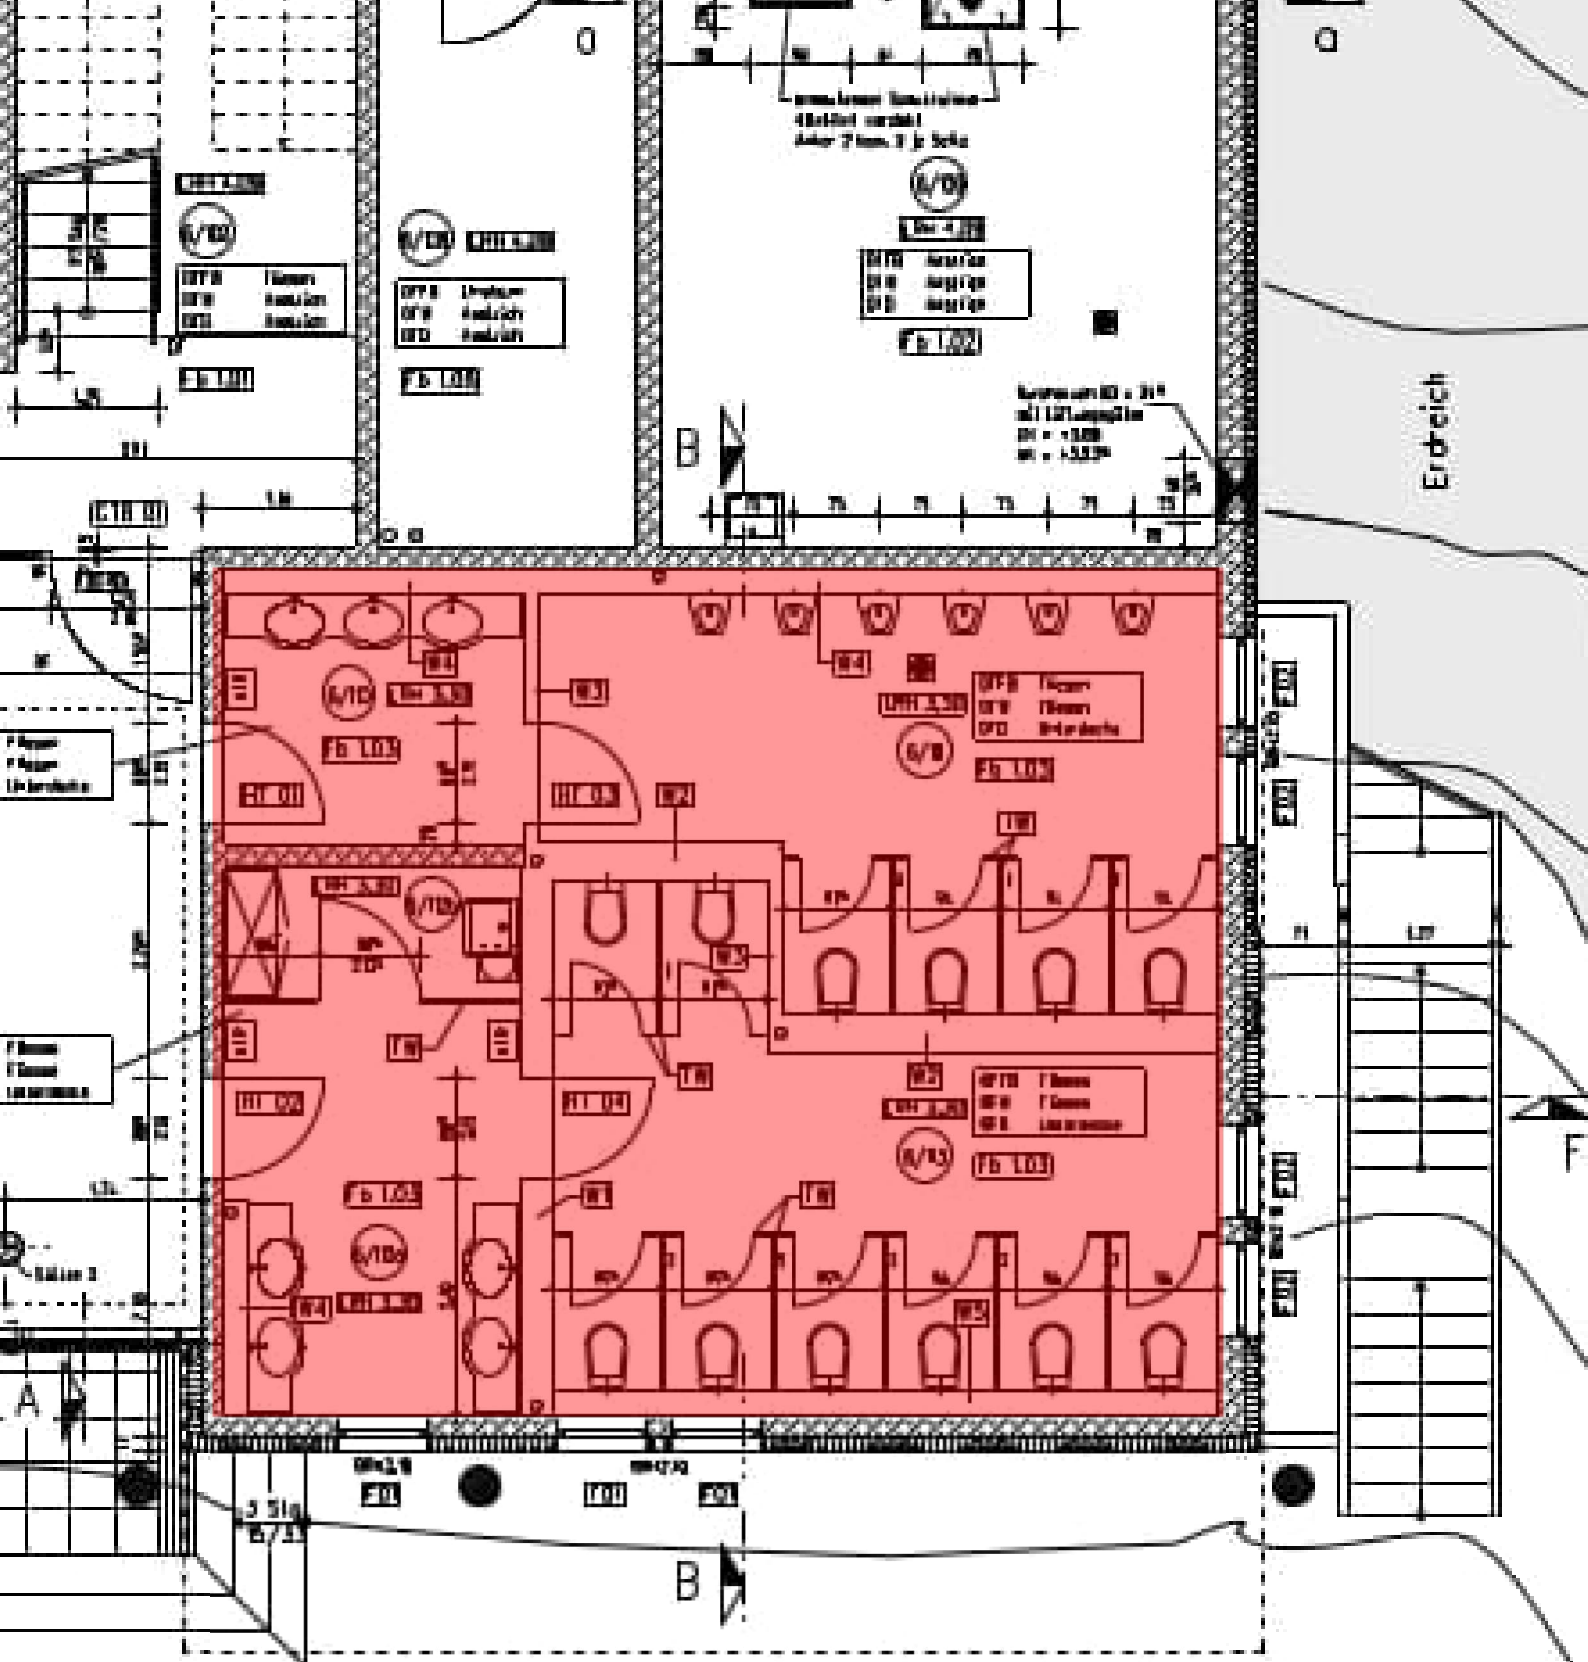

Bereich HAVARIE Erdgeschoss

Salzmannschule Schnepfenthal, Klostermühlenweg 2-8
HAVARIE WC Erdgeschoss Haus 6

Teilgrundriss EG

Stand 01.12.2025