


Grundriss- KG ( Achse 5- 9)

M 1:50

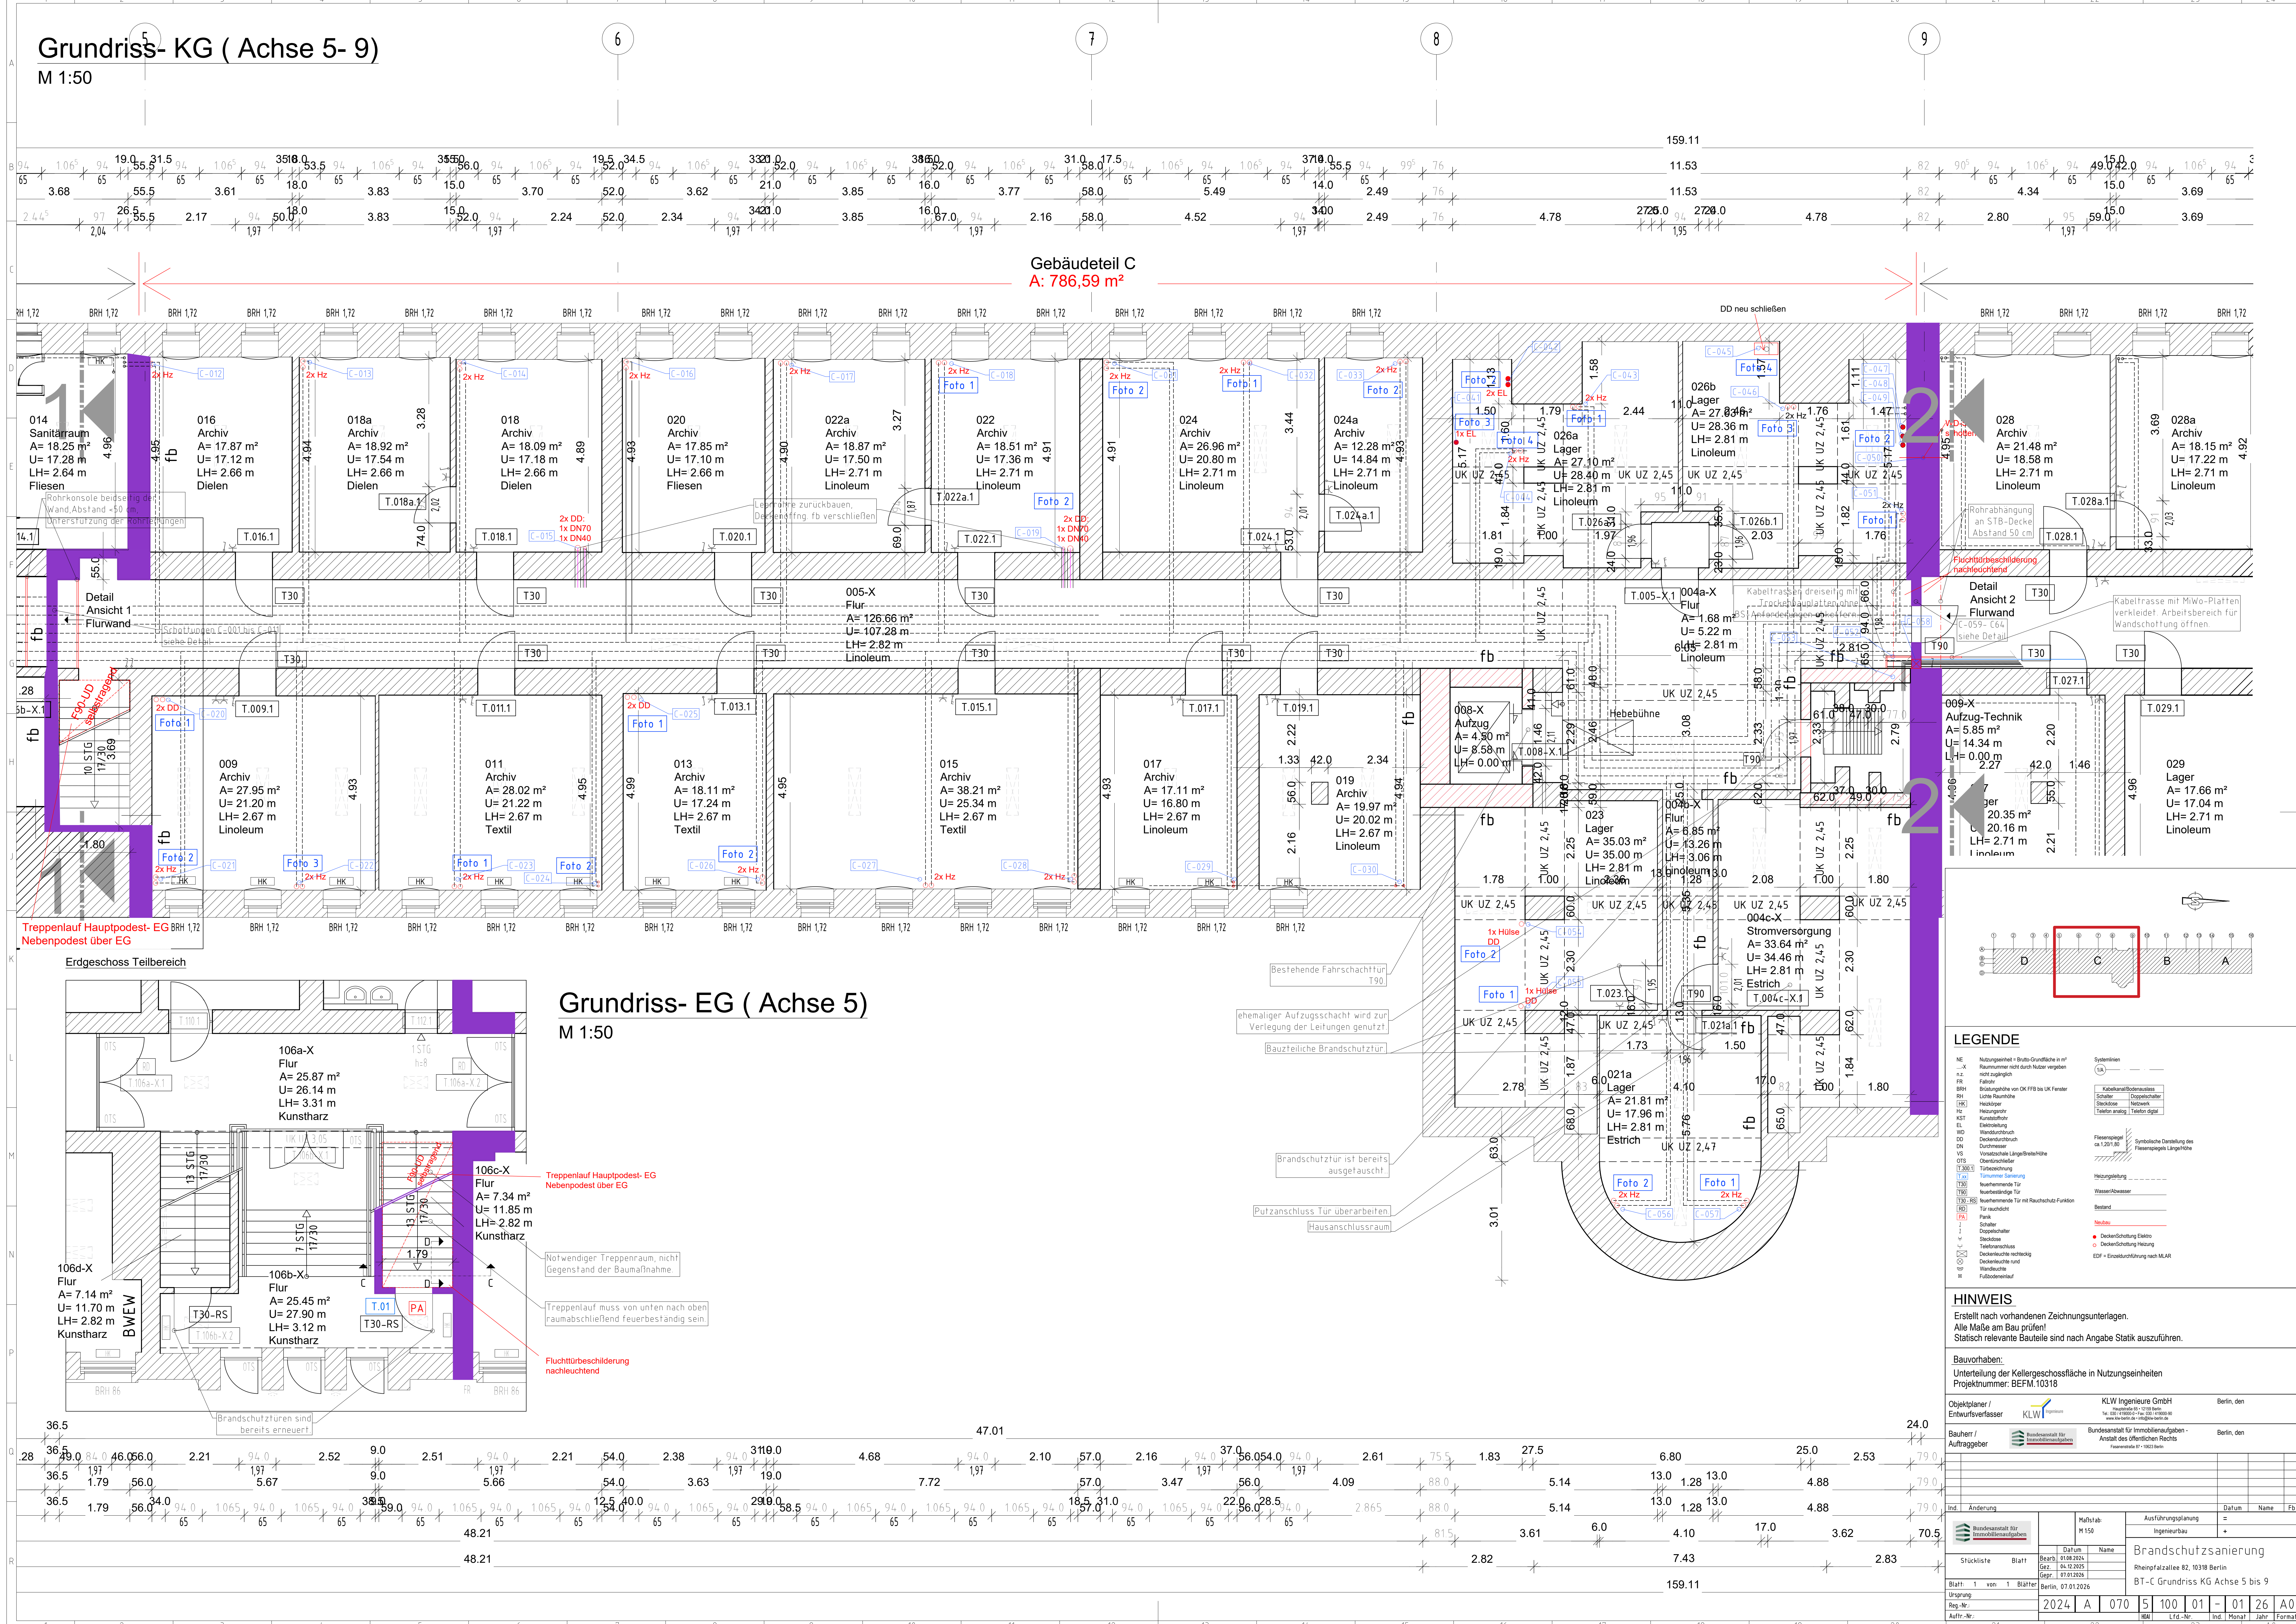


Gebäudeteil C

A: 786,59 m²

Grundriss- EG ( Achse 5)

M 1:50

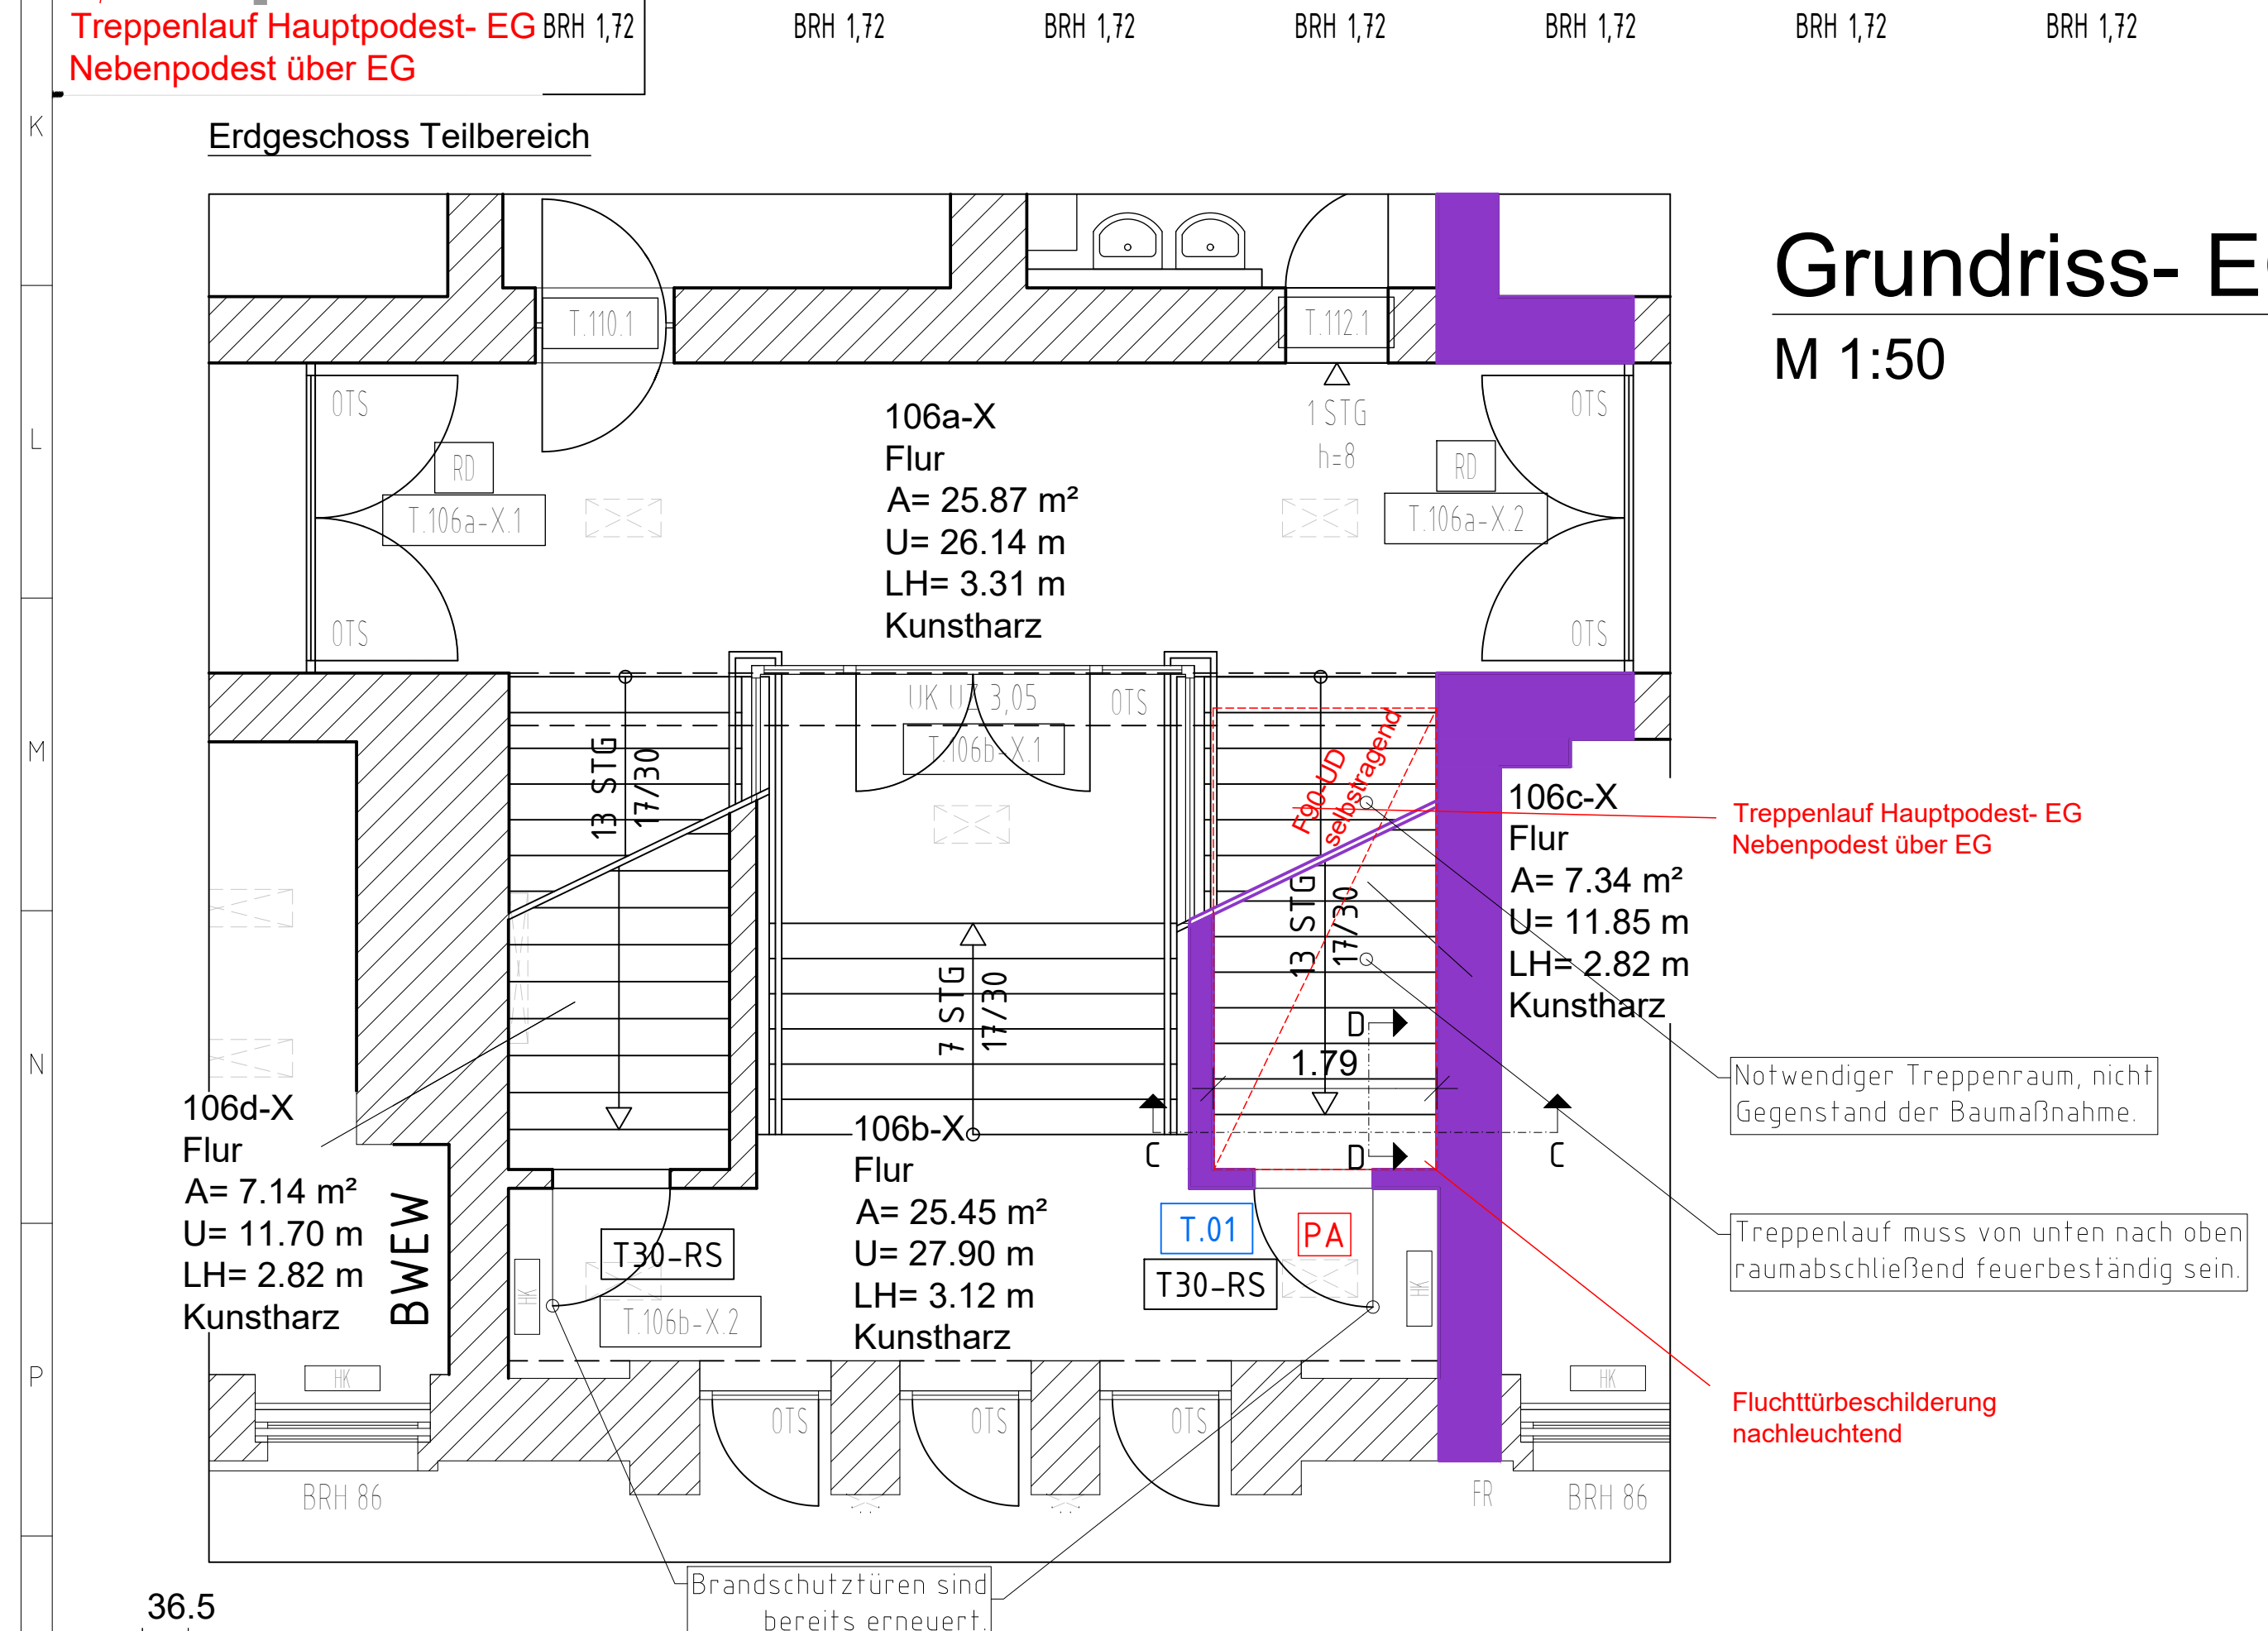

LEGENDE

|       |                                             |                           |                                                      |
|-------|---------------------------------------------|---------------------------|------------------------------------------------------|
| NE    | Nutzungseinheit = Brutto-Grundfläche in m²  | Systemlinien              |                                                      |
| ...X  | Raumnummer nicht durch Nutzer vergeben      | 10A                       |                                                      |
| BR    | Bruttogrundfläche von OK FFB bis UK Fenster | Schalter                  | (Doppelschalter)                                     |
| BR    | Bruttogrundfläche von OK FFB bis UK Fenster | Steckdose                 | Netzwerk                                             |
| Hz    | Heizkörper                                  | Fenster einseitig         | Teleskop digital                                     |
| HE    | Heizkörper                                  |                           |                                                      |
| KST   | Kunststoff                                  |                           |                                                      |
| EL    | Einbauleuchte                               |                           |                                                      |
| WU    | Wanddurchbruch                              | Fenstergröße (ca. 1,20 m) | Symbolische Darstellung des Fensterpaßes/Länge/Weite |
| DD    | Deckendurchbruch                            |                           |                                                      |
| DN    | Durchmesser                                 |                           |                                                      |
| VS    | Vorzeichen Länge/Breite/Höhe                |                           |                                                      |
| OTS   | Öffnungsbereich                             |                           |                                                      |
| T     | Türbezeichnung                              |                           |                                                      |
| T 100 | Türnummer (Anmerkung)                       |                           |                                                      |
