
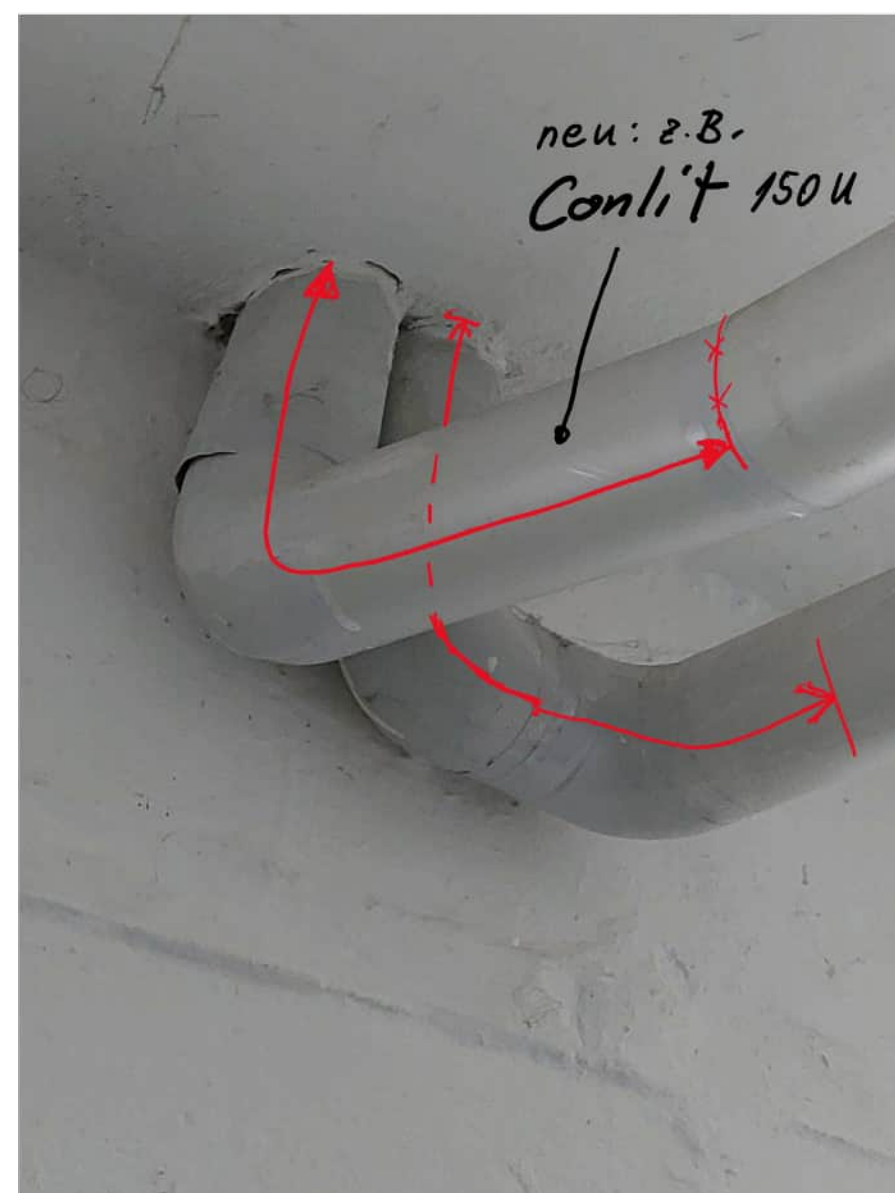
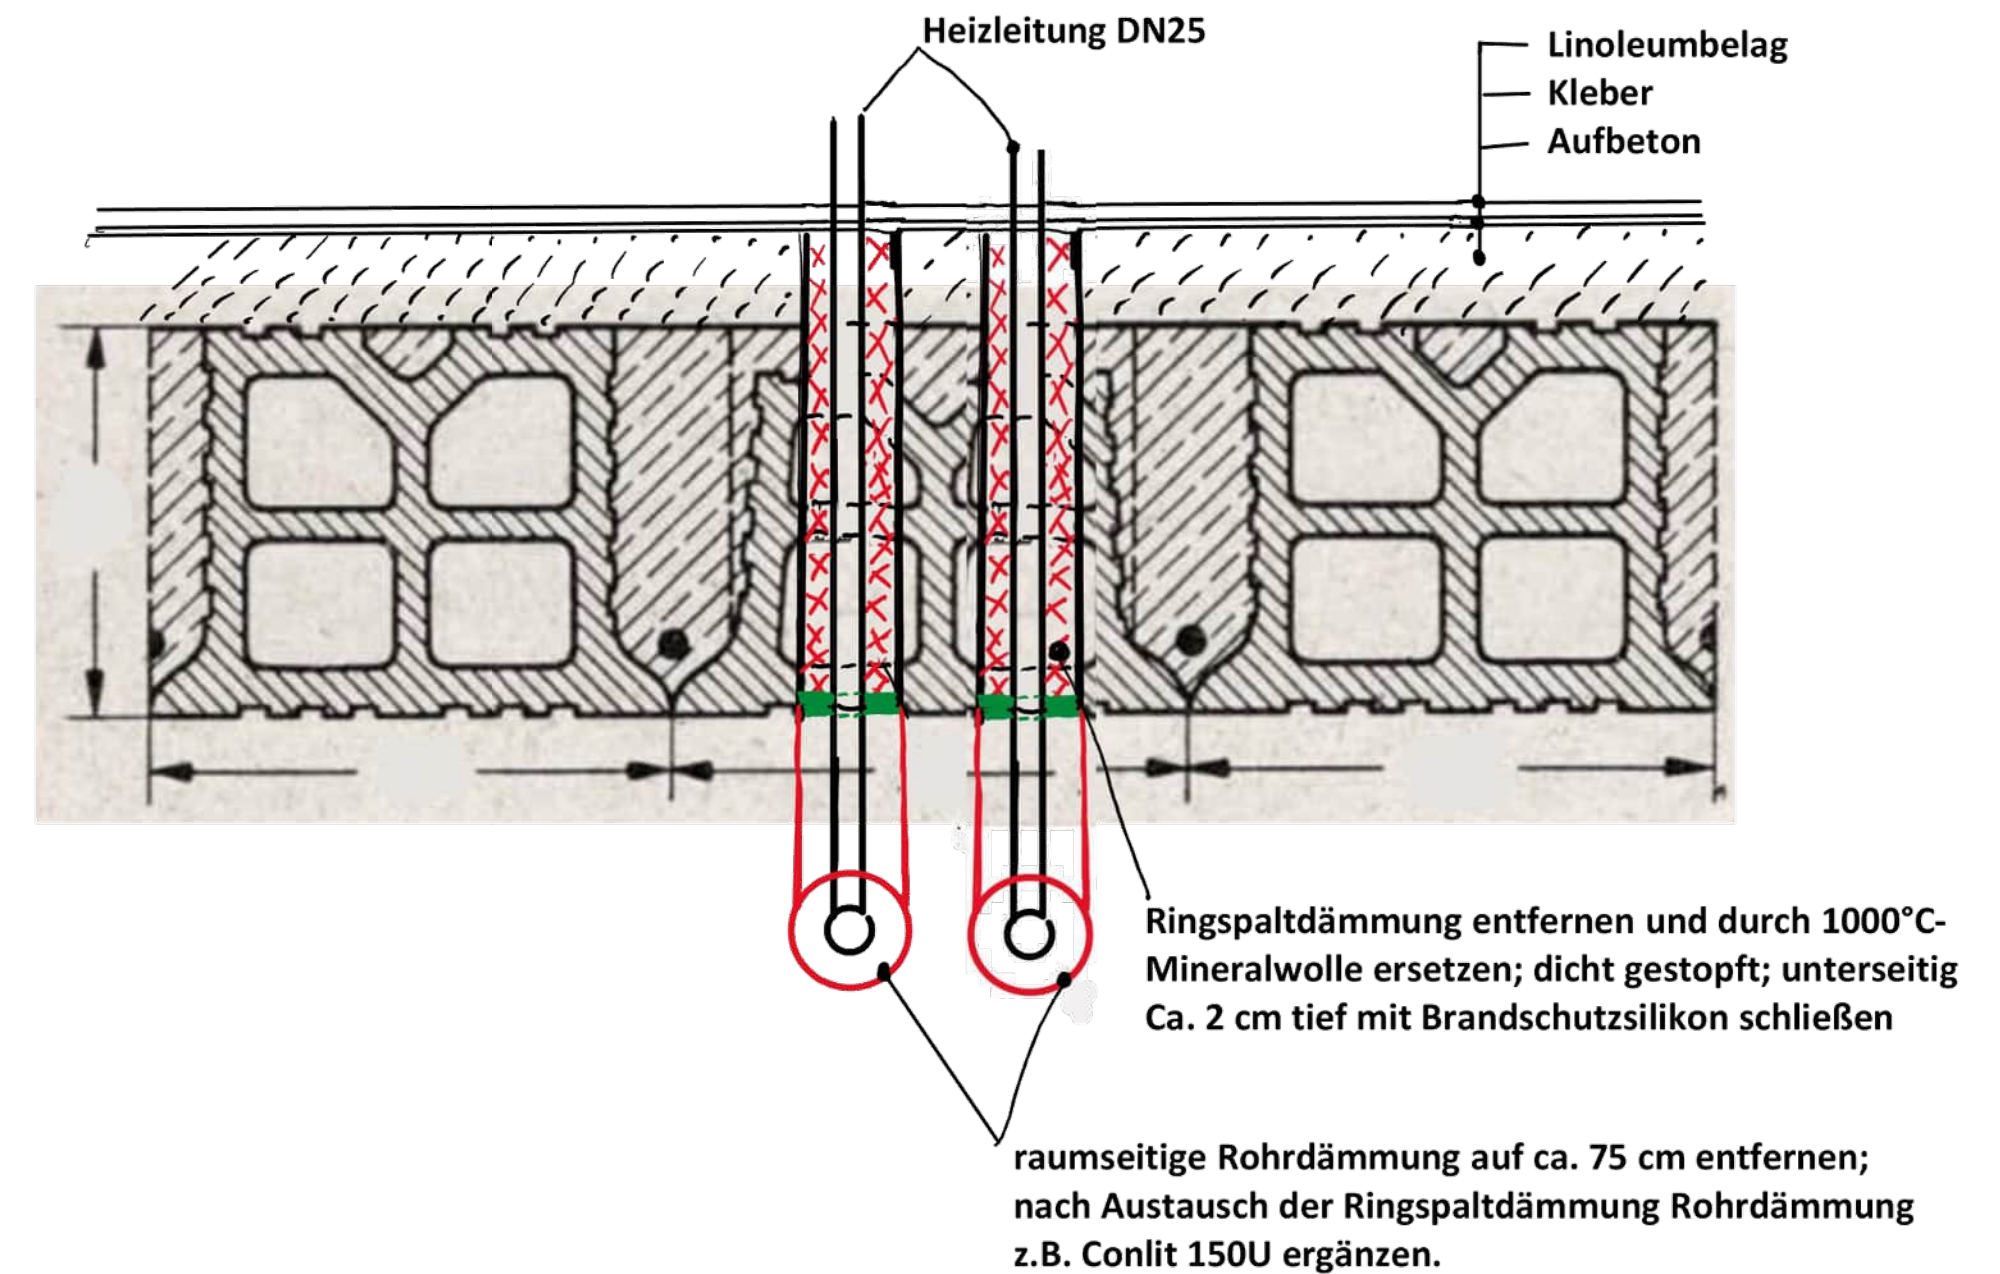


M 1:20

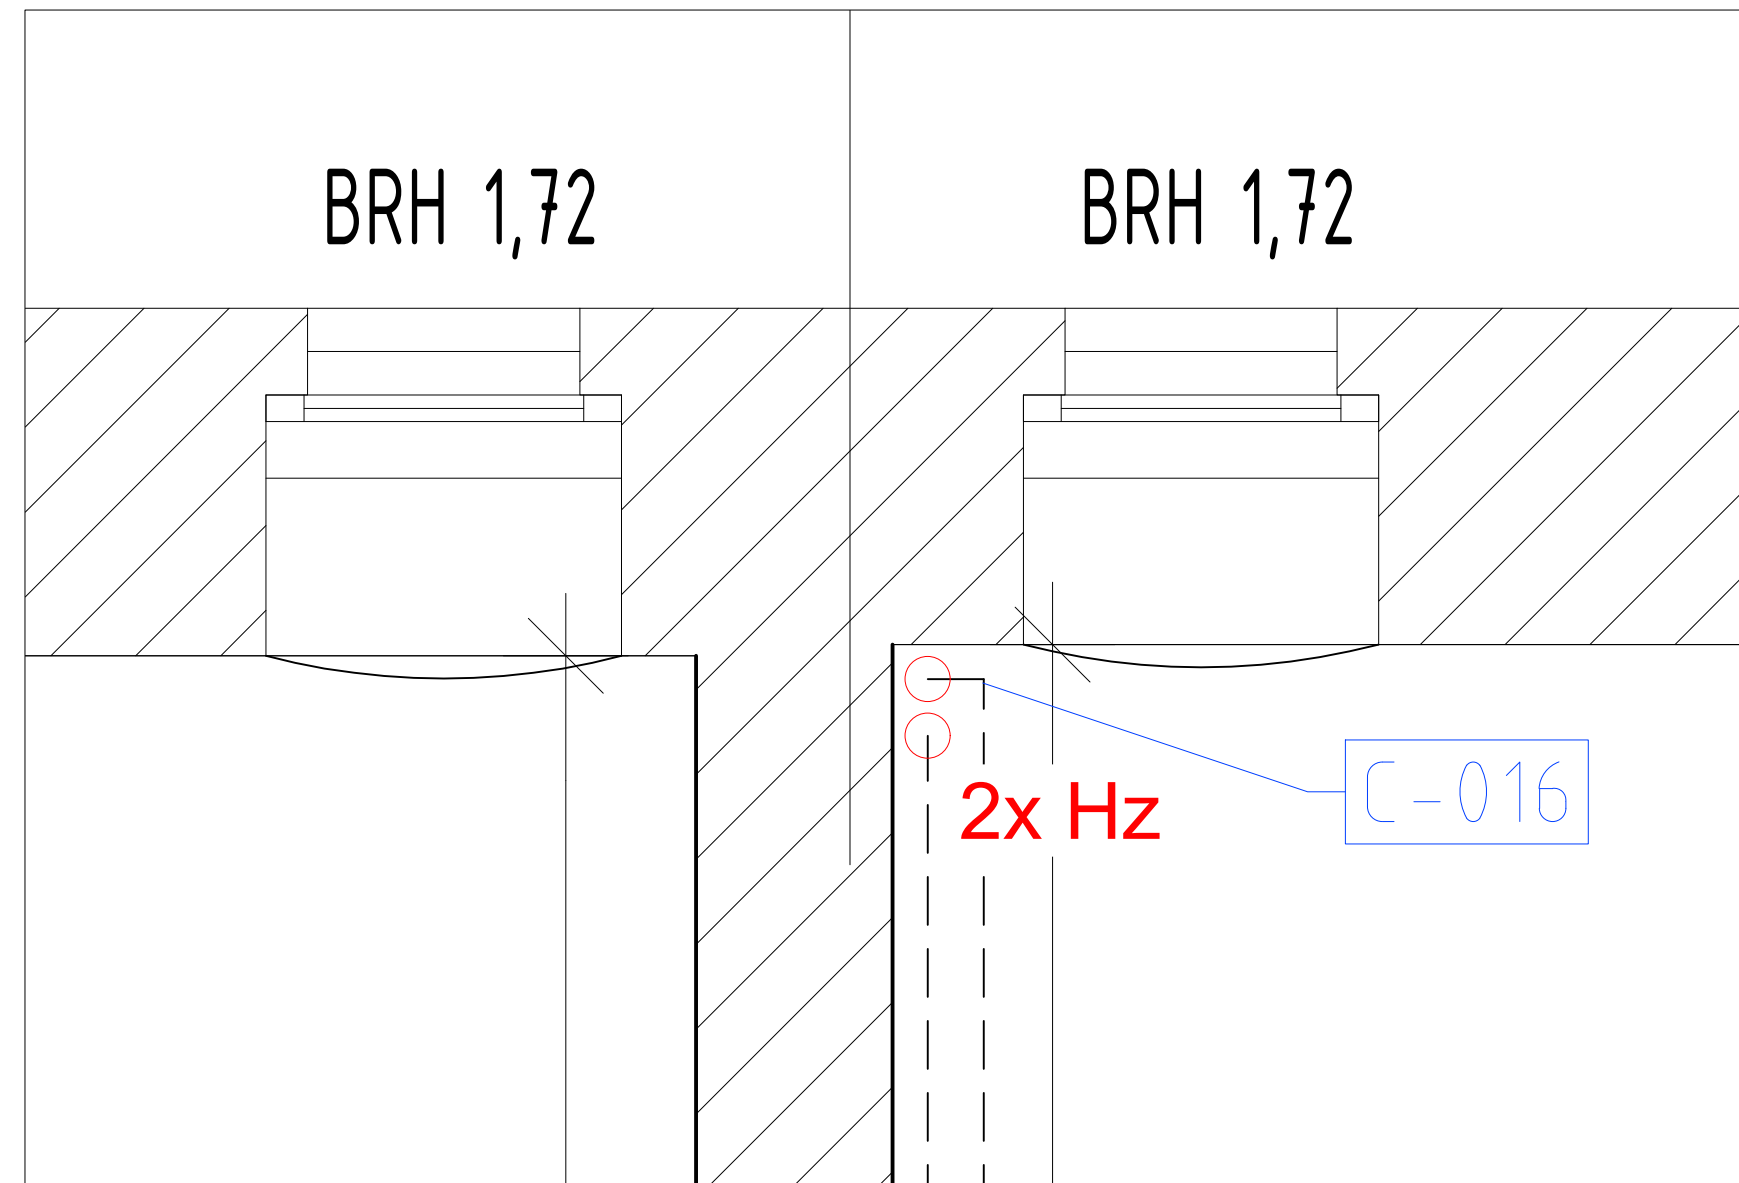

Rohrdämmung auf ca. 75 cm bzw.
bis zur Stoßstelle entfernen und nach
Einbau der Ringspaltdämmung die Rohr-
dämmung mit Conlit 150U ergänzen

LEGENDE

NE	Nutzungseinheit = Brutto-Grundfläche in m²
....-X	Raumnummer nicht durch Nutzer vergeben
n.z.	nicht zugänglich
FR	Fallrohr
BRH	Brüstungshöhe von OK FFB bis UK Fenster
RH	Lichte Raumhöhe
 HK	Heizkörper
Hz	Heizungsrohr
KL	Kunststoffrohr
ET	Elektroleitung
WD	Wanddurchbruch
DD	Deckendurchbruch
DN	Durchmesser
VS	Vorsatzschle Länge/Breite/Höhe
OTS	Obertürschleißer
 T.300.1	Türbezeichnung
 T.xx	<i>Türnummer Sanierung</i>
 T30	feuerhemmende Tür
 T90	feuerbeständige Tür
 T30 - RS	feuerhemmende Tür mit Rauchschutz-Funktion
 RD	Tür rauchdicht
 PA	Panik
	Schalter
	Doppelschalter
	Steckdose
	Telefonanschluss
	Deckenleuchte rechteckig
	Deckenleuchte rund
	Wandleuchte
	Fußbodeneinlauf

Systemlinien

Kabelkanal/Bodenauslass	
Schalter	Doppelschalter
Steckdose	Netzwerk
Telefon analog	Telefon digital

Fliesenspiegel
ca. 1,20/1,80

Symbolische Darstellung des Fliesenspiegels Länge/Höhe

Heizungsleitung

Wasser/Abwasser

Bestand

Neubau

- Deckenschottung Elektro

EDF = Einzeldurchführung nach MLAR

HINWEIS

Erstellt nach vorhandenen Zeichnungsunterlagen.
Alle Maße am Bau prüfen!
Statisch relevante Bauteile sind nach Angabe Statik auszuführen.

Bauvorhaben:

Unterteilung der Kellergeschossfläche in Nutzungseinheiten
Projektnummer: BEFM.10318

Objektplaner /
Entwurfsverfasser

KLW Ingenieure GmbH
Hauptstraße 65 • 12159 Berlin
Tel.: 030 / 419000-0 • Fax: 030 / 419000-90
www.klw-berlin.de • info@klw-berlin.de

Berlin, den

Bauherr /
Auftraggeber

 Bundesanstalt für
Immobilienaufgaben

Bundesanstalt für Immobilienaufgaben -
Anstalt des öffentlichen Rechts
Fasanenstraße 87 • 10623 Berlin

Berlin, den

Ind.	Änderung										Datum	Name	Fb
 Bundesanstalt für Immobilienaufgaben			Maßstab: M 1:50 M 1:5		Ausführungsplanung		=						
					Ingenieurbau		+						
Stückliste Blatt		Datum	Name		Brandschutzsanierung Rheinpfalzallee 82, 10318 Berlin Detail HZ-Leitungen in Decke								
		Bearb.	01.08.2024										
		Gez.	04.12.2025										
		Gepr.	04.12.2025										
Blatt: 1 von: 1 Blätter		Berlin, 04.12.2025											
Ursprung:													
Reg.-Nr.:		2024	A	070	5	100	08	-	12	25	A2		
Auftr.-Nr.:					HOAI	Lfd.-Nr.		Ind.	Monat	Jahr	Format		