

LP2_Fotodokumentation Achse 11-13

Projekt: 2024A070_Rheinfalzallee 82
Brandschutzsanierung KG
Rheinfalzallee 82, 10318 Berlin, DE

Bauherr: Bundesanstalt für Immobilienaufgaben
Fasanenstraße 87
10623 Berlin
Facility Management
BEFM.10318
Herr Sebastian Maier



Planung: KLW Ingenieure Gmbh
Epiphanienweg 6
14059 Berlin

Ersteller: Erich Bückner

Datum: 09.01.2026

Inhaltsverzeichnis

04_Achse 11-13	3
<i>Pin #17 – 032_2</i>	<i>4</i>
<i>Pin #18 – 032_3</i>	<i>5</i>
<i>Pin #19 – 032_4</i>	<i>6</i>
<i>Pin #20 – 032_5</i>	<i>7</i>
<i>Pin #21 – 034a_1</i>	<i>8</i>
<i>Pin #22 – 034a_2</i>	<i>10</i>
<i>Pin #24 – 034a_3</i>	<i>11</i>
<i>Pin #25 – 034a_4</i>	<i>12</i>
<i>Pin #26 – 0002a</i>	<i>13</i>

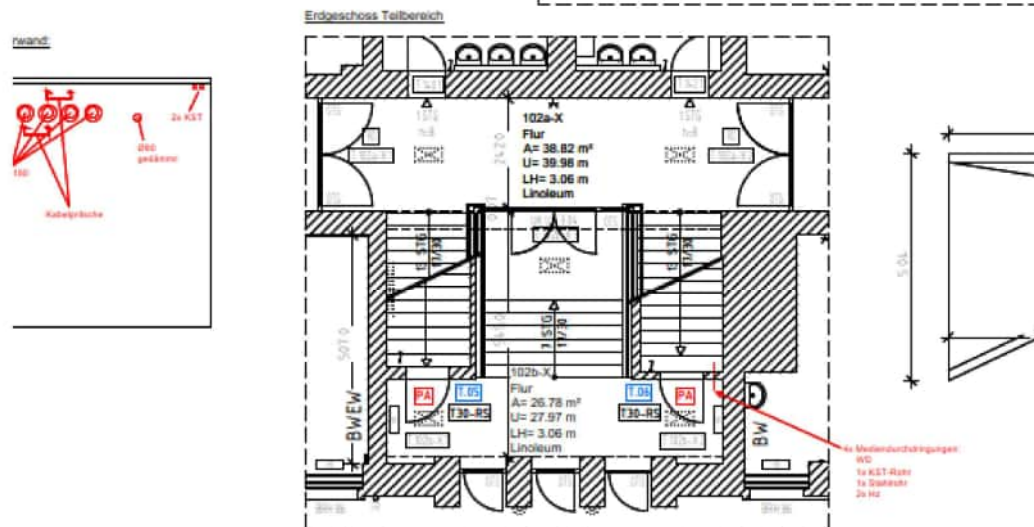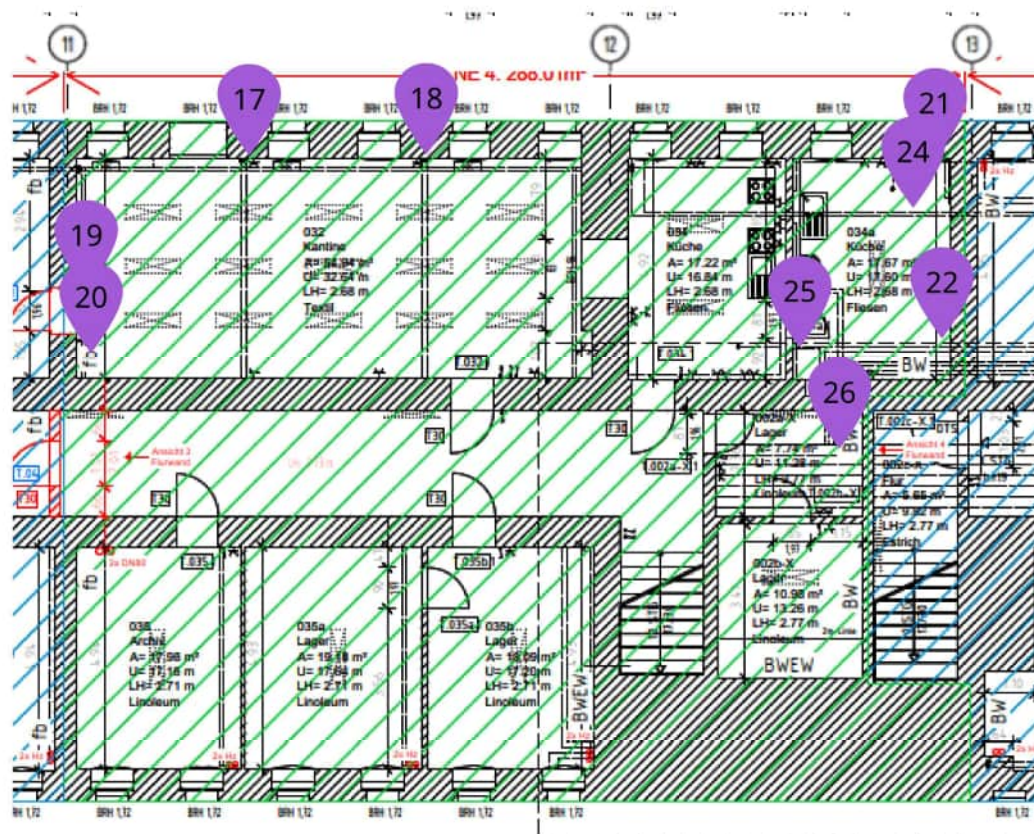


04 / Achse 11 - 13

04_Achse 11-13

Pin #17 – 032_2

Kategorie: Bestandsaufnahme
Status: Offen

Plan: 04_Achse 11-13 V1
Ersteller: Erich Bucker / 25.06.2025 09:28

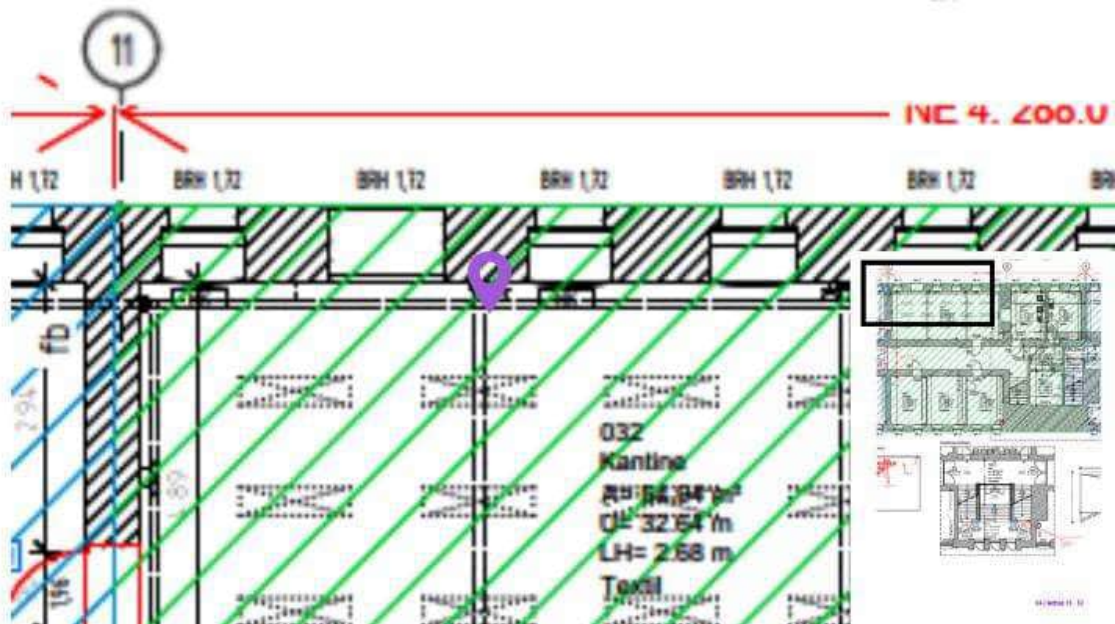

Pin #18 – 032_3

Kategorie: Bestandsaufnahme
Status: Offen


Plan: 04_Achse 11-13 V1
Ersteller: Erich Bucker / 25.06.2025 09:28



Pin #19 – 032_4

Kategorie: Bestandsaufnahme
Status: Offen


Plan: 04_Achse 11-13 V1
Ersteller: Erich Bucker / 25.06.2025 09:29

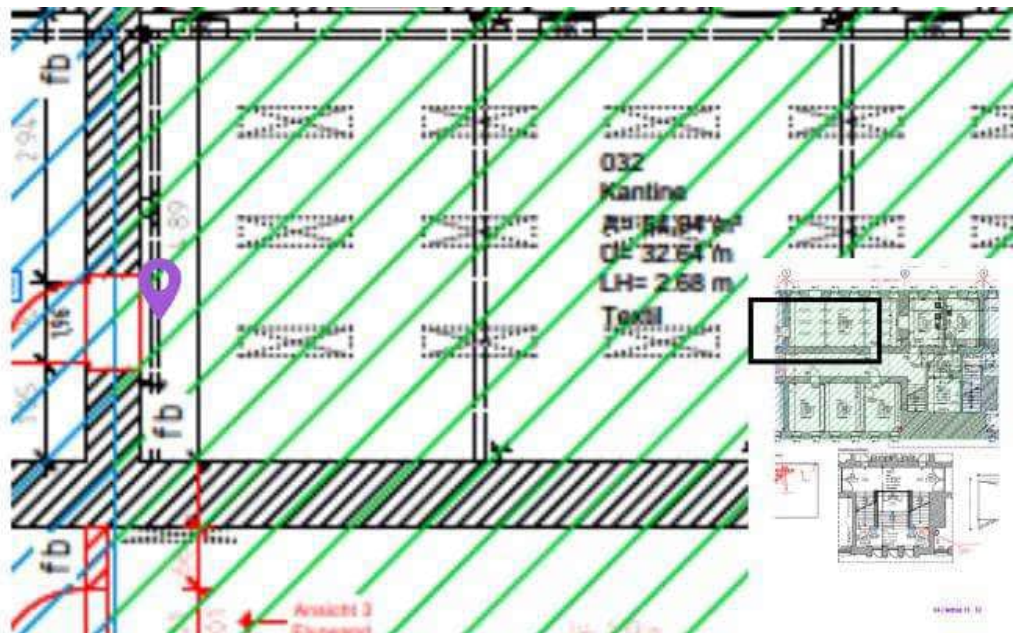

Pin #20 – 032_5

Kategorie: Bestandsaufnahme
Status: Offen

Plan: 04_Achse 11-13 V1
Ersteller: Erich Bucker / 25.06.2025 09:29

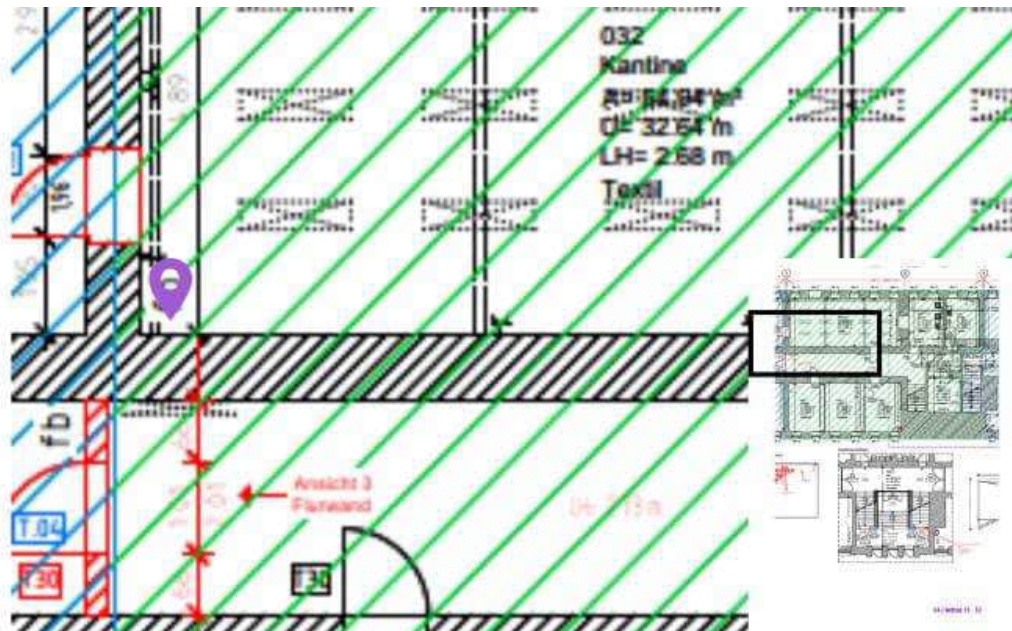

Pin #21 – 034a_1

Kategorie: Bestandsaufnahme
Status: Offen

Plan: 04_Achse 11-13 V1
Ersteller: Erich Bucker / 25.06.2025 09:32






Pin #22 – 034a_2

Kategorie: Bestandsaufnahme
Status: Offen


Plan: 04_Achse 11-13 V1
Ersteller: Erich Bucker / 25.06.2025 09:35

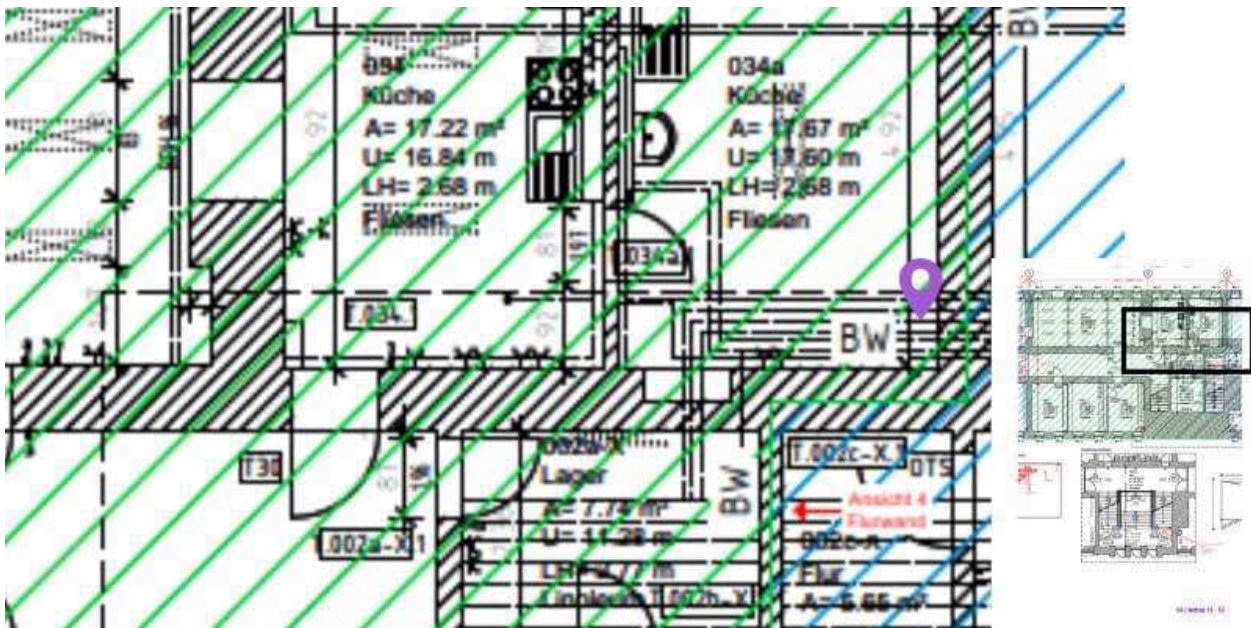

Pin #24 – 034a_3

Kategorie: Bestandsaufnahme
Status: Offen


Plan: 04_Achse 11-13 V1
Ersteller: Erich Bucker / 25.06.2025 09:38

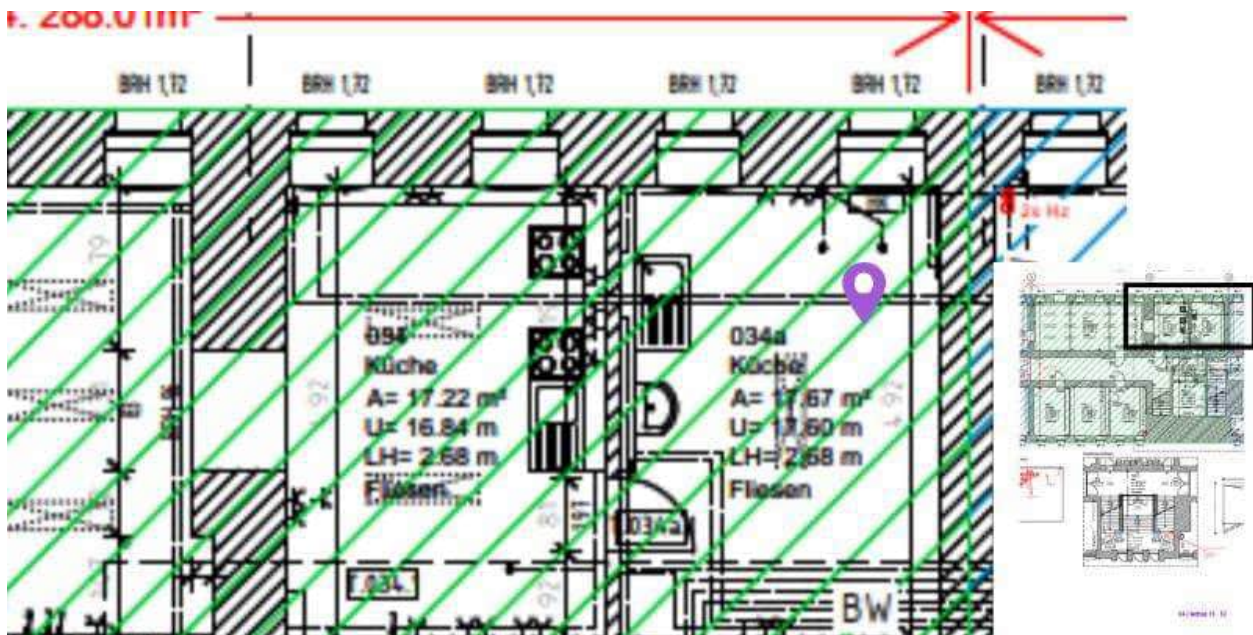

Pin #25 – 034a_4

Kategorie: Bestandsaufnahme
Status: Offen

Plan: 04_Achse 11-13 V1
Ersteller: Erich Bucker / 25.06.2025 09:39

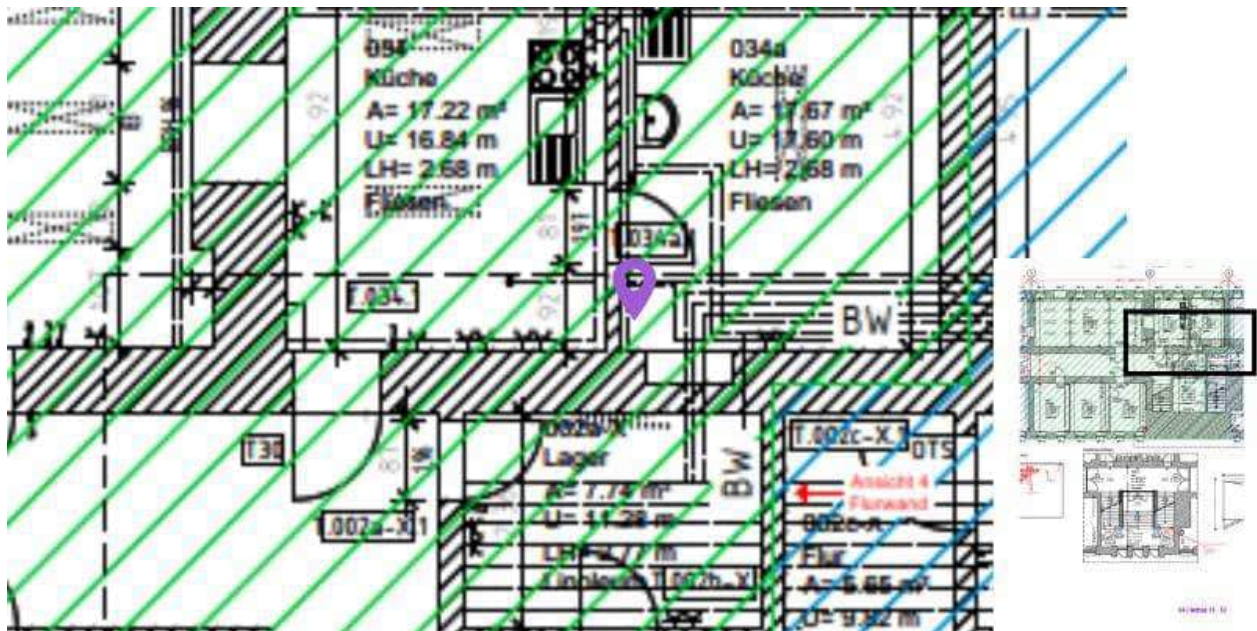

weiße Leitung Trockensteigeleitung



25.06.2025

Pin #26 – 0002a

Kategorie: Bestandsaufnahme
Status: Offen

Plan: 04_Achse 11-13 V1
Ersteller: Erich Bucker / 25.06.2025 09:44

