

LP2_Fotodokumentation Achse 13-16

Projekt: 2024A070_Rheinfalzallee 82
Brandschutzsanierung KG
Rheinfalzallee 82, 10318 Berlin, DE

Bauherr: Bundesanstalt für Immobilienaufgaben
Fasanenstraße 87
10623 Berlin
Facility Management
BEFM.10318
Herr Sebastian Maier


Planung: KLW Ingenieure Gmbh
Epiphanienweg 6
14059 Berlin

Ersteller: Erich Bückner

Datum: 09.01.2026

Inhaltsverzeichnis

05_Achse 13-16	3
<i>Pin #27 – 002c_X</i>	4
<i>Pin #28 – 001c-X_1</i>	5
<i>Pin #29 – 001c-X_2</i>	6
<i>Pin #32 – 001c-X_3</i>	9
<i>Pin #33 – 043</i>	10
<i>Pin #63 – 037</i>	11
<i>Pin #64 – 039b</i>	14
<i>Pin #65 – 039</i>	16
<i>Pin #66 – 001c</i>	18
<i>Pin #67 – 038</i>	19
<i>Pin #68 – 001b-X</i>	22
<i>Pin #69 – 041</i>	24
<i>Pin #70 – 001a-X</i>	27
<i>Pin #71 – 046</i>	29
<i>Pin #72 – 015-X</i>	31

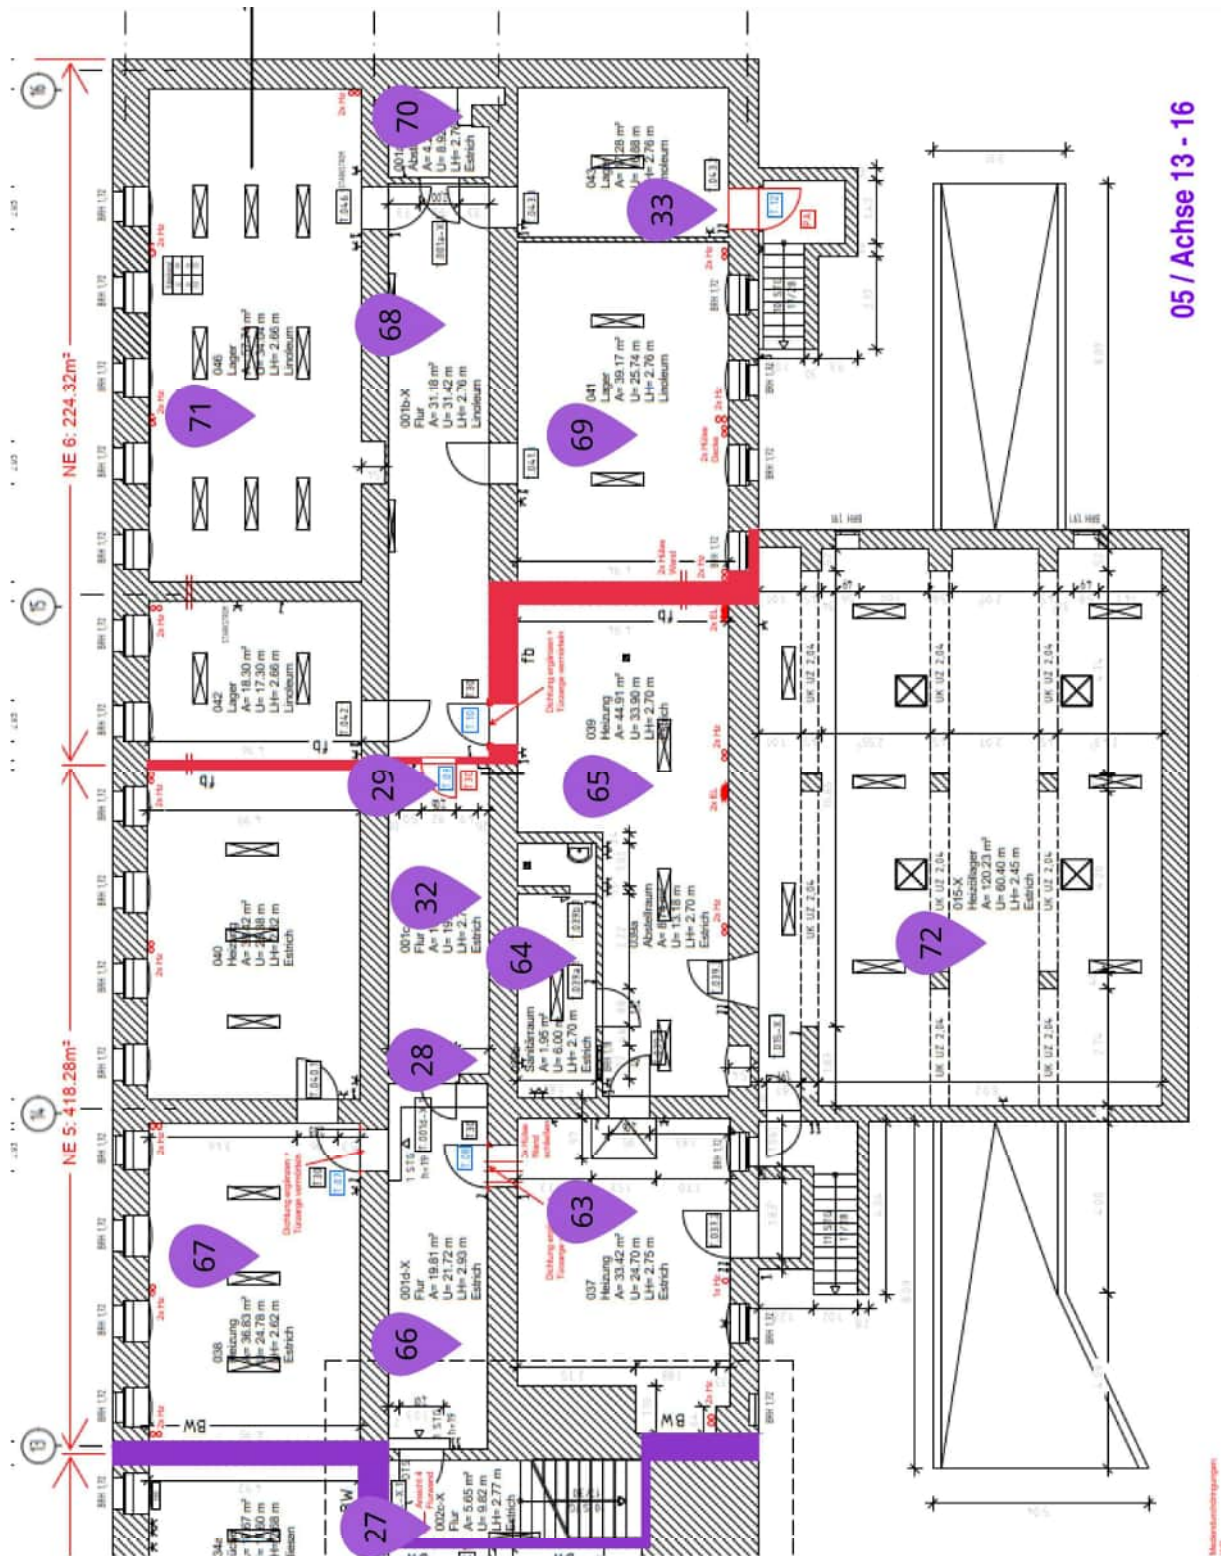


05_Achse 13-16

Pin #27 – 002c_X

Kategorie: Bestandsaufnahme
Status: Offen


Plan: 05_Achse 13-16 V1
Ersteller: Erich Bucker / 25.06.2025 09:51

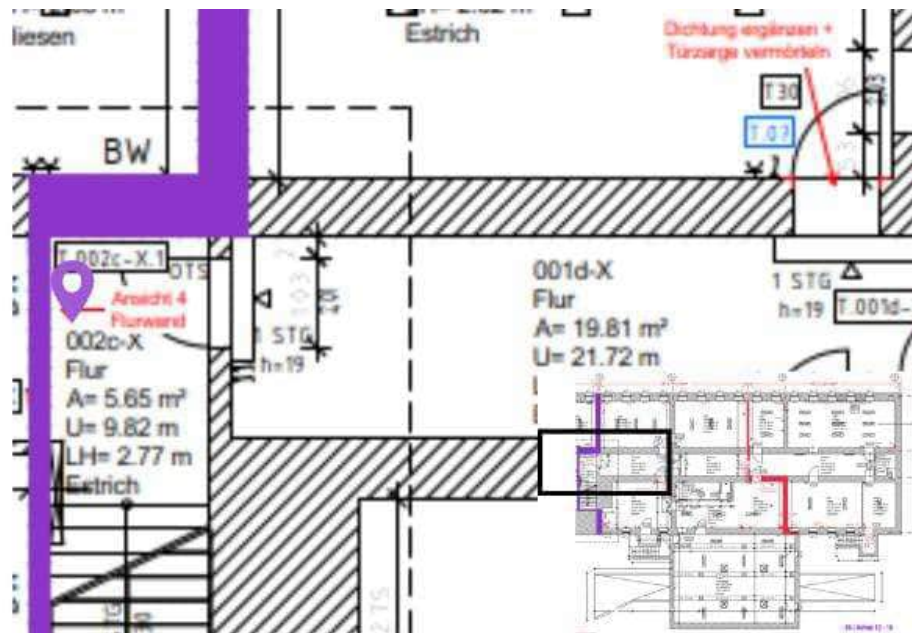

Pin #28 – 001c-X_1

Kategorie: Bestandsaufnahme
Status: Offen


Plan: 05_Achse 13-16 V1
Ersteller: Erich Bucker / 25.06.2025 09:54

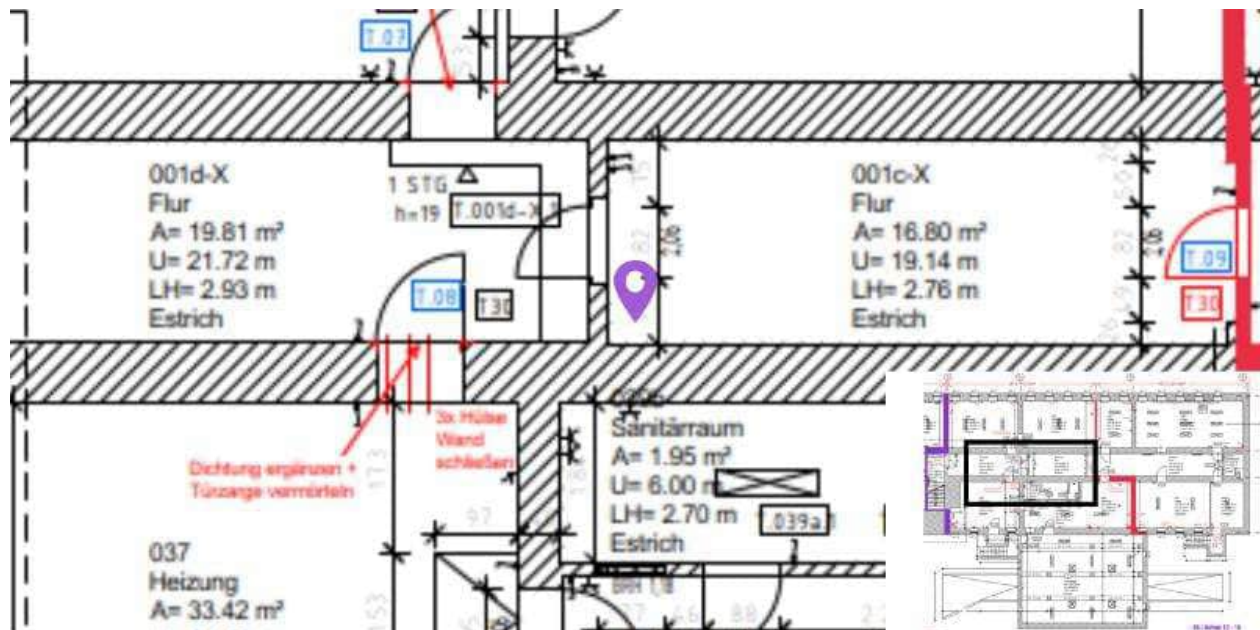

Pin #29 – 001c-X_2

Kategorie: Bestandsaufnahme
 Status: Offen

Plan: 05_Achse 13-16 V1
 Ersteller: Erich Bucker / 25.06.2025 09:56

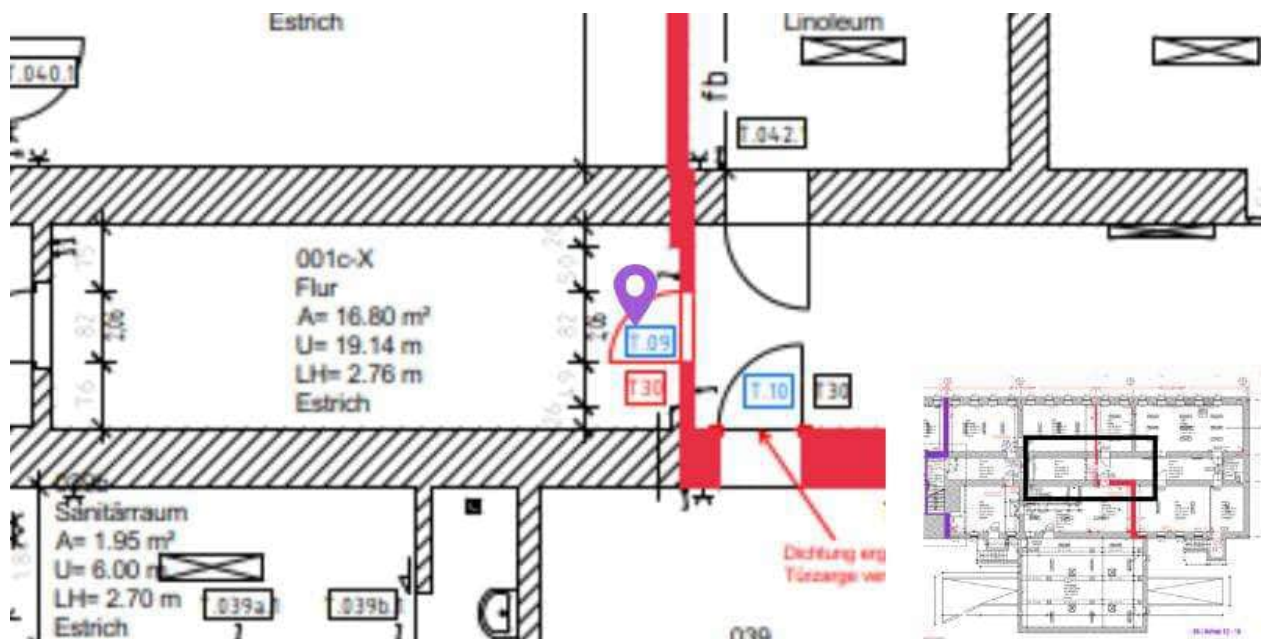






Pin #32 – 001c-X_3

Kategorie: Bestandsaufnahme
Status: Offen


Plan: 05_Achse 13-16 V1
Ersteller: Erich Bucker / 03.07.2025 23:41

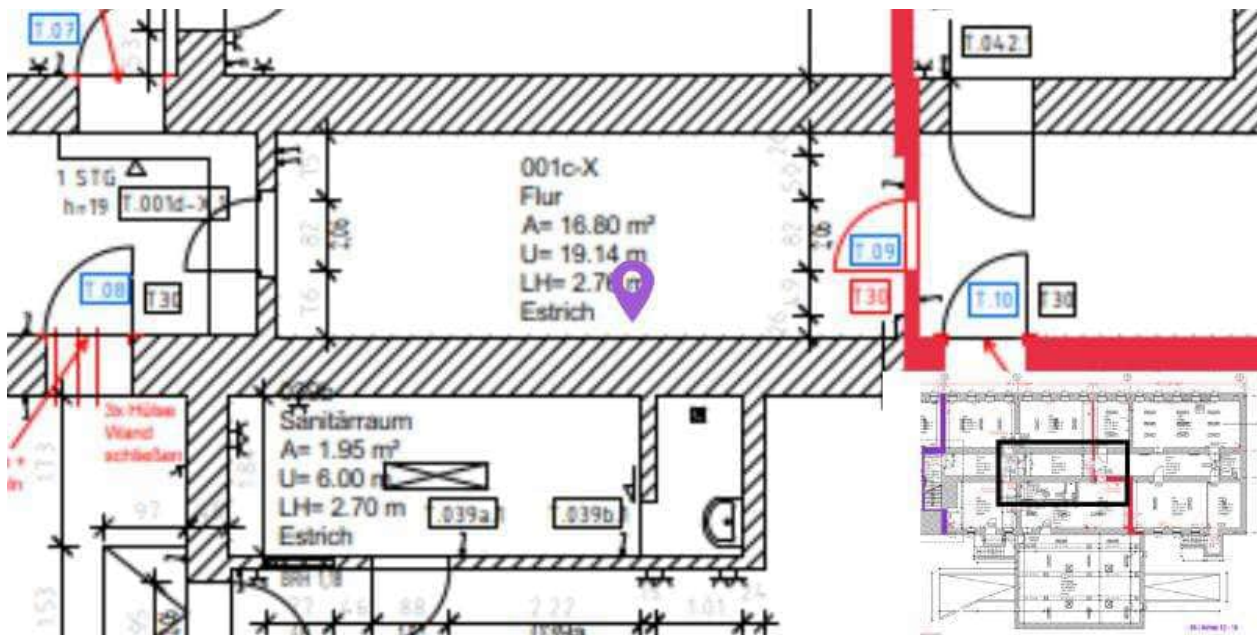

Pin #33 – 043

Kategorie: Bestandsaufnahme
Status: Offen


Plan: 05_Achse 13-16 V1
Ersteller: Erich Bucker / 03.07.2025 23:52

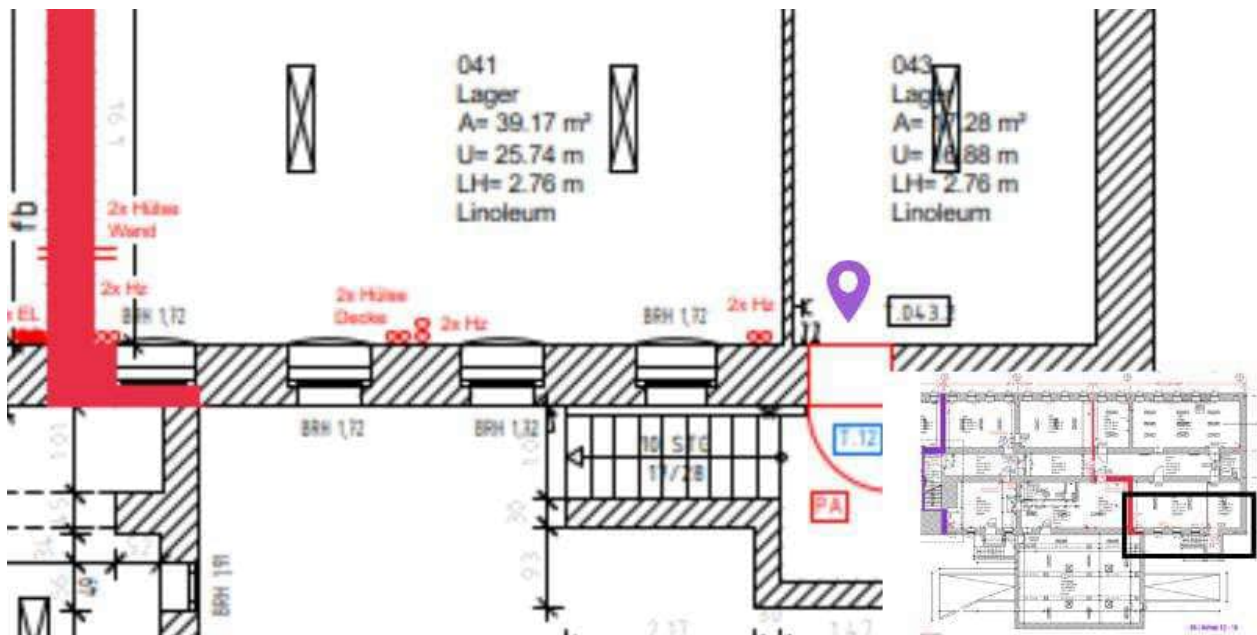


Pin #63 – 037

Kategorie: Bestandsaufnahme
Status: Offen

Plan: 05_Achse 13-16 V1
Ersteller: Erich Bucker / 05.07.2025 22:46

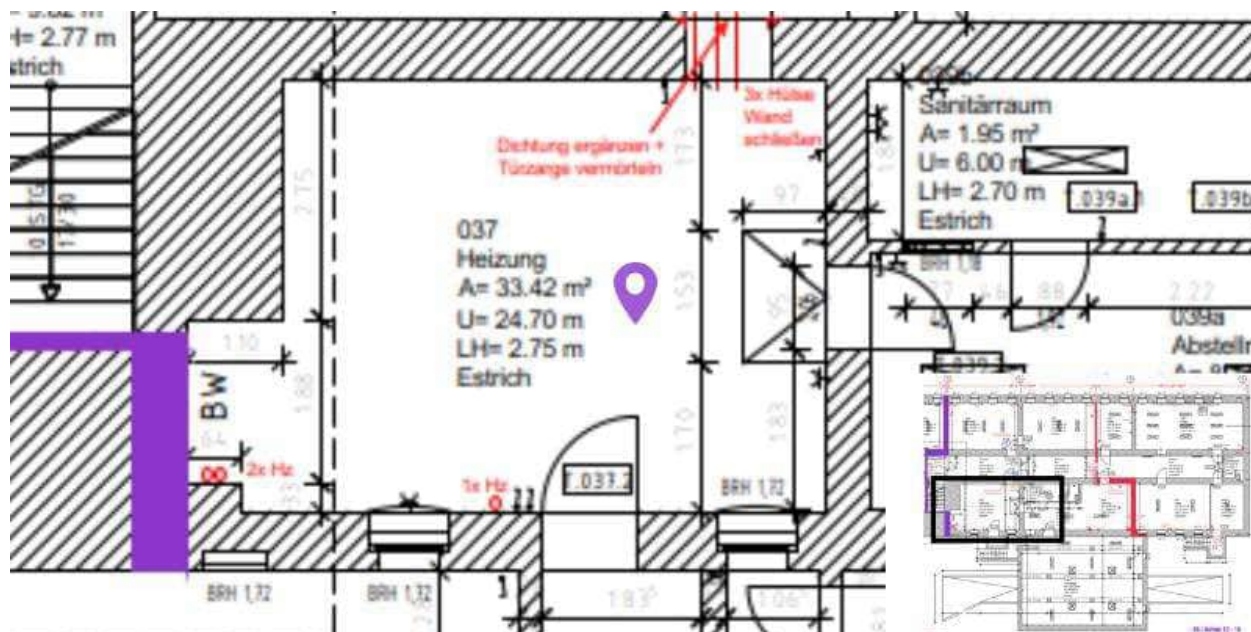

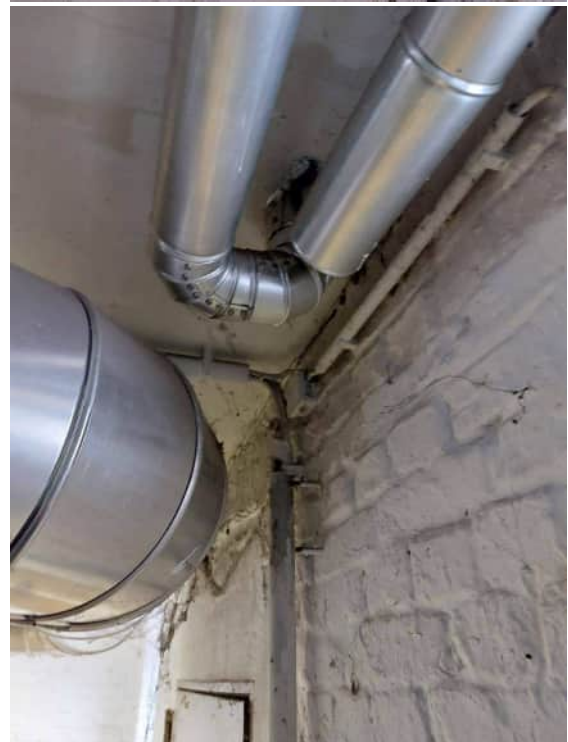




Pin #64 – 039b

Kategorie: Bestandsaufnahme
Status: Offen

Plan: 05_Achse 13-16 V1
Ersteller: Erich Bucker / 05.07.2025 22:53

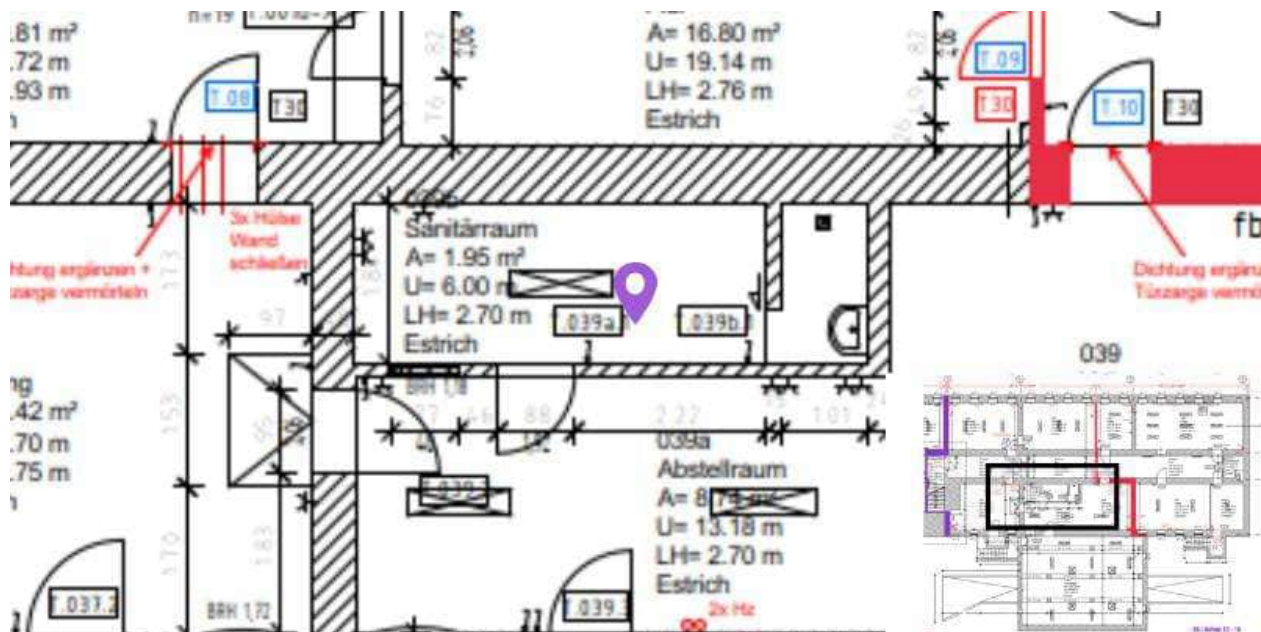




Pin #65 – 039

Kategorie: Bestandsaufnahme
Status: Offen

Plan: 05_Achse 13-16 V1
Ersteller: Erich Bucker / 05.07.2025 22:56

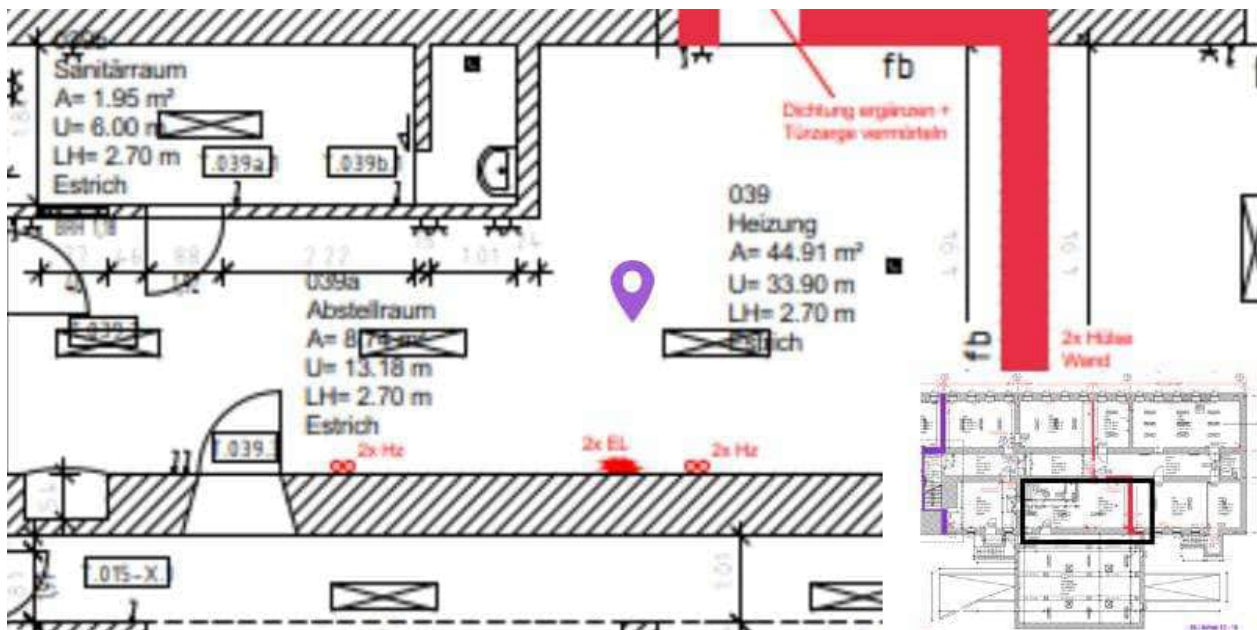




Pin #66 – 001c

Kategorie:
 Status:

Bestandsaufnahme
 Offen

Plan:
 Ersteller:


05_Achse 13-16 V1
 Erich Bucker / 05.07.2025 22:59

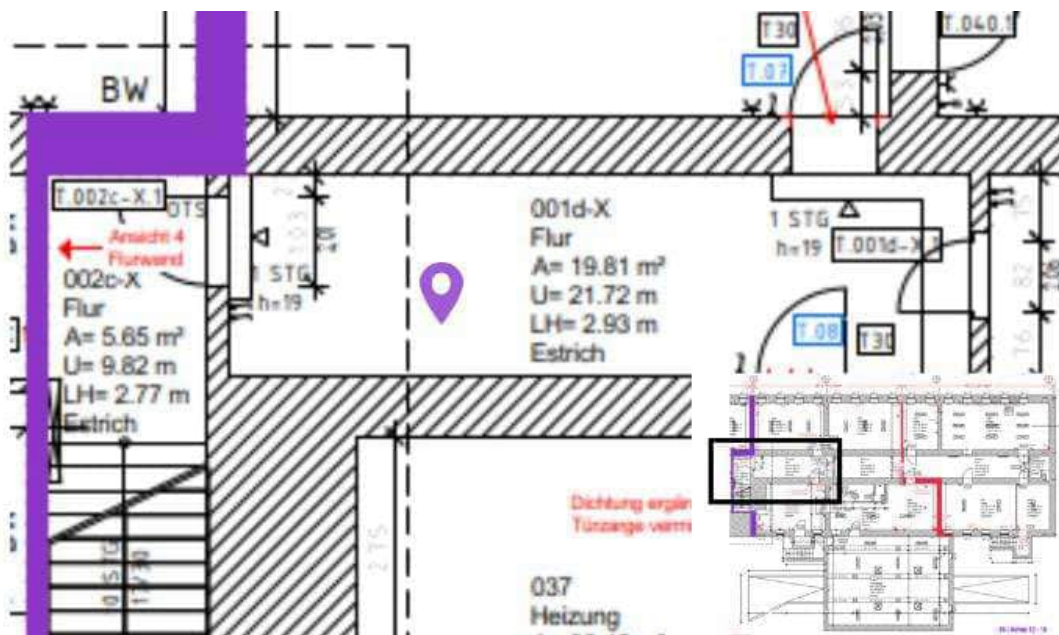


Pin #67 – 038

Kategorie: Bestandsaufnahme
Status: Offen

Plan: 05_Achse 13-16 V1
Ersteller: Erich Bucker / 05.07.2025 23:03

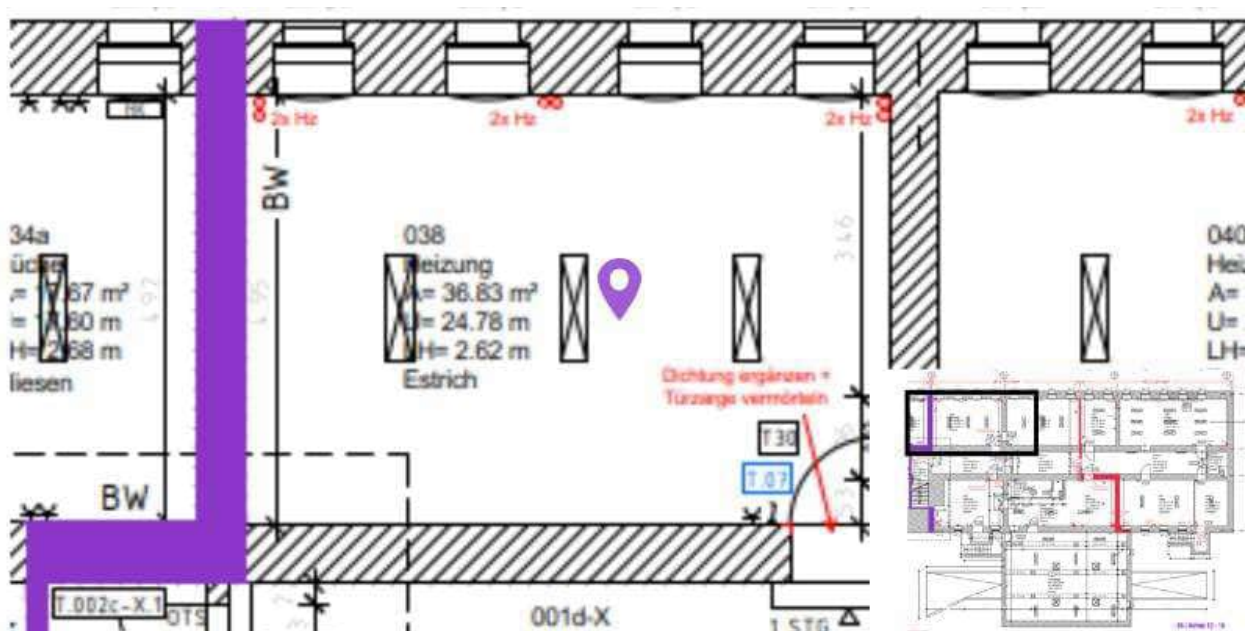

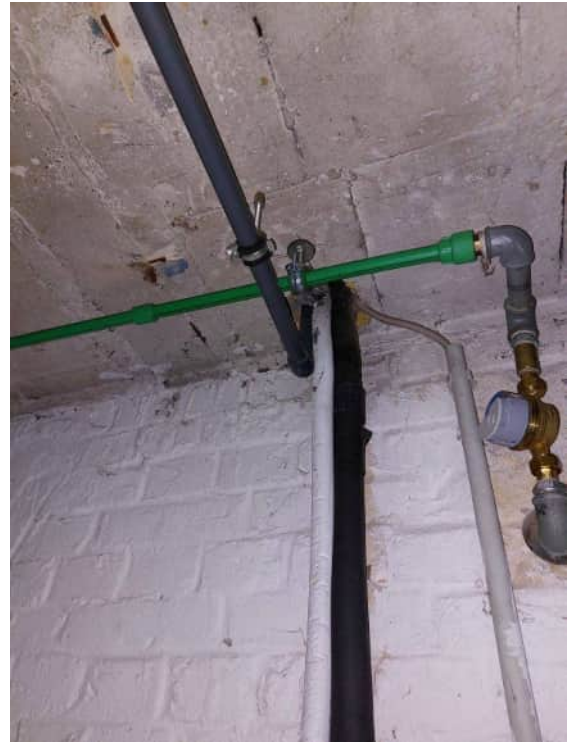




Pin #68 – 001b-X

Kategorie: Bestandsaufnahme
Status: Offen

Plan:
Ersteller:

05_Achse 13-16 V1
Erich Bucker / 05.07.2025 23:06

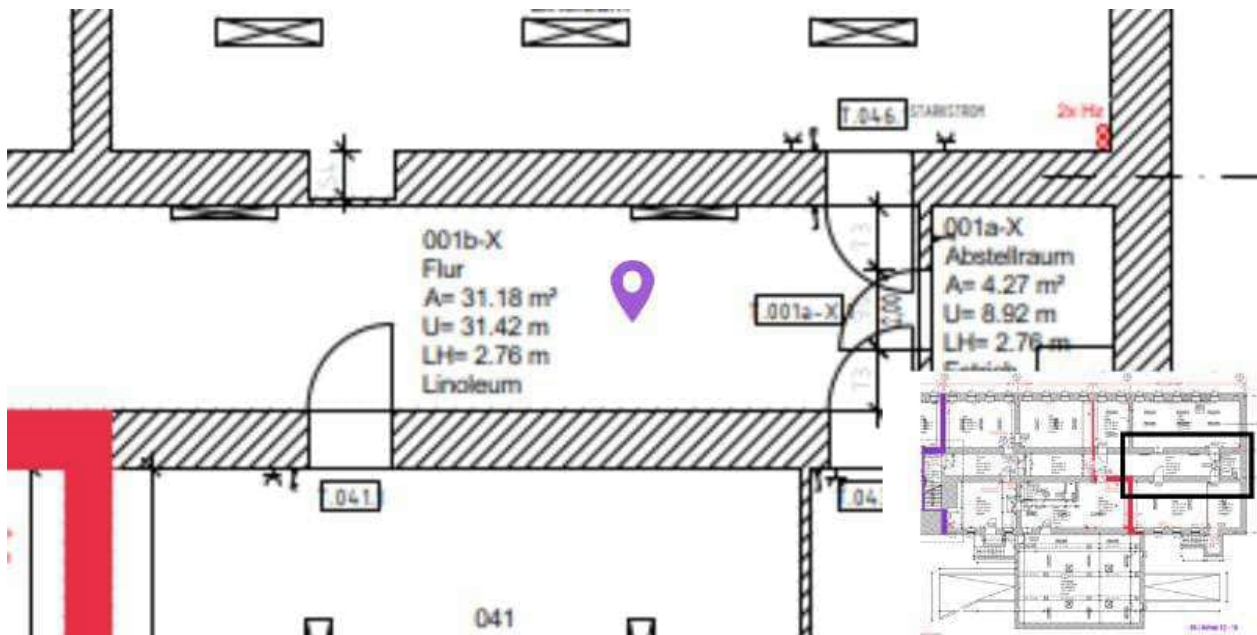



Pin #69 – 041

Kategorie: Bestandsaufnahme
Status: Offen

Plan: 05_Achse 13-16 V1
Ersteller: Erich Bucker / 05.07.2025 23:08









Die oberen Bilder sind falsch 05.07.25 / 23:10
02.12.2025

Pin #70 – 001a-X

Kategorie: Bestandsaufnahme
Status: Offen

Plan: 05_Achse 13-16 V1
Ersteller: Erich Bucker / 05.07.2025 23:13

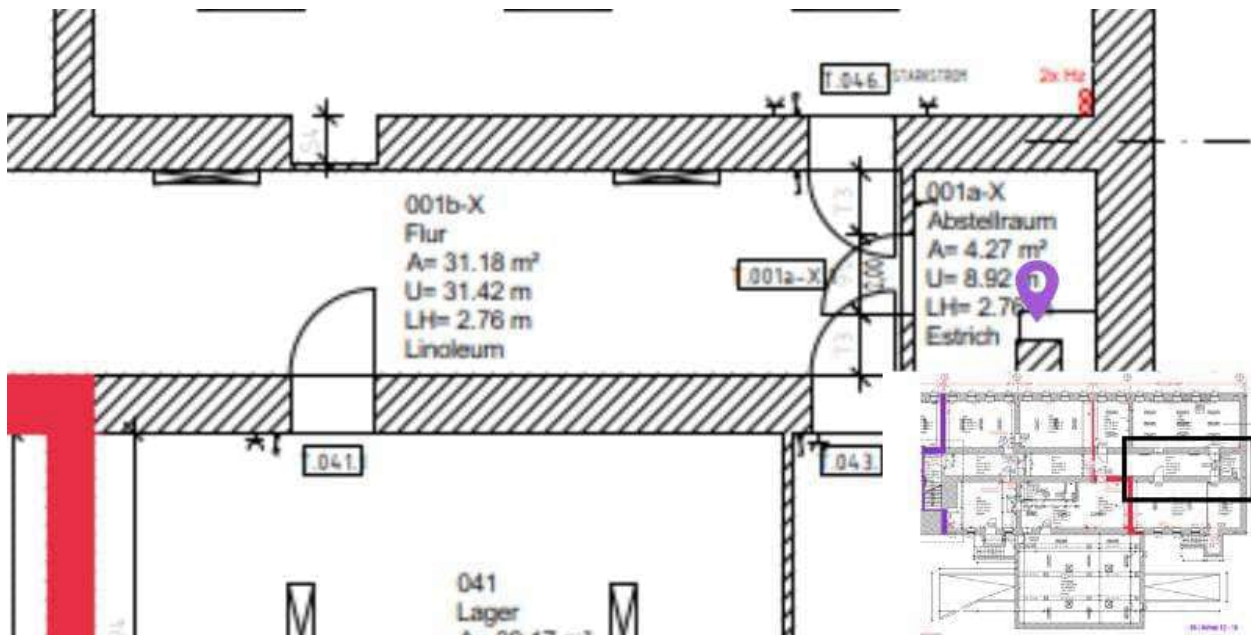


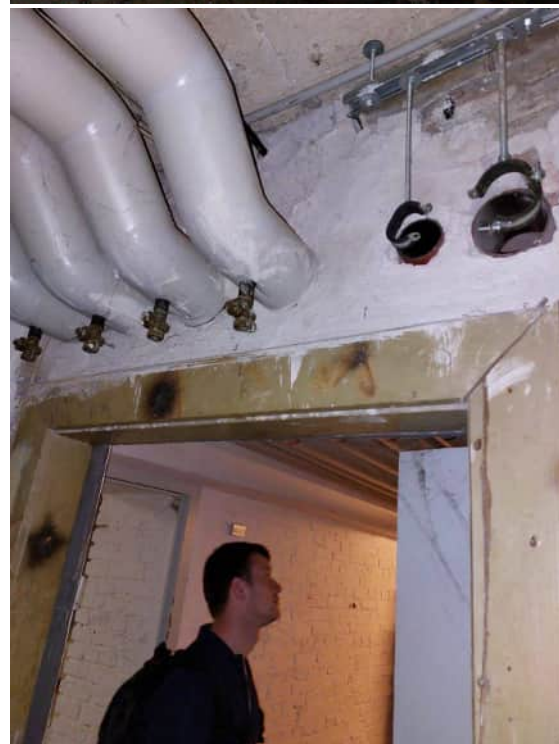

Pin #71 – 046

Kategorie: Bestandsaufnahme
Status: Offen

Plan: 05_Achse 13-16 V1
Ersteller: Erich Bucker / 05.07.2025 23:14

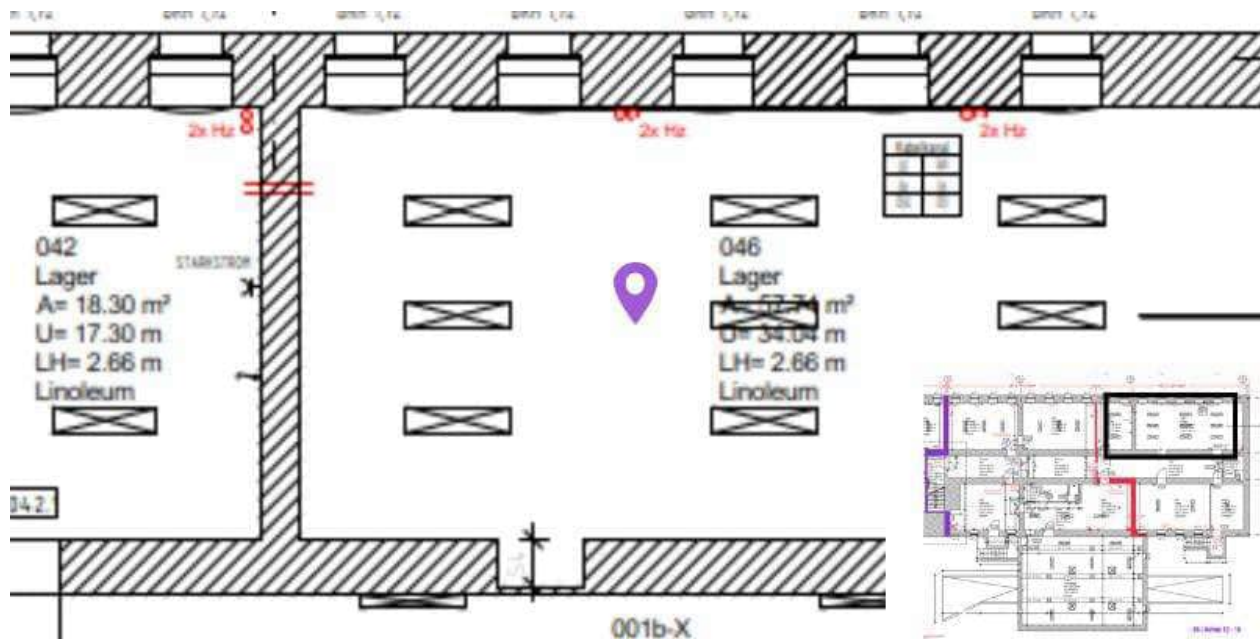



Pin #72 – 015-X

Kategorie: Bestandsaufnahme
Status: Offen

Plan: 05_Achse 13-16 V1
Ersteller: Erich Bucker / 05.07.2025 23:20

