

LP2_Fotodokumentation Achse 7-9

Projekt: 2024A070_Rheinpfalzallee 82
Brandschutzsanierung KG
Rheinpfalzallee 82, 10318 Berlin, DE


Bauherr: Bundesanstalt für Immobilienaufgaben
Fasanenstraße 87
10623 Berlin
Facility Management
BEFM.10318
Herr Sebastian Maier

Planung: KLW Ingenieure GmbH
Epiphanienweg 6
14059 Berlin

Ersteller: Erich Bückner
Datum: 09.01.2026

Inhaltsverzeichnis

02_Achse 7-9	3
<i>Pin #34 – Tür ELT-Raum</i>	<i>4</i>
<i>Pin #35 – ELT-Durchführung</i>	<i>5</i>
<i>Pin #49 – 024</i>	<i>6</i>
<i>Pin #50 – 024a</i>	<i>8</i>
<i>Pin #51 – 026</i>	<i>9</i>
<i>Pin #52 – 026a</i>	<i>10</i>
<i>Pin #53 – 026b</i>	<i>12</i>
<i>Pin #54 – 023</i>	<i>14</i>
<i>Pin #55 – 021a</i>	<i>15</i>

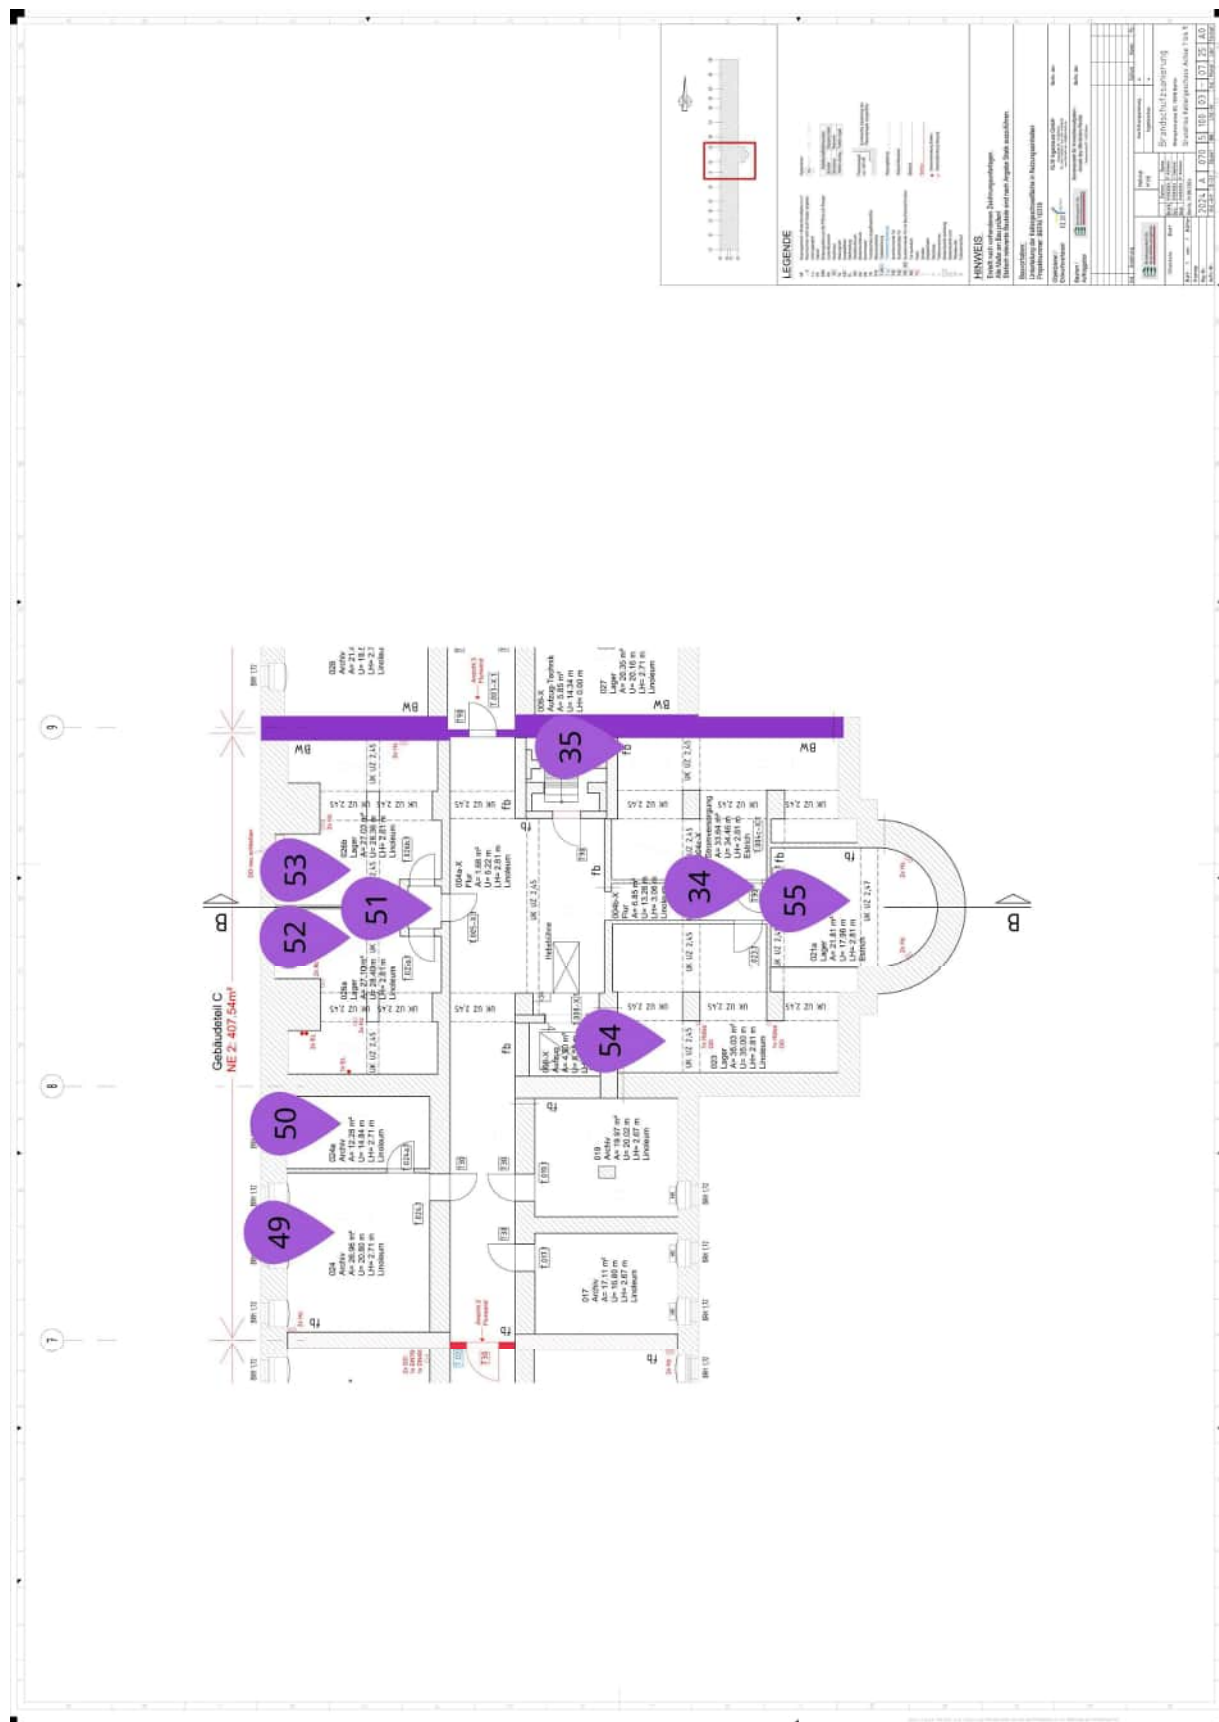


02_Achse 7-9

Pin #34 – Tür ELT-Raum

Kategorie: Bestandsaufnahme
Status: Offen

Plan: 02_Achse 7-9 V2
Ersteller: Erich Bucker / 04.07.2025 00:04

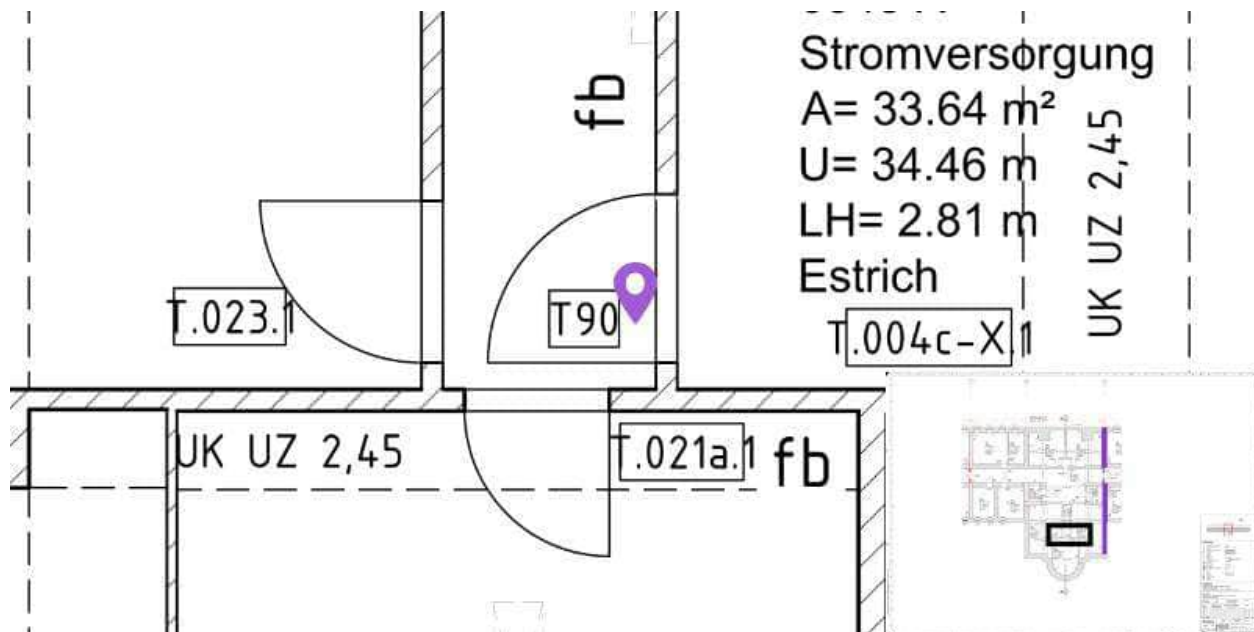



Pin #35 – ELT-Durchführung

Kategorie:
Status:

Bestandsaufnahme
Offen

Plan:
Ersteller:

02_Achse 7-9 V2
Erich Bucker / 04.07.2025 00:08

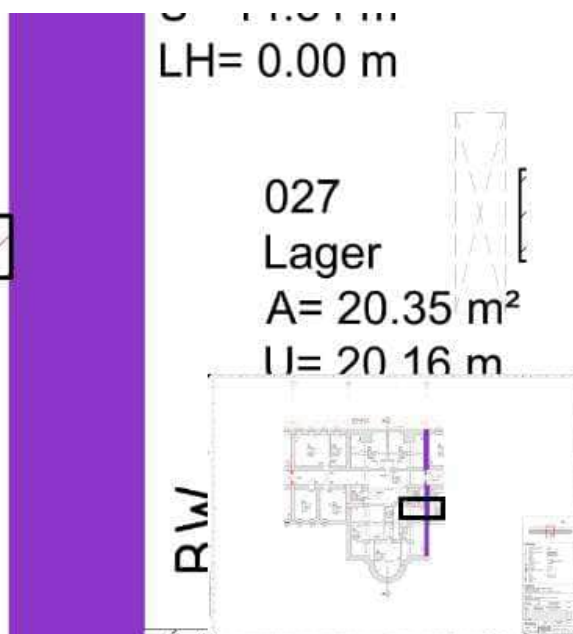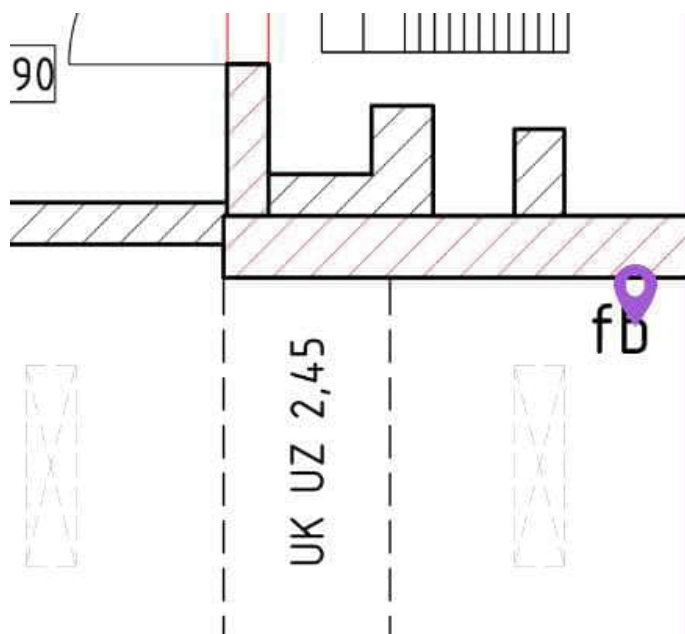

Schottung überprüfen
03.07.2025

Pin #49 – 024

Kategorie:
Status:

Bestandsaufnahme
Offen

Plan:
Ersteller:

02_Achse 7-9 V2
Erich Bucker / 05.07.2025 20:37






Pin #50 – 024a

Kategorie:
Status:

Bestandsaufnahme
Offen

Plan:
Ersteller:


02_Achse 7-9 V2
Erich Bucker / 05.07.2025 20:43

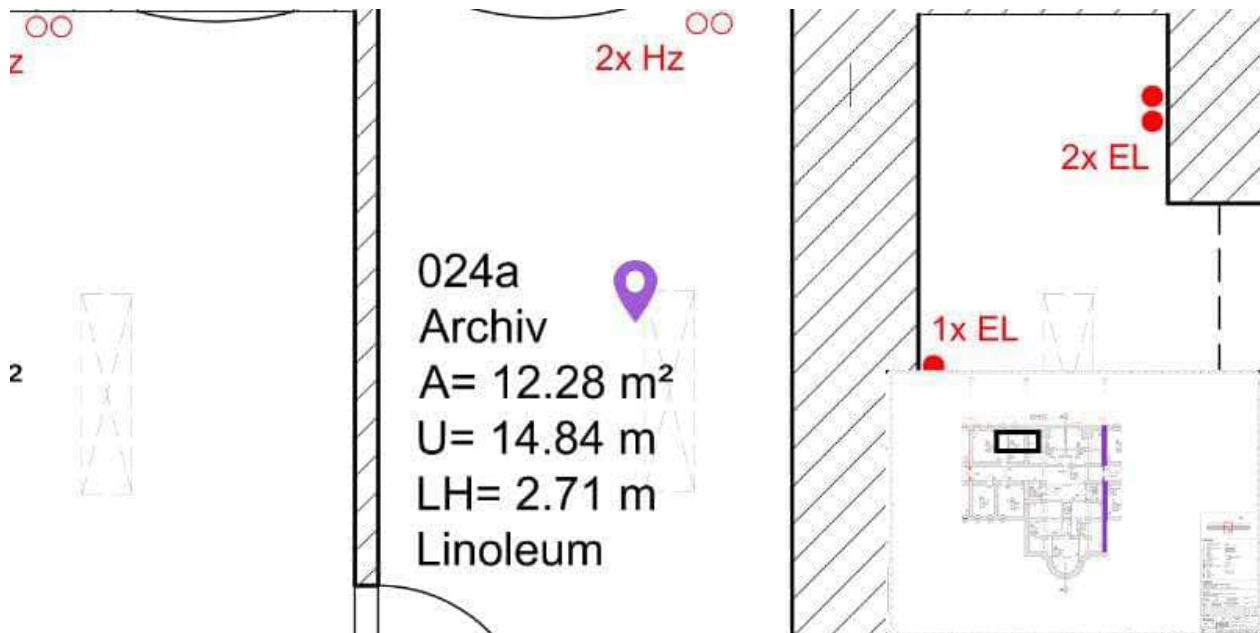

Pin #51 – 026

Kategorie: Bestandsaufnahme
Status: Offen


Plan: 02_Achse 7-9 V2
Ersteller: Erich Bucker / 05.07.2025 20:44

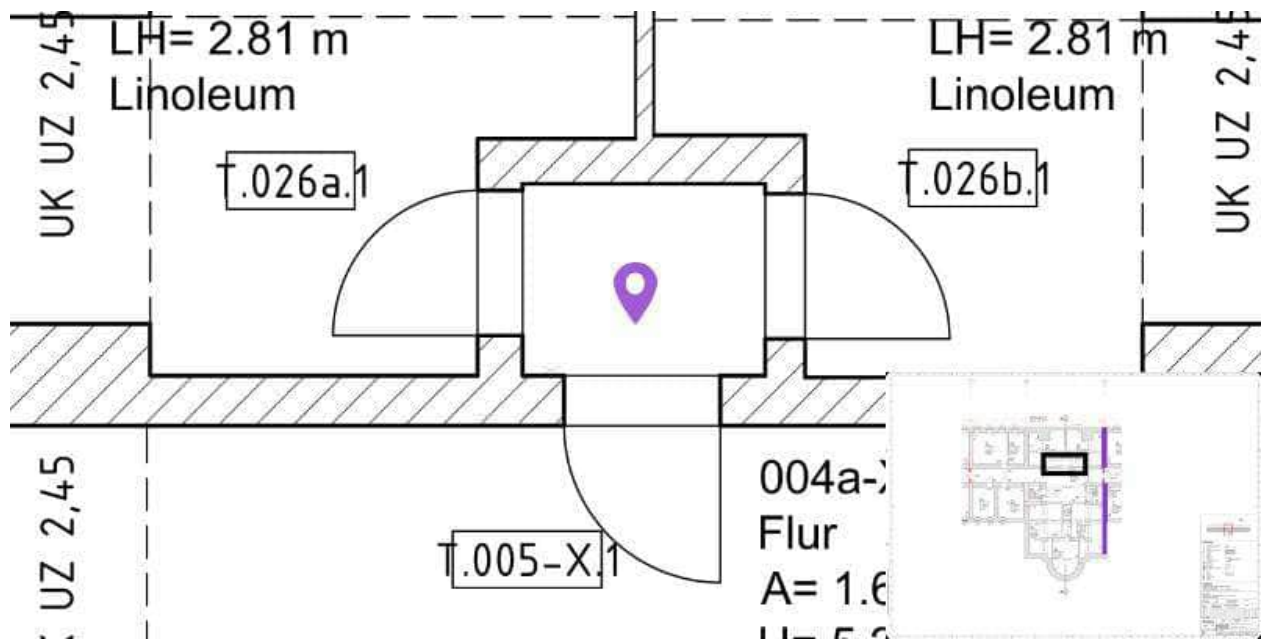

Pin #52 – 026a

Kategorie: Bestandsaufnahme
Status: Offen

Plan: 02_Achse 7-9 V2
Ersteller: Erich Bucker / 05.07.2025 21:01

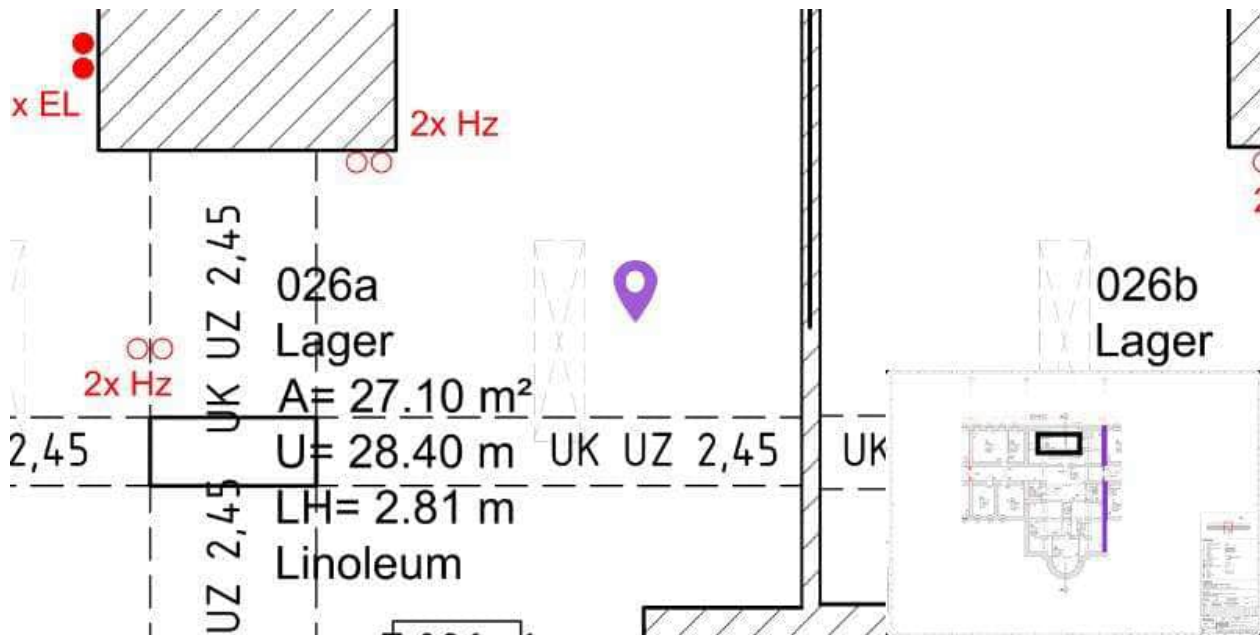




Pin #53 – 026b

Kategorie:
Status:

Bestandsaufnahme
Offen

Plan:
Ersteller:

02_Achse 7-9 V2
Erich Bucker / 05.07.2025 21:23

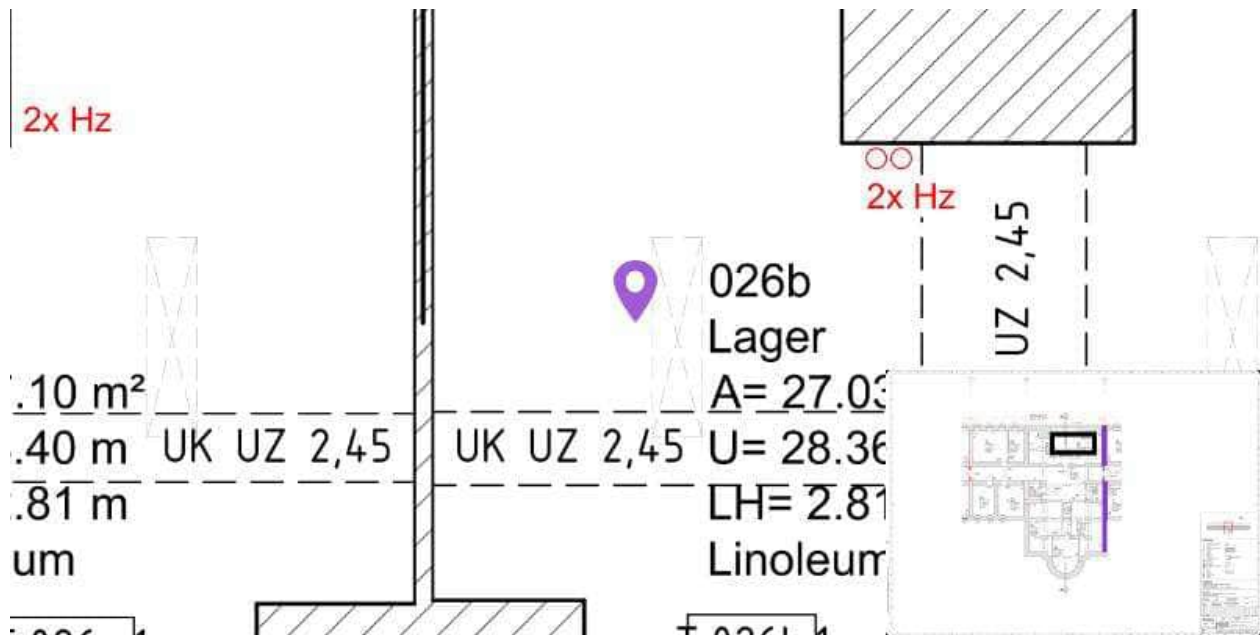




Pin #54 – 023

Kategorie:
Status:

Bestandsaufnahme
Offen

Plan:
Ersteller:

02_Achse 7-9 V2
Erich Bucker / 05.07.2025 21:46

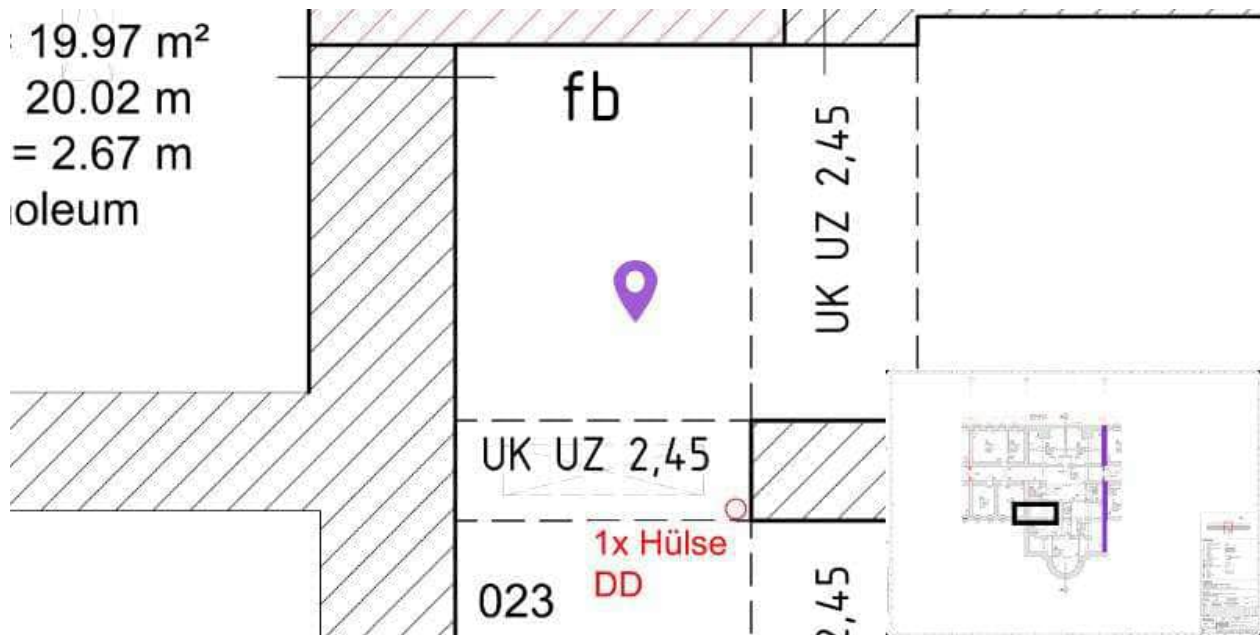

Pin #55 – 021a

Kategorie:
Status:

Bestandsaufnahme
Offen

Plan:
Ersteller:

02_Achse 7-9 V2
Erich Bucker / 05.07.2025 21:50

