

LP2_Fotodokumentation Achse 9-11

Projekt: 2024A070_Rheinpfalzallee 82
Brandschutzsanierung KG
Rheinpfalzallee 82, 10318 Berlin, DE


Bauherr: Bundesanstalt für Immobilienaufgaben
Fasanenstraße 87
10623 Berlin
Facility Management
BEFM.10318
Herr Sebastian Maier

Planung: KLW Ingenieure Gmbh
Epiphanienweg 6
14059 Berlin

Ersteller: Erich Bückner
Datum: 09.01.2026

Inhaltsverzeichnis

03_Achse 9-11	3
<i>Pin #10 – 030_1</i>	<i>4</i>
<i>Pin #11 – 030_2</i>	<i>5</i>
<i>Pin #12 – 030_3</i>	<i>6</i>
<i>Pin #13 – 030_4</i>	<i>7</i>
<i>Pin #14 – 030_5</i>	<i>8</i>
<i>Pin #57 – 033a</i>	<i>9</i>
<i>Pin #58 – 033b</i>	<i>10</i>
<i>Pin #59 – 003-X Flur NE3-4</i>	<i>11</i>

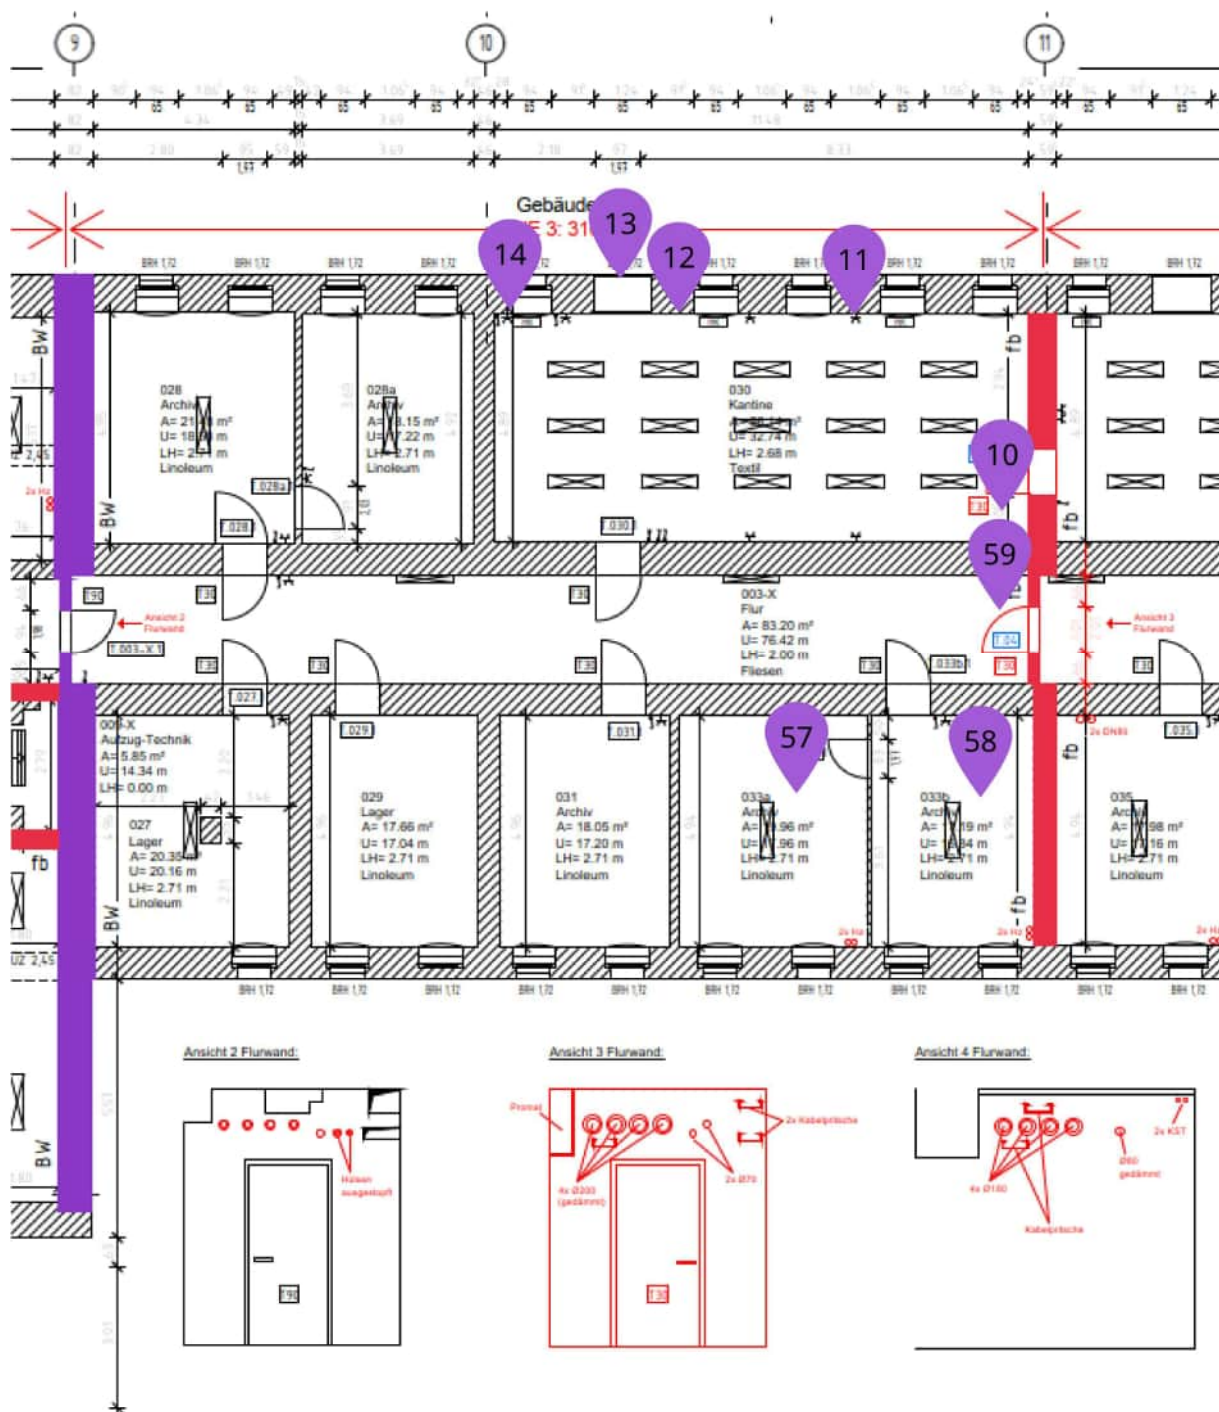


03 / Achse 9 - 11

03_Achse 9-11

Pin #10 – 030_1

Kategorie: Bestandsaufnahme
Status: Offen

Plan: 03_Achse 9-11 V1
Ersteller: Erich Bucker / 25.06.2025 09:14

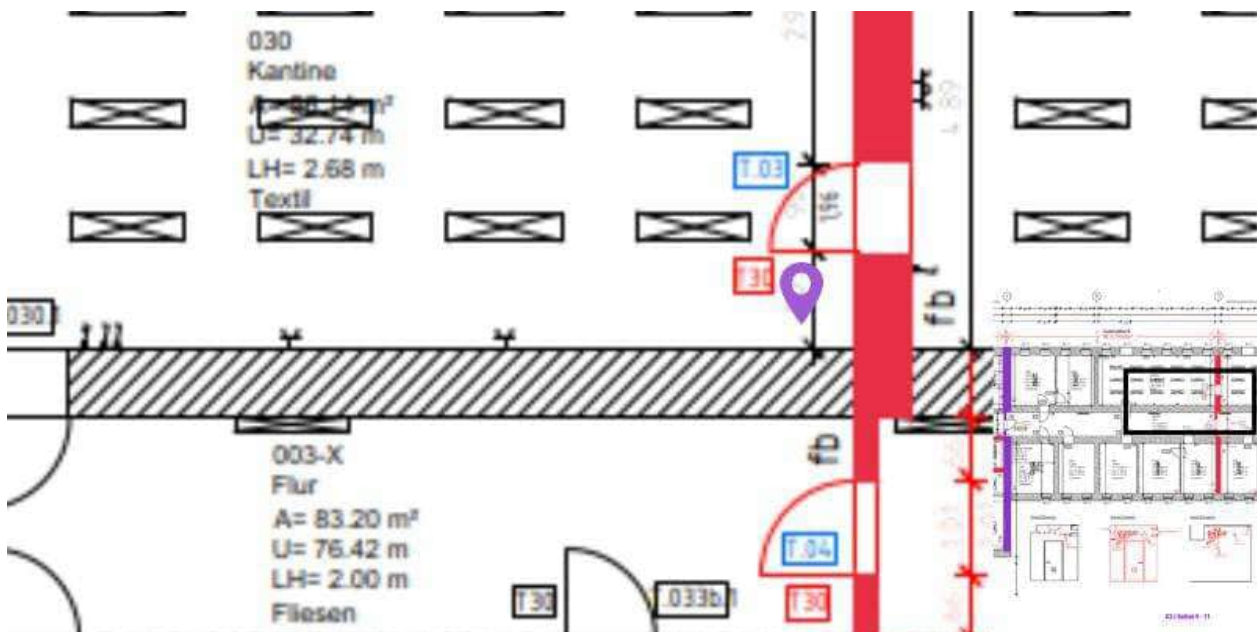


links sml, kann zurück gebaut werden
Rechts TW mit Dämmung
25.06.2025

Pin #11 – 030_2

Kategorie: Bestandsaufnahme
Status: Offen

Plan: 03_Achse 9-11 V1
Ersteller: Erich Bucker / 25.06.2025 09:15

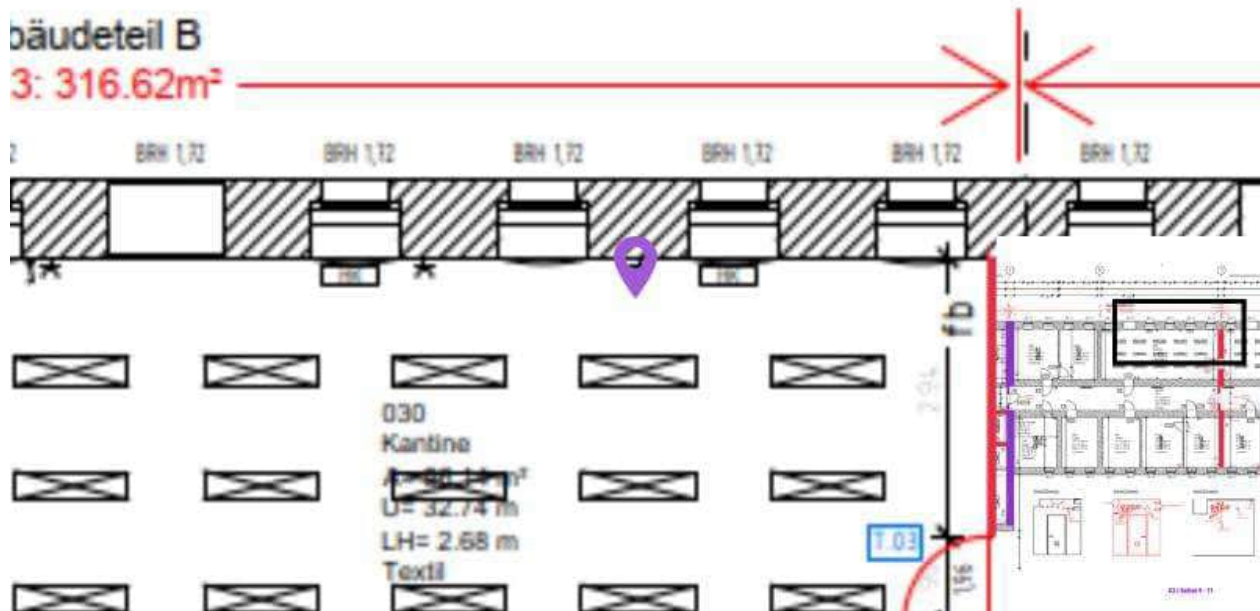


Pin #12 – 030_3

Kategorie:
Status:

Bestandsaufnahme
Offen

Plan:
Ersteller:


03_Achse 9-11 V1
Erich Bucker / 25.06.2025 09:16

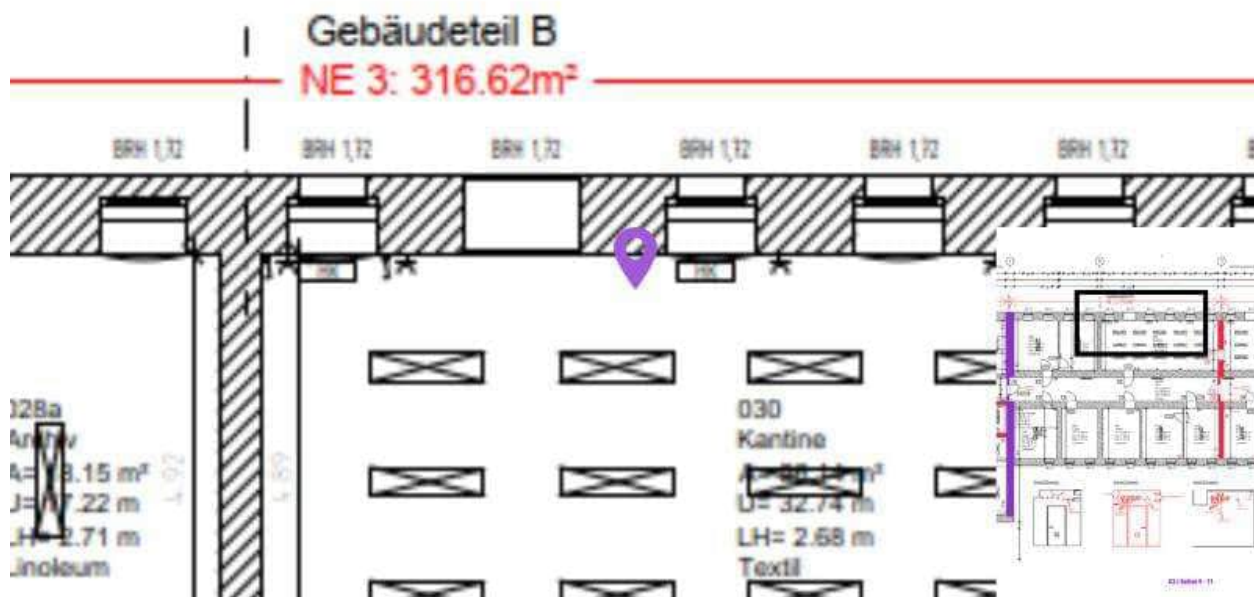

Pin #13 – 030_4

Kategorie: Bestandsaufnahme
 Status: Offen


Plan: 03_Achse 9-11 V1
 Ersteller: Erich Bucker / 25.06.2025 09:16

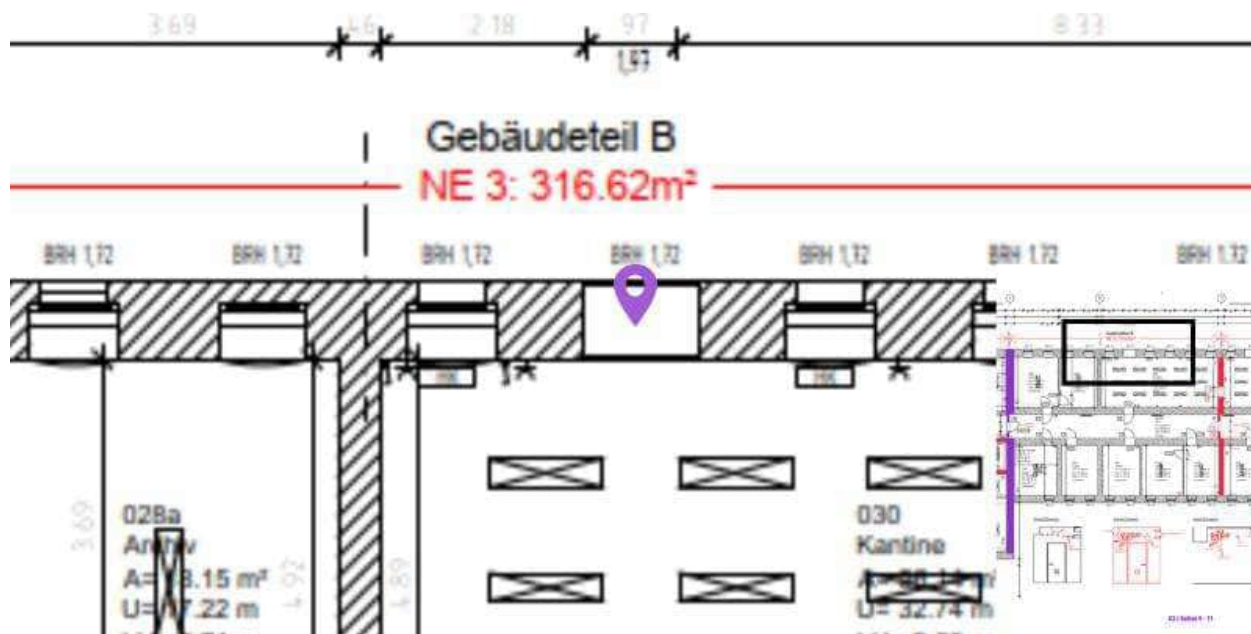

Pin #14 – 030_5

Kategorie: Bestandsaufnahme
Status: Offen


Plan: 03_Achse 9-11 V1
Ersteller: Erich Bucker / 25.06.2025 09:17

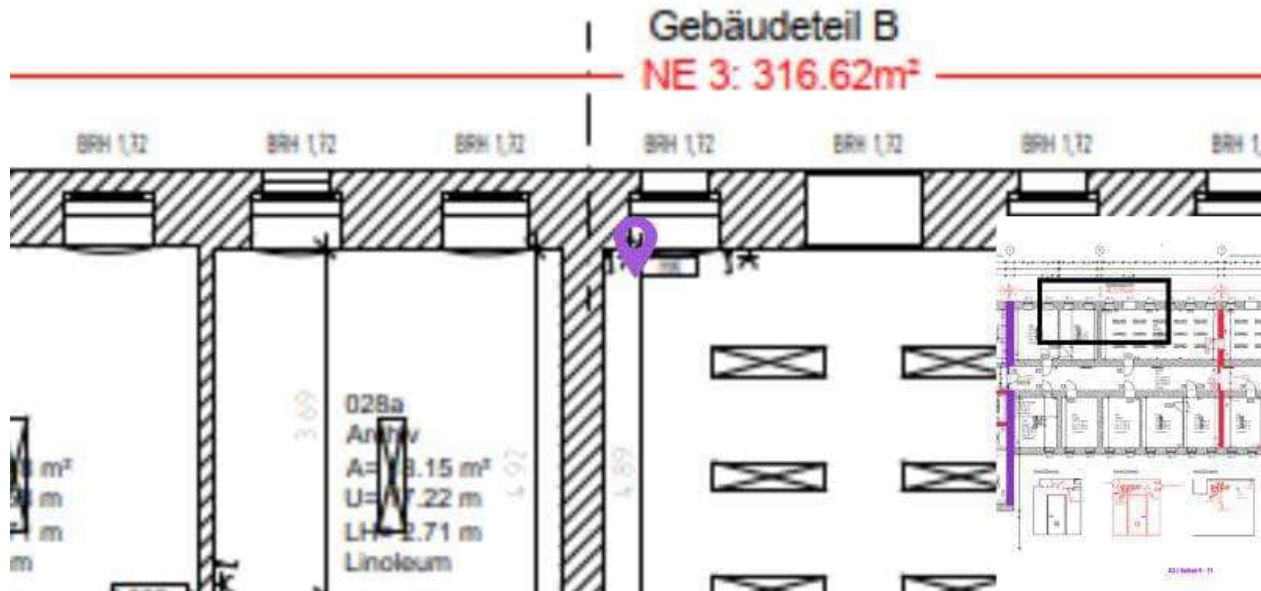

Pin #57 – 033a

Kategorie: Bestandsaufnahme
Status: Offen


Plan: 03_Achse 9-11 V1
Ersteller: Erich Bucker / 05.07.2025 22:09

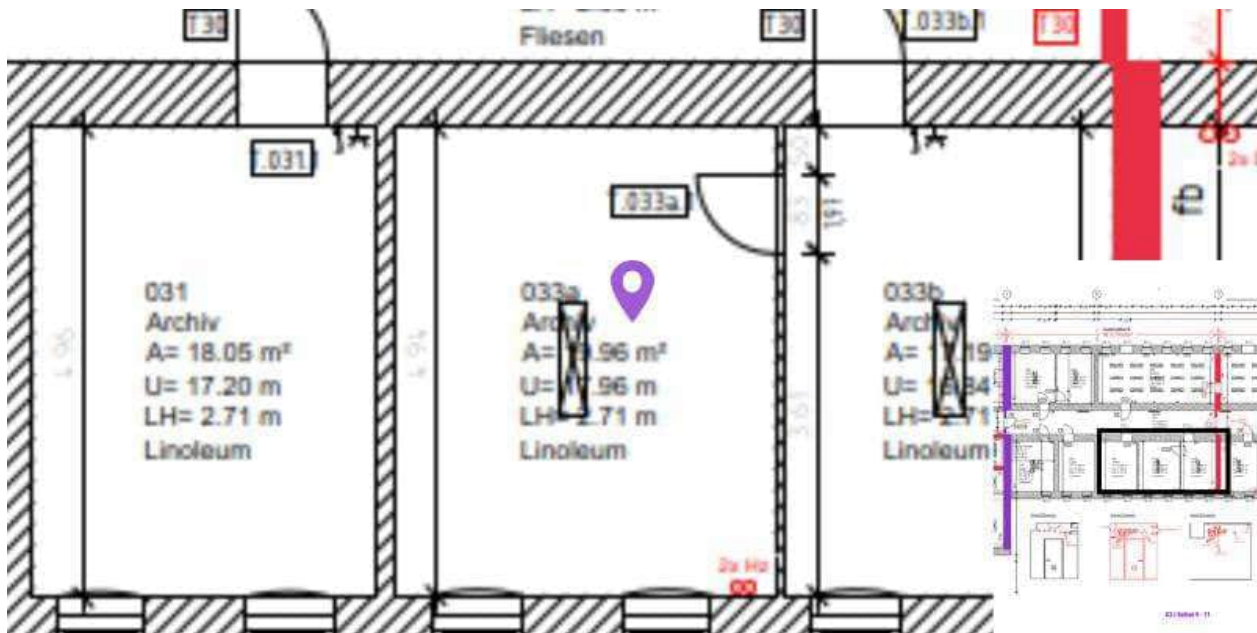

Pin #58 – 033b

Kategorie: Bestandsaufnahme
Status: Offen

Plan: 03_Achse 9-11 V1
Ersteller: Erich Bucker / 05.07.2025 22:09

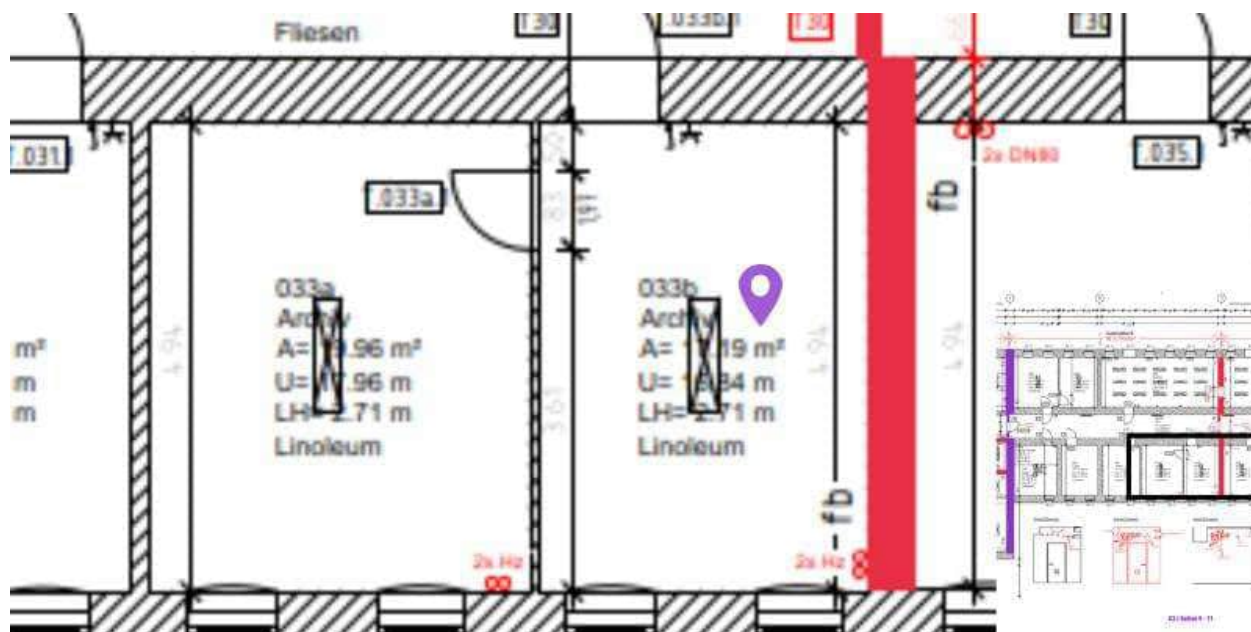

Pin #59 – 003-X Flur NE3-4

Kategorie: Bestandsaufnahme
Status: Offen

Plan: 03_Achse 9-11 V1
Ersteller: Erich Bucker / 05.07.2025 22:11

