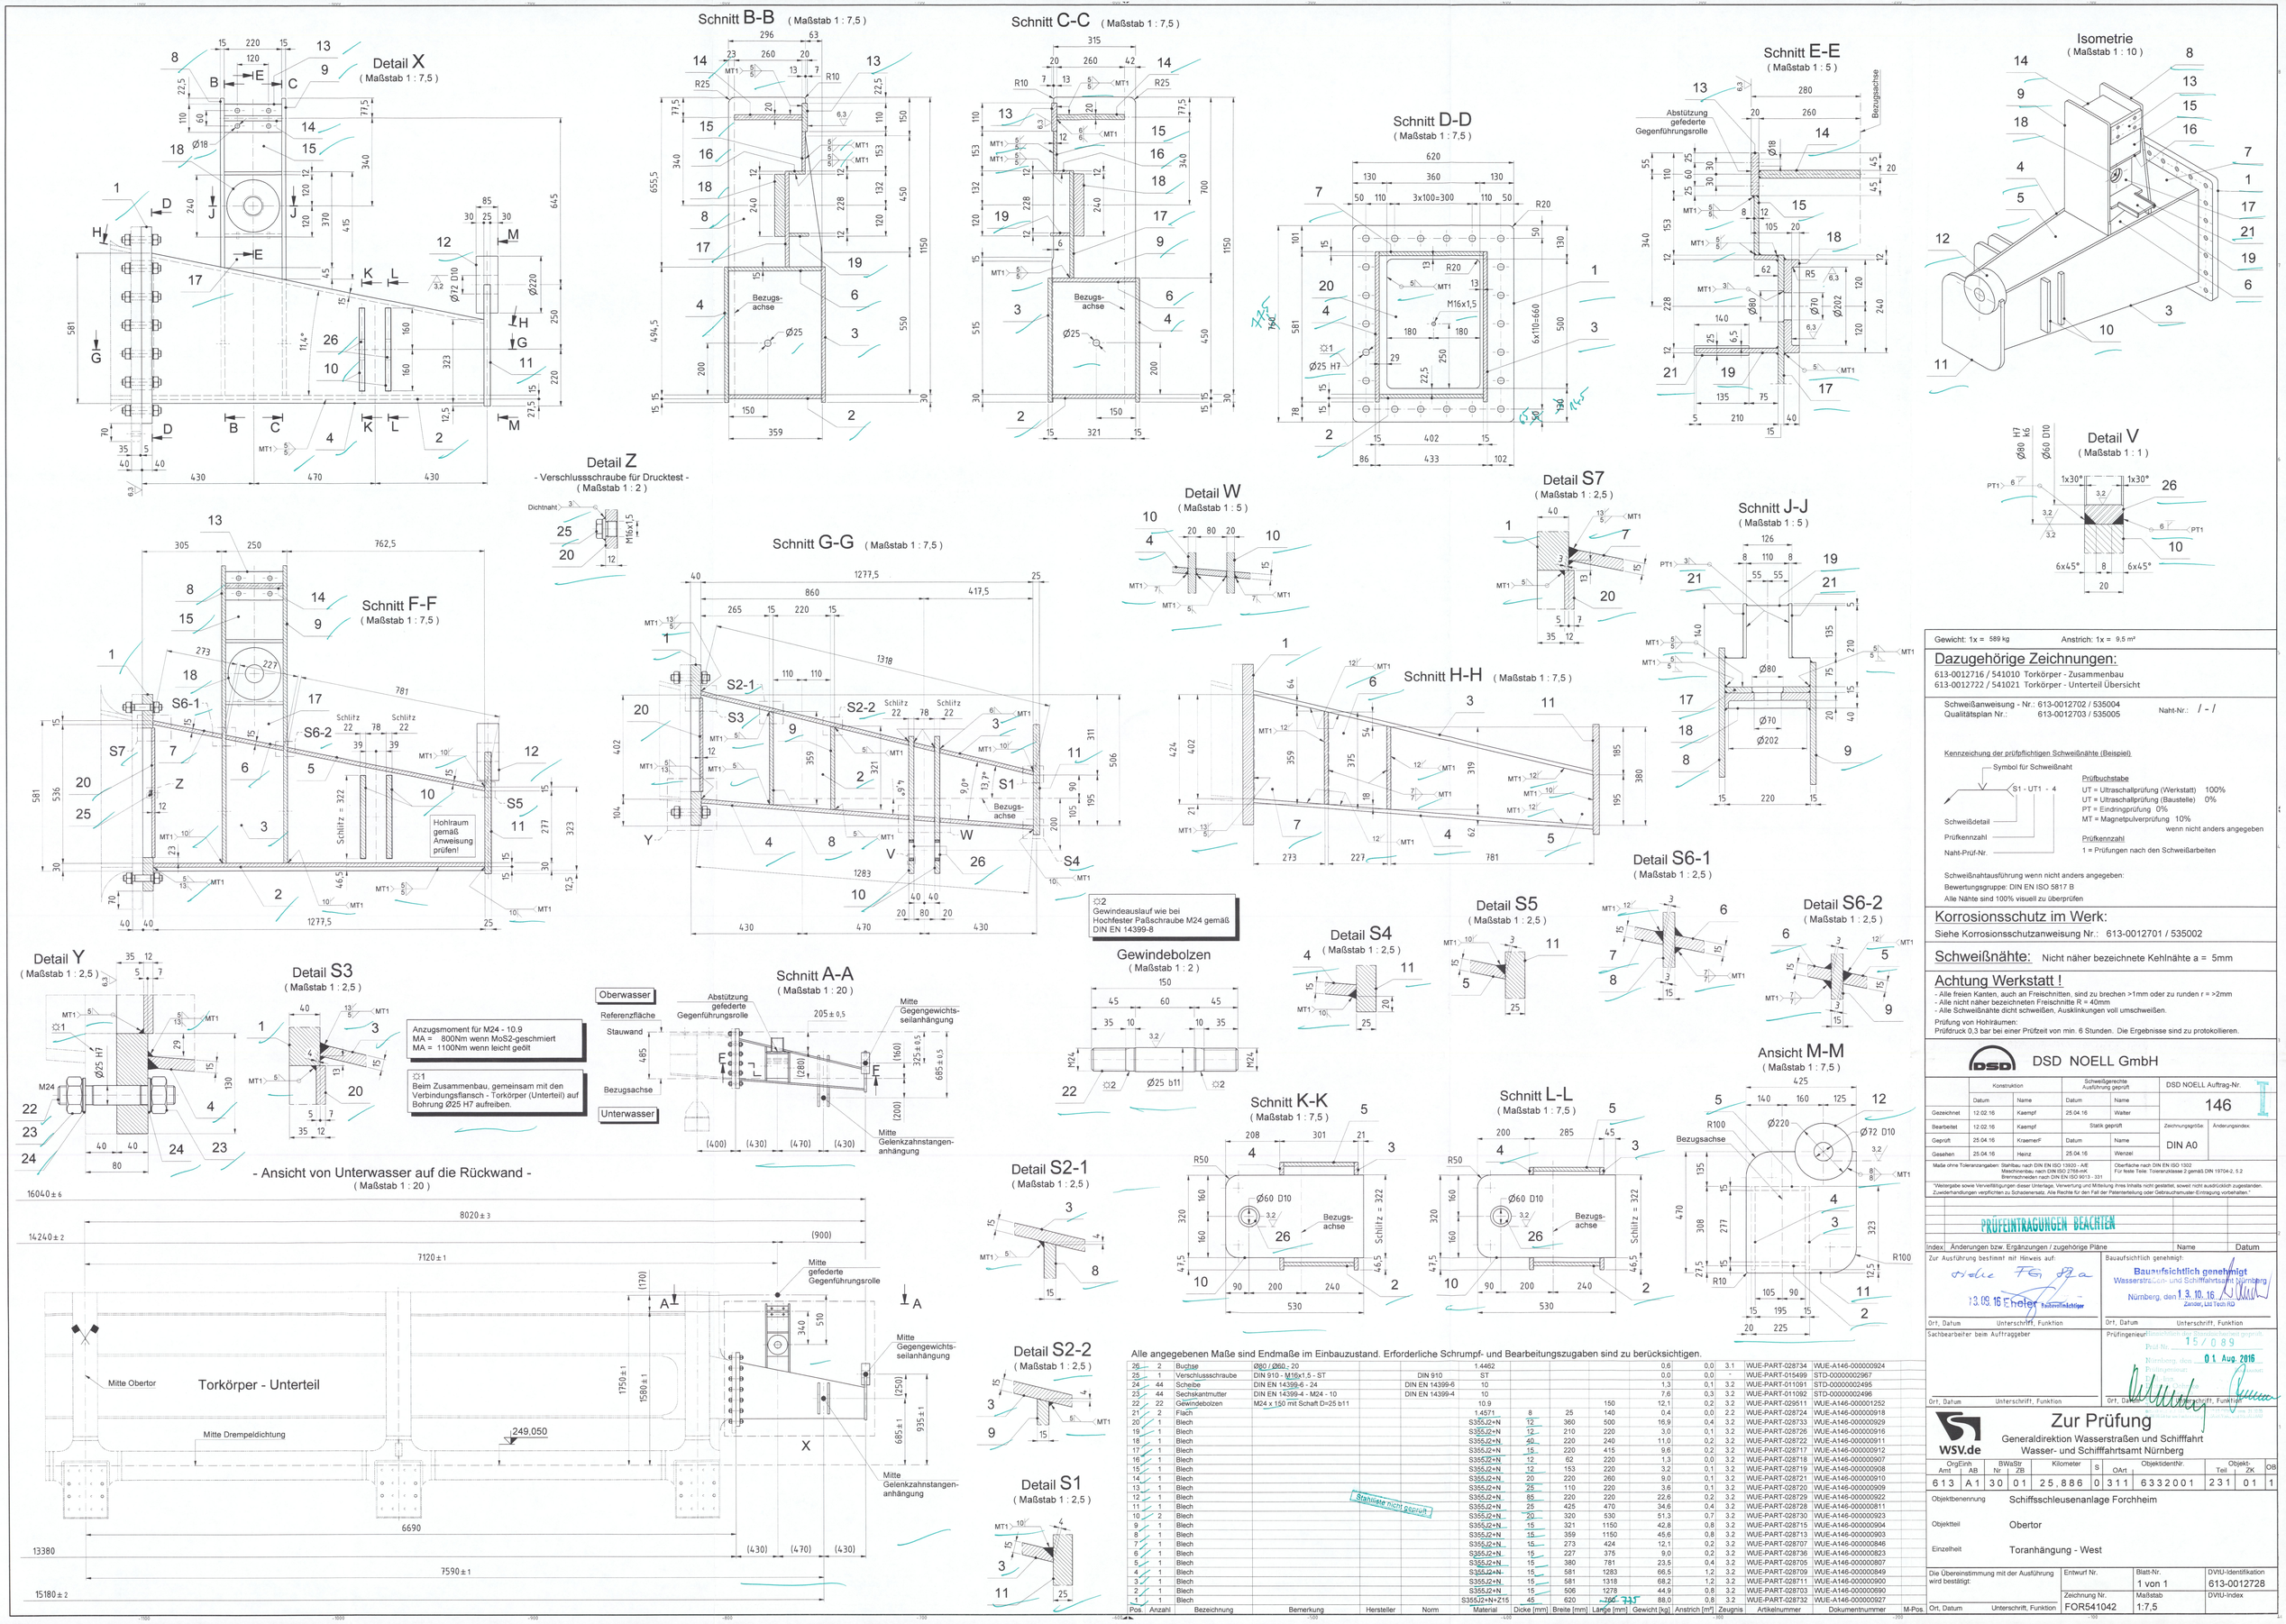

Alle angegebenen Maße sind Endmaße im Einbauzustand. Erforderliche Schrumpf- und Bearbeitungszugaben sind zu berücksichtigen.

Pos.	Anzahl	Bezeichnung	Bemerkung	Hersteller	Norm	Material	Dicke [mm]	Breite [mm]	Länge [mm]	Gewicht [kg]	Anstrich [m²]	Zeugnis	Artikelnummer	Dokumentnummer	M-Pos.
26	2	Buchse	Ø80 / Ø60 - 20			1.4462				0,6	0,0	3.1	WUE-PART-028734	WUE-A146-000000924	
25	1	Verschlussschraube	DIN 910 - M16x1,5 - ST		DIN 910	ST				0,0	0,0	-	WUE-PART-015499	STD-00000002967	
24	44	Scheibe	DIN EN 14399-6 - 24		DIN EN 14399-6	10				1,3	0,1	3.2	WUE-PART-011091	STD-00000002495	
23	44	Sechskantmutter	DIN EN 14399-4 - M24 - 10		DIN EN 14399-4	10				7,6	0,3	3.2	WUE-PART-011092	STD-00000002496	
22	22	Gewindebolzen	M24 x 150 mit Schaft D=25 b11			10.9			150	12,1	0,2	3.2	WUE-PART-029511	WUE-A146-000001252	
21	2	Flach				1.4571	8	25	140	0,4	0,0	2.2	WUE-PART-028724	WUE-A146-000000918	
20	1	Blech				S355J2+N	12	360	500	16,9	0,4	3.2	WUE-PART-028733	WUE-A146-000000929	
19	1	Blech				S355J2+N	12	210	220	3,0	0,1	3.2	WUE-PART-028726	WUE-A146-000000916	
18	1	Blech				S355J2+N	40	220	240	11,0	0,2	3.2	WUE-PART-028722	WUE-A146-000000911	
17	1	Blech				S355J2+N	15	220	415	9,6	0,2	3.2	WUE-PART-028717	WUE-A146-000000912	
16	1	Blech				S355J2+N	12	62	220	1,3	0,0	3.2	WUE-PART-028718	WUE-A146-000000907	
15	1	Blech				S355J2+N	12	153	220	3,2	0,1	3.2	WUE-PART-028719	WUE-A146-000000908	
14	1	Blech				S355J2+N	20	220	260	9,0	0,1	3.2	WUE-PART-028721	WUE-A146-000000910	
13	1	Blech				S355J2+N	25	110	220	3,6	0,1	3.2	WUE-PART-028720	WUE-A146-000000909	
12	1	Blech	Strahlgute nicht geprüft			S355J2+N	85	220	220	22,6	0,2	3.2	WUE-PART-028729	WUE-A146-000000922	
11	1	Blech				S355J2+N	25	425	470	34,6	0,4	3.2	WUE-PART-028728	WUE-A146-000000911	
10	2	Blech				S355J2+N	20	320	530	51,3	0,7	3.2	WUE-PART-028730	WUE-A146-000000923	
9	1	Blech				S355J2+N	15	321	1150	42,8	0,8	3.2	WUE-PART-028715	WUE-A146-000000904	
8	1	Blech				S355J2+N	15	359	1150	45,6	0,8	3.2	WUE-PART-028713	WUE-A146-000000903	
7	1	Blech				S355J2+N	15	273	424	12,1	0,2	3.2	WUE-PART-028707	WUE-A146-000000846	
6	1	Blech				S355J2+N	15	227	375	9,0	0,2	3.2	WUE-PART-028736	WUE-A146-000000823	
5	1	Blech				S355J2+N	15	380	781	23,5	0,4	3.2	WUE-PART-028705	WUE-A146-000000807	
4	1	Blech				S355J2+N	15	581	1283	66,5	1,2	3.2	WUE-PART-028709	WUE-A146-000000849	
3	1	Blech				S355J2+N	15	581	1318	68,2	1,2	3.2	WUE-PART-028711	WUE-A146-000000900	
2	1	Blech				S355J2+N	15	506	1278	44,9	0,8	3.2	WUE-PART-028703	WUE-A146-000000890	
1	1	Blech				S355J2+N+Z15	45	620	~~760~~ 735	88,0	0,8	3.2	WUE-PART-028732	WUE-A146-000000927	