




Schleusenquerschnitt von Unterwasser gesehen

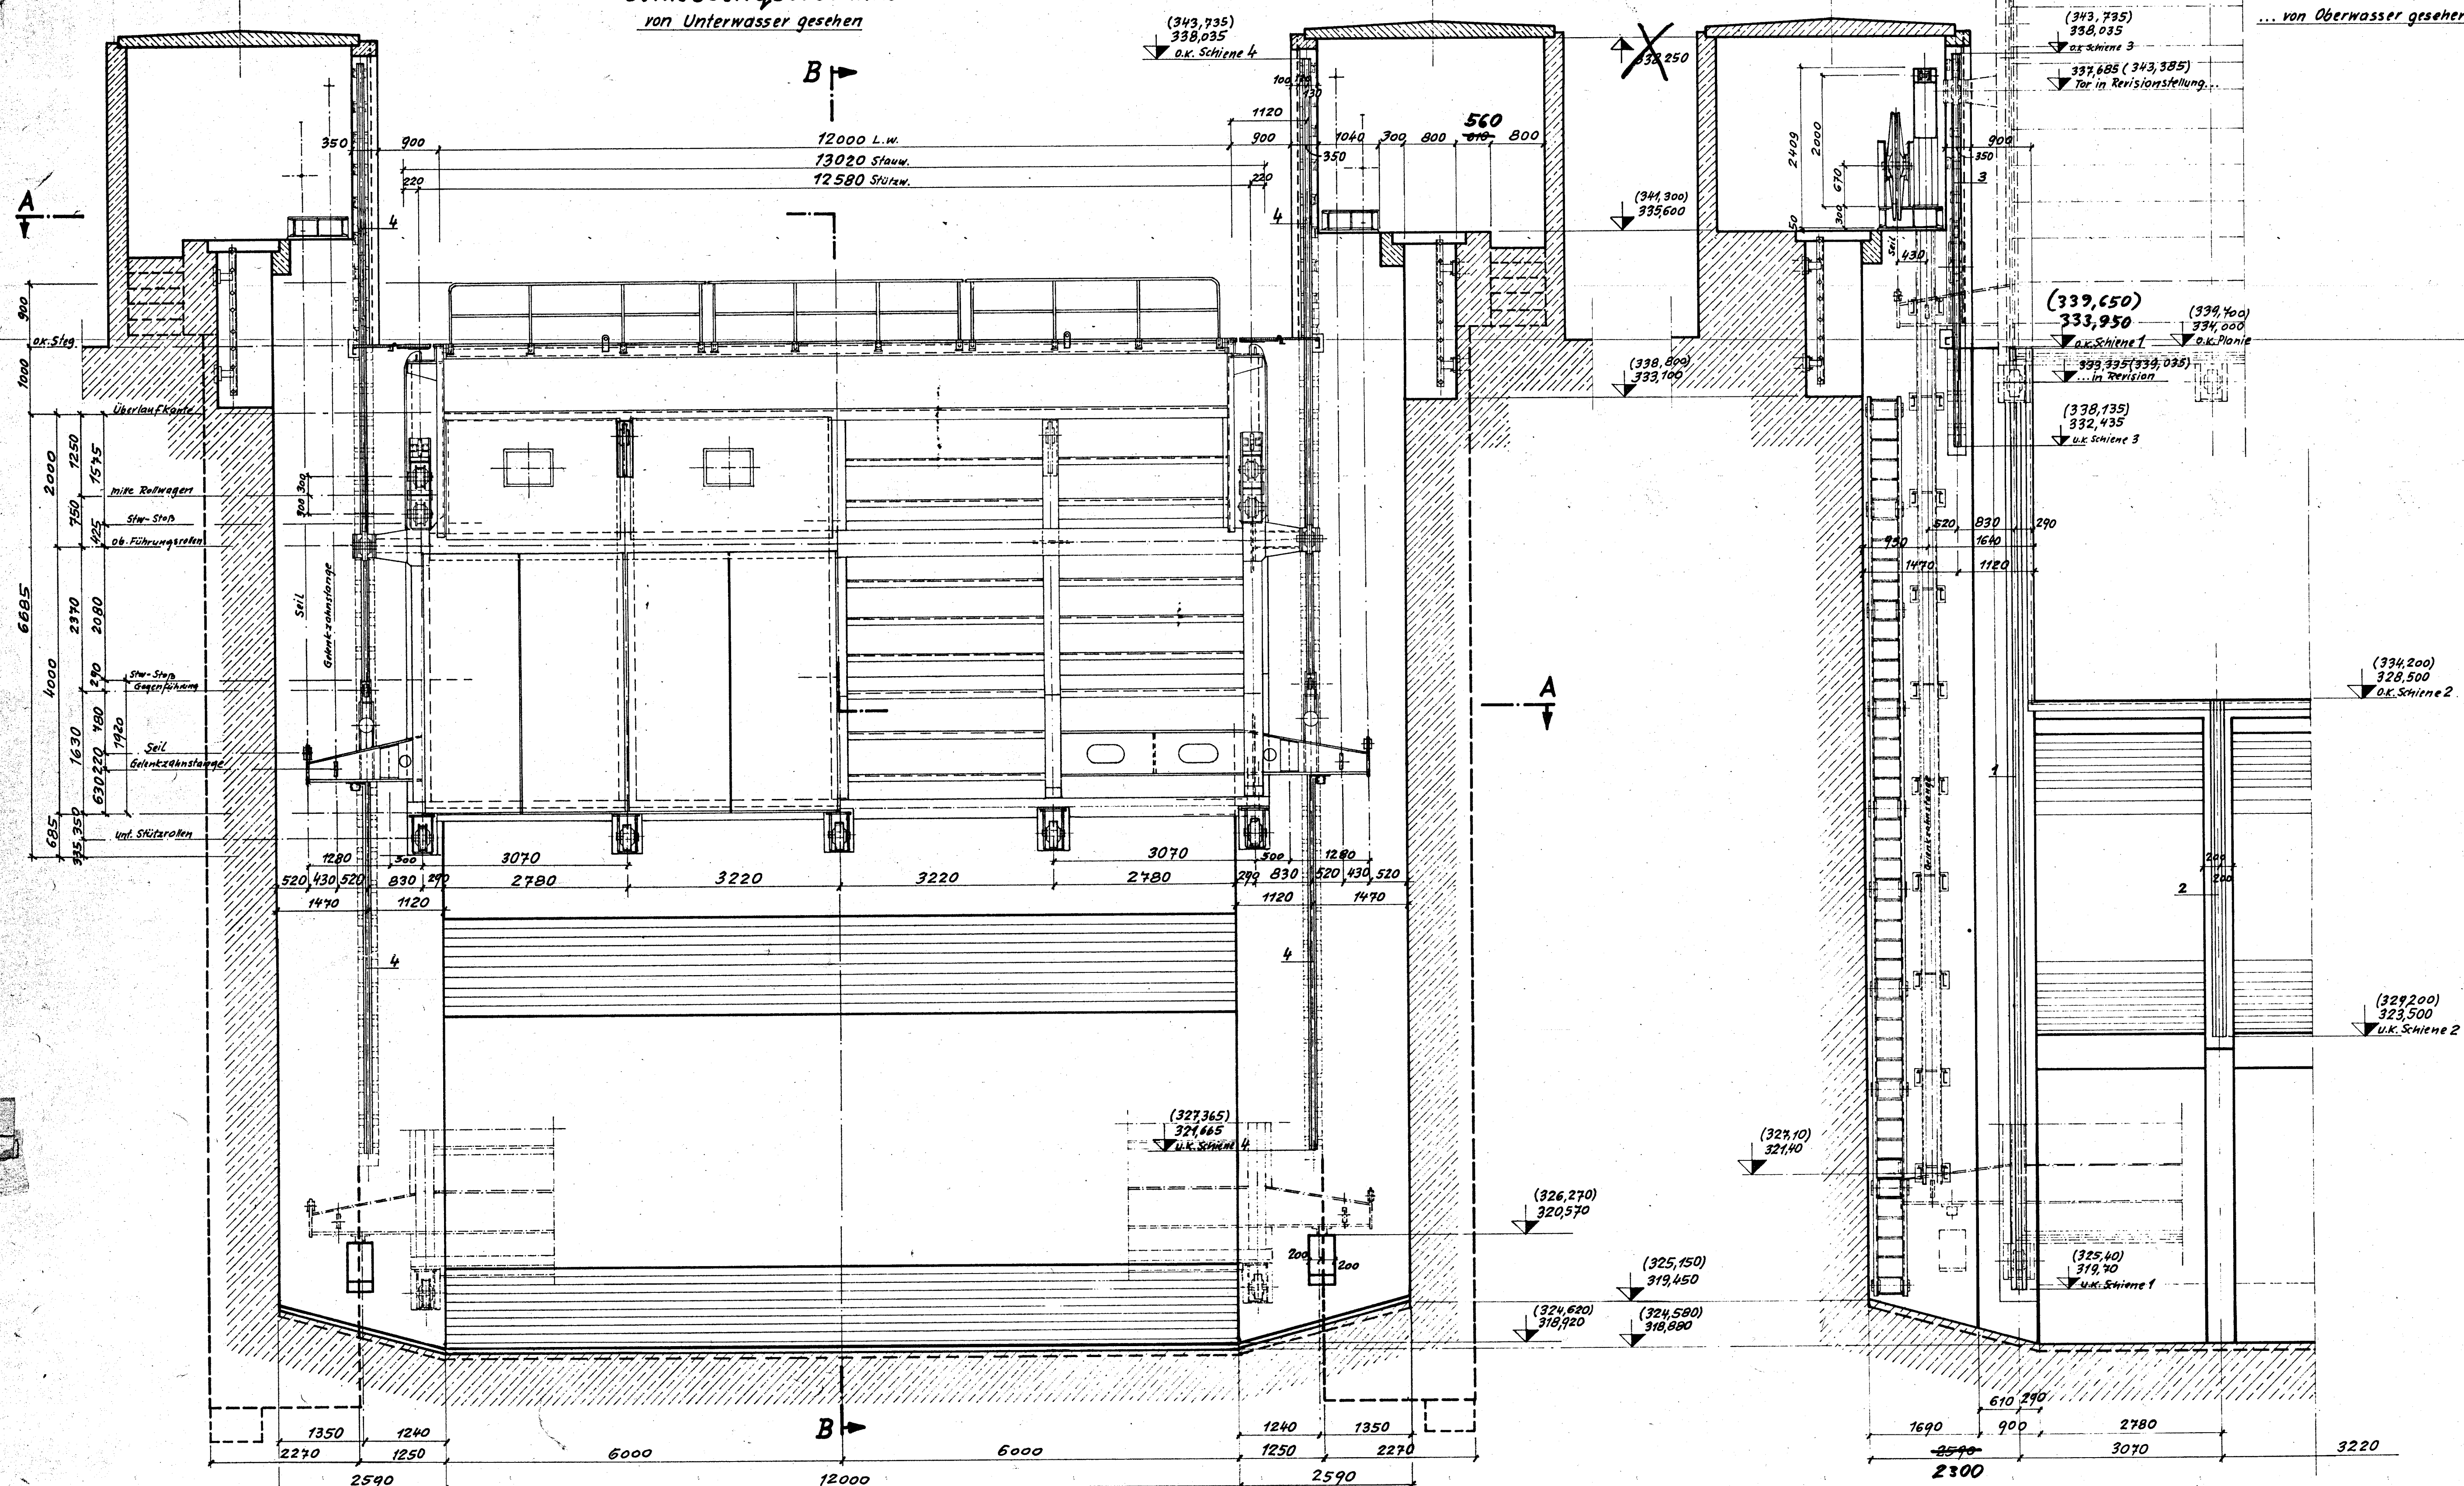


Schnitt B-B

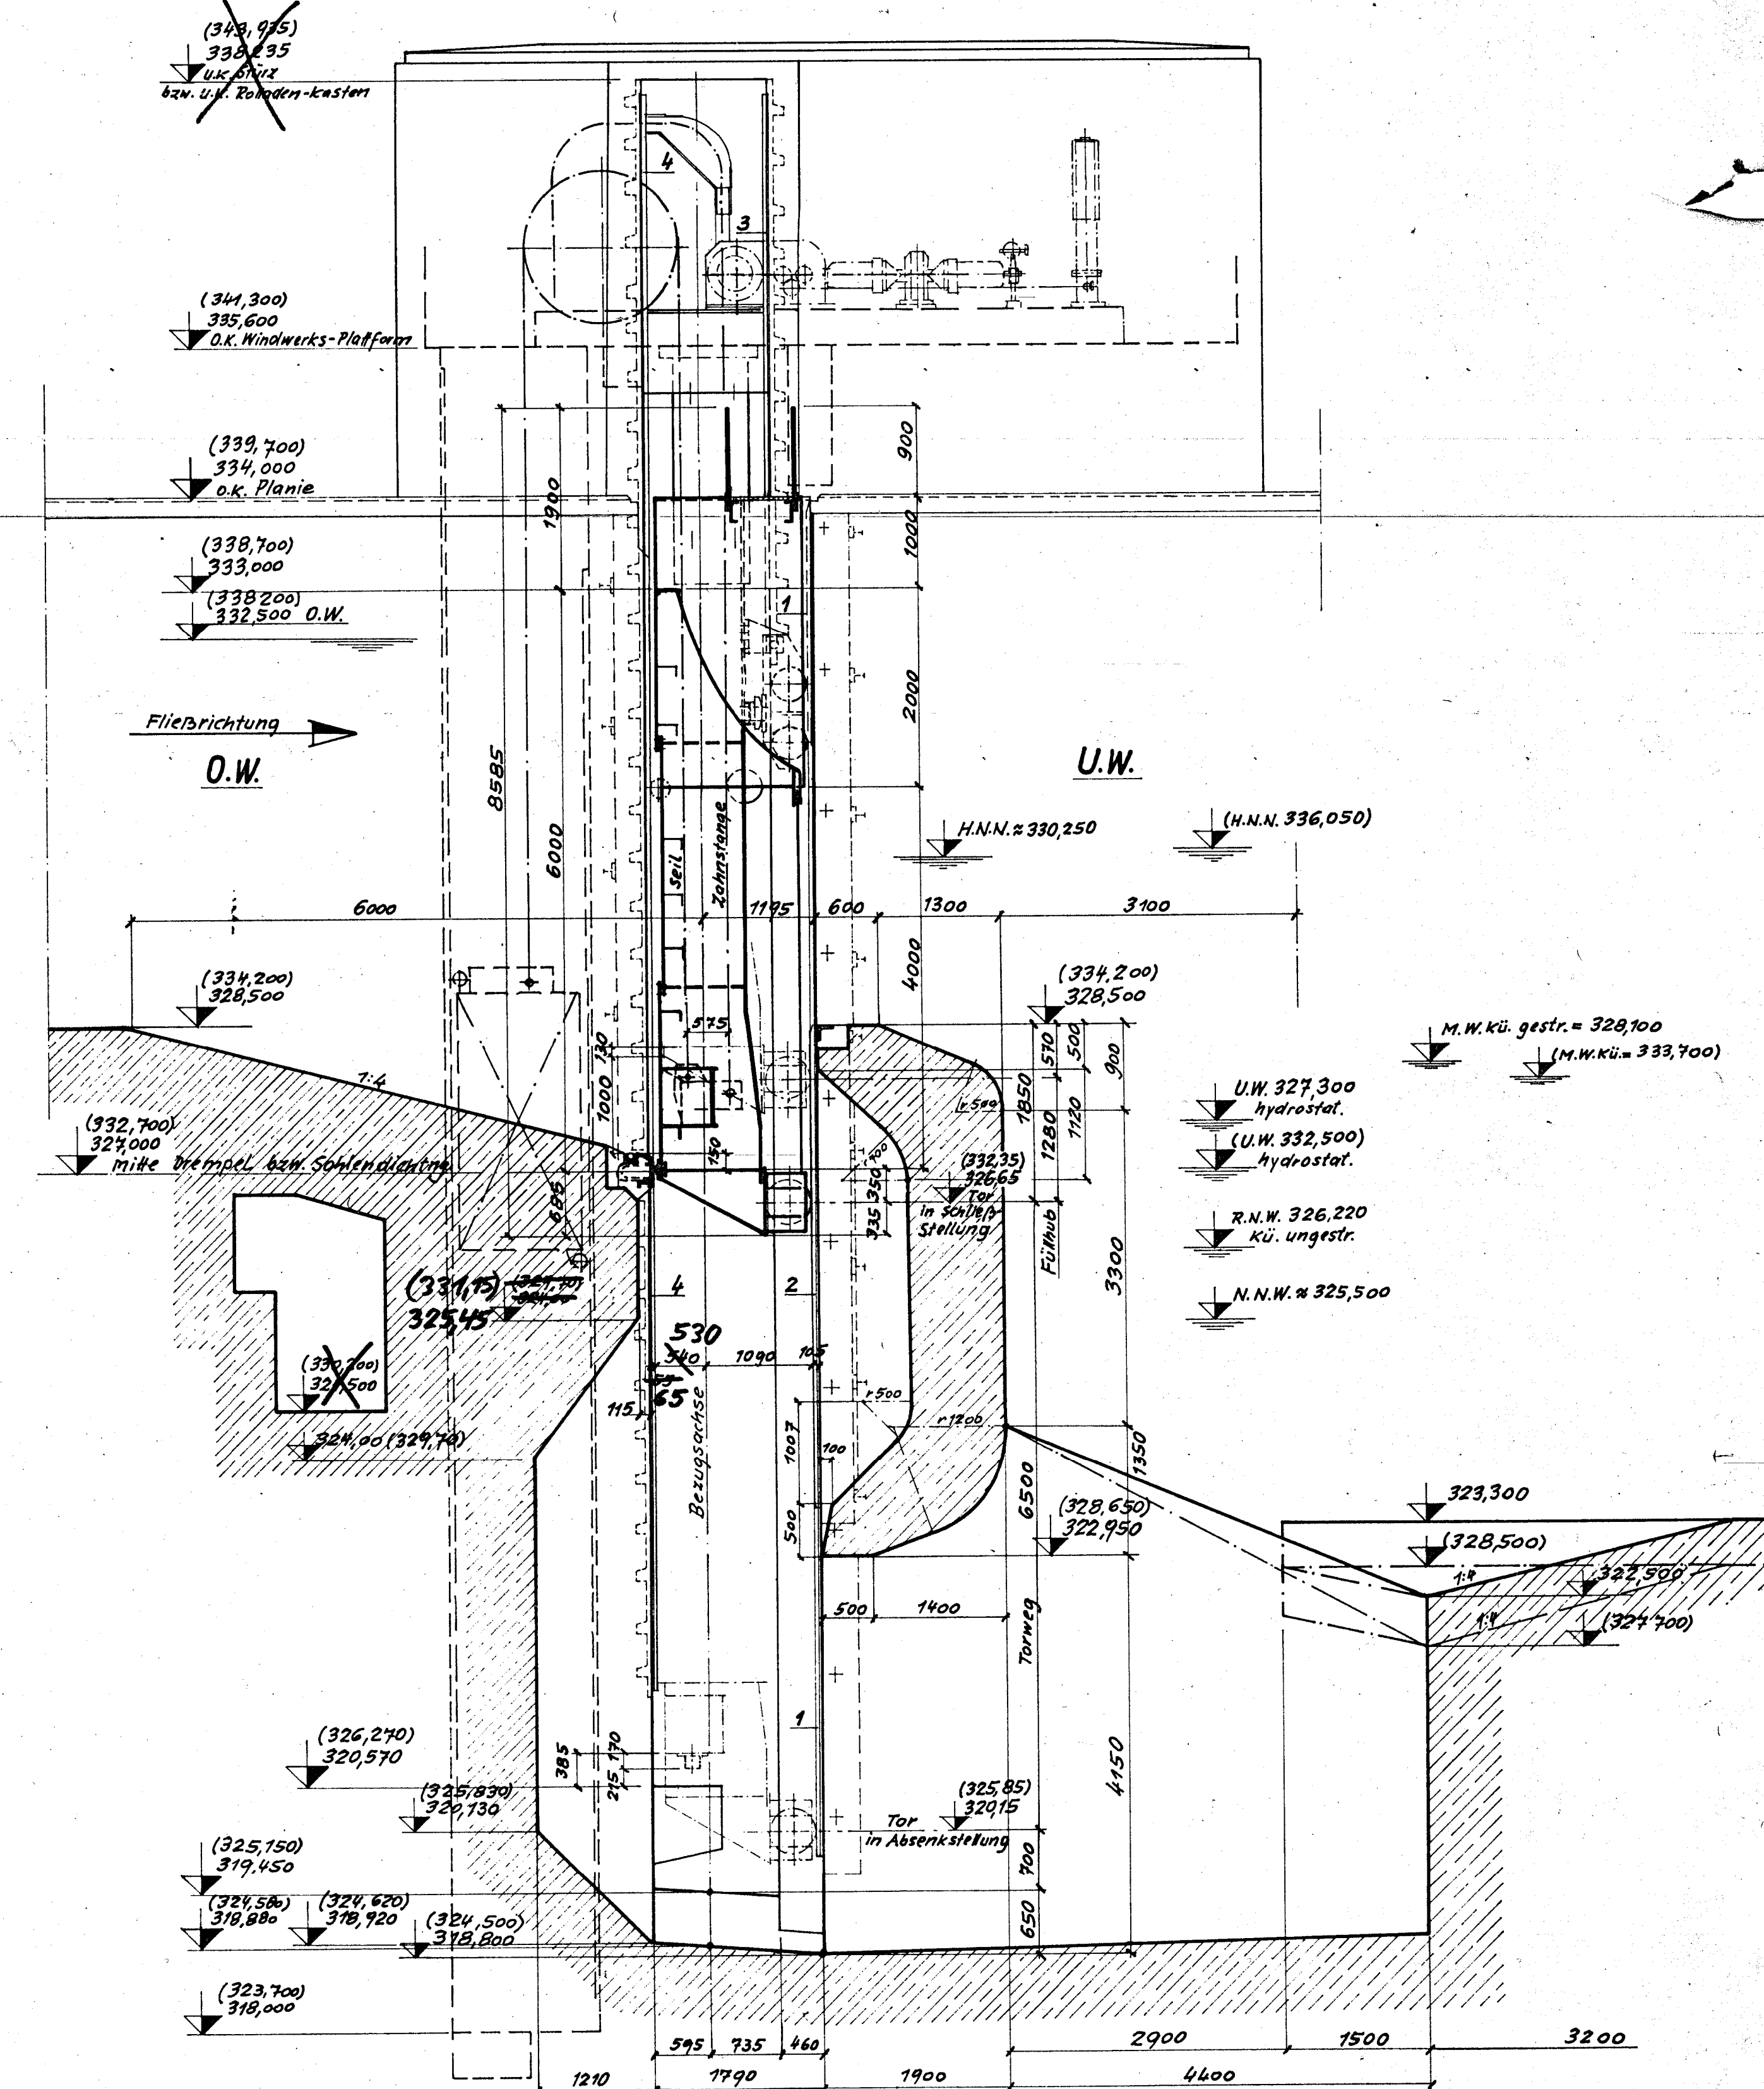


Schnitt A-A

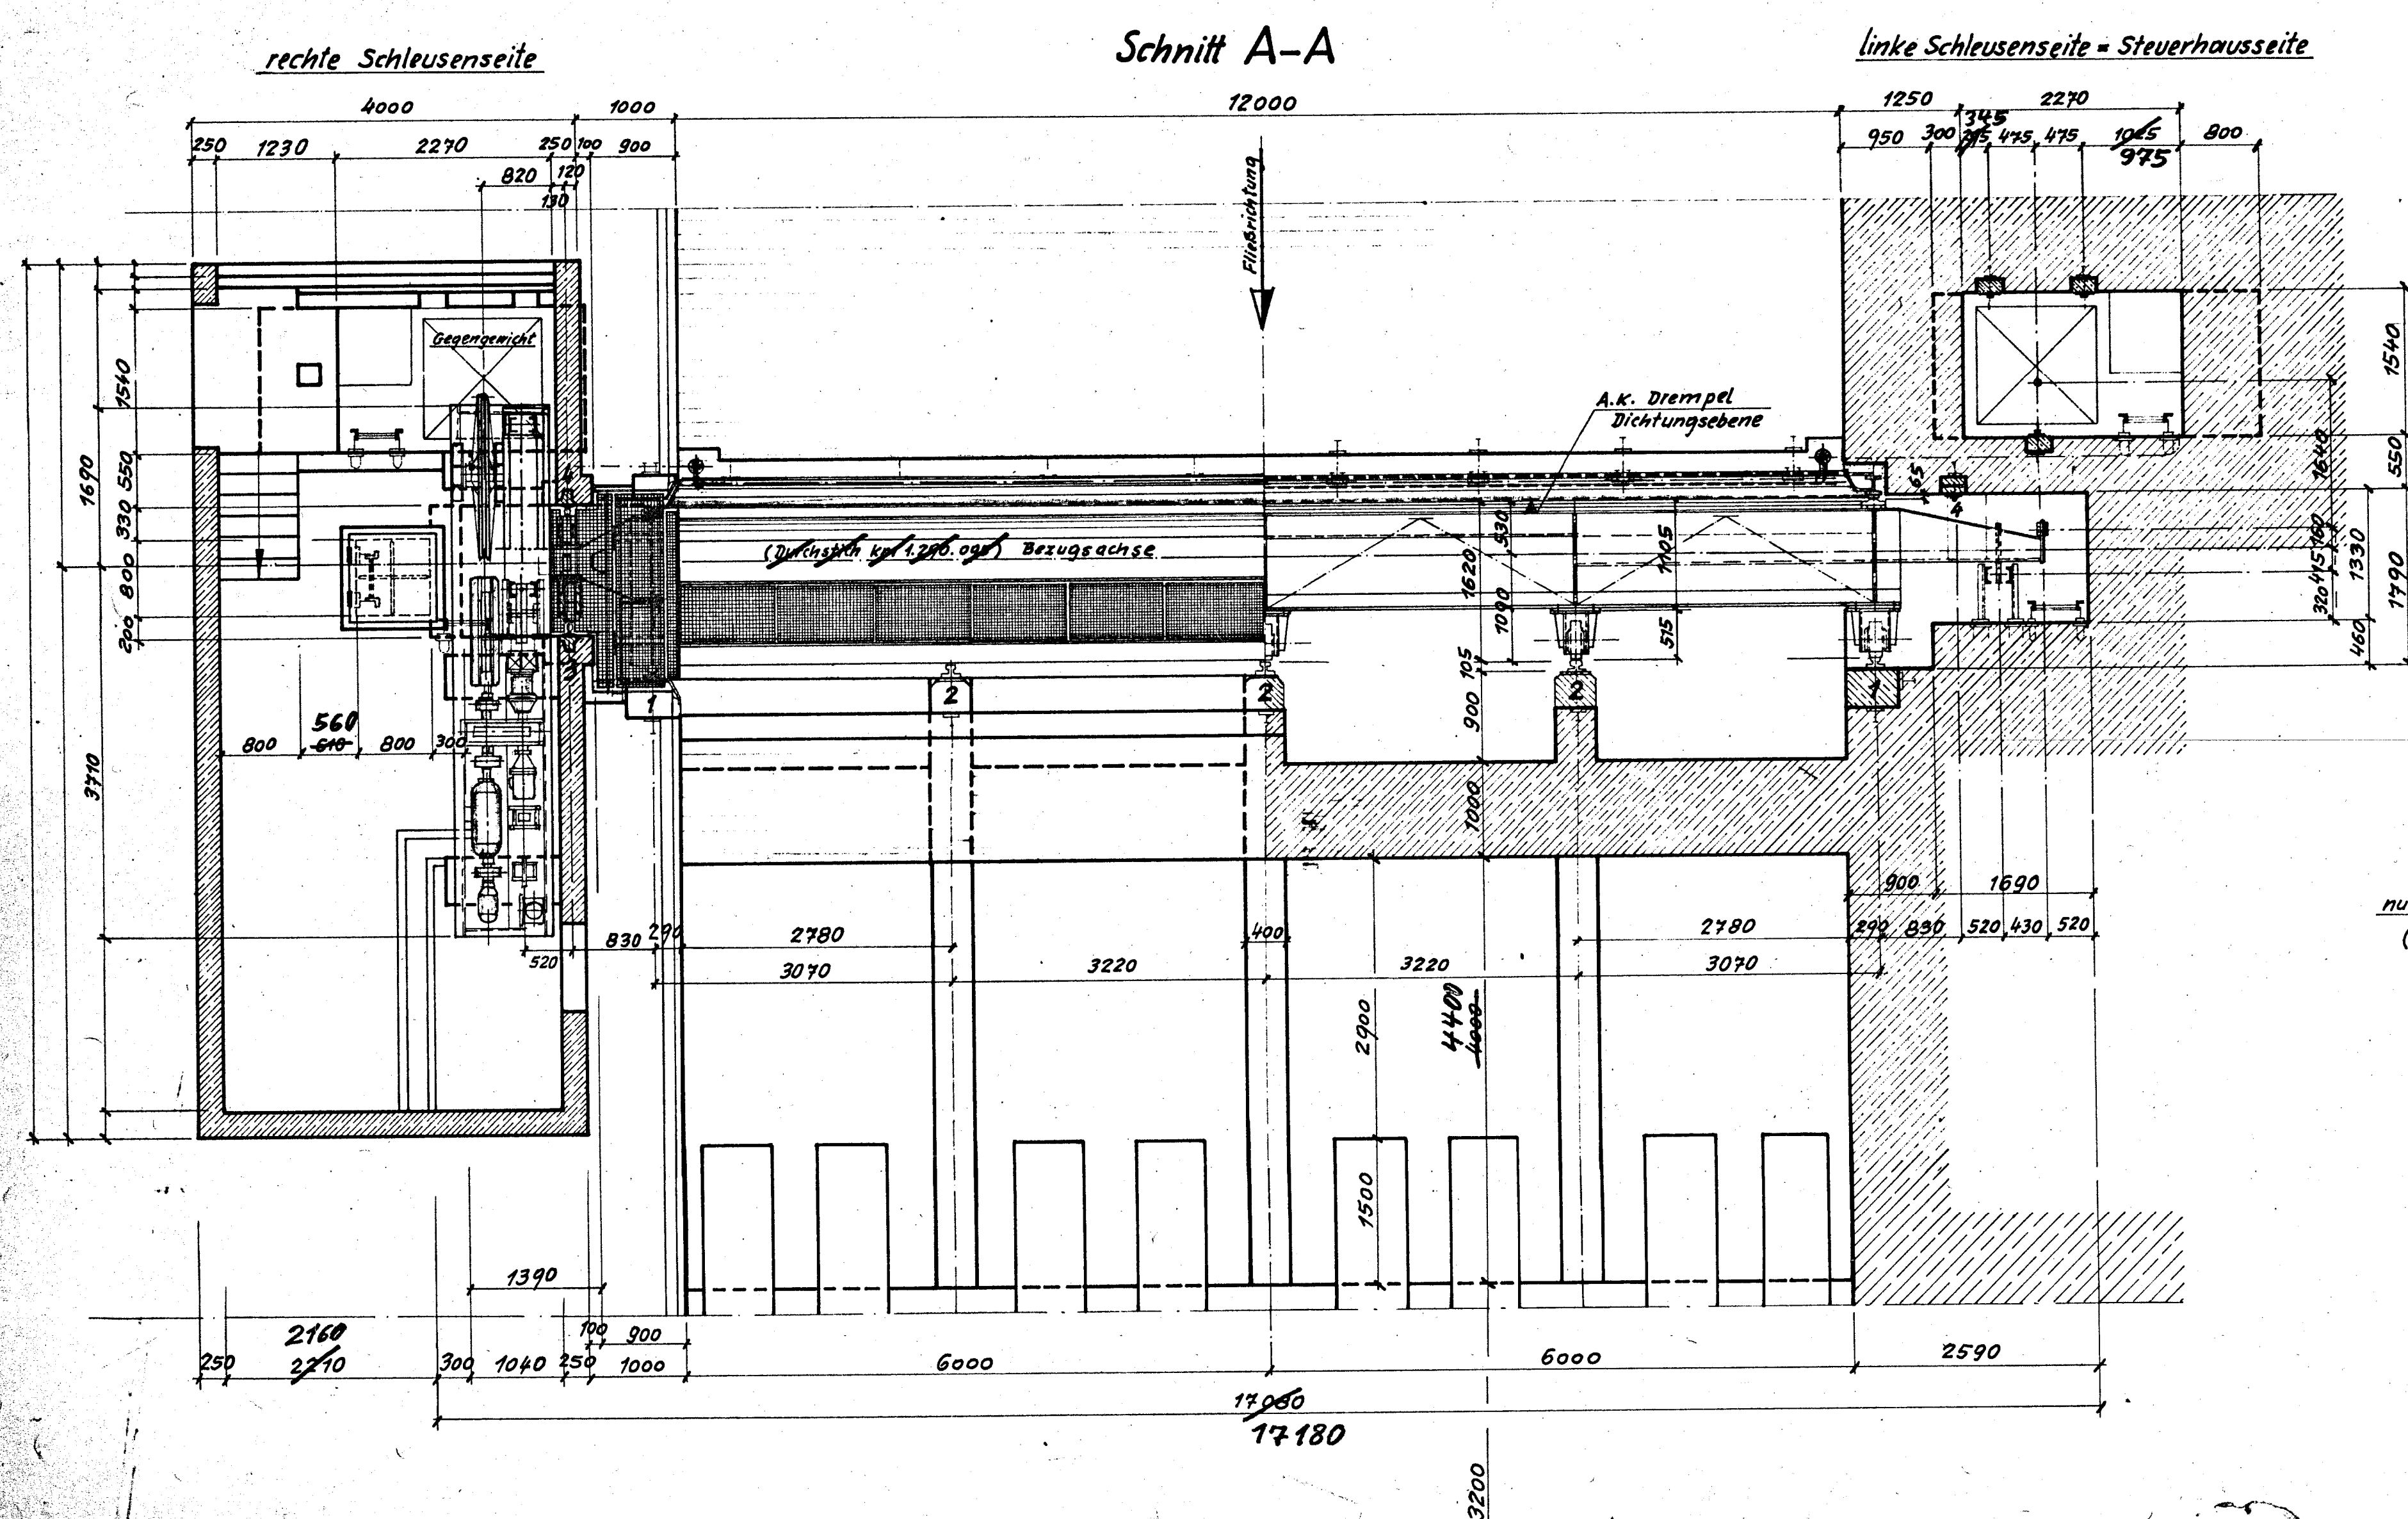

Seitenarmierung mit Eistauleitung M. 1:5

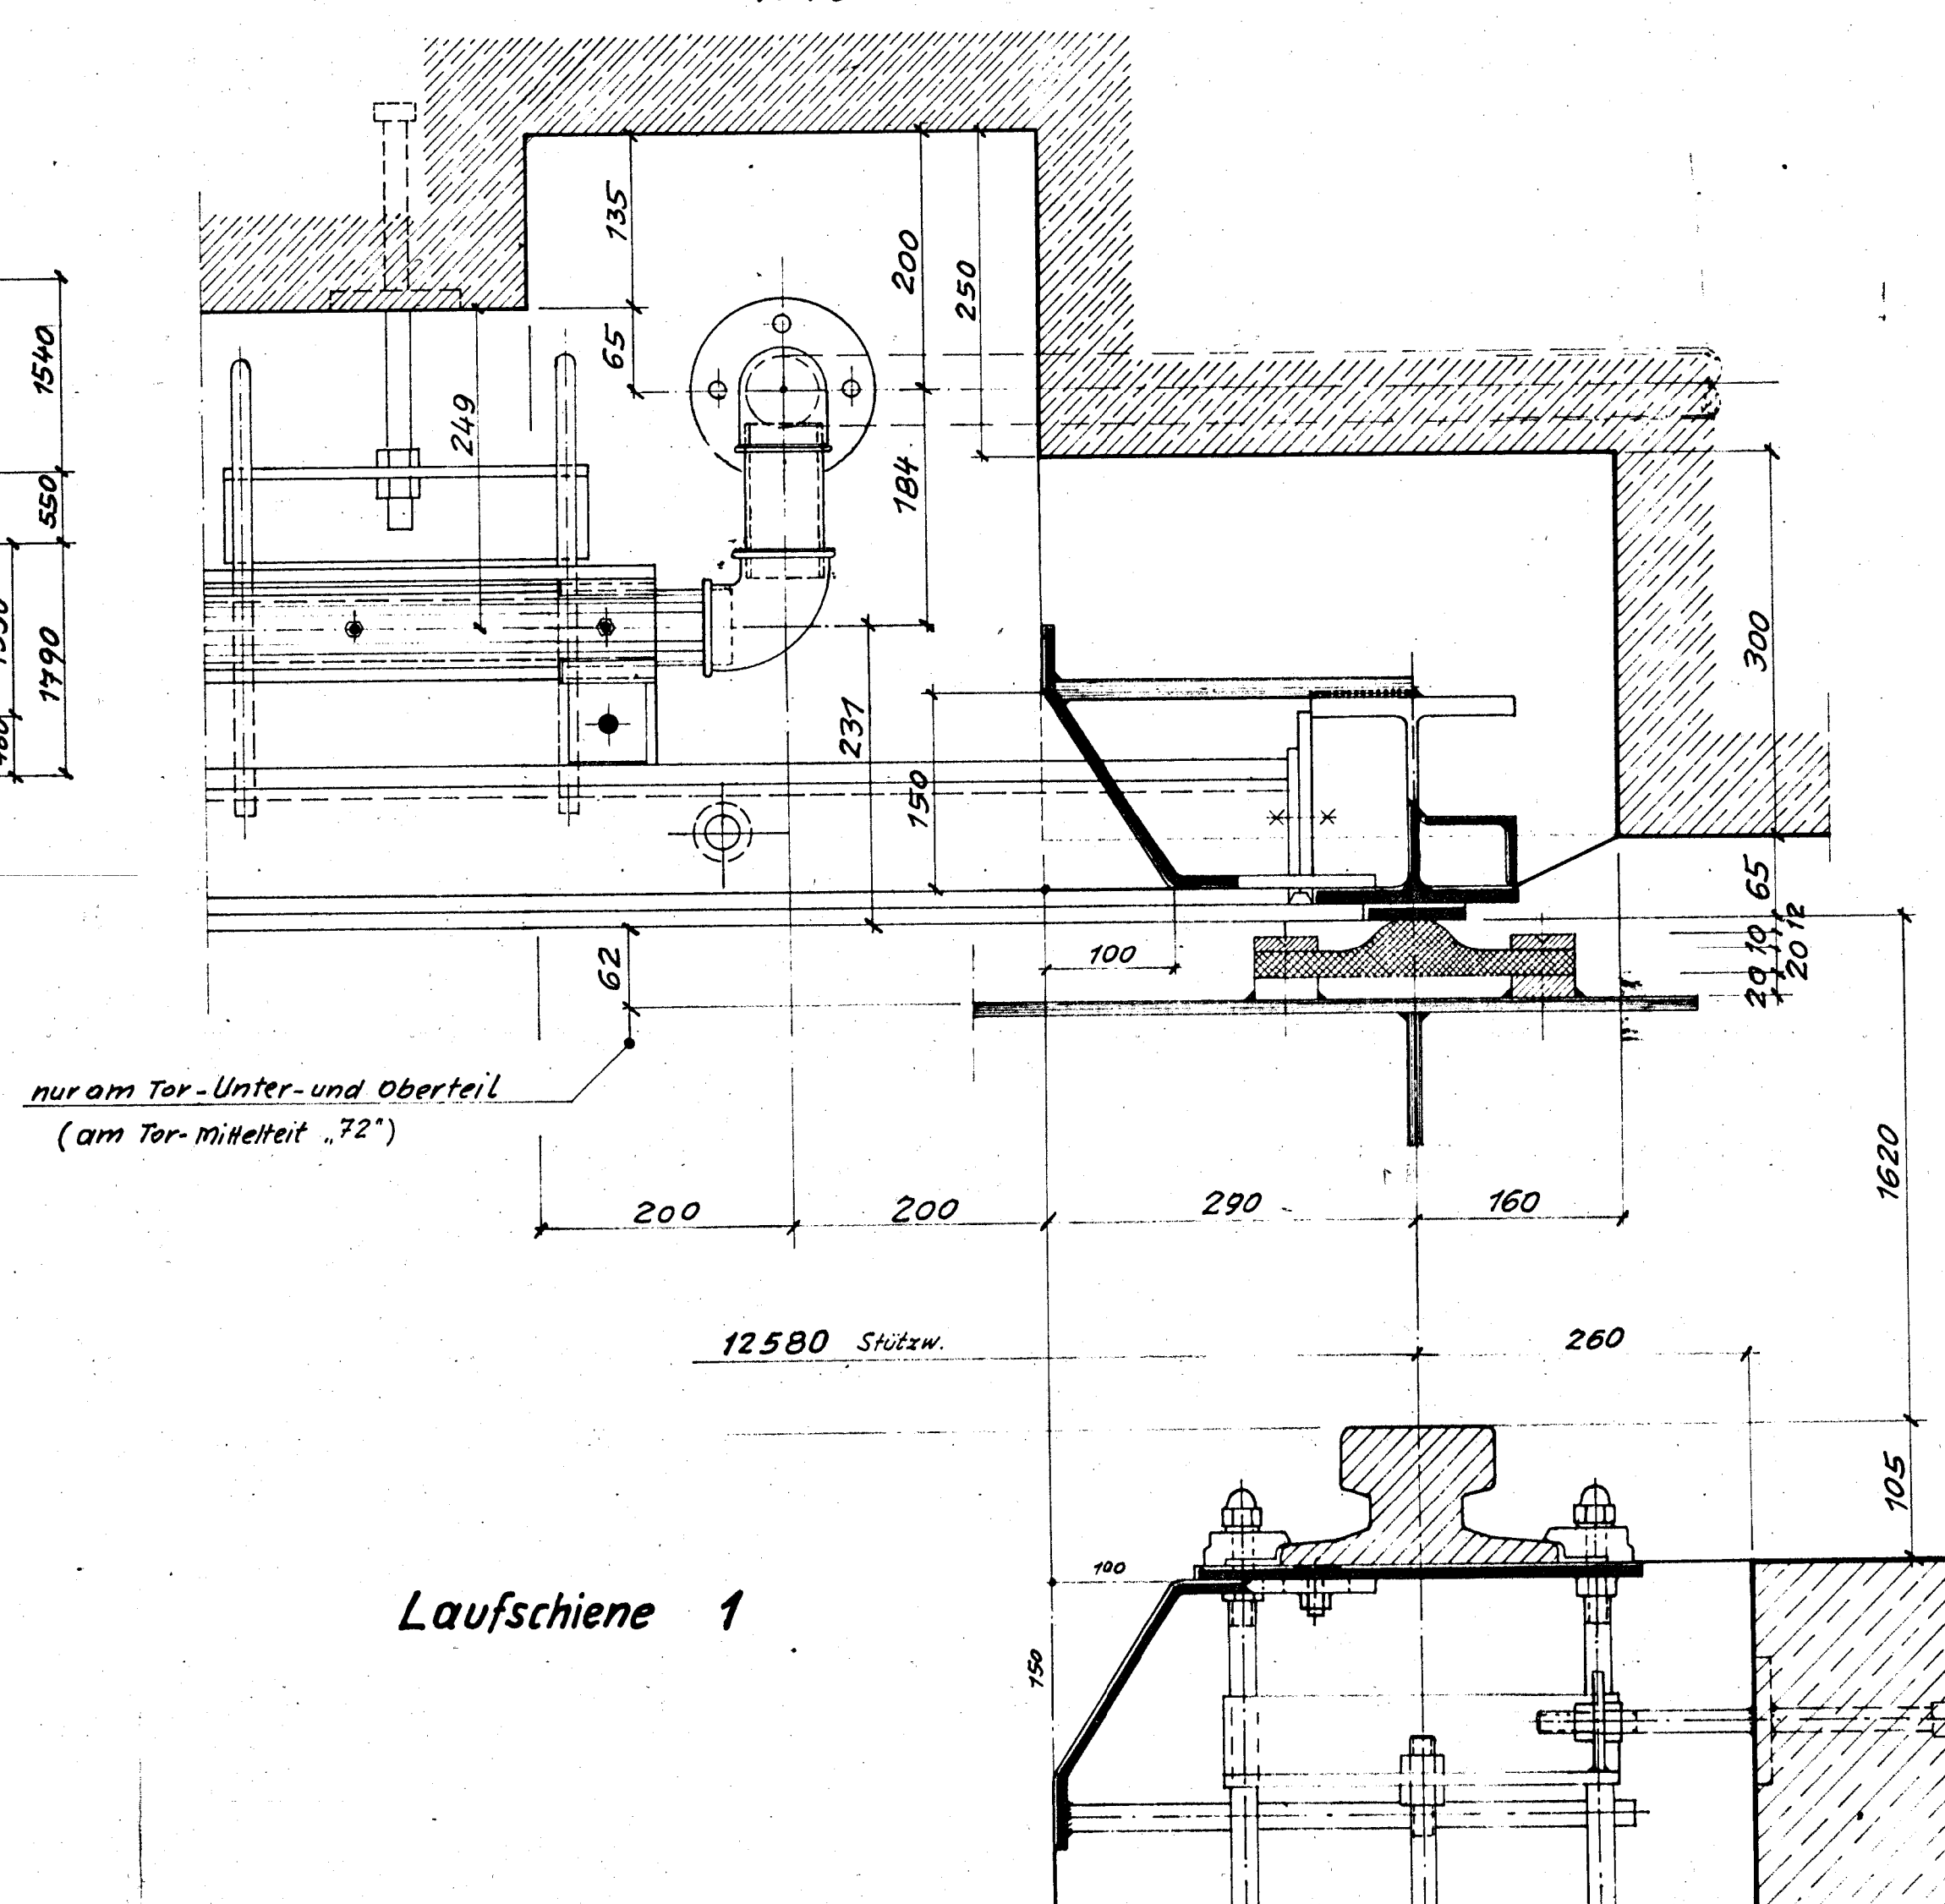

Drempel mit Sohlenarmierung und Eistauleitung M. 1:5

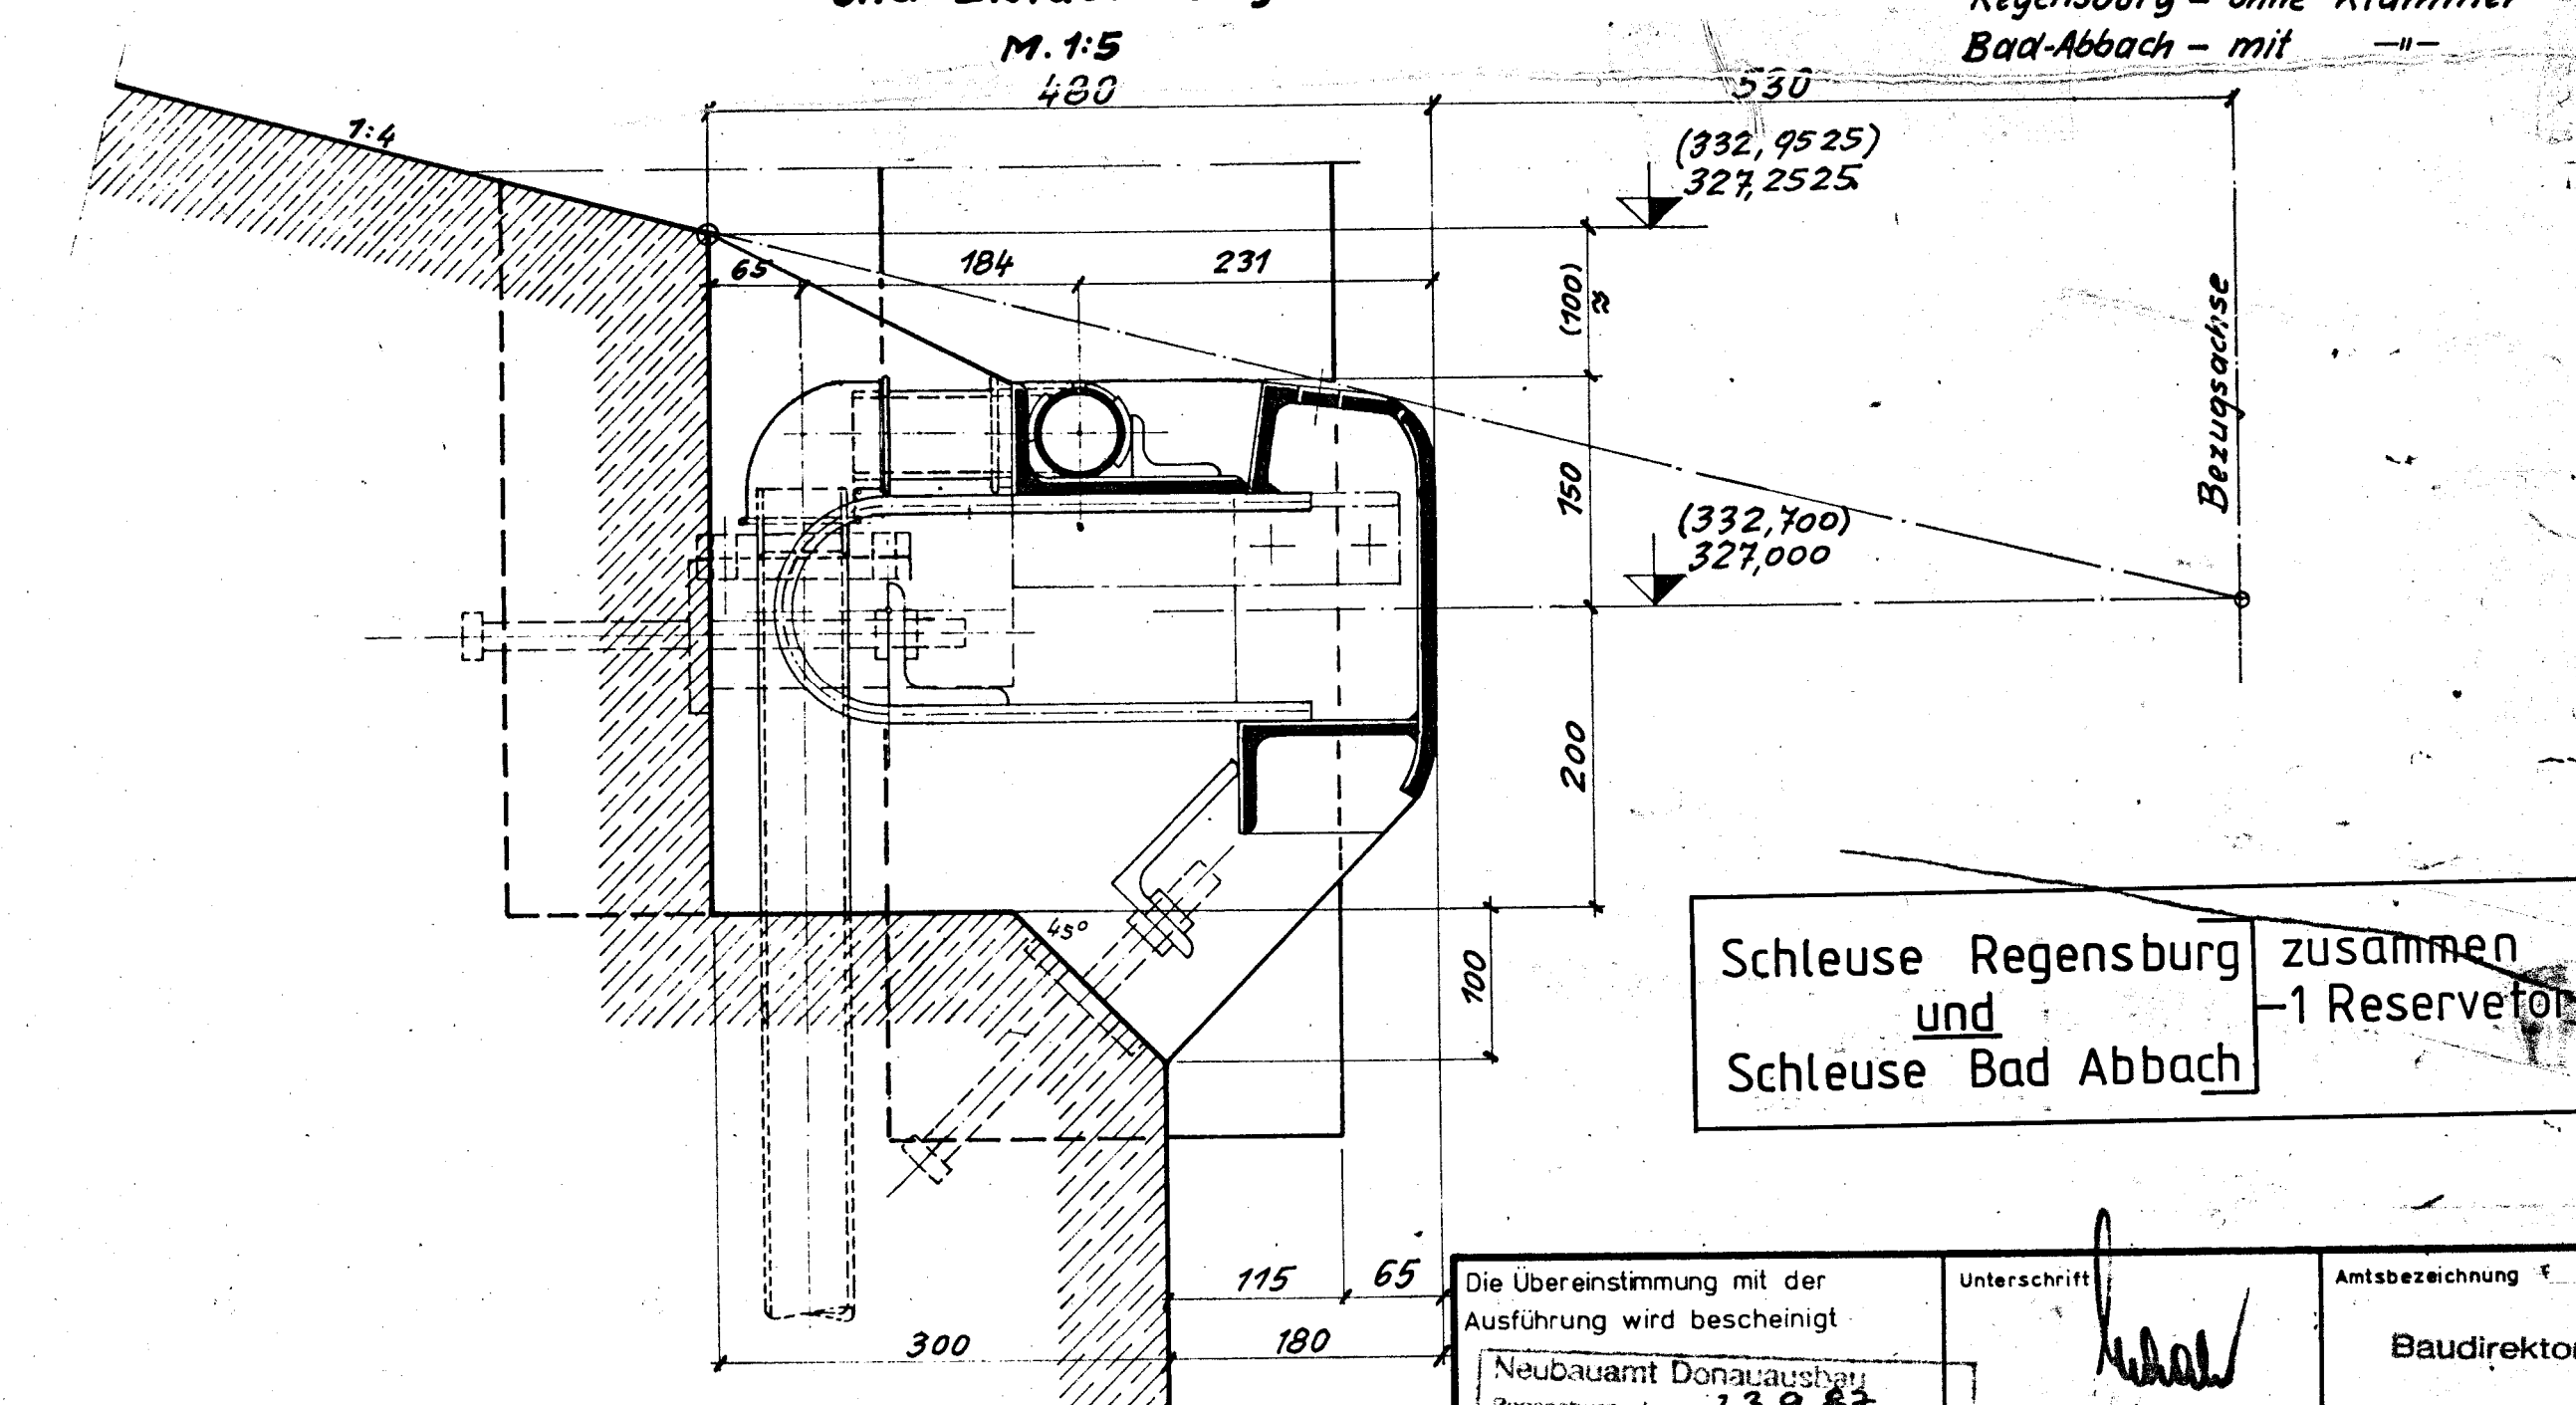

Schleuse Regensburg zusammen
und Schleuse Bad Abbach - 1 Reservetor

Objekt	Hubsenktor - RESERVE	Auftrag	40836/3600
Bearbeitet	Ma 74 K. Klemm	Stichtag	Blatt 26
Geprüft		Zeichner	412088
Maßstab	1:50	Für diese Zeichnung behalten wir uns alle Rechte vor R 3005	
Im Original aufzubewahren			