


Schachtskizze

Schachtbezeichnung:	2451000101	Baustoff Schachthals: Beton
Schachttyp:	DN1000	Baustoff Schachtunterteil: Beton
Rechtswert Schachtmitte:	717004,00	Baustoff Gerinne: Auskleidung - Kunststoffgerinne
Hochwert Schachtmitte:	5676788,25	Baustoff Schachtoberteil: Beton
Deckelhöhe:	123,26	
Schachtsohle:	120,96	

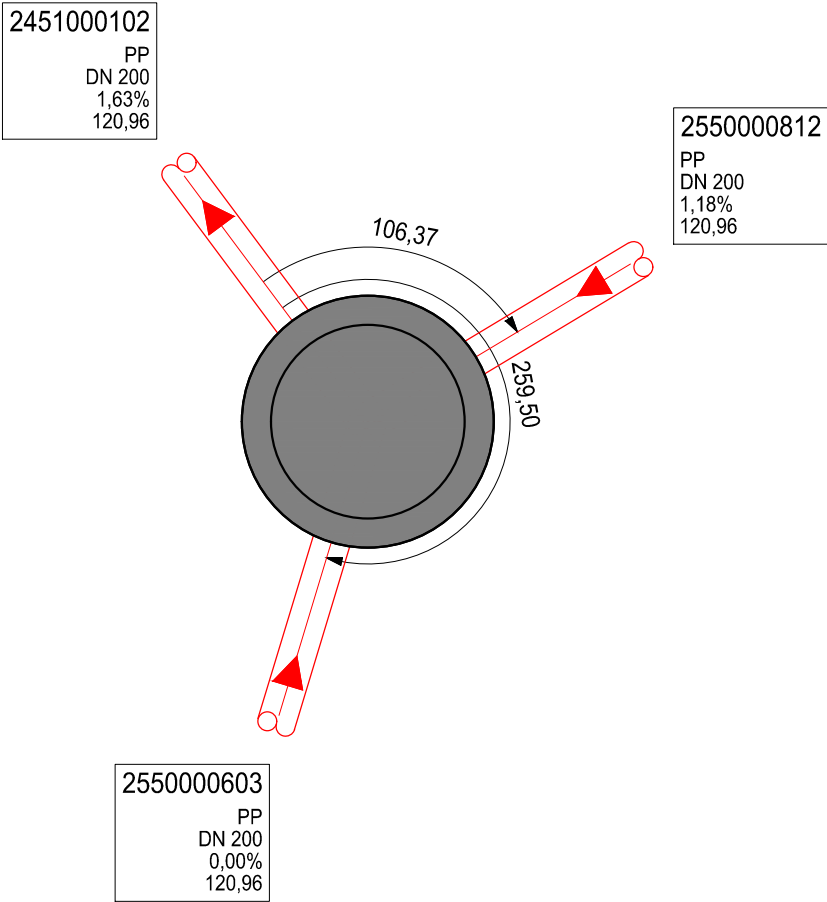

- Höhenangaben in DHHN2016
- Winkelangaben in Gon

Maßstab: 1 : 40