


Schachtskizze

Schachtbezeichnung:	2451000102	Baustoff Schachthals: Beton
Schachttyp:	DN1000	Baustoff Schachtunterteil: Beton
Rechtswert Schachtmitte:	716954,10	Baustoff Gerinne: Auskleidung - Kunststoffgerinne
Hochwert Schachtmitte:	5676855,17	Baustoff Schachtoberteil: Beton
Deckelhöhe:	122,10	
Schachtsohle:	118,20	

Legende Abstürze
⊙ Untersturz innen

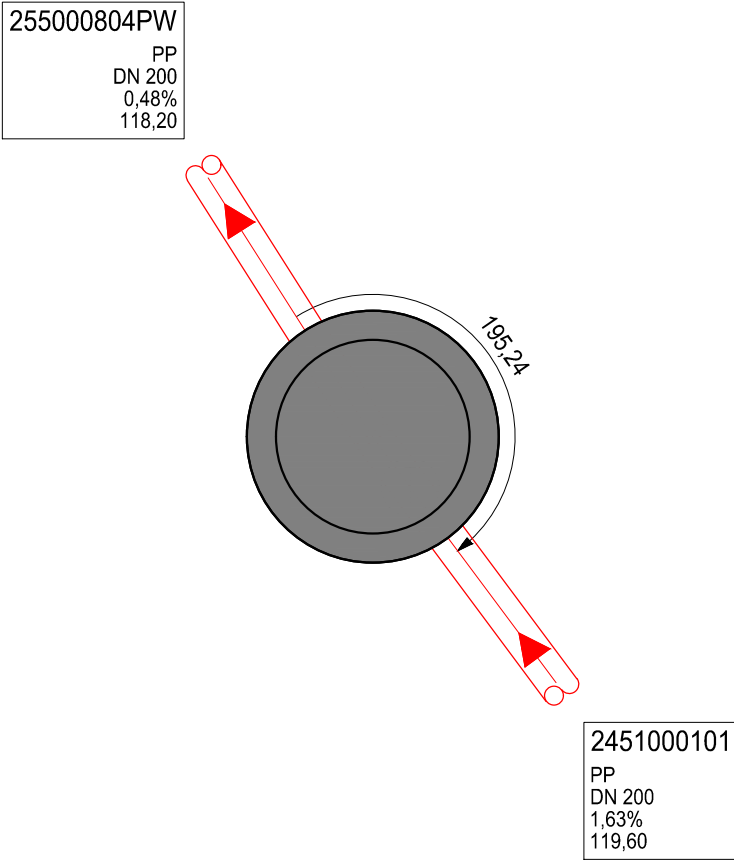

- Höhenangaben in DHHN2016
- Winkelangaben in Gon

Maßstab: 1 : 40