


Schachtskizze

Schachtbezeichnung:	2451000103	Baustoff Schachthals: Beton
Schachttyp:	DN1000	Baustoff Schachtunterteil: Beton
Rechtswert Schachtmitte:	716786,33	Baustoff Gerinne: Auskleidung - Kunststoffgerinne
Hochwert Schachtmitte:	5676997,00	Baustoff Schachtoberteil: Beton
Deckelhöhe:	125,00	
Schachtsohle:	123,40	

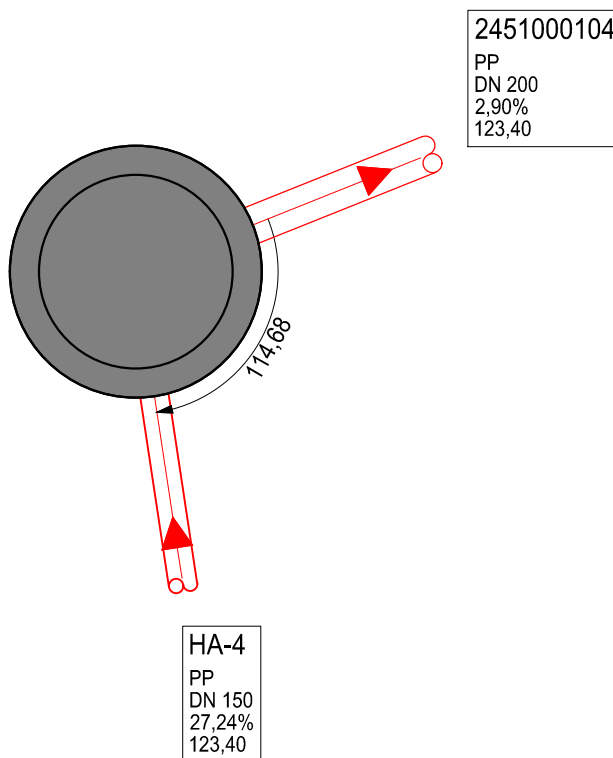

- Höhenangaben in DHHN2016
 - Winkelangaben in Gon

Maßstab: 1 : 40