


Schachtskizze

Schachtbezeichnung:	2451000104	Baustoff Schachthals: Beton
Schachttyp:	DN1000	Baustoff Schachtunterteil: Beton
Rechtswert Schachtmitte:	716845,66	Baustoff Gerinne: Auskleidung - Kunststoffgerinne
Hochwert Schachtmitte:	5677020,73	Baustoff Schachtoberteil: Beton
Deckelhöhe:	123,55	
Schachtsohle:	121,55	

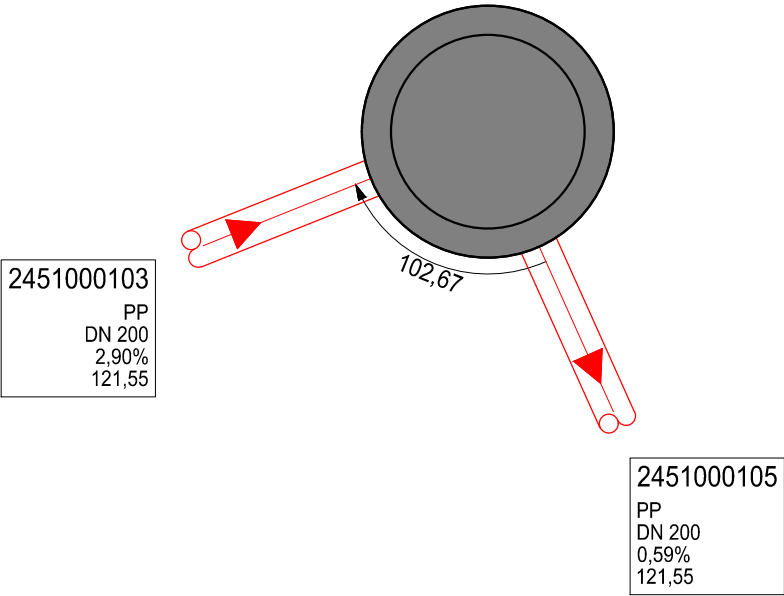

- Höhenangaben in DHHN2016
- Winkelangaben in Gon

Maßstab: 1 : 40