


Schachtskizze

Schachtbezeichnung:	2451000105	Baustoff Schachthals: Beton
Schachttyp:	DN1000	Baustoff Schachtunterteil: Beton
Rechtswert Schachtmitte:	716866,68	Baustoff Gerinne: Auskleidung - Kunststoffgerinne
Hochwert Schachtmitte:	5676973,96	Baustoff Schachtoberteil: Beton
Deckelhöhe:	123,25	
Schachtsohle:	121,25	

2451000104
PP
DN 200
0,59%
121,25

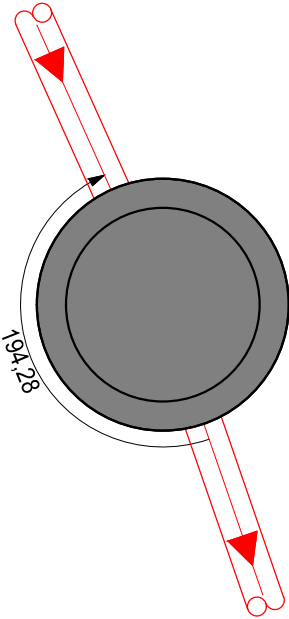

2451000106
PP
DN 200
0,79%
121,25

- Höhenangaben in DHHN2016
- Winkelangaben in Gon

Maßstab: 1 : 40