


Schachtskizze

|                          |            |                                                   |
|--------------------------|------------|---------------------------------------------------|
| Schachtbezeichnung:      | 2451000107 | Baustoff Schachthals: Beton                       |
| Schachttyp:              | DN1000     | Baustoff Schachtunterteil: Beton                  |
| Rechtswert Schachtmitte: | 716889,46  | Baustoff Gerinne: Auskleidung - Kunststoffgerinne |
| Hochwert Schachtmitte:   | 5676922,75 | Baustoff Schachtoberteil: Beton                   |
| Deckelhöhe:              | 123,52     |                                                   |
| Schachtsohle:            | 120,67     |                                                   |
|                          |            |                                                   |

Legende Abstürze  
⊙ Untersturz innen

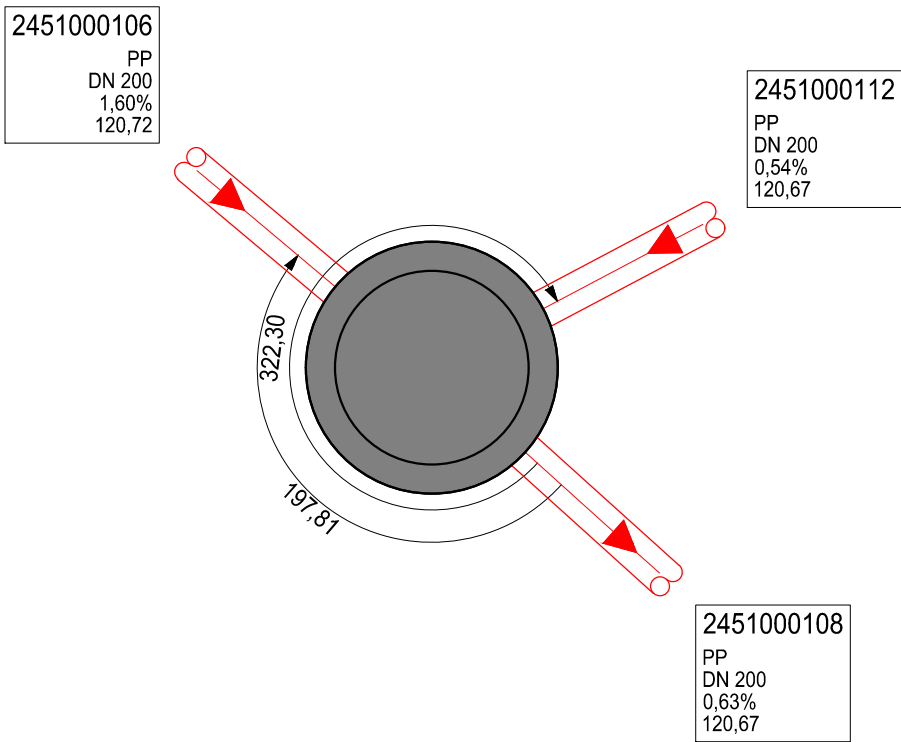

- Höhenangaben in DHHN2016  
- Winkelangaben in Gon

Maßstab: 1 : 40