


Schachtskizze

Schachtbezeichnung:	2451000108	Baustoff Schachthals: Beton
Schachttyp:	DN1000	Baustoff Schachtunterteil: Beton
Rechtswert Schachtmitte:	716909,40	Baustoff Gerinne: Auskleidung - Kunststoffgerinne
Hochwert Schachtmitte:	5676904,79	Baustoff Schachtoberteil: Beton
Deckelhöhe:	122,95	
Schachtsohle:	120,50	

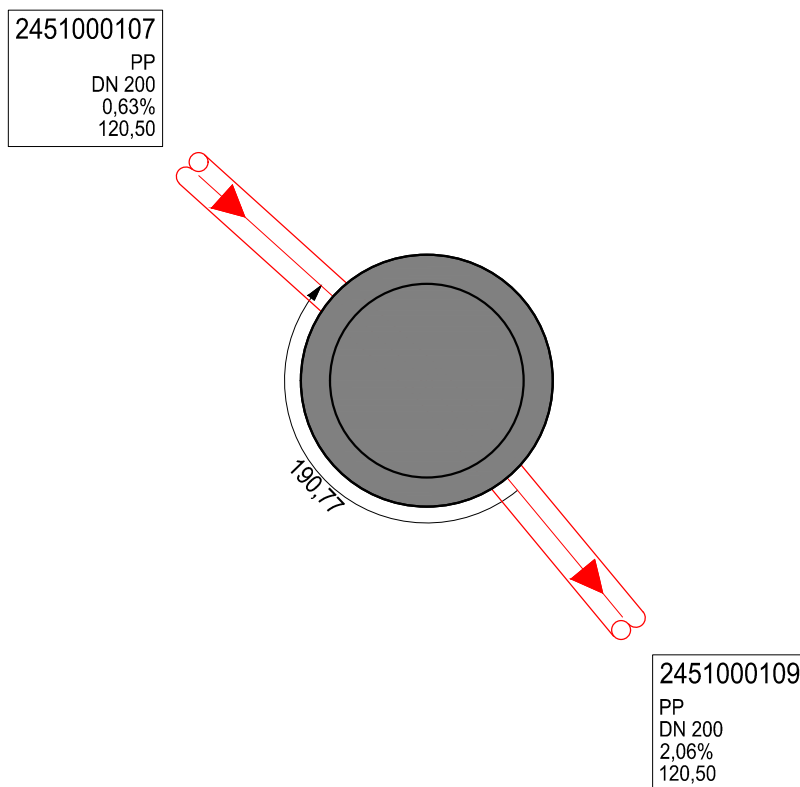

- Höhenangaben in DHHN2016
- Winkelangaben in Gon

Maßstab: 1 : 40