


Schachtskizze

Schachtbezeichnung:	2451000109	Baustoff Schachthals: Beton
Schachttyp:	DN1000	Baustoff Schachtunterteil: Beton
Rechtswert Schachtmitte:	716943,46	Baustoff Gerinne: Auskleidung - Kunststoffgerinne
Hochwert Schachtmitte:	5676863,72	Baustoff Schachtoberteil: Beton
Deckelhöhe:	122,40	
Schachtsohle:	119,40	

2451000108
PP
DN 200
2,06%
119,40

255000804PW
PP
DN 200
8,14%
119,40

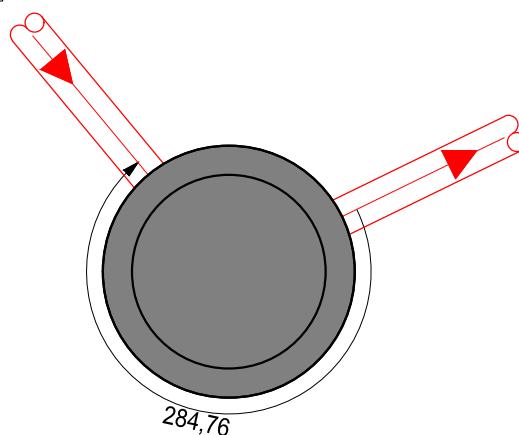

- Höhenangaben in DHHN2016
- Winkelangaben in Gon

Maßstab: 1 : 40