


Schachtskizze

Schachtbezeichnung:	2451000110	Baustoff Schachthals: Beton
Schachttyp:	DN1000	Baustoff Schachtunterteil: Beton
Rechtswert Schachtmitte:	716911,63	Baustoff Gerinne: Auskleidung - Kunststoffgerinne
Hochwert Schachtmitte:	5677021,57	Baustoff Schachtoberteil: Beton
Deckelhöhe:	122,60	
Schachtsohle:	121,40	

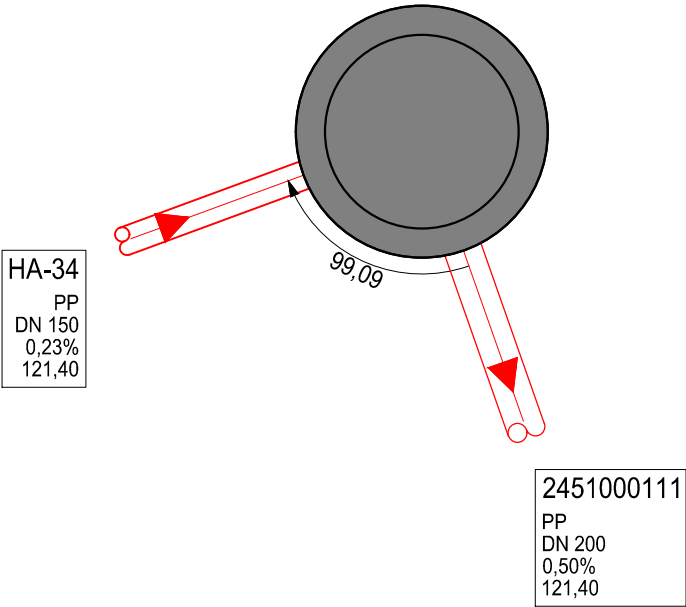

- Höhenangaben in DHHN2016
- Winkelangaben in Gon

Maßstab: 1 : 40